



PARTICOLARE COPRIFERRO

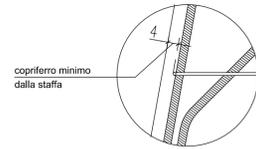



SEZIONE LONGITUDINALE

Scala 1:25

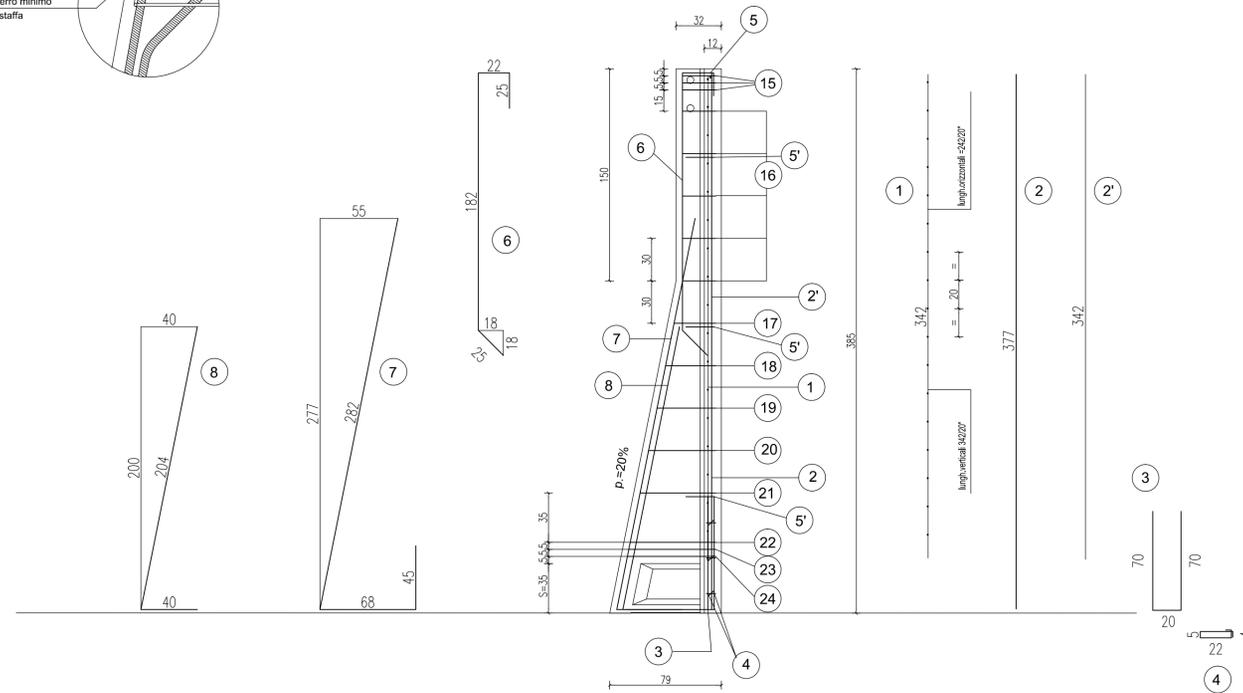


SEZIONE TRASVERSALE


Scala 1:20

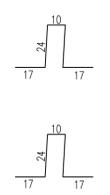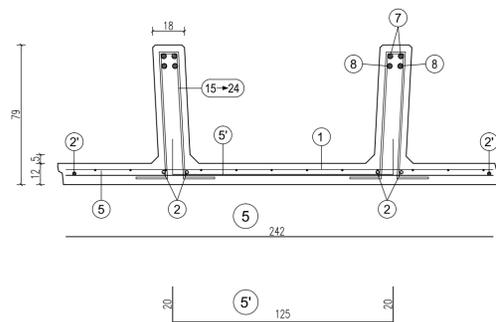

15
n°3+3 staffe Ø8 da concentrare nei primi 15 cm alla sommità del pannello (vedi tabella)

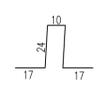

16
staffe Ø8/30 cm. da posizionare nel tratto verticale della nervatura del pannello (vedi tabella)

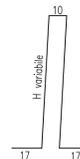

da pos. 17 a pos. 21
staffe Ø8/30 cm. da posizionare nel tratto obliquo della nervatura del pannello (vedi tabella)




da pos. 22 a pos. 24
n°3+3 staffe Ø10 da concentrare nei primi 15 cm sopra la suola di fondazione (vedi tabella)

H	1	2	2'	3	4	5	5'	6	7	8
scatola s=35 cm.	n=1 Ø6-20x20 H=342 L=242	n=2+2 Ø8 sv=377	n°=1+1 Ø8 sv=342	n=2+2 Ø10 sv=160	n=3+3 Ø6 sv=63	n=1 Ø8 sv=242	n°=3 Ø8 Passo 120 sv=165	n=2+2 Ø12 sv=254	n=2+2 Ø12 sv=395	n=2+2 Ø14 sv=244


POS.	n°	Ø	h	sv.
15	3+3	8	24	92
16	5+5	8	24	92
17	1+1	8	30	104
18	1+1	8	36	116
19	1+1	8	42	128
20	1+1	8	48	140
21	1+1	8	54	152
22	1+1	10	60	164
23	1+1	10	61	166
24	1+1	10	62	168

PARTICOLARE SPONDE LATERALI

Scala 1:4

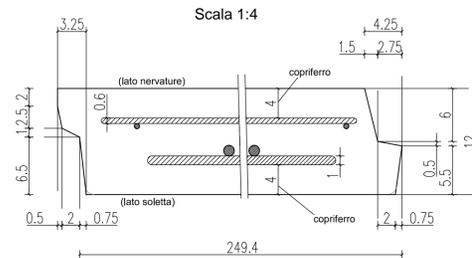

PARTICOLARE PROSPETTO ANTERIORE

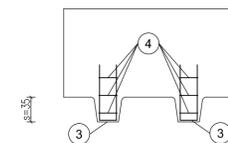

ARMATURA TIPOLOGICA VALIDA PER I MURI

350 362

MATRICE DI REVISIONE

REV	DATA	DESCRIZIONE MODIFICA

N.B.: LA TAVOLA SOSTITUISCE QUELLA RELATIVA AL CODICE E DEL PROGETTO ESECUTIVO

CONCESSIONARI AUTOSTRADALI LOMBARDE

Autstrade Pademontana Lombardia

COLLEGAMENTO AUTOSTRADE DALMINE - COMO - VARESE - VALICO DEL GAGGILO E OPERE AD ESSO CONNESSE
CODICE C.U.P. E8180900510004

TRATTE B1, B2, C, D, TRVA13+14, GREENWAY

AS BUILT

TRATTA B1
OPERE D'ARTE MINORI
SOTTOVIA
SOTTOVIA SCATOLARE TRC011 - VIABILITA' LOCALE 2
ARMATURA MURI D'ALA 9/10

FASE PROGETTUALE	LOTTO	IZONA	OPERA	TRATTO D'OPERA	AMBITO	TIPO ELABORAZIONE	PROGRESSIVO	REVISIONE
A	1	H02	SC004	0	ON	AR	021	m

Scala: Vario

DATA	DESCRIZIONE	REV
Genno 2017	Emissione	E

CONCEDENTE: CONCESSIONARI AUTOSTRADALI LOMBARDE

CONCESSIONARIO: Autstrade Pademontana Lombardia
Direttore Tecnico: Ing. Stefano Emilio Frigerio
Referente Tecnico: Ing. Mirko Marozzi

APPROVATO: Autstrade Pademontana Lombardia
Il Direttore dei Lavori: Ing. Francesco Domenico

IMPRESA: RAGGRUPPAMENTO TEMPORANEO IMPRESE:
Mandatario: STRABAG A.G.
Mandatario: GLF Grandi Lavori Fincosit S.p.A.
Mandatario: ICM S.p.A.
Mandatario cooptata: STRABAG S.p.A.

PROGETTISTA - PROGETTO ESECUTIVO DI DETTAGLIO: RAGGRUPPAMENTO TEMPORANEO PROGETTISTI:
Mandatario: 311 311 PROGETTI ITALIA INGEGNERIA ASSOCIATA S.p.A.
Mandatario: GP Ingegneria e Progettazione
Mandatario: Ing. ALBERTO CECCHINI

RESPONSABILE DI PROGETTO ED INCARICATO DELL'INTEGRAZIONE FRA LE VARIE PRESTAZIONI: Ing. Alberto Cecchini

ELABORAZIONE PROGETTUALE: PROGETTISTA: DIRETTORE TECNICO: Ing. Alessandro Piacucci

Redatto: Ragnacci
Verificato: Panfilì

INGEGNERI DELLA PROVINCIA DI VARESE
Sezione A
N° A1740
DOTTORE INGEGNERE
ALESSANDRO PIACUCCI
SETTORE CIVILE E AMBIENTALE
SISTEMI INFORMATICI
Approvato: Piacucci