



PARTICOLARE COPRIFERRO

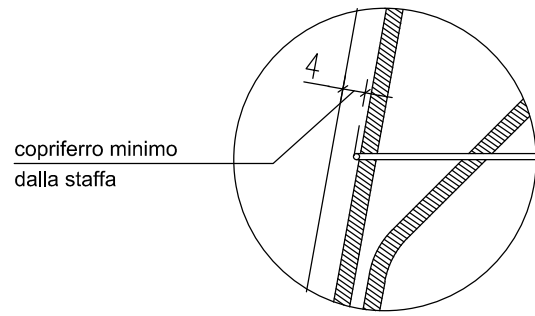



SEZIONE LONGITUDINALE

Scala 1:25

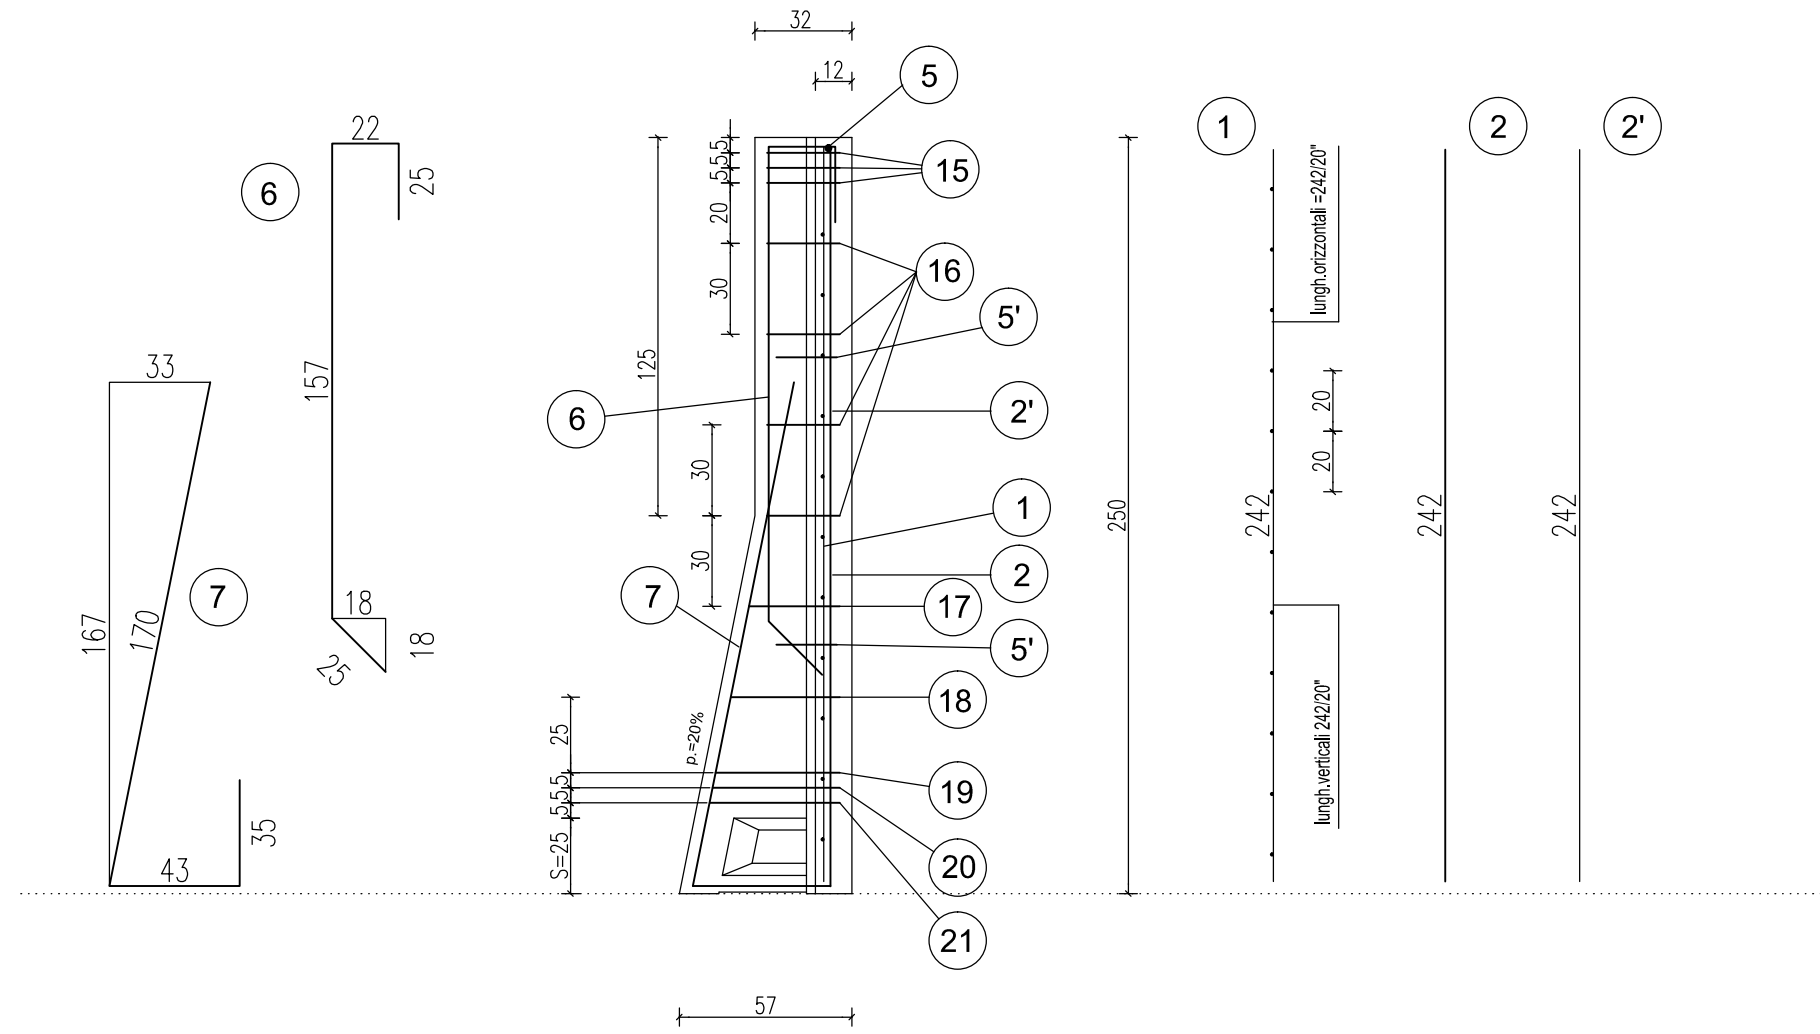


SEZIONE TRASVERSALE


Scala 1:20

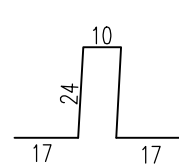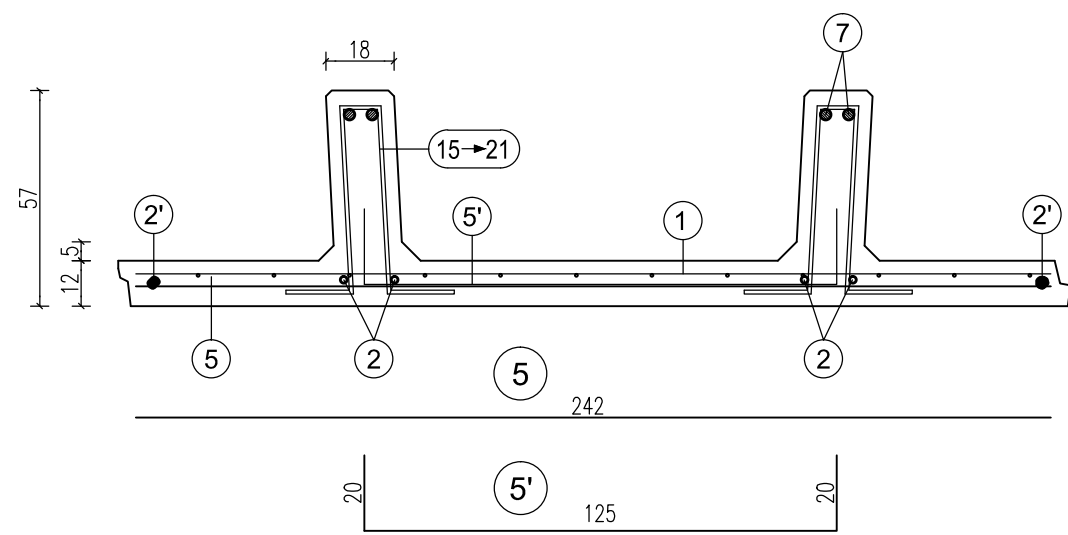

15
n°3+3 staffe Ø8 da concentrare nei primi 15 cm alla sommità del pannello (vedi tabella)

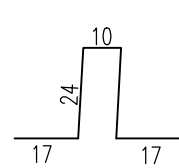

16
staffe Ø8/30 cm. da posizionare nel tratto verticale della nervatura del pannello (vedi tabella)

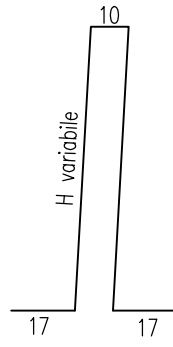


da pos. 17 a pos. 18
staffe Ø8/30 cm. da posizionare nel tratto obliquo della nervatura del pannello (vedi tabella)

da pos. 19 a pos. 21
n°3+3 staffe Ø10 da concentrare nei primi 15 cm sopra la suola di fondazione (vedi tabella)

PARTICOLARE SPONDE LATERALI

Scala 1:4

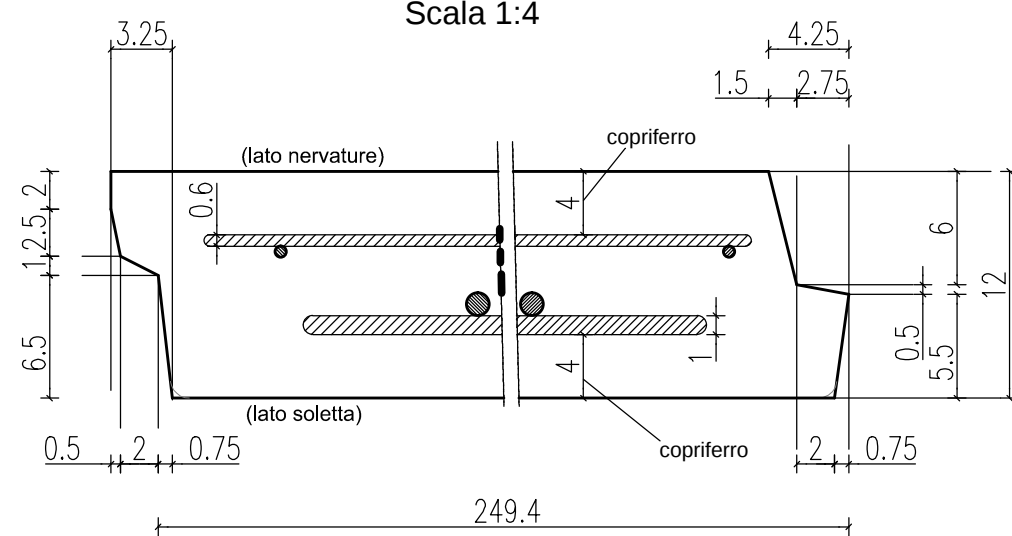

scatola s=25 cm.	H	1	2	2'	5	5'	6	7
250	n°=1 Ø6-20x20 H=242 L=242	n°=2+2 Ø8 sv=242	n°=1+1 Ø8 sv=242	n°=1 Ø8 sv=242	n°=2 Ø8 Passo 120 sv=165	n°=2+2 Ø12 sv=229	n°=2+2 Ø12 sv=248	

TABELLA STAFFE				
POS.	n°	Ø	h	sv.
15	3+3	8	24	92
16	4+4	8	24	92
17	1+1	8	30	104
18	1+1	8	36	116
19	1+1	10	41	126
20	1+1	10	42	128
21	1+1	10	43	130

ARMATURA TIPOLOGICA VALIDA PER I MURI

300	301	302	303	304	305
306	307	308	309	310	311
312	313	314	315	316	317
339	340	341	342	343	344
345	346	347	348		

MATRICE DI REVISIONE

REV	DATA	DESCRIZIONE MODIFICA

N.B.: LA TAVOLA SOSTITUISCE QUELLA RELATIVA AL CODICE E DEL PROGETTO ESECUTIVO

CONCESSIONE AUTOSTRADALI LOMBARDE
Autosstrada Padaneseviana Lombardia

COLLEGAMENTO AUTOSTRADALE
DALMINE - COMO - VARESE - VALICO DEL GAGGIOLO E OPERE AD ESSO CONNESSE
CODICE C.U.P. ES1809000510004

TRATTE B1, B2, C, D, TRVA13+14, GREENWAY

AS BUILT

TRATTA B1
OPERE D'ARTE MINORI
SOTTOVIA
SOTTOVIA SCATOLARE TRC011 - VIABILITA' LOCALE 2
ARMATURA MURI PISTA CICLABILE 1/3

IDENTIFICAZIONE ELABORATO								IMPRESA			
CODICE PROGETTO: F00107B								RAGGRUPPAMENTO TEMPORANEO IMPRESE:			
FASE PROGETTUALE	LOTTO	WBS						Mandataria	Mandante	Mandante	Mandante cooptata
	ZONA							STRABAG A.G.	GLF Grandi Lavori Fincosit S.p.A.	ICM S.p.A.	STRABAG S.p.A.
	OPERA										
	TRATTO D'OPERA										
	AMBITO										
A	1	H02	SO004	0	ON	AR	023	E			
Scala: Varie								PROGRESSIVO	REVISIONE		
DATA		DESCRIZIONE					REV				
Gennaio 2017		Emissione					E				