



PARTICOLARE COPRIFERRO

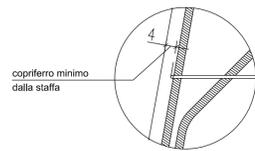



SEZIONE LONGITUDINALE

Scala 1:25

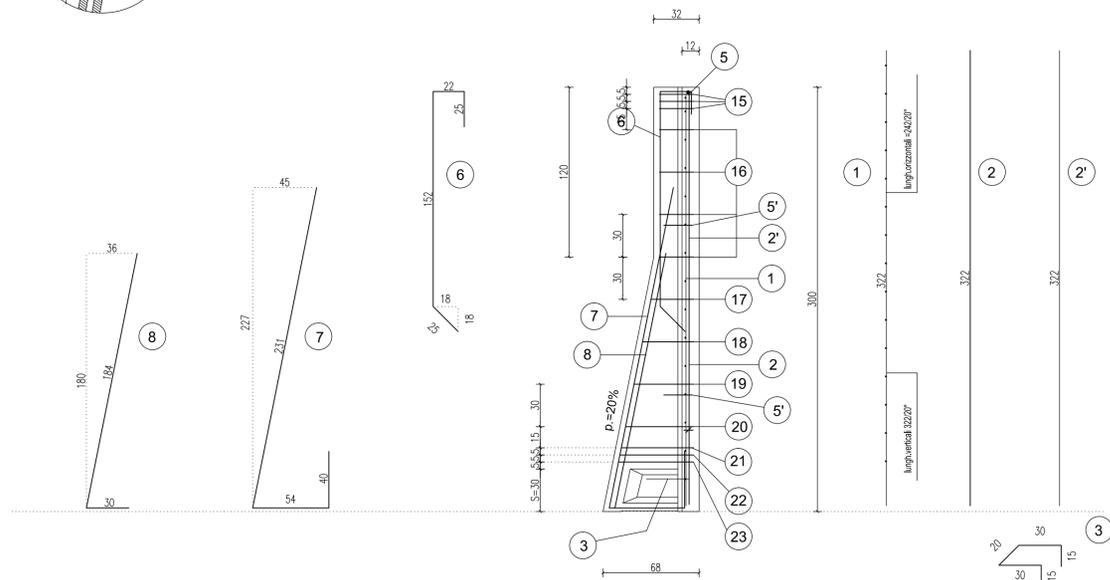

SEZIONE TRASVERSALE

Scala 1:20

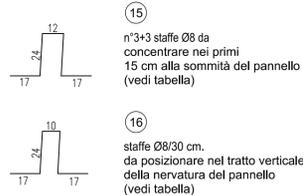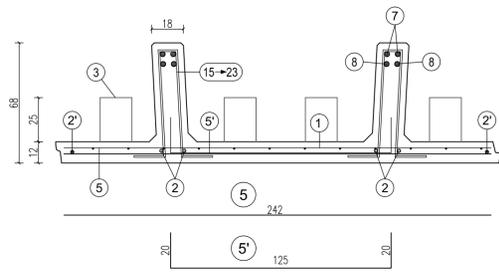

15
n°3+3 staffe Ø8 da concentrare nei primi 15 cm alla sommità del pannello (vedi tabella)

16
staffe Ø8/30 cm. da posizionare nel tratto verticale della nervatura del pannello (vedi tabella)


da pos. 17 a pos. 20
staffe Ø8/30 cm. da posizionare nel tratto obliquo della nervatura del pannello (vedi tabella)

da pos. 21 a pos. 23
n°3+3 staffe Ø10 da concentrare nei primi 15 cm sopra la suola di fondazione (vedi tabella)

H	1	2	2'	3	5	5'	6	7	8
scatole s=30 cm. 300	n°1 Ø6-20x20 H=322 L=242	n°2+2 Ø8 sv=322	n°1+1 Ø8 sv=322	n°2+2 Ø8 sv=110	n°1 Ø6 sv=242	n°2 Ø8 Passo 120 sv=185	n°2+2 Ø12 sv=224	n°2+2 Ø12 sv=325	n°2+2 Ø12 sv=214


PARTICOLARE SPONDE LATERALI

Scala 1:4

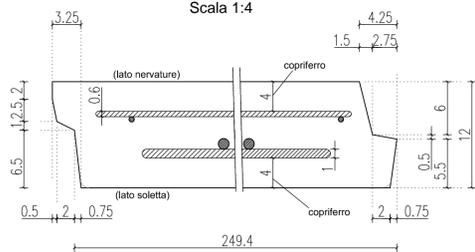

POS.	n°	Ø	h	sv.
15	3+3	8	24	94
16	4+4	8	24	92
17	1+1	8	30	104
18	1+1	8	36	116
19	1+1	8	42	128
20	1+1	8	48	140
21	1+1	10	51	146
22	1+1	10	52	148
23	1+1	10	53	150

ARMATURA TIPOLOGICA VALIDA PER I MURI

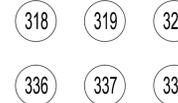

MATRICE DI REVISIONE

REV	DATA	DESCRIZIONE MODIFICA

N.B.: LA TAVOLA SOSTITUISCE QUELLA RELATIVA AL CODICE [E] DEL PROGETTO ESECUTIVO

COLLEGAMENTO AUTOSTRADALE
DALMINE - COMO - VARESE - VALICO DEL GAGGIOLIO E OPERE AD ESSO CONNESSE
CODICE C.U.P. ES180900510004

TRATTE B1, B2, C, D, TRVA13+14, GREENWAY
AS BUILT
TRATTA B1
OPERE D'ARTE MINORI
SOTTOVIA
SOTTOVIA SCATOLARE TRC011 - VIABILITA' LOCALE 2
ARMATURA MURI PISTA CICLABILE 2/3

IDENTIFICAZIONE ELABORATO		IMPRESA	
CODICE PROGETTO: F00107B		RAGGRUPPAMENTO TEMPORANEO IMPRESE:	
Mandante STRABAG A.G.		Mandante GLF Grandi Lavori Fincosit S.p.A.	Mandante cooptata ICM S.p.A.

Scatole s=30 cm.

FASE PROGETTUALE	LOTTO	ZONA	OPERA	TRATTO D'OPERA	AMBITO	TIPO ELABORATO	PROGRESSIVO	REVISIONE
A	1	H02	SC004	0	ON	AR	024	01


DATA	DESCRIZIONE	REV	PROGETTISTA - PROGETTO ESECUTIVO DI DETTAGLIO
Gennaio 2017	Emissione	E	RAGGRUPPAMENTO TEMPORANEO PROGETTISTI:
Mandante		Mandante	Mandante
3TI PROGETTI ITALIA		OP Impresite	Arch. Salvatore Vermiglio

CONCEDENTE: CONCESSIONI AUTOSTRADALI LOMBARDE

RESPONSABILE DI PROGETTO ED INCARICATO DELL'INTEGRAZIONE FRA LE VARIE PRESTAZIONI: Ing. Alberto Cecchini

Direttore Tecnico: Ing. Stefano Emilio Frigerio
Referente Tecnico: Ing. Miko Marozzi

ELABORAZIONE PROGETTUALE: PROGETTISTA: Ing. Alessandro Placucci
DIRETTORE TECNICO: Ing. Alessandro Placucci

APPROVATO: Il Direttore dei Lavori: Ing. Francesco Donarico

Redatto: Ragnacci
Verificato: Panfilii

Approvato: 15/5/2017