



PARTICOLARE COPRIFERRO

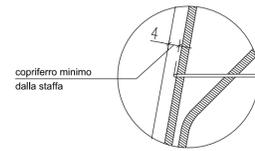



SEZIONE LONGITUDINALE

Scala 1:25

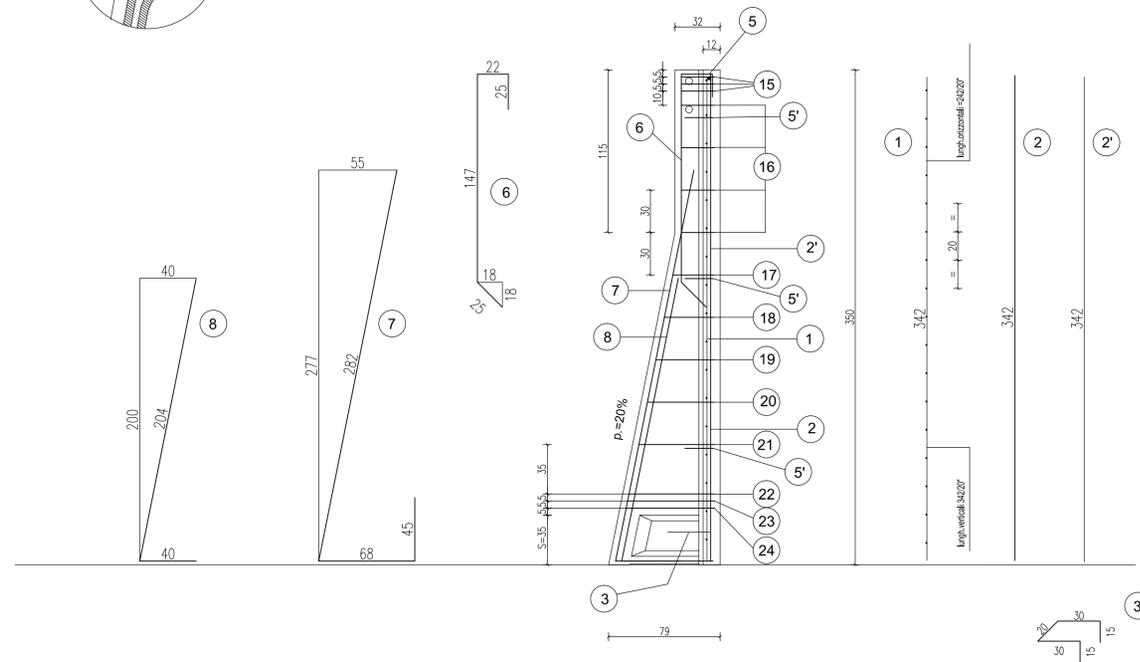

SEZIONE TRASVERSALE


Scala 1:20

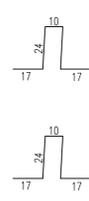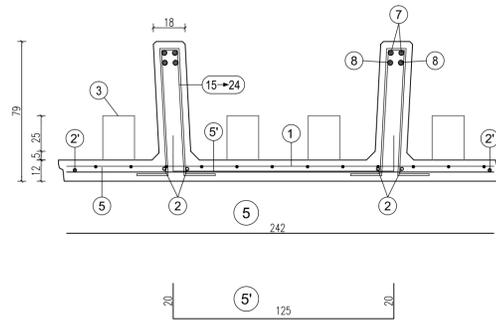

15
n°3+3 staffe Ø8 da concentrare nei primi 15 cm alla sommità del pannello (vedi tabella)



16
staffe Ø8/30 cm. da posizionare nel tratto verticale della nervatura del pannello (vedi tabella)

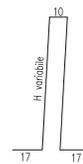

da pos. 17 a pos. 21
staffe Ø8/30 cm. da posizionare nel tratto obliquo della nervatura del pannello (vedi tabella)

da pos. 22 a pos. 24
n°3+3 staffe Ø10 da concentrare nei primi 15 cm sopra la suola di fondazione (vedi tabella)


scatola s=35 cm.	H	1	2	2'	3	5	5'	6	7	8
	350	n=1 Ø8-20x20 H=342 L=242	n=2+2 Ø8 sv=342	n=1+1 Ø8 sv=342	n=2+2 Ø8 sv=110	n=1 Ø8 sv=242	n=3 Ø8 Passo 120 sv=185	n=2+2 Ø12 sv=219	n=2+2 Ø12 sv=395	n=2+2 Ø12 sv=244

TABELLA STAFFE


POS.	n°	Ø	h	sv.
15	3+3	8	24	92
16	4+4	8	24	92
17	1+1	8	30	104
18	1+1	8	36	116
19	1+1	8	42	128
20	1+1	8	48	140
21	1+1	8	54	152
22	1+1	10	60	164
23	1+1	10	61	166
24	1+1	10	62	168

PARTICOLARE SPONDE LATERALI

Scala 1:4

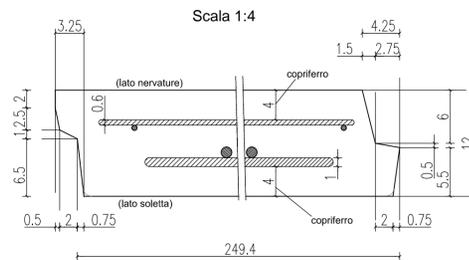

ARMATURA TIPOLOGICA VALIDA PER I MURI

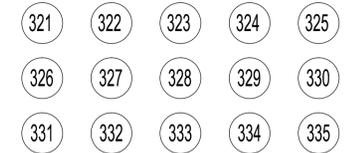

MATRICE DI REVISIONE

REV	DATA	DESCRIZIONE MODIFICA

N.B.: LA VOSTRA SOSTITUISCE QUELLA RELATIVA AL CODICE [] DEL PROGETTO ESECUTIVO

COLLEGAMENTO AUTOSTRADALE
DALMINE - COMO - VARESE - VALICO DEL GAGGIOLO E OPERE AD ESSO CONNESSE
CODICE C.U.P. ES180900510004

TRATTE B1, B2, C, D, TRVA13+14, GREENWAY

AS BUILT

TRATTA B1
OPERE D'ARTE MINORI
SOTTOVIA
SOTTOVIA SCATOLARE TRC011 - VIABILITA' LOCALE 2
ARMATURA MURI PISTA CICLABILE 3/3

IDENTIFICAZIONE ELABORATO CODICE PROGETTO: F001078 WBS	IMPRESA RAGGRUPPAMENTO TEMPORANEO IMPRESE: Mandatario: STRABAG A.G. Mandatario: GLF Grandi Lavori Fincosit S.p.A. Mandatario: ICM S.p.A. Mandatario cooptata: STRABAG S.p.A.
FASE PROGETTUALE LOTTO: 1 ZONA: H02 OPERA: SC004 TRATTO D'OPERA: 0 AMBITO: ON TIPO ELABORATO: AR PROGRESSIVO: 025 REVISIONE: n°	CONCEDENTE CONCESSIONI AUTOSTRADALI LOMBARDE
DATA Gennaio 2017 - Emissione	PROGETTISTA - PROGETTO ESECUTIVO DI DETTAGLIO RAGGRUPPAMENTO TEMPORANEO PROGETTISTI: Mandatario: 3TI PROGETTI ITALIA (CONSORZIO INDIRIZZIATA S.p.A.) Mandatario: OP Impianti e Costruzioni Progetti di Ingegneria Mandatario: ING. ALBERTO CECCHINI Mandatario: Arch. Salvatore Vermiglio
CONCEDENTE CONCESSIONI AUTOSTRADALI LOMBARDE	RESPONSABILE DI PROGETTO ED INCARICATO DELL'INTEGRAZIONE FRA LE VARIE PRESTAZIONI: Ing. Alberto Cecchini
CONCESSIONARIO Autostradale Pedemontana Lombarda Direttore Tecnico: Ing. Stefano Emilio Frigerio Referente Tecnico: Ing. Miko Marozzi	ELABORAZIONE PROGETTUALE PROGETTISTA: DIRETTORE TECNICO: Ing. Alessandro Placucci
APPROVATO Autostradale Pedemontana Lombarda Il Direttore dei Lavori: Ing. Francesco Domenico	REDAZIONE E VERIFICA Redatto: Ragnacci Verificato: Panfilii

INGEGNERI DELLA PROVINCIA
Sezione A
N° A1740
DOTTORE INGEGNERE
ALESSANDRO PLACUCCI
SETTORE CIVILE E AMBIENTALE
SISTEMI RESISTENZIALI
Approvato: Placucci