


SEZIONE "A" MURO PREFABBRICATO

H ≤ 275 CON STABILIZZAZIONE DA 25 cm


Scala 1:50

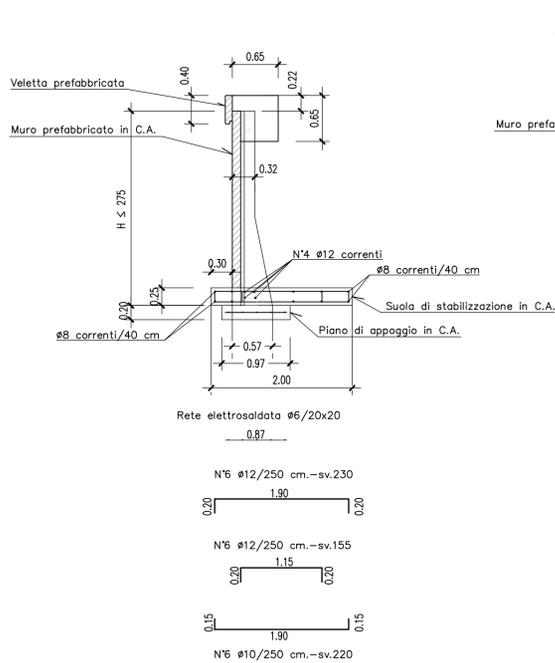

SEZIONE "B" MURO PREFABBRICATO

276 < H ≤ 330 CON STABILIZZAZIONE DA 30 cm


Scala 1:50

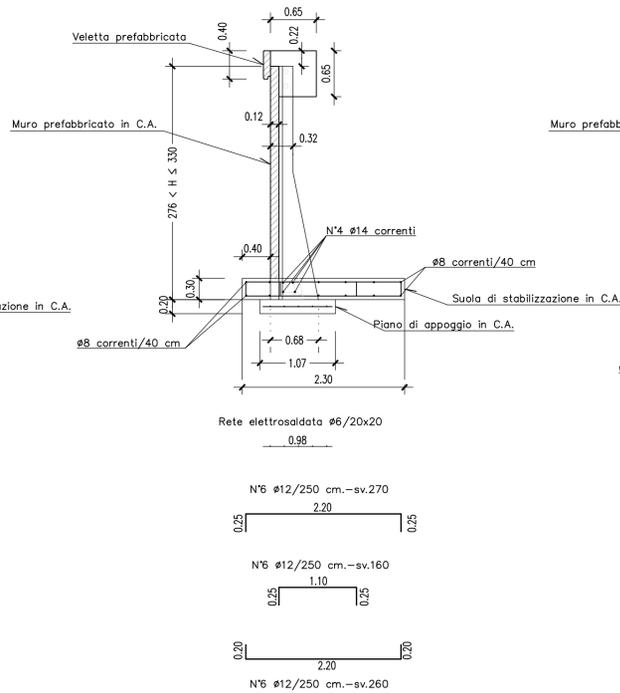

SEZIONE "C" MURO PREFABBRICATO

331 < H ≤ 385 CON STABILIZZAZIONE DA 35 cm


Scala 1:50

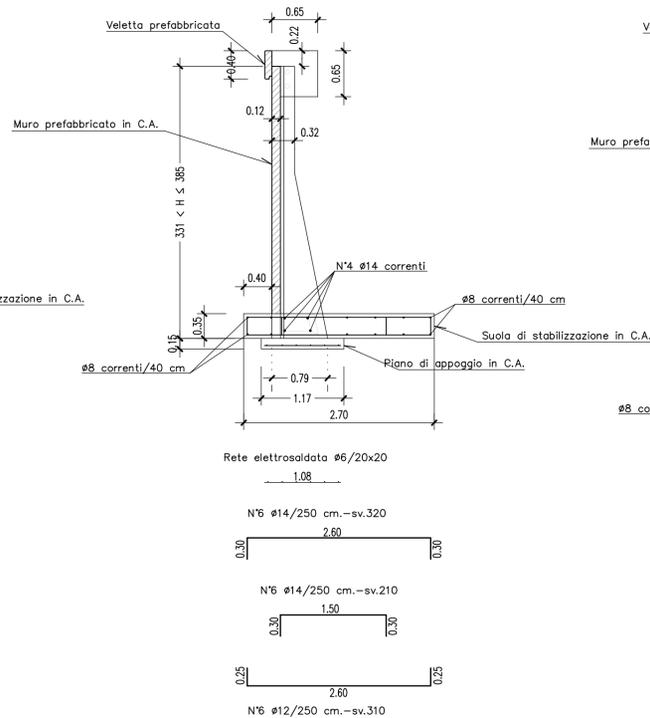


SEZIONE "D" MURO PREFABBRICATO

386 < H ≤ 440 CON STABILIZZAZIONE DA 40 cm

Scala 1:50

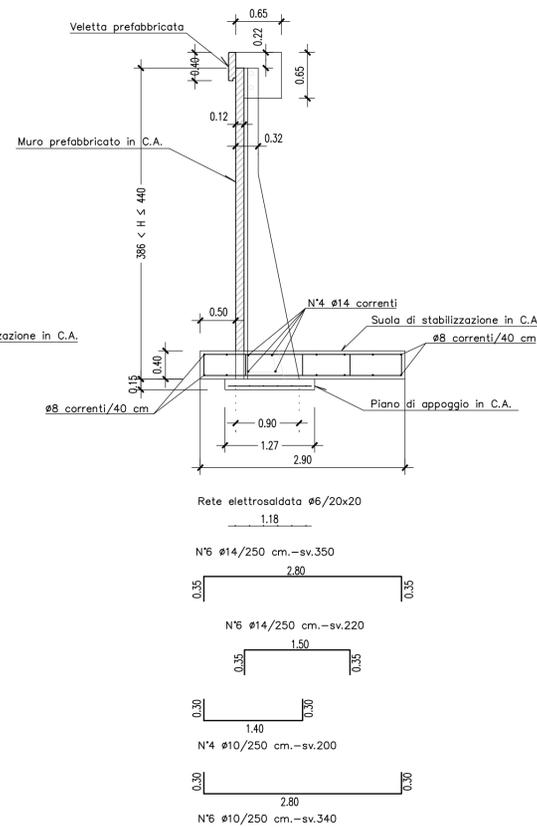


PARTICOLARE COSTRUTTIVO

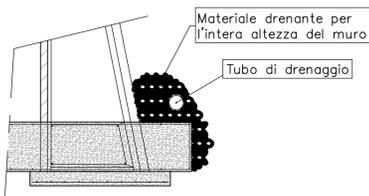


N.B. Prevedere opportuno drenaggio a tergo del muro

N.B. COPRIFERRO FONDAZIONI 5cm.

PARTICOLARE COSTRUTTIVO PER MURI TIPO "T"

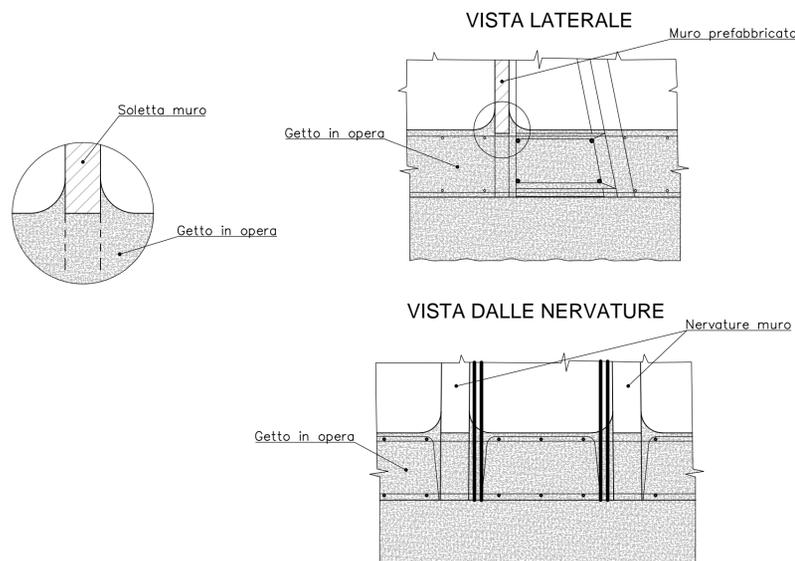


SCHEMA TIPOLOGICI MURI PREFABBRICATI

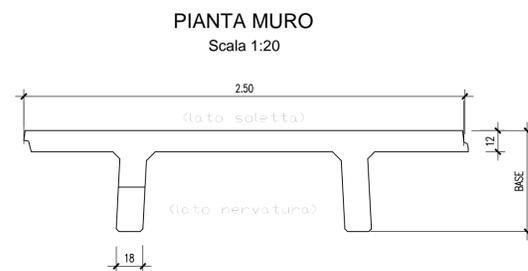

ALTEZZA TOTALE MAX.	BASE (SOLETTA DA 12)	ALTEZZA NETTA MAX.	SCATOLA	LARGH. NERVATURA
275	57	250	25	18
330	68	300	30	18
385	77	350	35	18
440	88	400	40	18

PARTICOLARE VEILETTA PREFABBRICATA

Scala 1:10

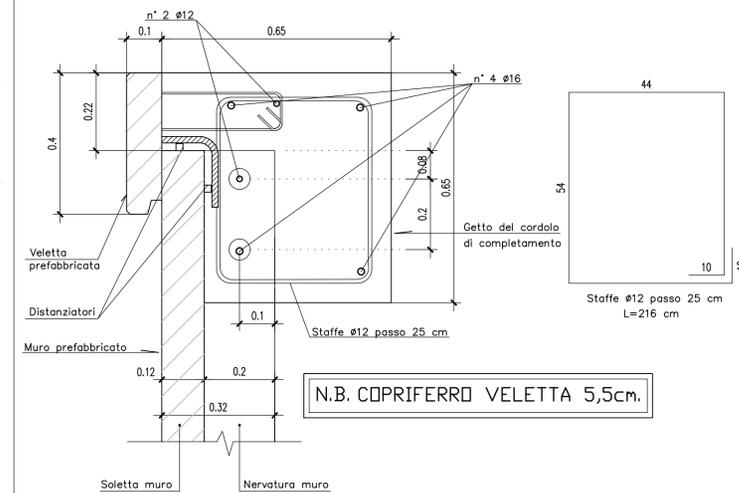

N.B. COPRIFERRO VEILETTA 5,5cm.

MATRICE DI REVISIONE

REV	DATA	DESCRIZIONE MODIFICA

N.B.: LA TAVOLA SOSTITUISCE QUELLA RELATIVA AL CODICE [] DEL PROGETTO ESECUTIVO

COLLEGAMENTO AUTOSTRADALE DALMINE - COMO - VARESE - VALICO DEL GAGGIOLO E OPERE AD ESSO CONNESSE
 CODICE C.U.P. ES180900510004
TRATTE B1, B2, C, D, TRVA13+14, GREENWAY

AS BUILT
TRATTA B1
 OPERE D'ARTE MINORI
 SOTTOVIA
 SOTTOVIA SCATOLARE TRC011 - VIABILITA' LOCALE 2
 ARMATURA FONDAZIONI MURI D'ALA 1/3

IDENTIFICAZIONE ELABORATO
 CODICE PROGETTO: F00107B
 WBS

IMPRESA
RAGGRUPPAMENTO TEMPORANEO IMPRESE:
 Mandatario: STRABAG A.S.
 Mandante: GLF Grandi Lavori Fincosit S.p.A.
 Mandante coprogata: ICM S.p.A. STRABAG S.p.A.

CONCEDENTE
 CONCESSIONI AUTOSTRADALI LOMBARDE

CONCESSIONARIO
 Direttore Tecnico: Ing. Stefano Emilio Frigotto
 Referente Tecnico: Ing. Miko Marozzi

APPROVATO
 Il Direttore dei Lavori: Ing. Francesco Domenico

PROGETTISTA
ELABORAZIONE PROGETTUALE
 DIRETTORE TECNICO: Ing. Alessandro Placucci

Redatto: Ragnacci Verificato: Panfilo