




Scala 1:50

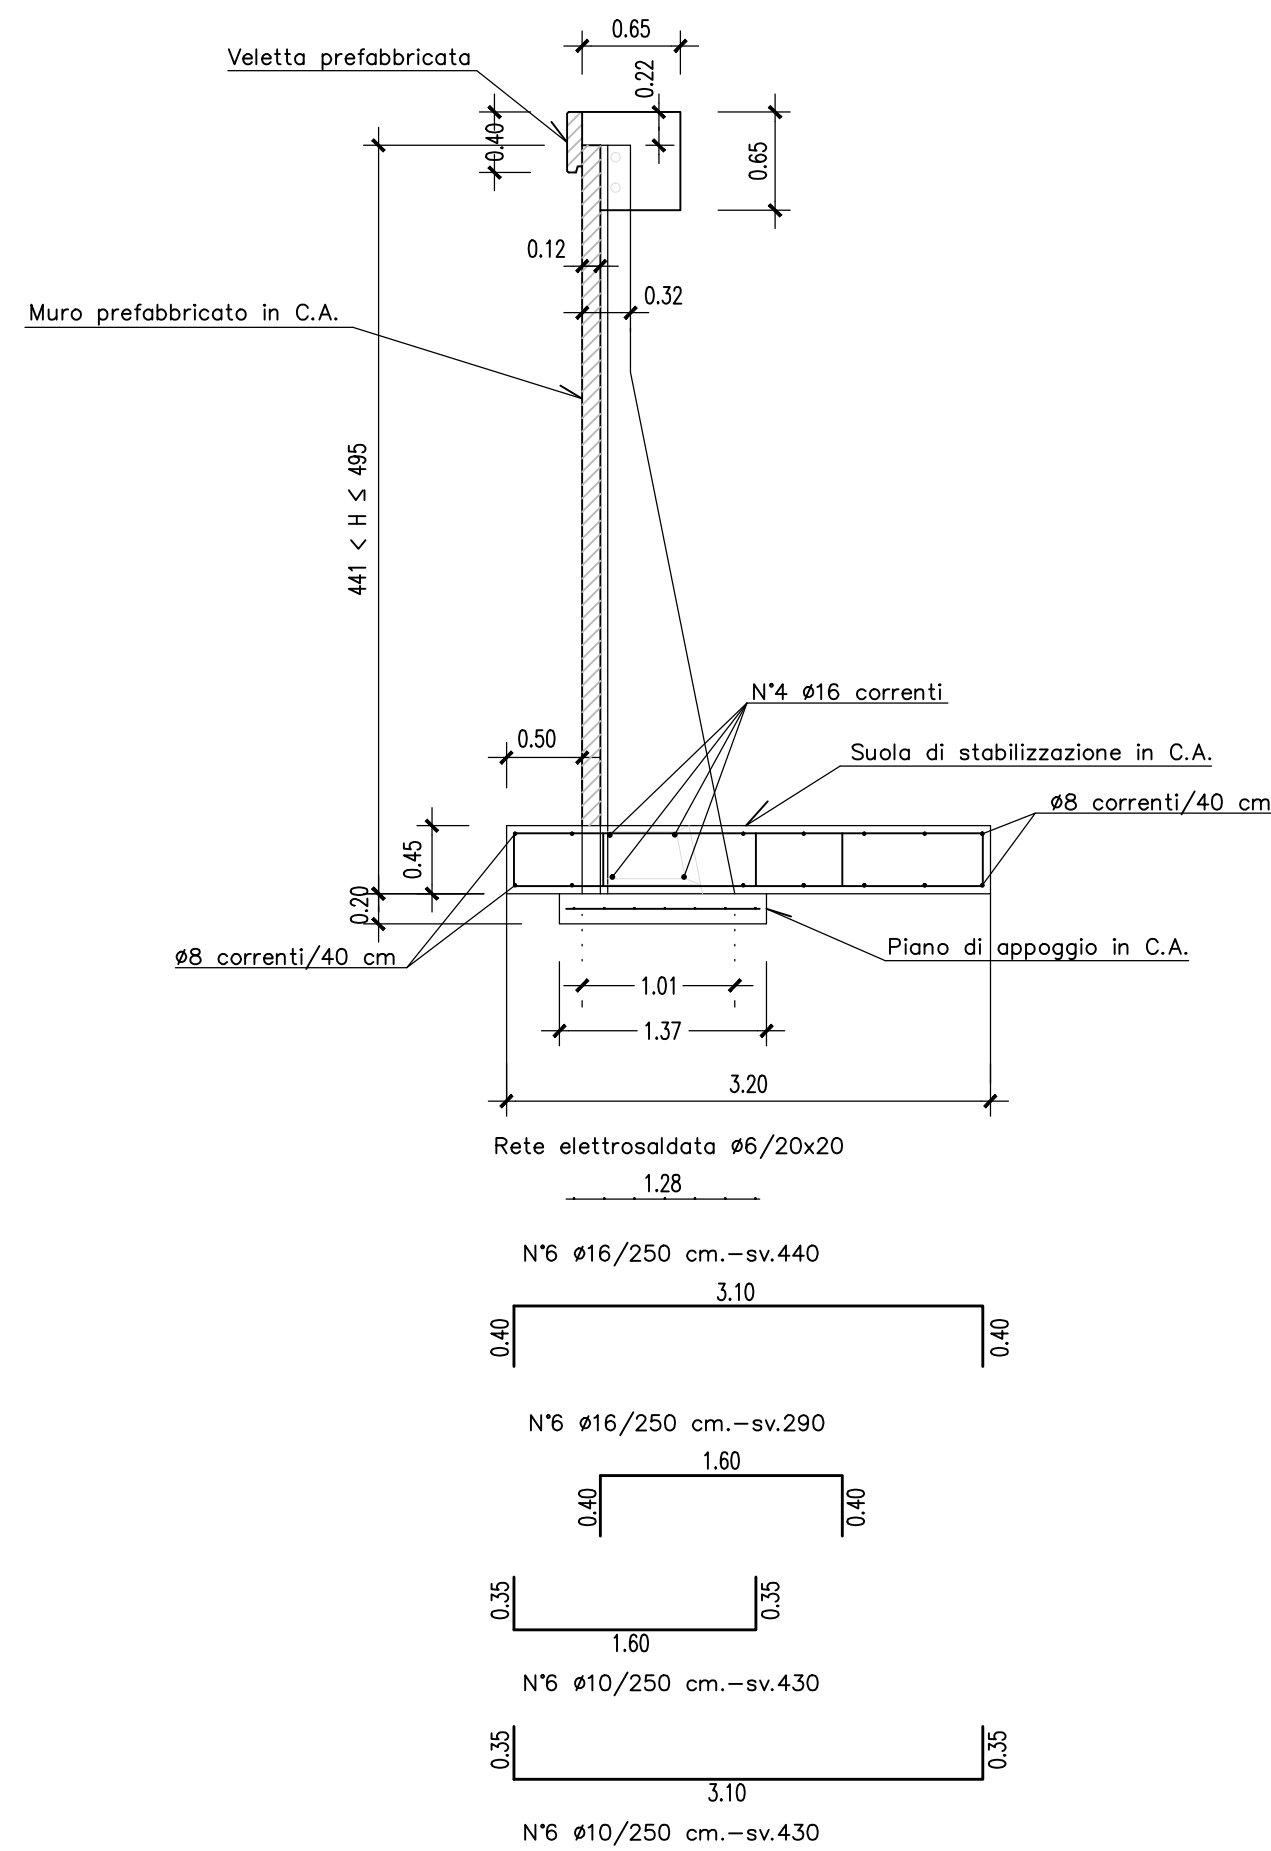

Scala 1:50

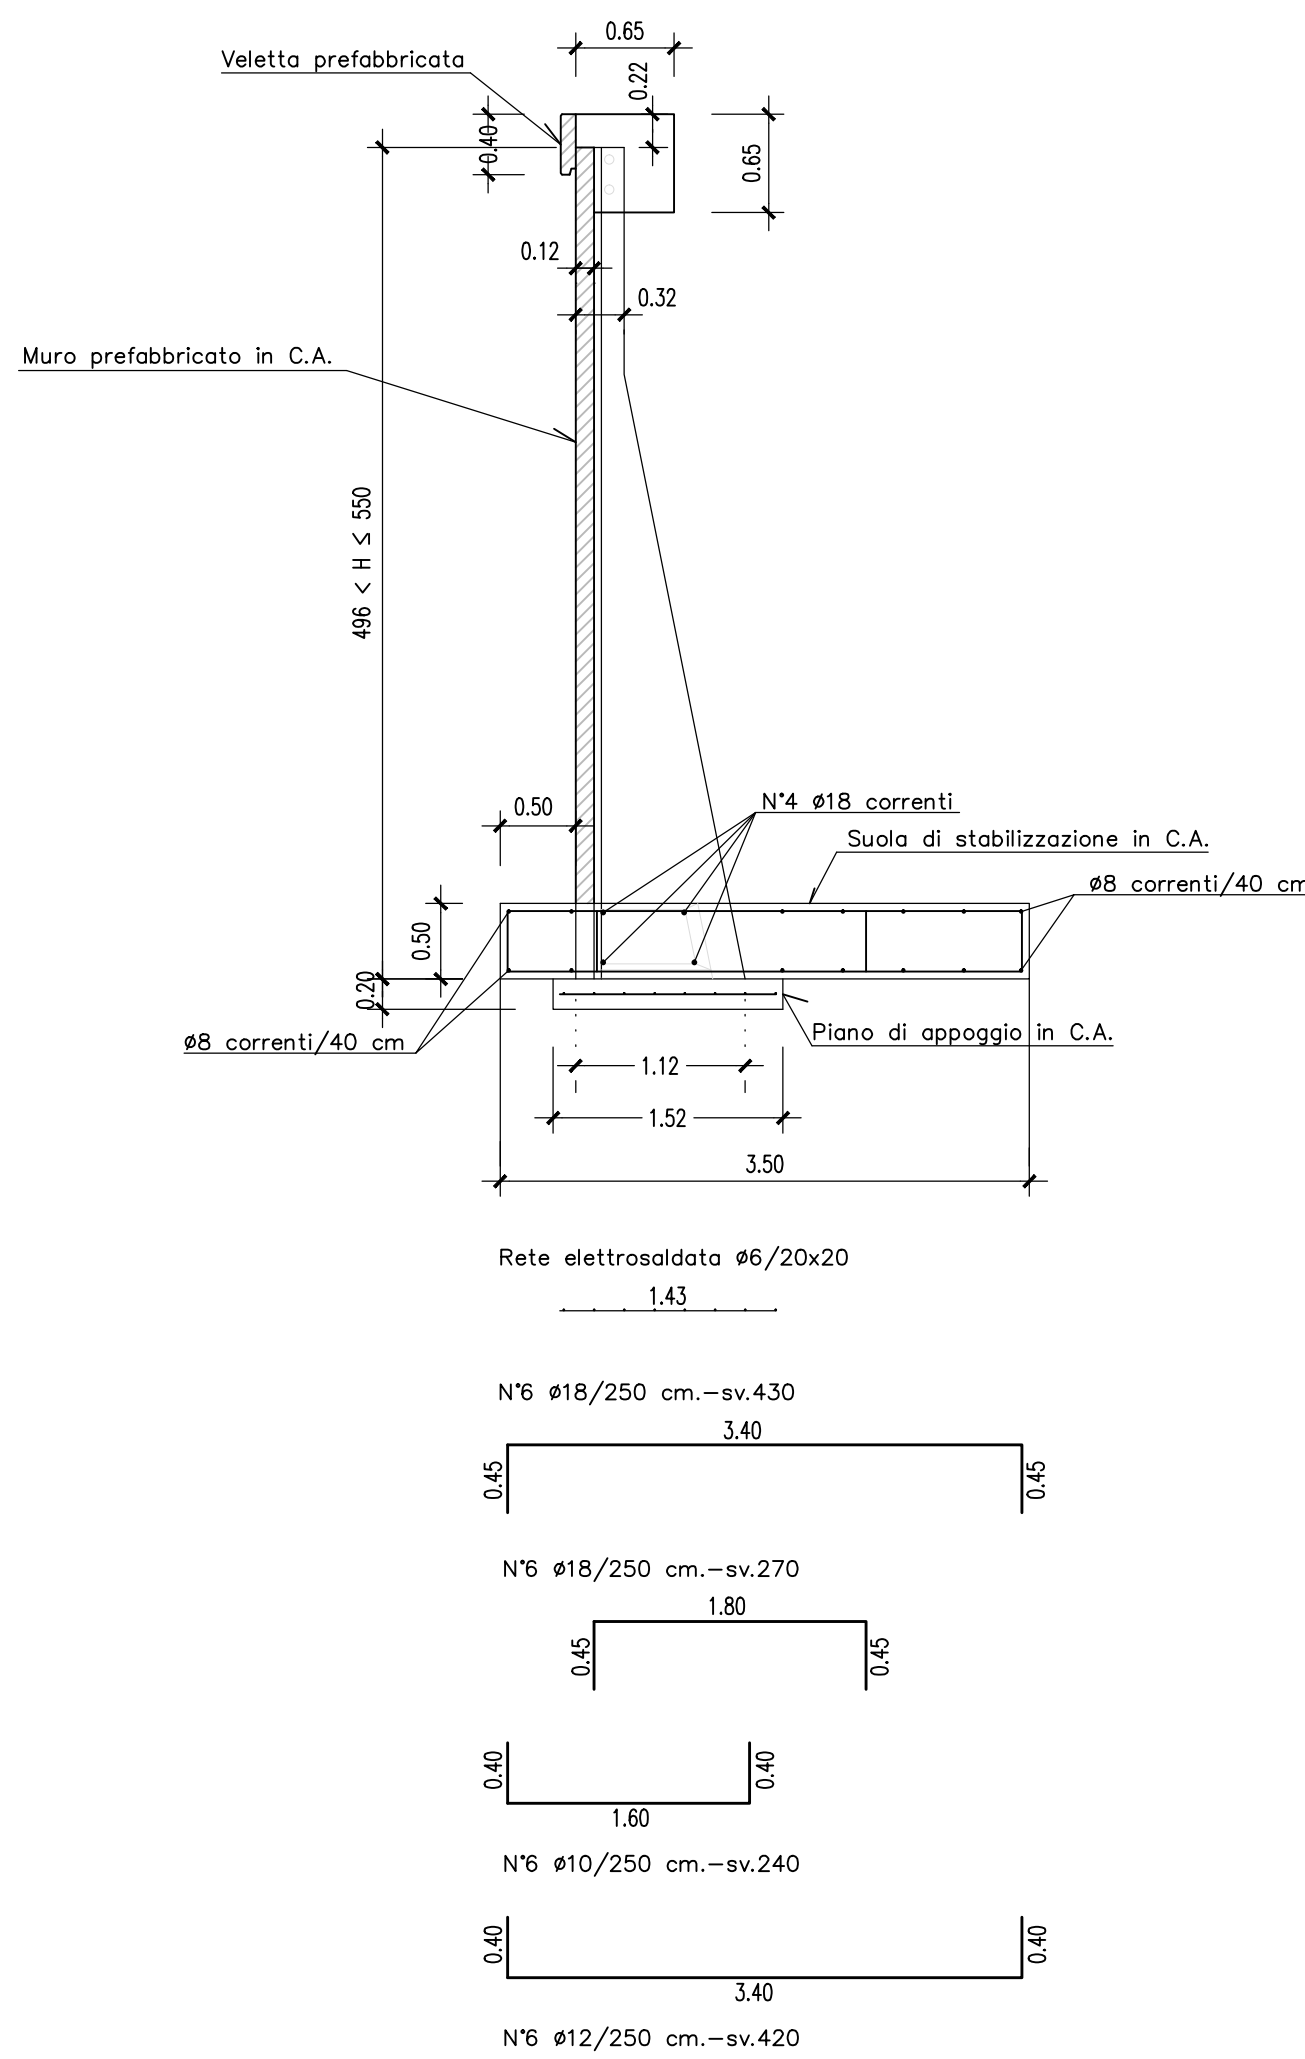


Scala 1:50

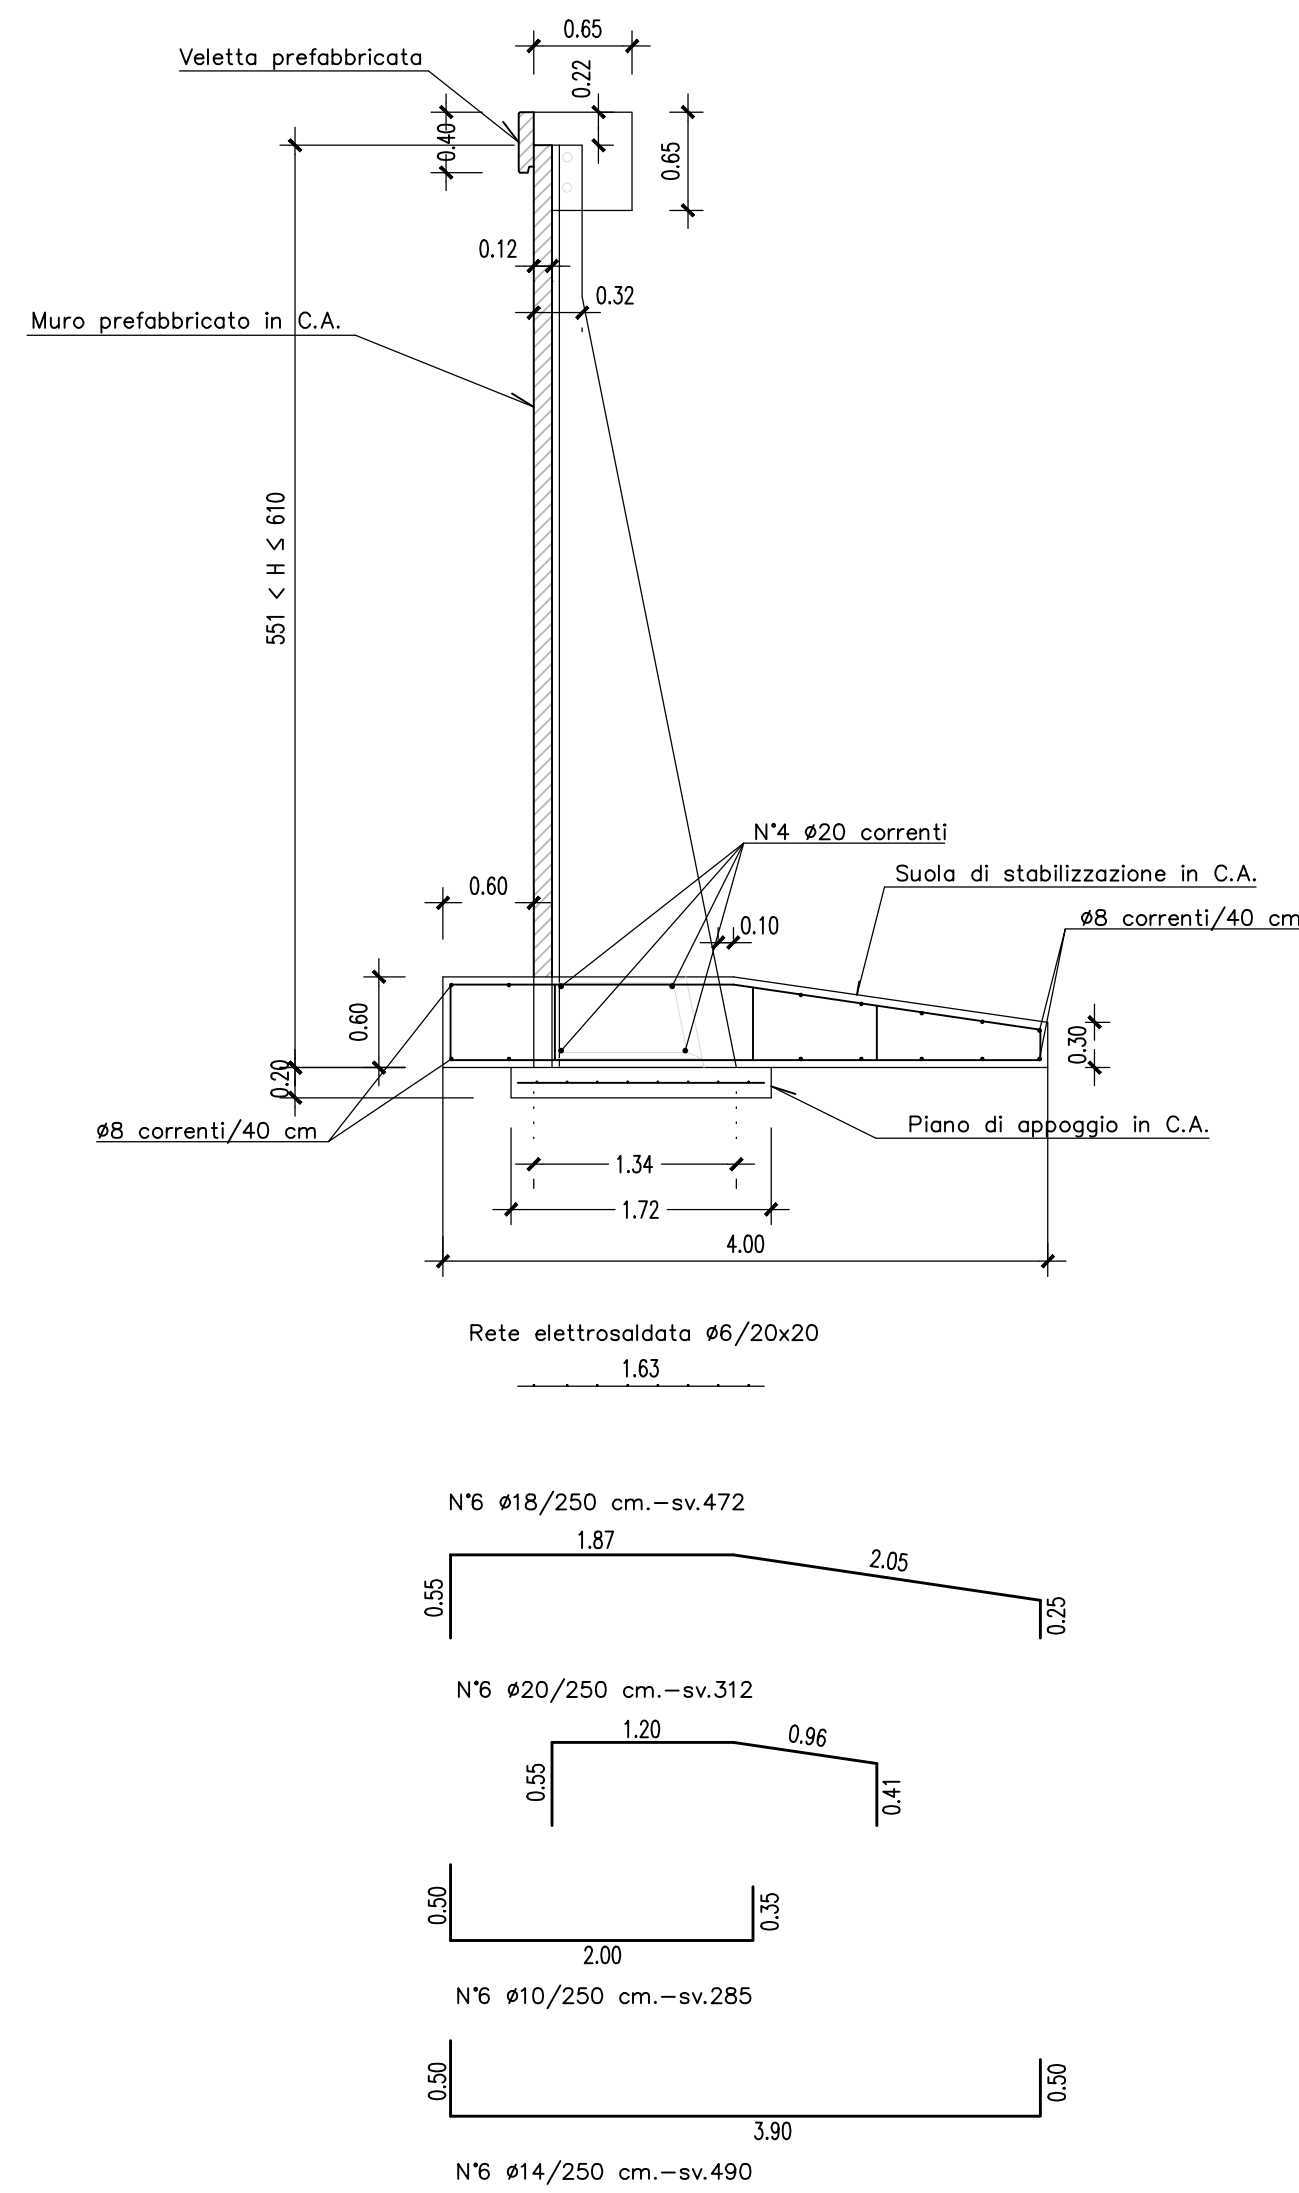


N.B. Prevedere opportuno drenaggio a tergo del muro

N.B. COPRIFERRO FONDAZIONI 5cm.


Al fine di realizzare lo schema statico di progetto, è importante raccordare bene il getto al muro prefabbricato su entrambi i lati della soletta

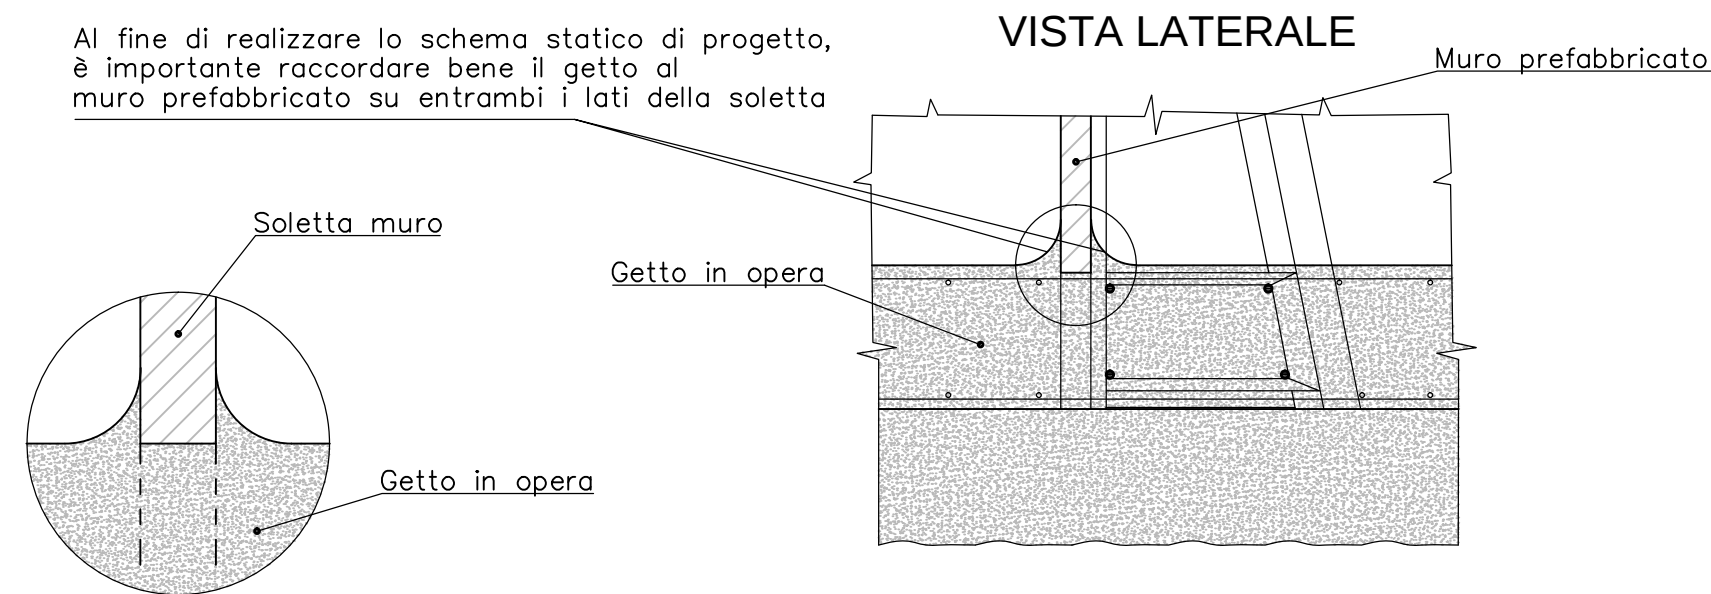

Al fine di realizzare lo schema statico di progetto, è importante raccordare bene il getto al muro prefabbricato su entrambi i lati delle nervature

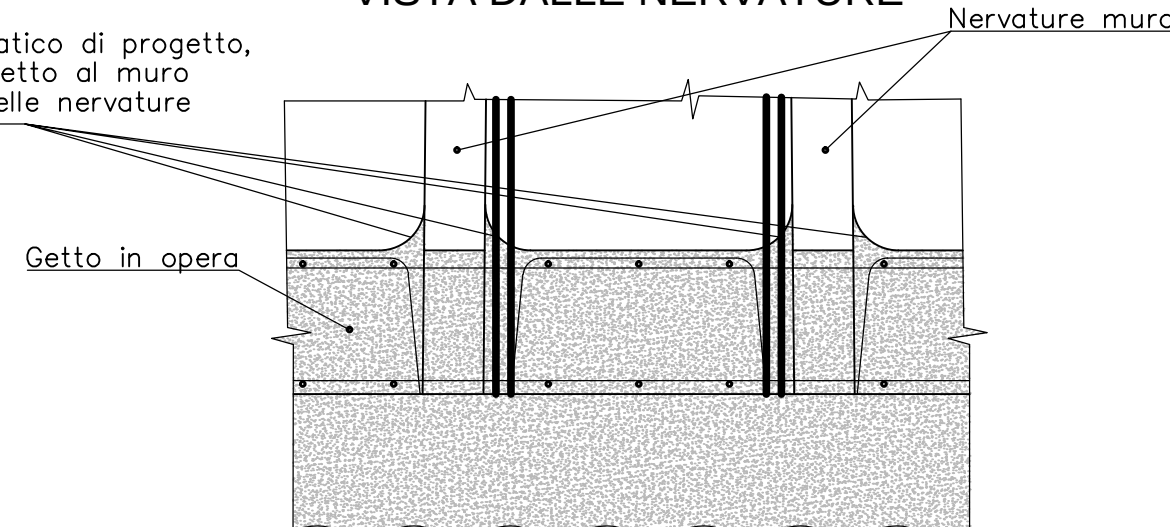


Scala 1:20

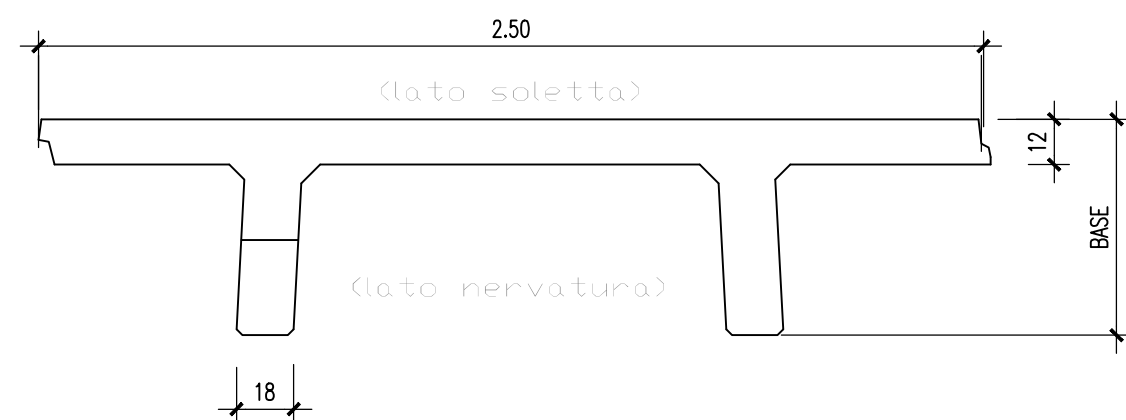

ALTEZZA TOTALE MAX.	BASE (SOLETTA DA 12)	ALTEZZA NETTA MAX.	SCATOLA	LARGH. NERVATURA
495	101	450	45	18
550	112	500	50	18
610	134	550	50	18

Scala 1:10

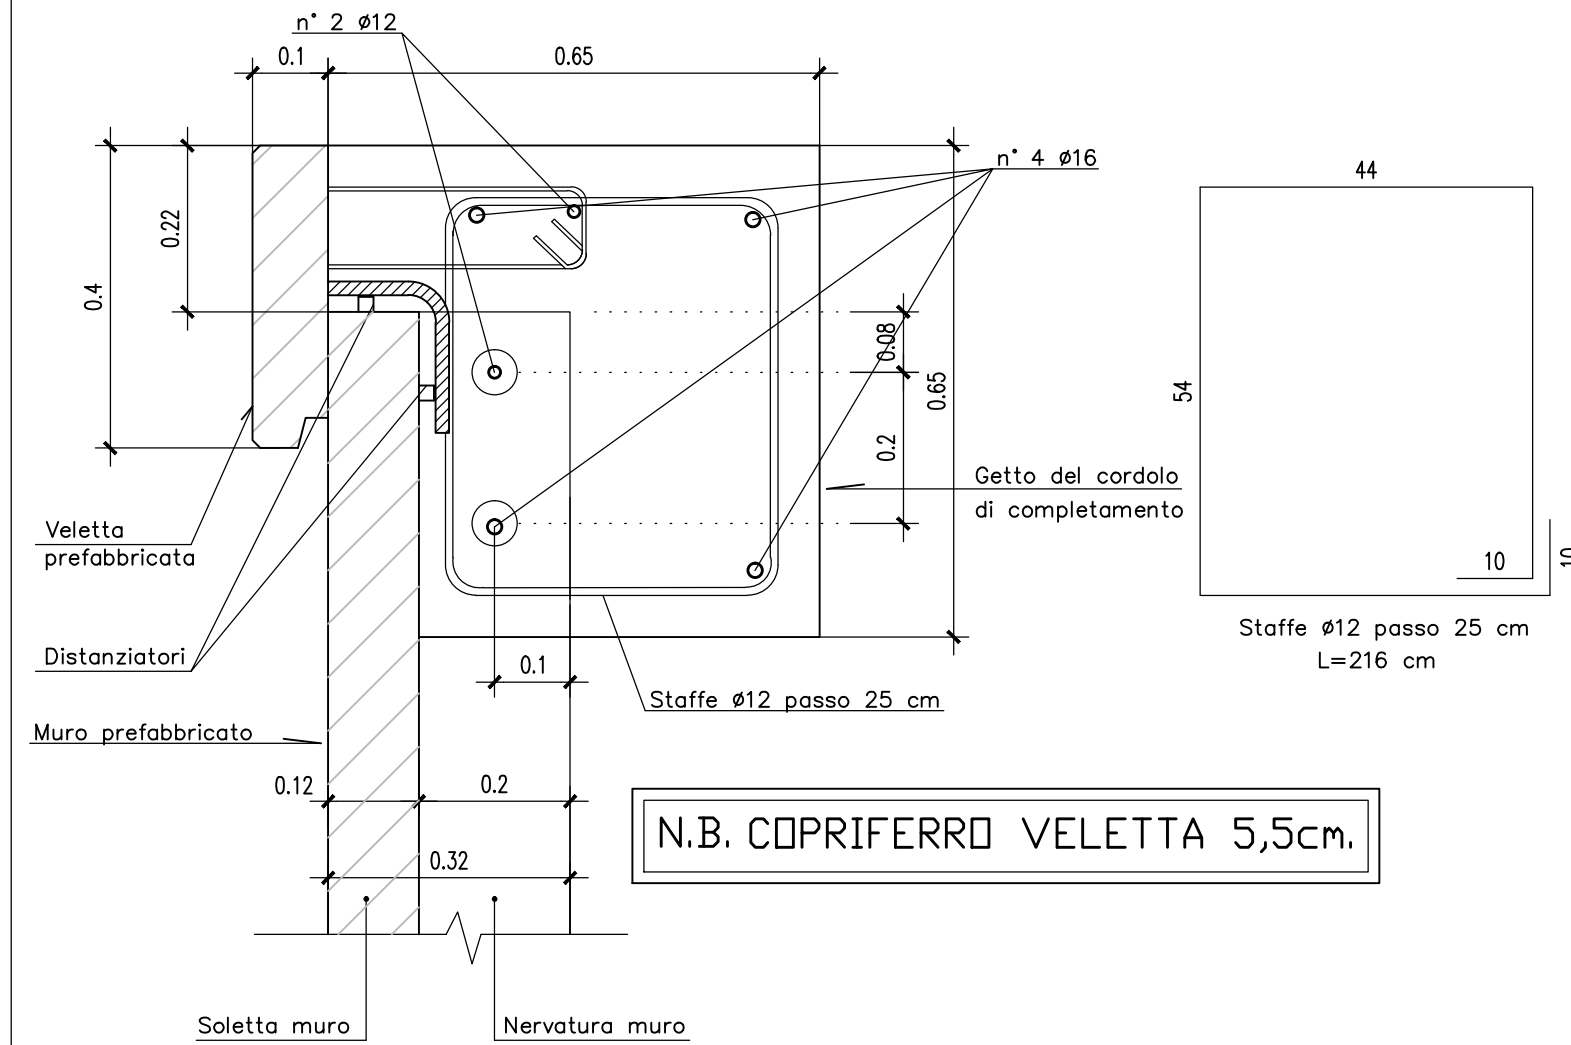


N.B. COPRIFERRO VELETTA 5,5cm.

[illegible]

N.B.: LA TAVOLA SOSTITUISCE QUELLA RELATIVA AL CODICE E DEL PROGETTO ESECUTIVO



CONCESSIONARIE
AUTOSTRADALI
LOMBARDIE

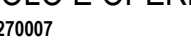

Autostrada
Padovana
Lombardia

COLLEGAMENTO AUTOSTRADALE

DALMINE - COMO - VARESE - VALICO DEL GAGGIOLO E OPERE AD ESSE CONNESSE

CODICE C.U.P. F11B06000270007

TRATTE B1, B2, C, D, TRVA13+14, GREENWAY

AS BUILT

TRATTA B1

OPERE D'ARTE MINORI

SOTTOVIA

SOTTOVIA SCATOLARE TRC011 - VIABILITA' LOCALE 2

ARMATURA FONDAZIONI MURI D'ALTA 2/3

IDENTIFICAZIONE ELABORATO

CODICE PROGETTO: F00107B

WBS

FASE PROGETTUALE	LOTTO	ZONA	OPERA	TRATTO D'OPERA	ON	ANBITO	TIPO ELABORATO	PROGRESSIVO	REVISIONE
A	1	H02	S0004	0	ON	AR	027		

Scala: Varie

IMPRESA

RAGGRUPPAMENTO TEMPORANEO IMPRESE:

Mandataria	Mandante	Mandante cooptata
STRABAG A.G.	GLF Grandi Lavori Fincostr S.p.A.	Impresa costruzioni Giuseppe Malturo S.p.A.
		STRABAG S.p.A.

DATA DESCRIZIONE REV

DATA	DESCRIZIONE	REV
Giugno 2018	Emissione	E

PROGETTISTA - PROGETTO ESECUTIVO DI DETTAGLIO

RAGGRUPPAMENTO TEMPORANEO PROGETTISTI:

Mandatario	Mandante	Mandante cooptata
3PI PROGETTI ITALIA INGEGNERIA PROGETTUALE	GP Ragnagni & C SECTORE PROGETTI DI INGEGNERIA	Arch. Salvatore Vermiglio

CONCEDENTE

 CONCESSIONARIE
AUTOSTRADALI
LOMBARDE

RESPONSABILE DI PROGETTO ED INCARICATO DELL'INTEGRAZIONE FRA LE VARIE PRESTAZIONI:

Ing. Alberto Cecchini

CONCESSIONARIO


 Direttore Tecnico:
Ing. Enrico Armi
Rollenista Tecnico:
arch. Giovanni Carrillo

ELABORAZIONE PROGETTUALE


PROGETTISTA:
Cooprogetti Soc. Coop.

DIRETTORE TECNICO:
Ing. Alessandro Placucci

APPROVATO

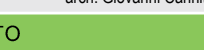 Il Direttore del Lavoro:
Ing. Francesco Donarico

Redatto: Ragnanci Verificato: Panfilii

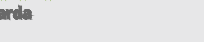 CONCESSIONARIE
AUTOSTRADALI
LOMBARDE

Ing. Alberto Cecchini

 CONCESSIONARIE
AUTOSTRADALI
LOMBARDE

Ing. Alberto Cecchini