


SEZIONE "H" MURO PREFABBRICATO

661 < H ≤ 720 CON STABILIZZAZIONE DA 70 cm


Scala 1:50

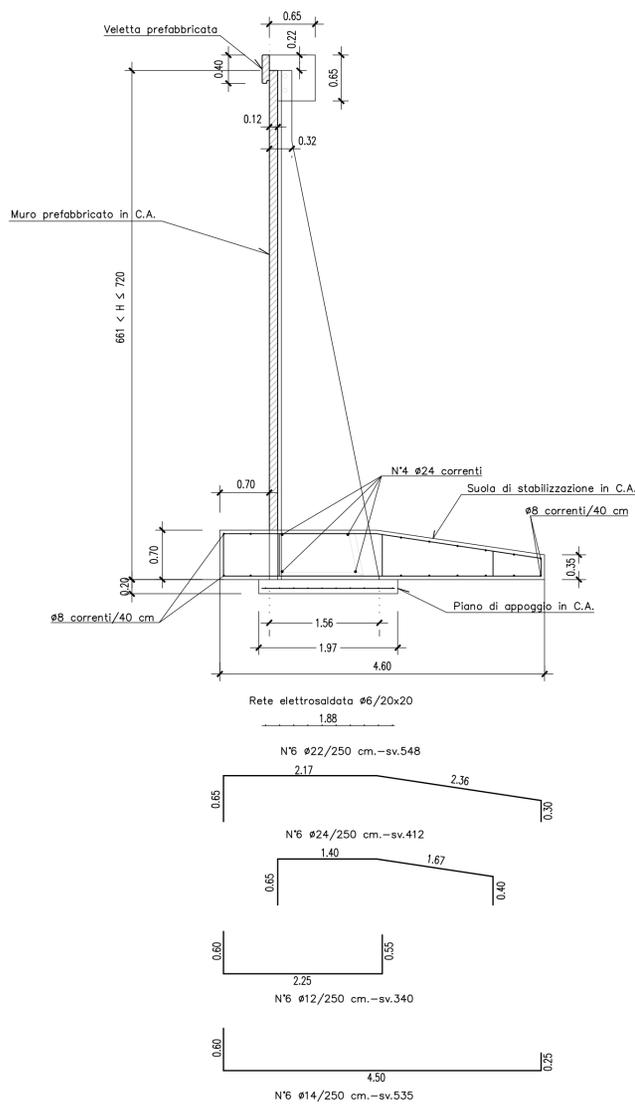

SEZIONE "M" MURO PREFABBRICATO

721 < H ≤ 770 CON STABILIZZAZIONE DA 70 cm


Scala 1:50

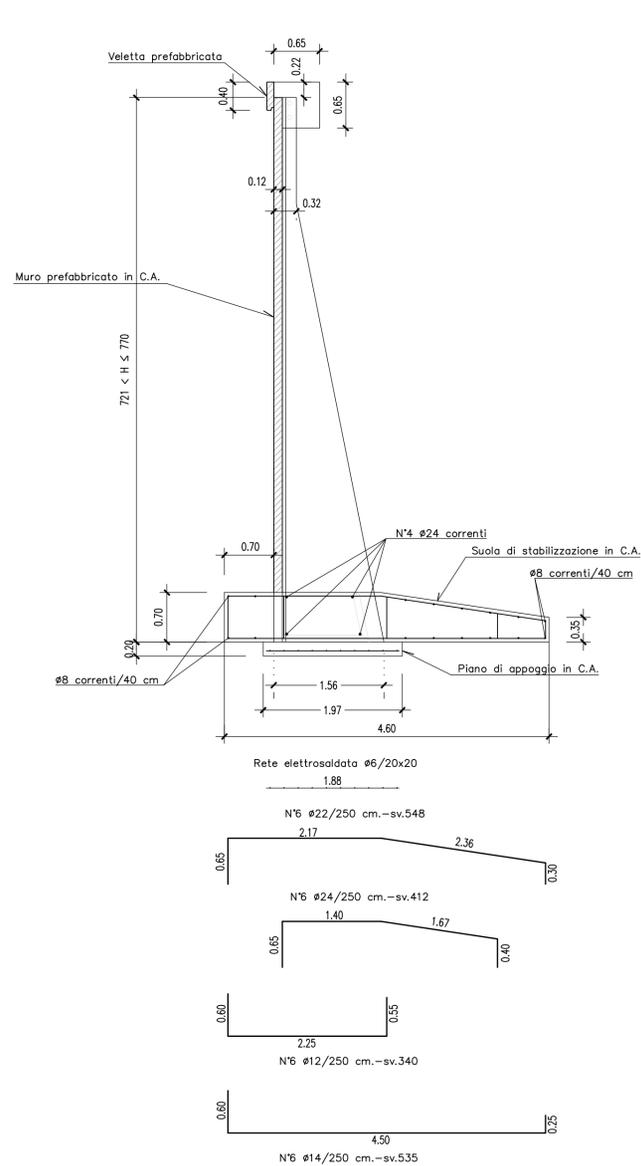


SEZIONE "N" MURO PREFABBRICATO

831 < H ≤ 880 CON STABILIZZAZIONE DA 80 cm

Scala 1:50

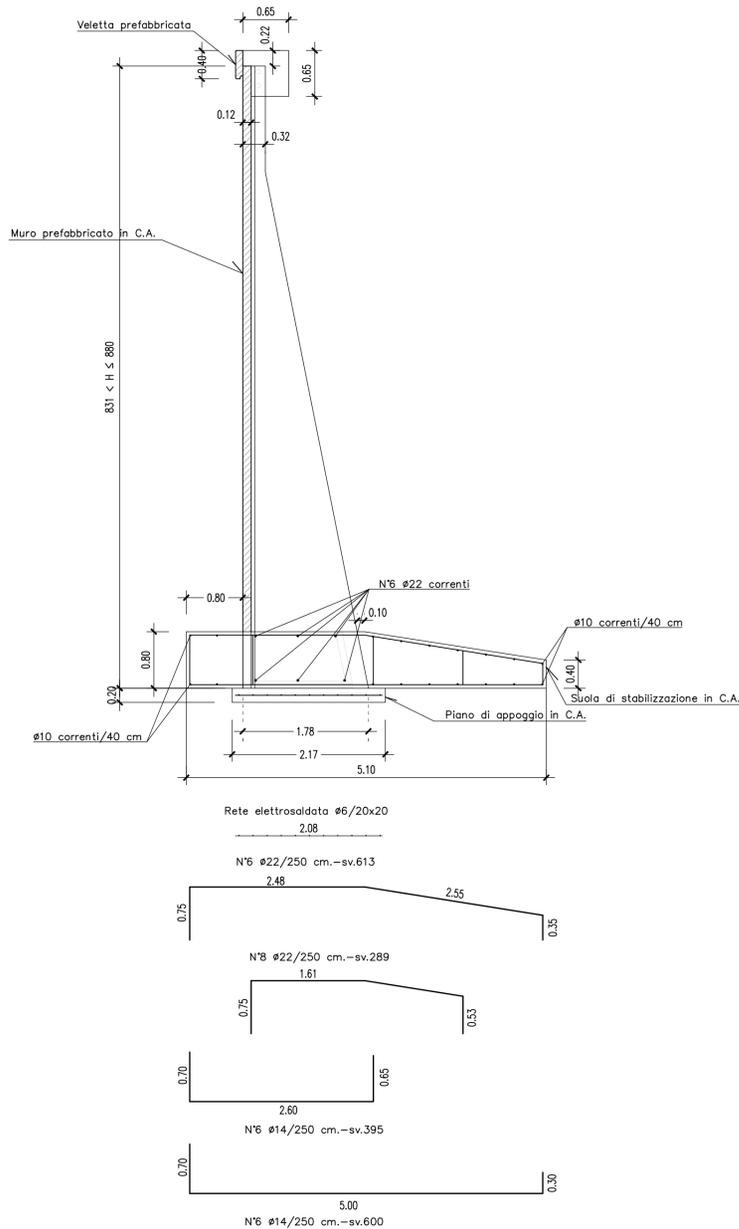


PARTICOLARE COSTRUTTIVO

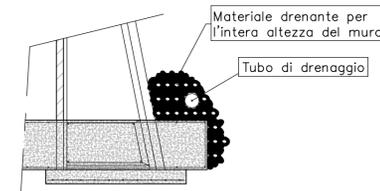

N.B. Prevedere opportuno drenaggio a tergo del muro


PARTICOLARE COSTRUTTIVO PER MURI TIPO "T"

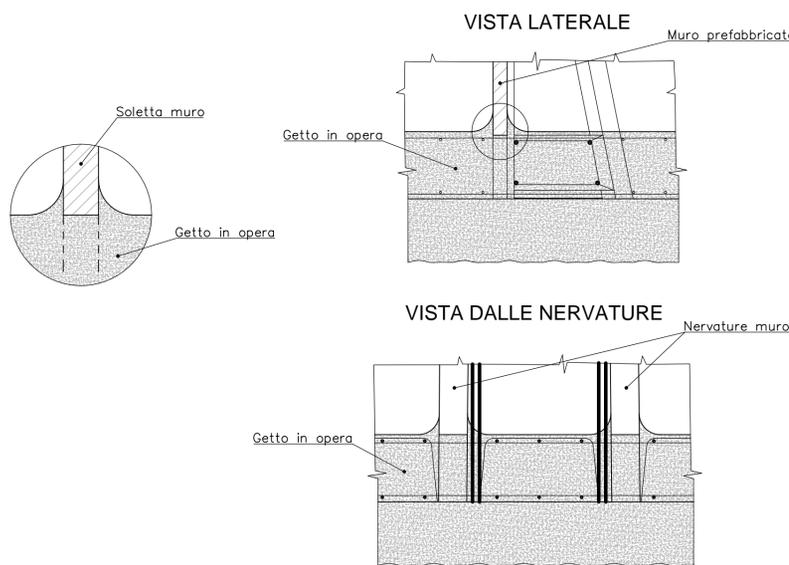

SCHEMA TIPOLOGICI MURI PREFABBRICATI

PIANTA MURO


Scala 1:20

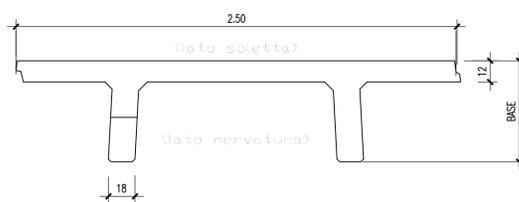

ALTEZZA TOTALE MAX.	BASE (SOLETTA DA 12)	ALTEZZA NETTA MAX.	SCATOLA	LARGH. NERVATURA
720	156	650	70	18
770	156	700	70	18
880	178	800	80	18

PARTICOLARE VELETTA PREFABBRICATA

Scala 1:10

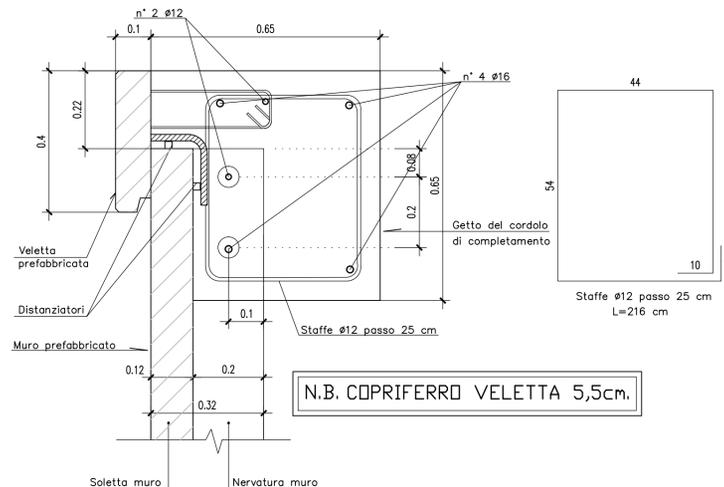

MATRICE DI REVISIONE

REV	DATA	DESCRIZIONE MODIFICA

N.B.: LA TAVOLA SOSTITUISCE QUELLA RELATIVA AL CODICE [] DEL PROGETTO ESECUTIVO

CONCESSIONARI AUTOSTRADALI LOMBARDE | **Autoreditta Padovana Lombarda**

COLLEGAMENTO AUTOSTRADE DALMINE - COMO - VARESE - VALICO DEL GAGGIOLO E OPERE AD ESSO CONNESSE
 CODICE C.U.P. ES180900510004

TRATTE B1, B2, C, D, TRVA13+14, GREENWAY

AS BUILT

TRATTA B1
 OPERE D'ARTE MINORI
 SOTTOVIA
 SOTTOVIA SCATOLARE TRC011 - VIABILITA' LOCALE 2
 ARMATURA FONDAZIONI MURI D'ALTA 3/3

FASE PROGETTUALE	LOTTO	ZONA	OPERA	TRATTO D'OPERA	AMBITO	TIPO ELABORATO	PROGRESSIVO	REVISIONE
A	1	H02	SC004	0	ON	AR	028	01

Scala: Vari

DATA	DESCRIZIONE	REV
Genbraio 2017	Emissione	E

IMPRESA
RAGGRUPPAMENTO TEMPORANEO IMPRESE:

Mandatario	Mandatario	Mandatario	Mandatario cooptato
STRABAG A.G.	GLF Grandi Lavori Fincosit S.p.A.	ICM S.p.A.	STRABAG S.p.A.

CONCEDENTE
 CONCESSIONARI AUTOSTRADALI LOMBARDE

PROGETTISTA - PROGETTO ESECUTIVO DI DETTAGLIO
RAGGRUPPAMENTO TEMPORANEO PROGETTISTI:

Mandatario	Mandatario	Mandatario	Mandatario
3TI PROGETTI ITALIA	OP Impianti	Arch. Salvatore Vermiglio	Arch. Salvatore Vermiglio

CONCESSIONARIO
 Direttore Tecnico: Ing. Stefano Emilio Frigerio
 Referente Tecnico: Ing. Mirko Marozzi

ELABORAZIONE PROGETTUALE
PROGETTISTA:
 DIRETTORE TECNICO: Ing. Alessandro Placucci

APPROVATO
 Il Direttore dei Lavori: Ing. Francesco Domenico

Redatto: Ragnacci | Verificato: Panfilii

Stampa: 15/15/18