



PROSPETTO MURI D'ALA LATO NORD OVEST
(Lato facciavista)
Scala 1:100

PROSPETTO MURI D'ALA LATO NORD EST
(Lato facciavista)
Scala 1:100

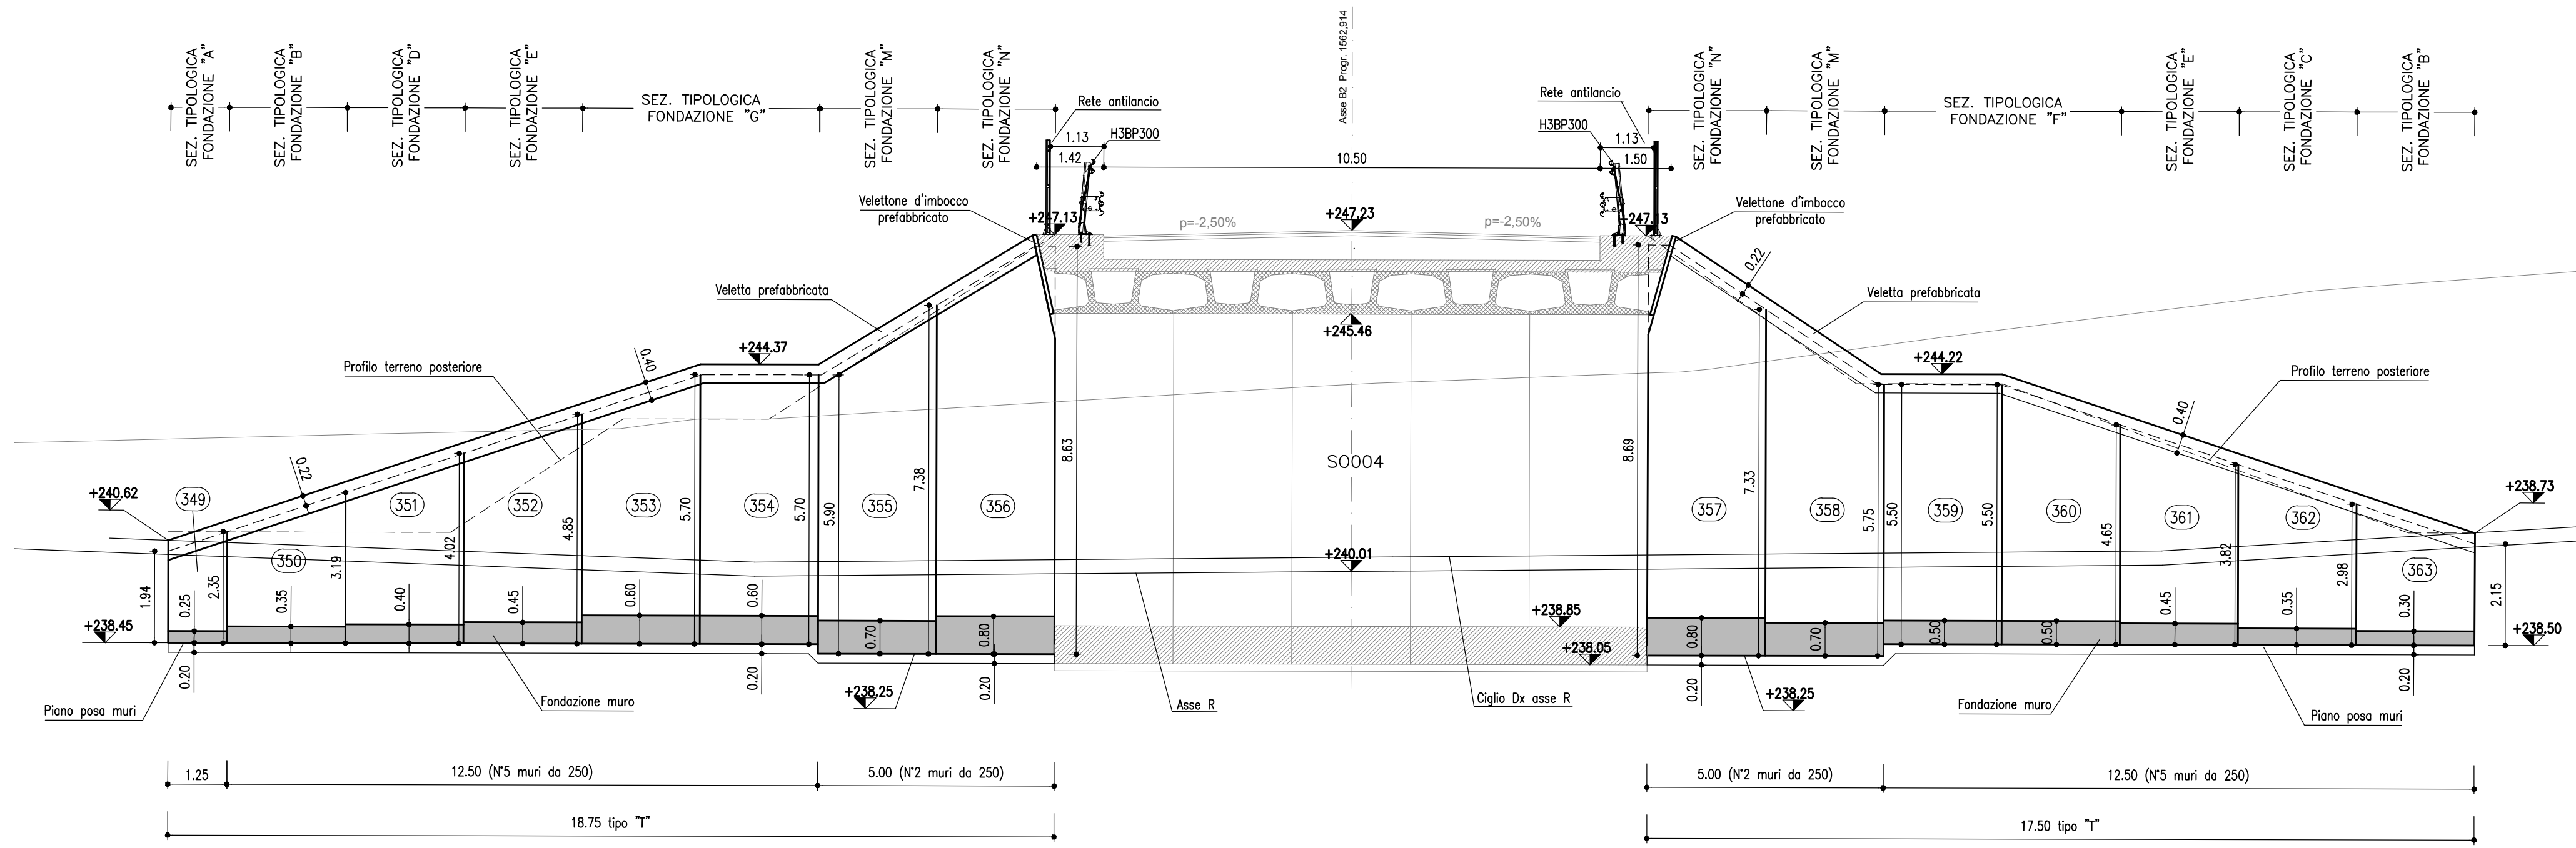

PIANTA MURI PREFABBRICATI D'ALA NORD
Scala 1:100

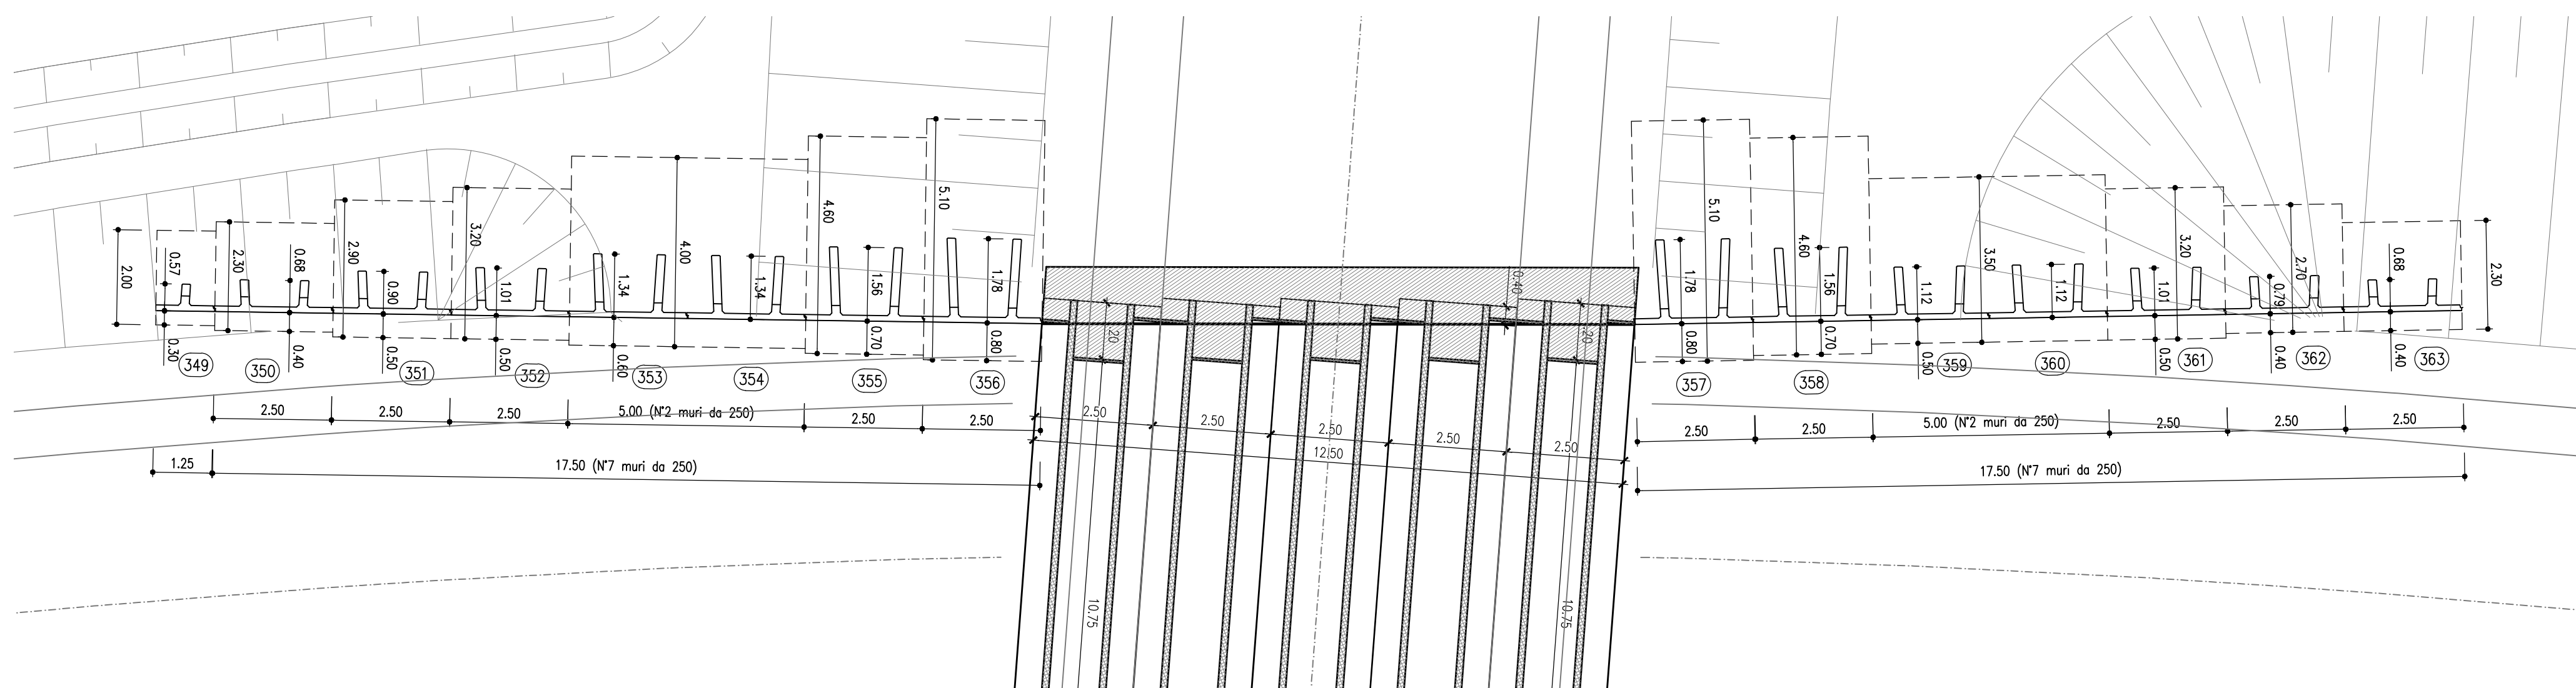

MATRICE DI REVISIONE

REV	DATA	DESCRIZIONE MODIFICA

N.B.: LA TAVOLA SOSTITUISCE QUELLA RELATIVA AL CODICE [] DEL PROGETTO ESECUTIVO

COLLEGAMENTO AUTOSTRADALE DALMINE - COMO - VARESE - VALICO DEL GAGGIOLO E OPERE AD ESSO CONNESSE
CODICE C.U.P. ER18090051004

TRATTE B1, B2, C, D, TRVA13+14, GREENWAY

AS BUILT

TRATTA B1
OPERE D'ARTE MINORI
SOTTOVIA
SOTTOVIA SCATOLARE TRC011 - VIABILITA' LOCALE 2
CARPENTERIA MURI D'ALA - PIANTE E PROFILI LUNGITUDINALI 1/2

IDENTIFICAZIONE ELABORATO		IMPRESA	
CODICE PROGETTO: F001078	WBS	RAGGRUPPAMENTO TEMPORANEO IMPRESE:	
		Mandatario: STRABAG A.G.	Mandatario: GLF Grandi Lavori Fincosit S.p.A.
		Mandatario: ICM S.p.A.	Mandatario cooptata: STRABAG S.p.A.

Scale: 1:100

FASE PROGETTUALE	LOTTO	ZONA	OPERA	TRATTO D'OPERA	AMBITO	TIPO ELABORAZIONE	PROGRESSIVO	REVISIONE
A	1	H02	SC004	0	ON	CA	004	01

PROGETTISTA - PROGETTO ESECUTIVO DI DETTAGLIO
RAGGRUPPAMENTO TEMPORANEO PROGETTISTI:

Mandatario	Mandatario	Mandatario	Mandatario
311 311 PROGETTI ITALIA	GP	ALBERTINI	Arch. Salvatore Vermiglio

CONCEDENTE
CONCESSIONARI AUTOSTRADALI LOMBARDE

RESPONSABILE DI PROGETTO ED INCARICATO DELL'INTEGRAZIONE FRA LE VARIE PRESTAZIONI:
Ing. Alberto Cecchini

CONCESSIONARIO
Autstrade Pademontana Lombardia
Direttore Tecnico: Ing. Stefano Emilio Frigerio
Referente Tecnico: Ing. Mirko Marozzi

ELABORAZIONE PROGETTUALE
PROGETTISTA:
DIRETTORE TECNICO:
Ing. Alessandro Piacucci

APPROVATO
Autstrade Pademontana Lombardia
Il Direttore dei Lavori:
Ing. Francesco Domenico

Redatto: Ragnacci
Verificato: Panfil

Sezione A
N° A1740
ALESSANDRO PIACUCCI
INGEGNERE
SEZIONE CIVILE E AMBIENTALE
ISTITUTO PROFESSIONALE
Approvato: Piacucci