




PROSPETTO MURI CICLABILE LATO SUD OVEST
(Lato facciavista)
Scala 1:100

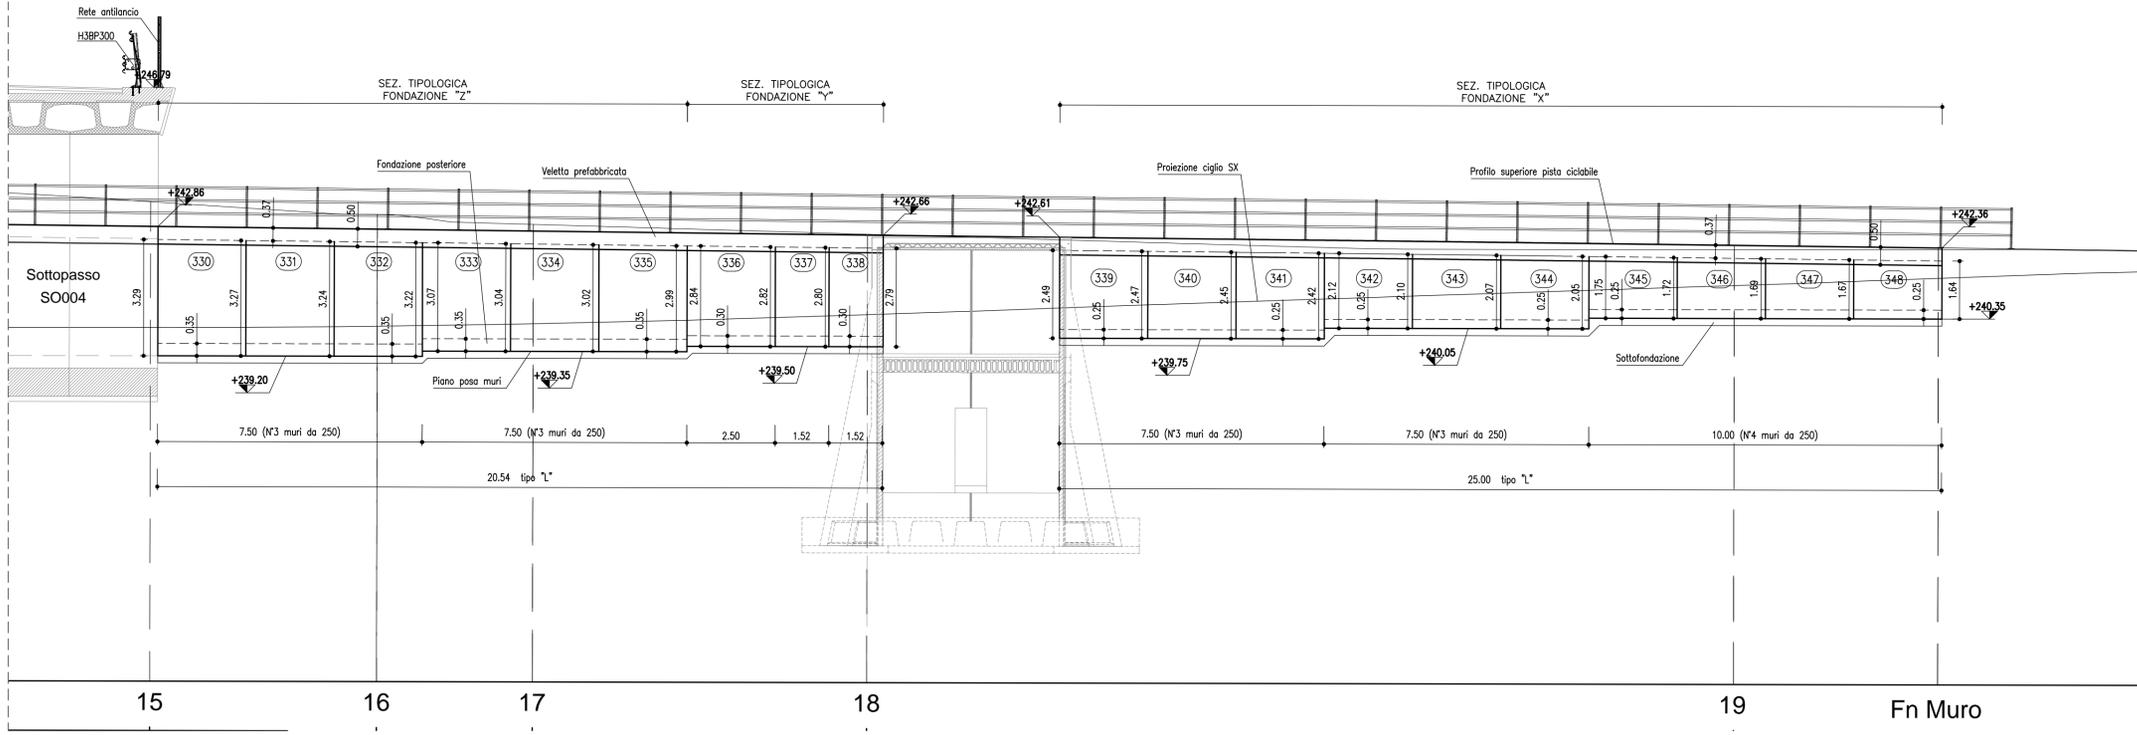

PARAPETTO H= 1.10m TIPO "TRITUBO"

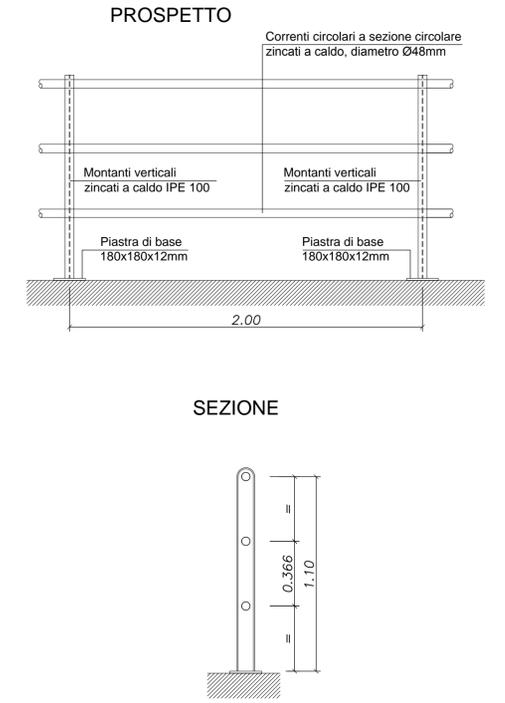

PIANTA MURI CICLABILE LATO SUD OVEST
Scala 1:100

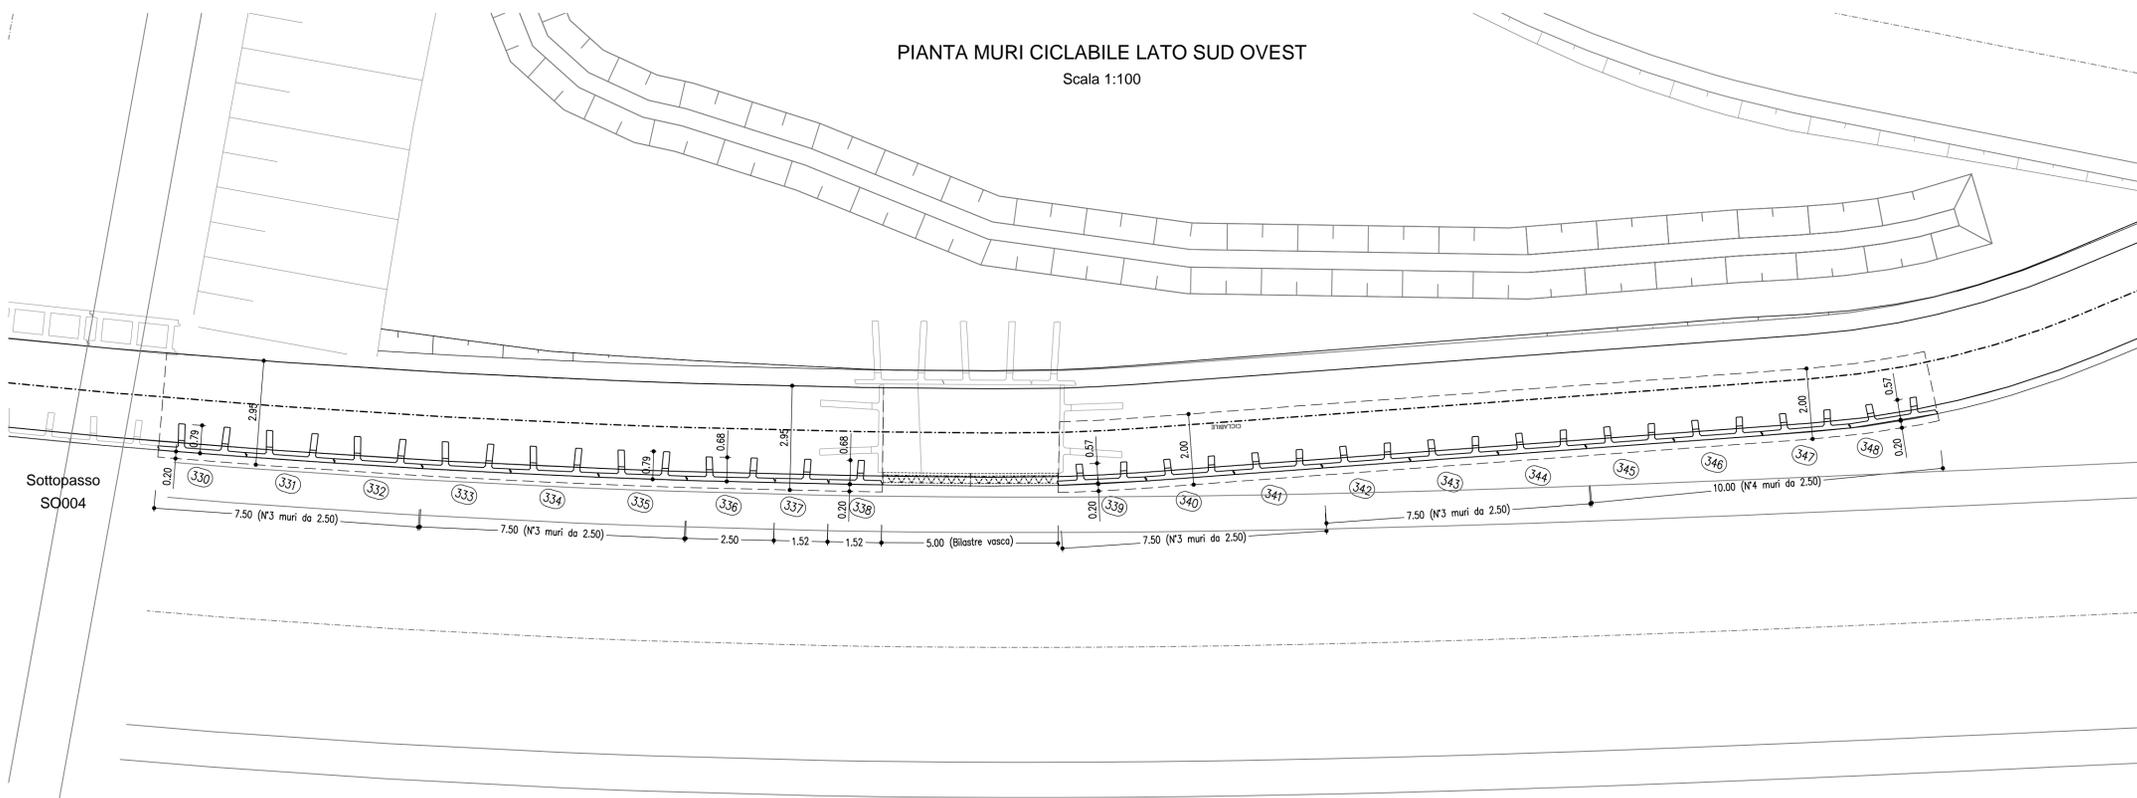

MATRICE DI REVISIONE

REV	DATA	DESCRIZIONE MODIFICA

N.B.: LA TAVOLA SOSTITUISCE QUELLA RELATIVA AL CODICE [] DEL PROGETTO ESECUTIVO

CONCESSIONARI AUTOSTRADALI LOMBARDE

Autosole Pedemontana Lombardia

COLLEGAMENTO AUTOSTRADALE DALMINE - COMO - VARESE - VALICO DEL GAGGIOLO E OPERE AD ESSO CONNESSE
CODICE C.U.P. E8180900510004

TRATTE B1, B2, C, D, TRVA13+14, GREENWAY

AS BUILT

TRATTA B1
OPERE D'ARTE MINORI
SOTTOVIA
SOTTOVIA SCATOLARE TRC011 - VIABILITA' LOCALE 2
CARPENTERIA MURI PISTA CICLABILE - PIANTE E PROFILI LUNGITUDINALI 2/2

IDENTIFICAZIONE ELABORATO CODICE PROGETTO: F001078 WBS	IMPRESA RAGGRUPPAMENTO TEMPORANEO IMPRESE: Mandatario: STRABAG A.G. Mandatario: GLF Grandi Lavori Fincosit S.p.A. Mandatario: ICM S.p.A. Mandatario cooptato: STRABAG S.p.A.
FASE PROGETTUALE LOTTO: 1 ZONA: H02 OPERA: SC004 TRATTO D'OPERA: 0 AMBITO: CA TIPO ELABORATIVO: 007 PROGRESSIVO: 007 REVISIONE: 01	PROGETTISTA - PROGETTO ESECUTIVO DI DETTAGLIO RAGGRUPPAMENTO TEMPORANEO PROGETTISTI: Mandatario: 311 311 PROGETTI ITALIA INGEGNERIA ASSOCIATA S.p.A. Mandatario: GP Ingegneria e Gestione Progetti di Ingegneria Mandatario: ALBERTO CECCHINI Mandatario: Arch. Salvatore Vermiglio
CONCEDENTE CONCESSIONARI AUTOSTRADALI LOMBARDE	RESPONSABILE DI PROGETTO ED INCARICATO DELL'INTEGRAZIONE FRA LE VARIE PRESTAZIONI: Ing. Alberto Cecchini
CONCESSIONARIO Autosole Pedemontana Lombardia Direttore Tecnico: Ing. Stefano Emilio Frigerio Referente Tecnico: Ing. Mirko Marozzi	ELABORAZIONE PROGETTUALE PROGETTISTA: DIRETTORE TECNICO: Ing. Alessandro Piacucci
APPROVATO Autosole Pedemontana Lombardia Il Direttore dei Lavori: Ing. Francesco Domenico	REDAZIONE E VERIFICA: Redatto: Ragnacci Verificato: Panfilì

INGEGNERIA DELLA PROVINCIA DI VARESE
Sezione A
N° A1740
DOITTORE INGEGNERE
ALESSANDRO PIACUCCI
SEZIONE CIVILE E AMBIENTALE
ISTITUTO REGIONALE
Approvato: Piacucci