




SEZIONE "2-2"
Scala 1:50

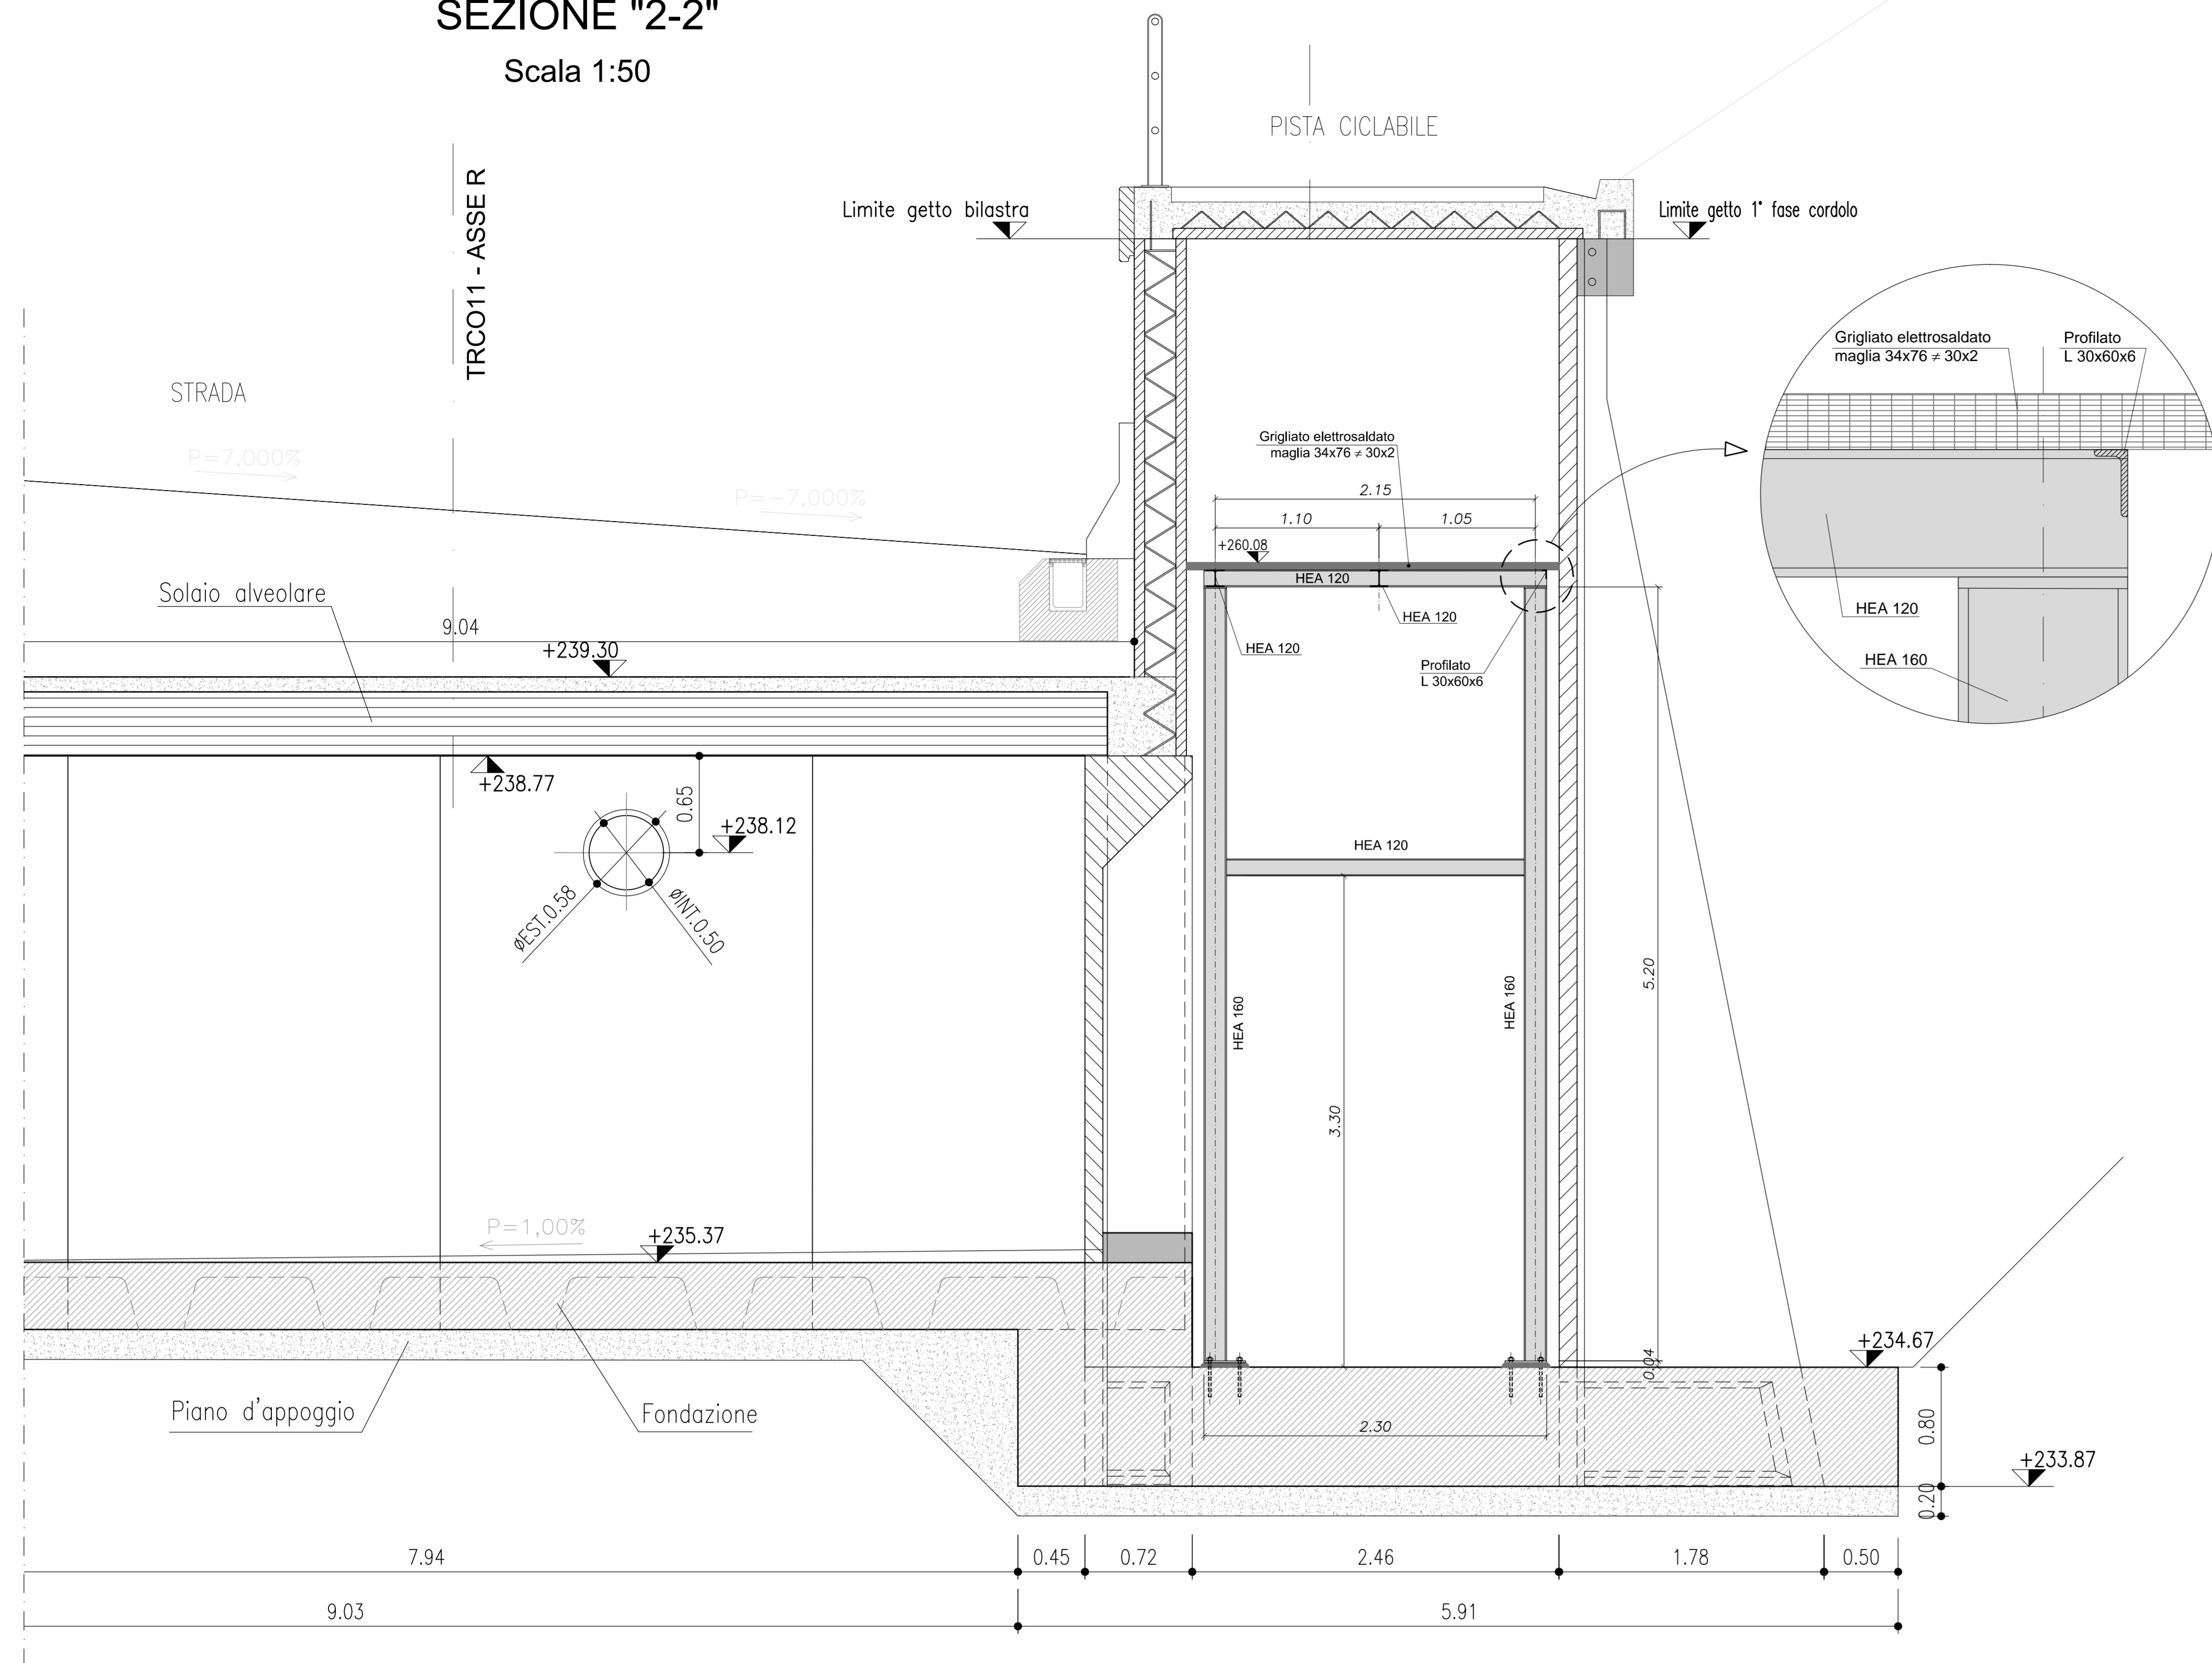


SEZIONE "4-4"
Scala 1:25

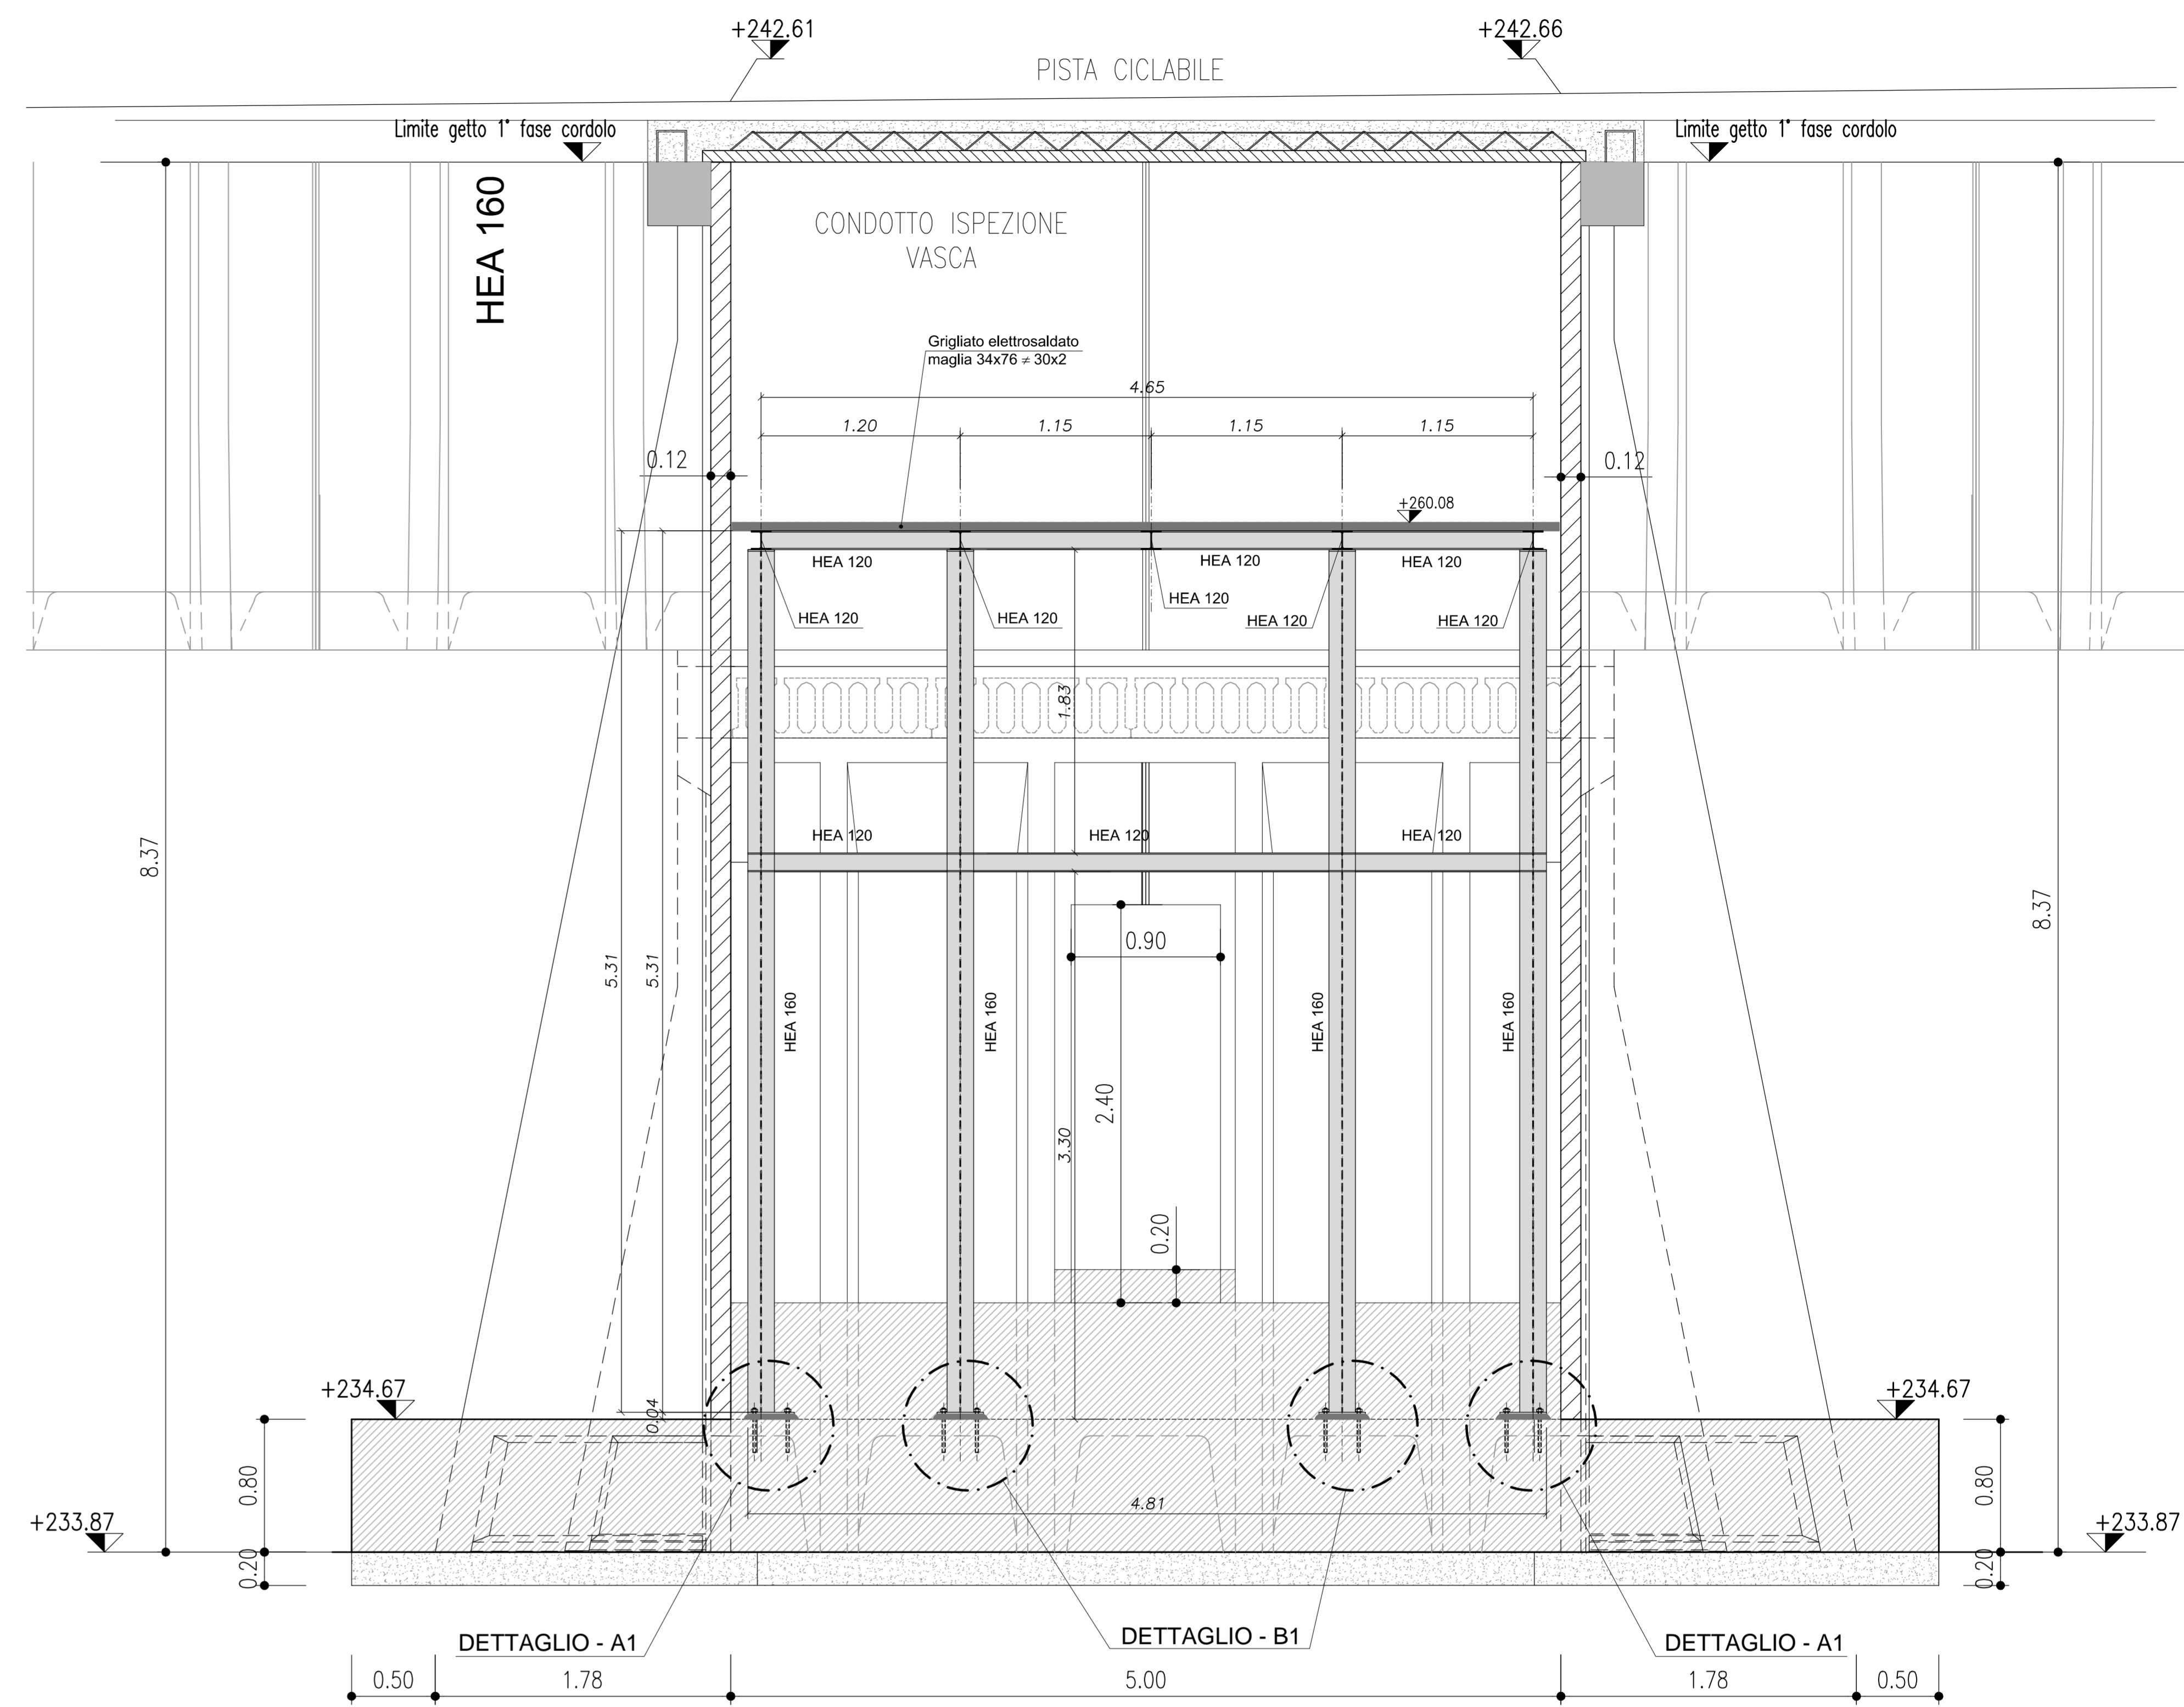


PIANTA FONDAZIONE Scala 1:25

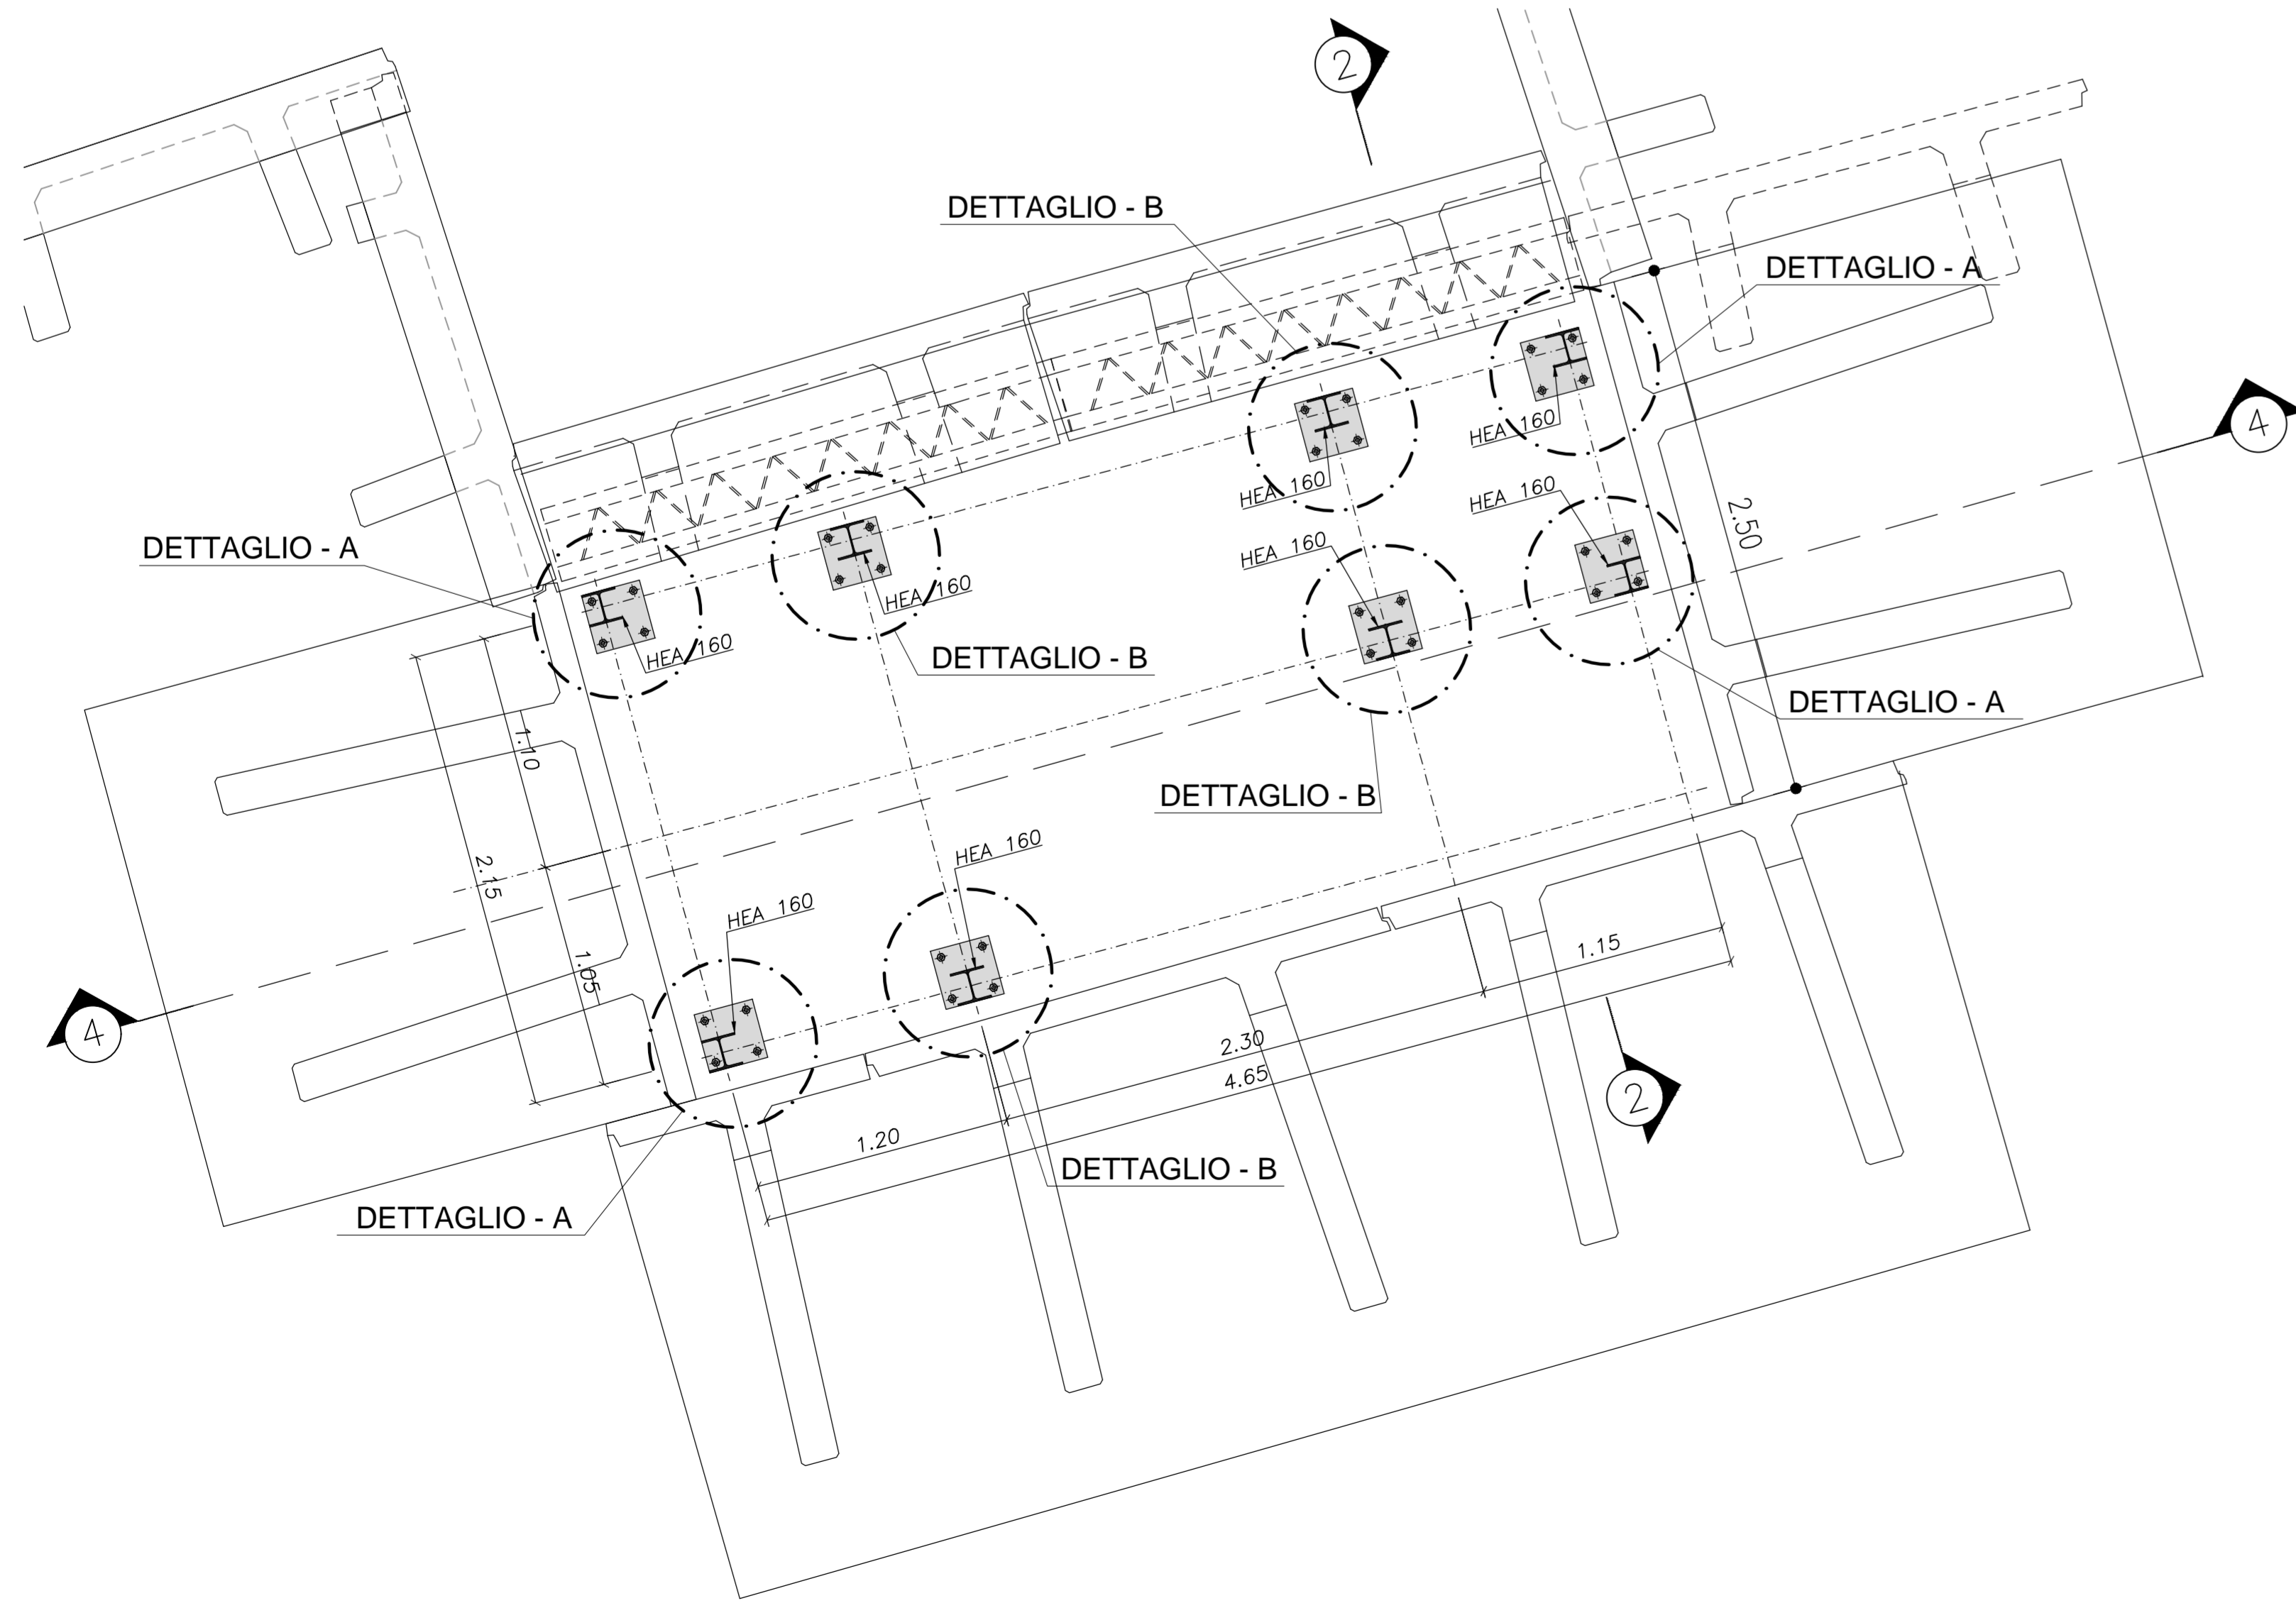


PIANTA LIVELLO GRIGLIATO Scala 1:25

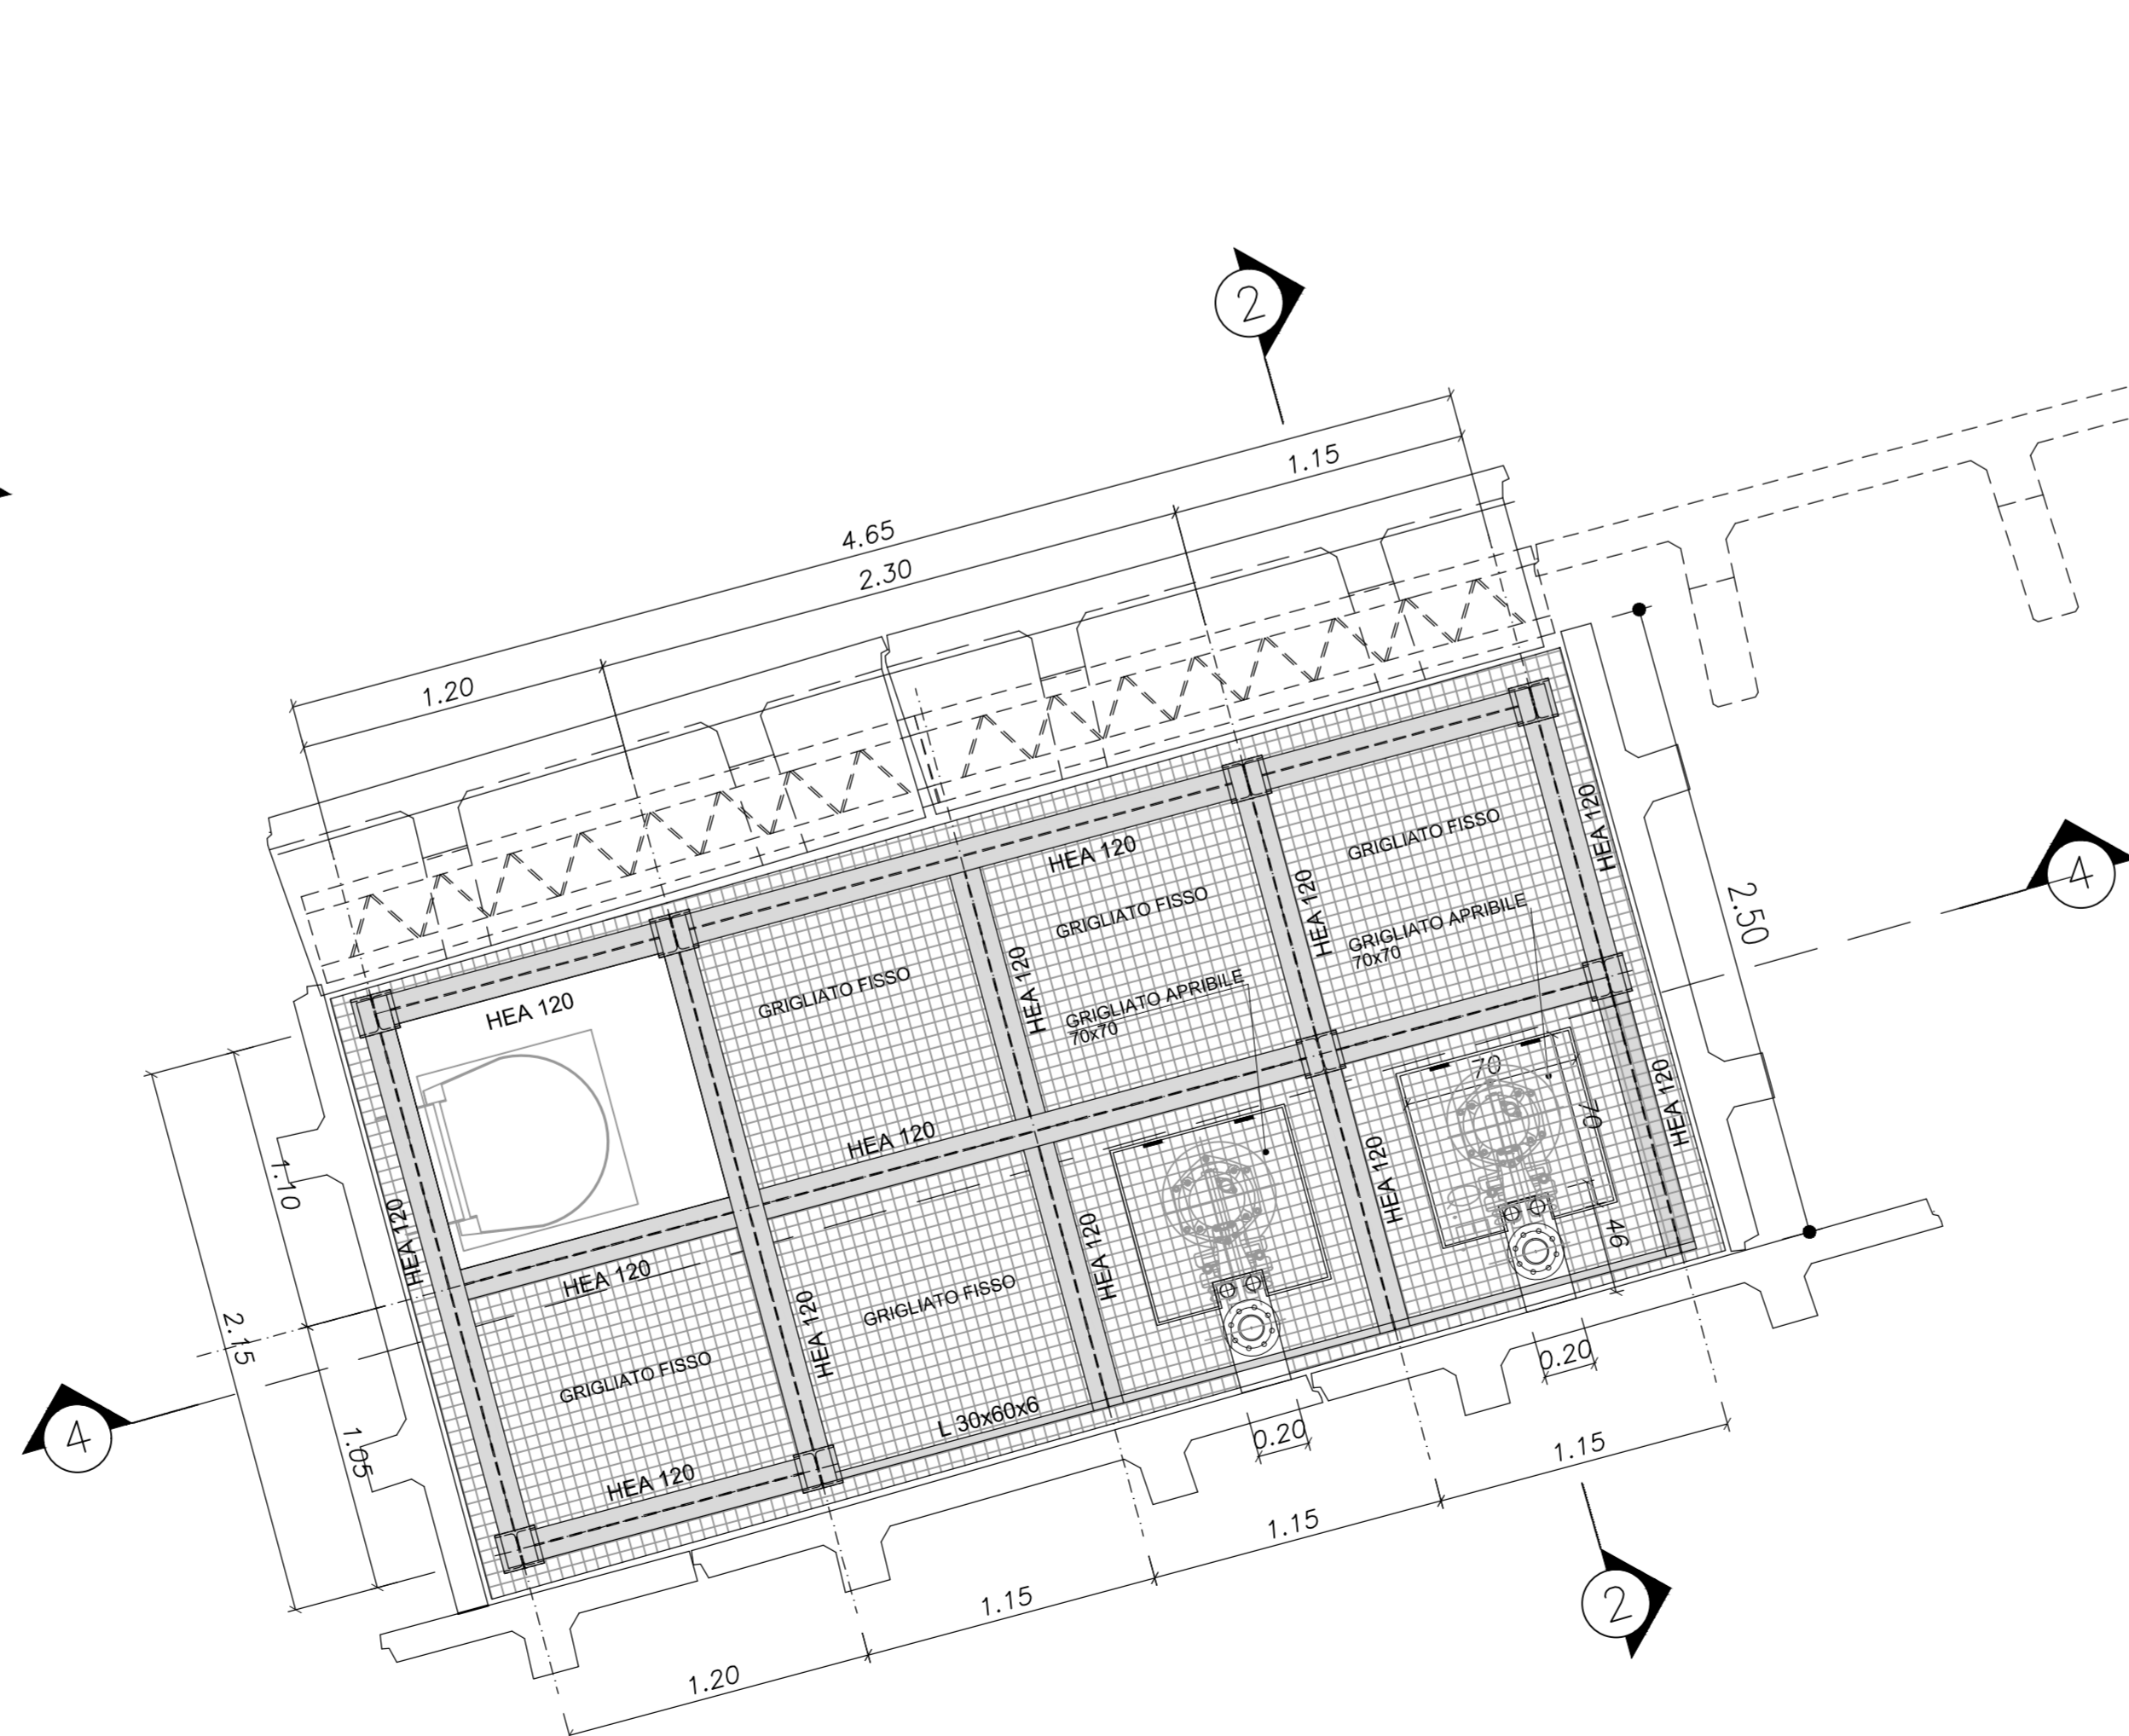


DETTAGLIO - A
Scala 1:5 (quote in m)

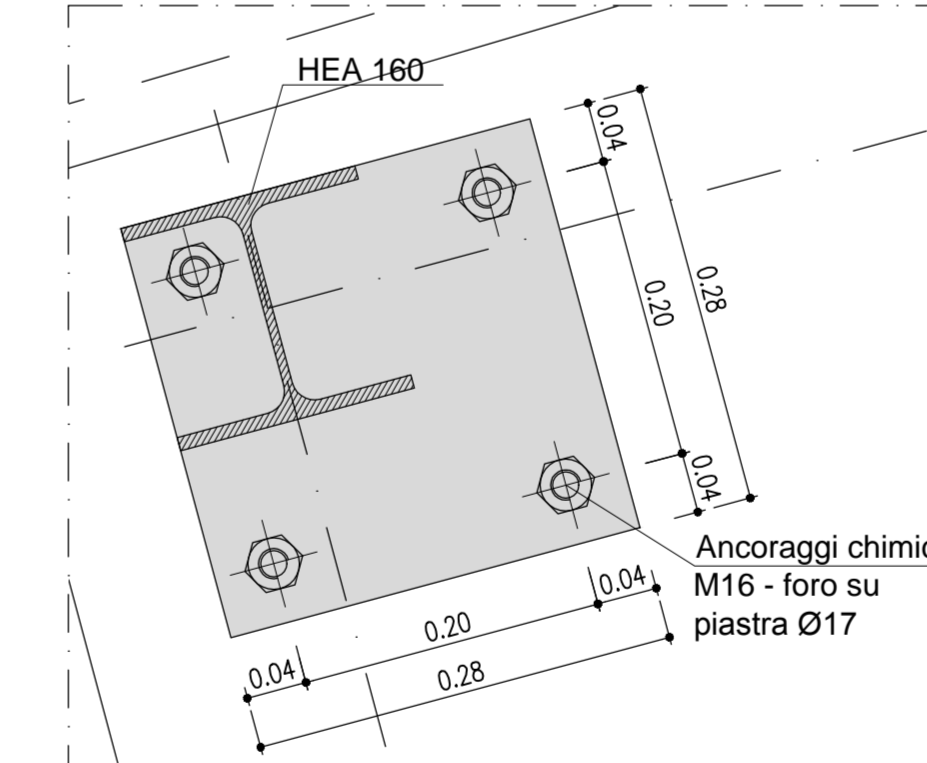


DETTAGLIO - B
Scala 1:5 (quote in m)

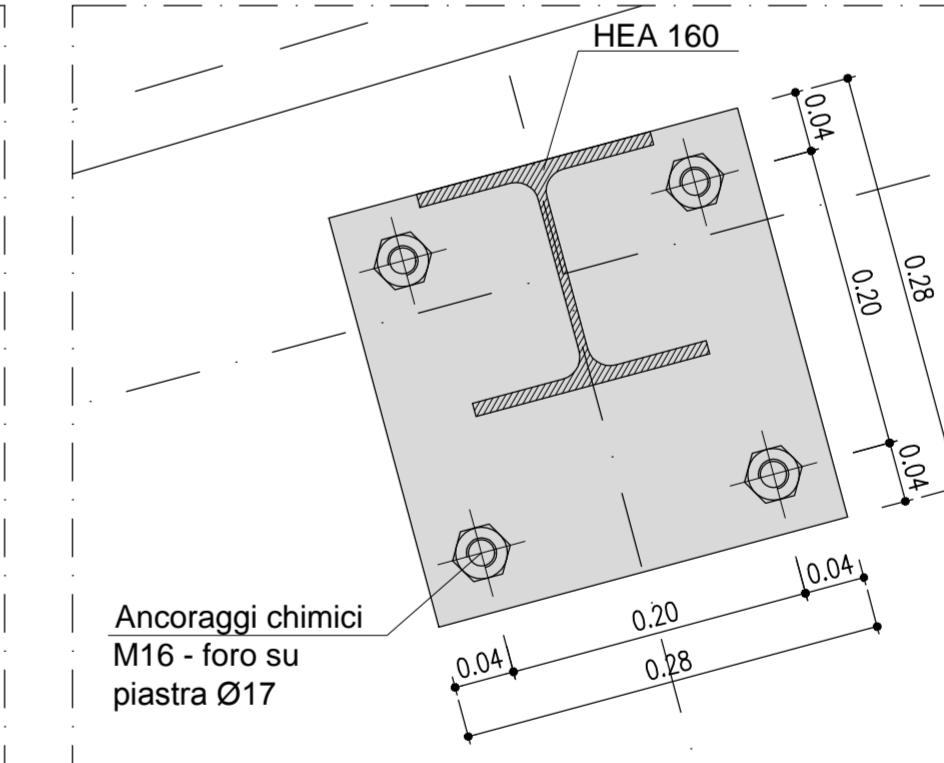

DETTAGLIO - A1
Scala 1:5 (quote in m)

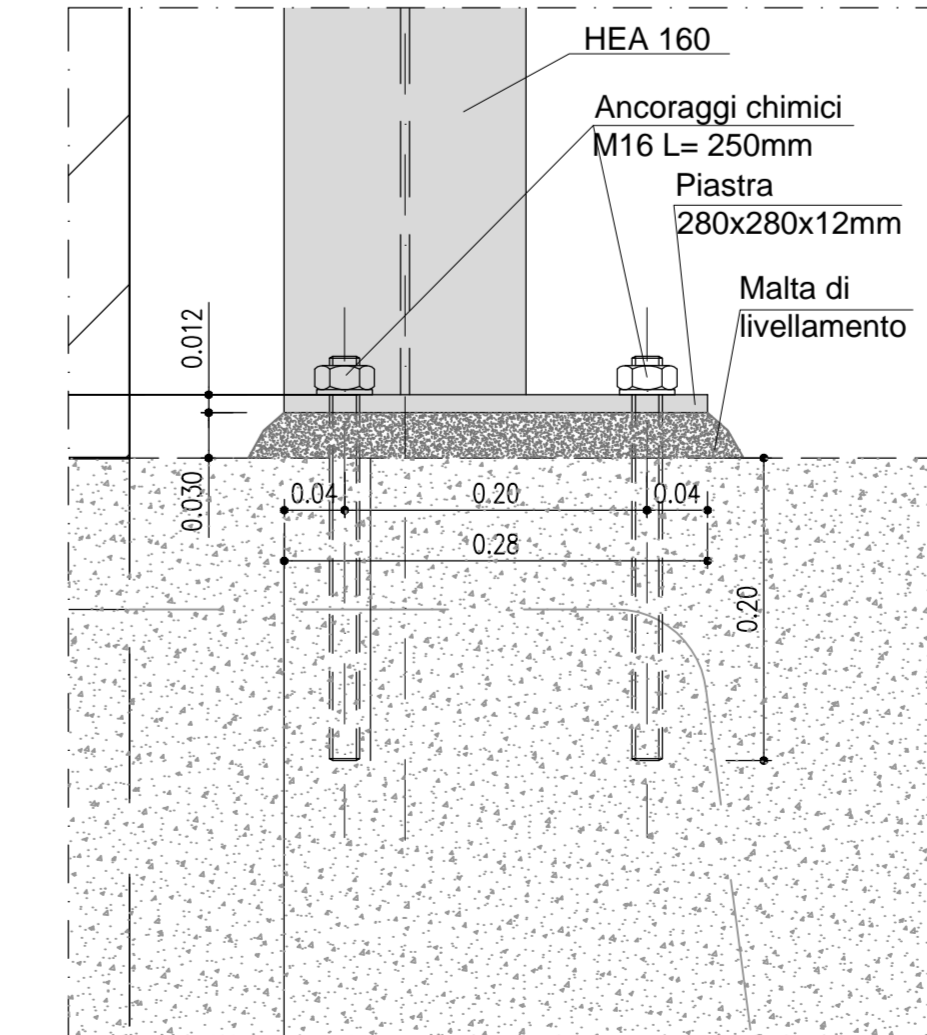

DETTAGLIO - B1
Scala 1:5 (quote in m)

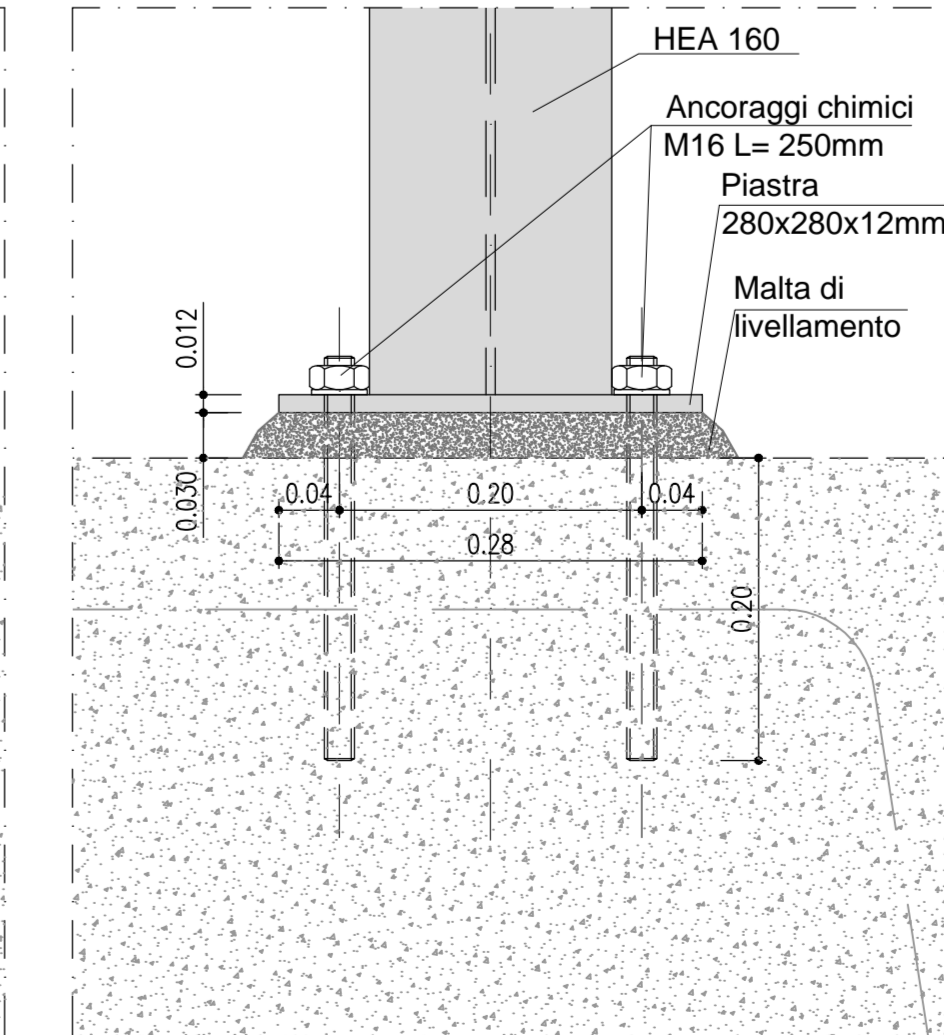

MATRICE DI REVISIONE		
REV	DATA	DESCRIZIONE MODIFICA

N.B.: LA TAVOLA SOSTITUISCE QUELLA RELATIVA AL CODICE [E] DEL PROGETTO ESECUTIVO

COLLEGAMENTO AUTOSTRADALE DALMINE - COMO - VARESE - VALICO DEL GAGGIOLE E OPERE AD ESSO CONNESSE
TRATTE B1, B2, C, D, TRVA13+14, GREENWAY
AS BUILT
TRATTA B1
OPERE DI PARTE MINORI
SOTTOVIA
SOTTOVIA SCATOLARE TRC011 - VIABILITA' LOCALE 2
CARPENTERIA VASCA - PIANTE E SEZIONI

CONCESSIONARIO
ELABORAZIONE PROGETTUALE
PROGETTISTA
DIRETTORE TECNICO
REDAZIONE

STRABAG **ICM** **STRABAG**

VERIFICATO **PANTILI**