

PIANTA MURI PREFABBRICATI - SOTTOVIA


Scala 1:100



PUNTO	COORDINATA X	COORDINATA Y
P1	139279.415	243860.767
P2	139291.755	243862.954
P3	139292.017	243861.474
P4	139293.269	243849.274
P5	139293.530	243847.797
P6	139281.190	243845.610
P7	139280.928	243847.091
P8	139279.677	243859.290

PIANTA MURI PREFABBRICATI - VASCA DI RACCOLTA

Scala 1:100

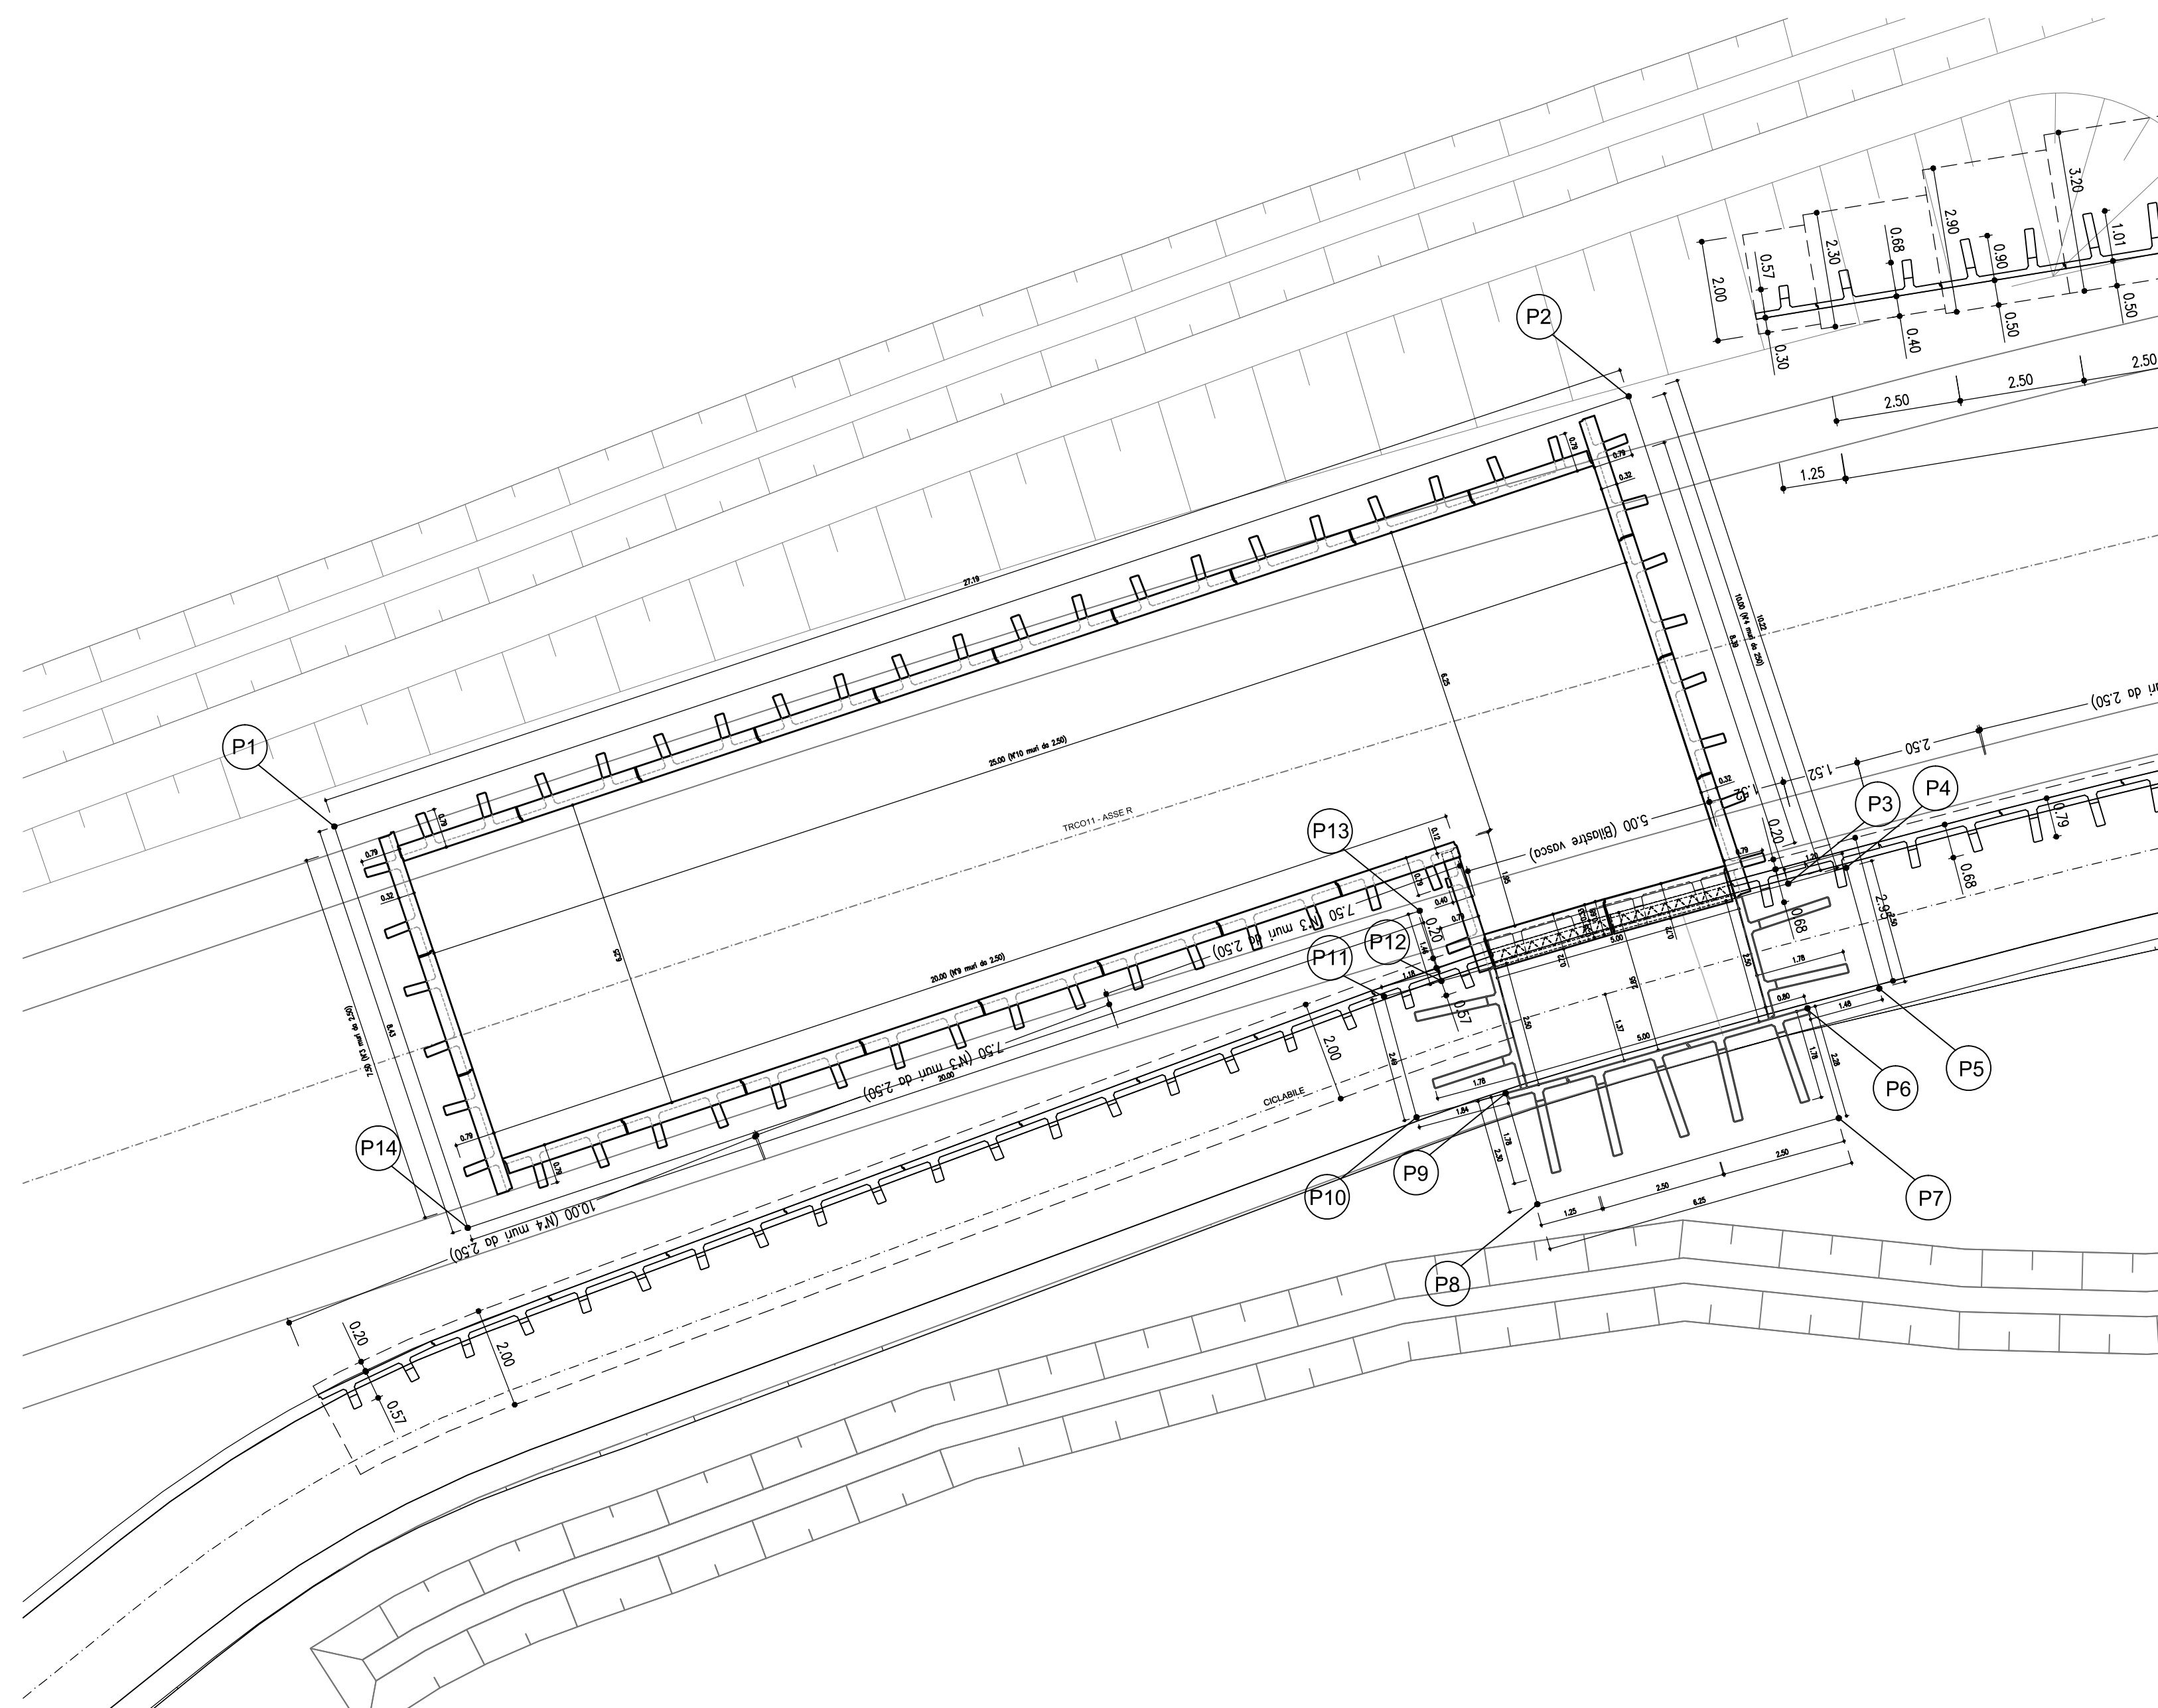

PUNTO	COORDINATA X	COORDINATA Y
P1	139232.834	243846.131
P2	139258.632	243854.707
P3	139261.814	243844.993
P4	139262.967	243845.309
P5	139263.627	243842.902
P6	139262.197	243842.509
P7	139262.822	243840.320
P8	139256.811	243838.604
P9	139256.181	243840.614
P10	139254.406	243840.336
P11	139253.759	243842.743
P12	139254.901	243843.055
P13	139254.466	243844.453
P14	139235.493	243838.133

MATRICE DI REVISIONE		
REV	DATA	DESCRIZIONE MODIFICA

N.B.: LA TAVOLA SOSTITUISCE QUELLA RELATIVA AL CODICE [ ] DEL PROGETTO ESECUTIVO

**COLLEGAMENTO AUTOSTRADALE DALMINE - COMO - VARESE - VALICO DEL GAGGIOLO E OPERE AD ESSO CONNESSE**  
 CODICE C.U.P. E819990010004

**TRATTE B1, B2, C, D, TRVA13+14, GREENWAY**

**AS BUILT**  
**TRATTA B1**  
 OPERE D'ARTE MINORI  
 SOTTOVIA  
 SOTTOVIA SCATOLARE TRC011 - VIABILITA' LOCALE 2  
 PLANIMETRIA TRACCIAMENTO TAV. 1/3

<b>CONCESSIONARIO</b> CONCESSIONARI AUTOSTRADALI LOMBARDE	<b>PROGETTISTA</b> Direttore Tecnico: Ing. Stefano Enrico Fignero Relazione Tecnica: Ing. Mino Mancini	<b>IMPRESA</b> RAGGRUPPAMENTO TEMPORANEO IMPRESE: Membro: STRABAG A.G. Membro: GLF Grandi Lavori Fincosit S.p.A. Membro: ICM S.p.A. Membro coordinato: STRABAG S.p.A.
<b>CONCEDENTE</b> CONCESSIONARI AUTOSTRADALI LOMBARDE	<b>ELABORAZIONE PROGETTUALE</b> PROGETTISTA: DIRETTORE TECNICO: Ing. Alessandro Placucci	<b>APPROVATO</b> Il Direttore dei Lavori: Ing. Francesco Donato

Redatto: Ragnacci      Verificato: Pantili