



PARTICOLARE VELETTA PREFABBRICATA
Scala 1:10

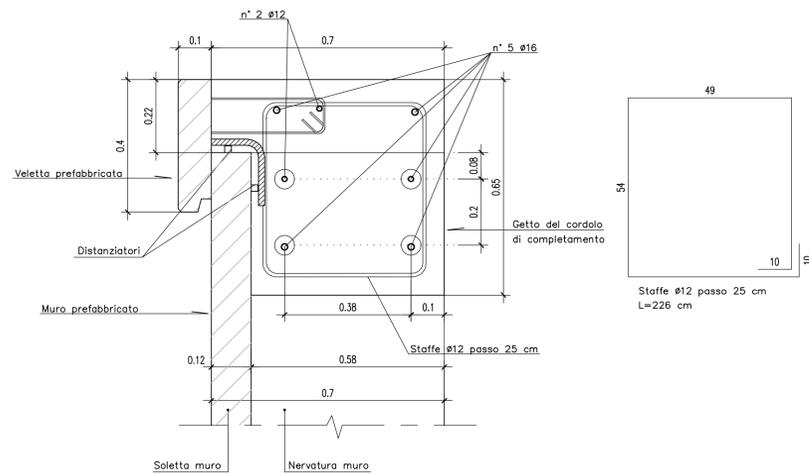


N.B. COPRIFERRO VELETTA 5,5cm.

SEZIONE "N" MURO PREFABBRICATO
771 < H ≤ 830 CON STABILIZZAZIONE DA 80 cm
Scala 1:50

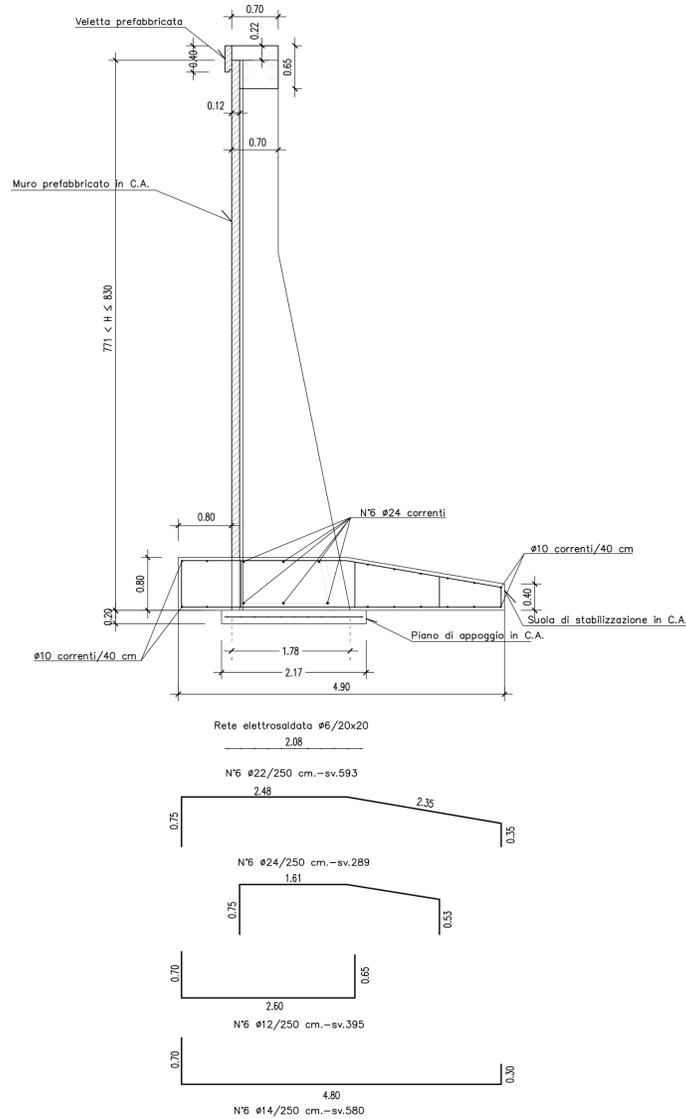

SCHEMA TIPOLOGICI MURI PREFABBRICATI

PIANTA MURO
Scala 1:20

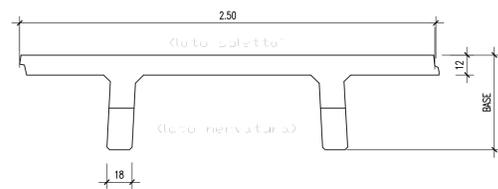


ALTEZZA TOTALE MAX.	BASE (SOLETTA DA 12)	ALTEZZA NETTA MAX.	SCATOLA	LARGH. NERVATURA
830	178	750	80	18

PARTICOLARE COSTRUTTIVO PER MURI TIPO "T"


Al fine di realizzare lo schema statico di progetto, è importante ricordare bene in fase di getto la platea al muro prefabbricato su entrambi i lati della soletta

VISTA LATERALE

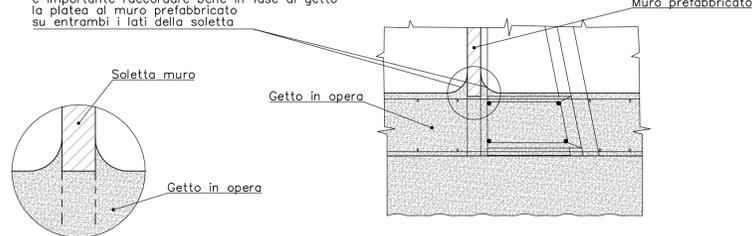


VISTA DALLE NERVATURE

Al fine di realizzare lo schema statico di progetto, è importante ricordare bene in fase di getto la platea al muro prefabbricato su entrambi i lati delle nervature

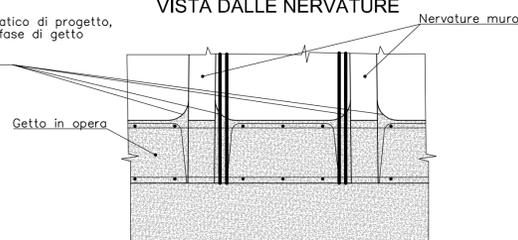

PARTICOLARE COSTRUTTIVO

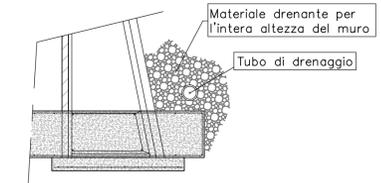

N.B. Prevedere opportuno drenaggio a tergo del muro

MATRICE DI REVISIONE

REV	DATA	DESCRIZIONE MODIFICA

N.B.: LA TAVOLA SOSTITUISCE QUELLA RELATIVA AL CODICE [] DEL PROGETTO ESECUTIVO

COLLEGAMENTO AUTOSTRADALE
DALMINE - COMO - VARESE - VALICO DEL GAGGIOLIO E OPERE AD ESSO CONNESSE
 CODICE C.U.P. ES1809000510004
TRATTE B1, B2, C, D, TRVA13+14, GREENWAY
AS BUILT
TRATTA B1
 OPERE D'ARTE MINORI
 SOTTOVIA
 SOTTOVIA SCATOLARE TRC011 - SOTTOPASSO AGRICOLO
 ARMATURA FONDAZIONI MURI D'ALTA 1/2

IDENTIFICAZIONE ELABORATO		IMPRESA	
CODICE PROGETTO: F00107B		RAGGRUPPAMENTO TEMPORANEO IMPRESE:	
WBS	Mandatario	Mandatario	Mandatario
STRABAG	STRABAG A.G.	GLF Grandi Lavori Fincostr S.p.A.	ICM S.p.A.
			STRABAG S.p.A.

CONCEDENTE
 CONCESSIONARI AUTOSTRADALI LOMBARDE

CONCESSIONARIO
 Azienda Pedemontana Lombarda
 Direttore Tecnico: Ing. Stefano Emilio Figherio
 Referente Tecnico: Ing. Mirco Marozzi

APPROVATO
 Azienda Pedemontana Lombarda
 Il Direttore dei Lavori: Ing. Francesco Domiano

PROGETTISTA - PROGETTO ESECUTIVO DI DETTAGLIO
 RAGGRUPPAMENTO TEMPORANEO PROGETTISTI:
 Mandatario: STRATI PROGETTI ITALIA
 Mandatario: GP Progettazione e Ricerca
 Mandatario: ICM S.p.A.
 Mandatario: Arch. Salvatore Vergiglio

RESPONSABILE DI PROGETTO ED INCARICATO DELL'INTEGRAZIONE FRA LE VARIE PRESTAZIONI:
 Ing. Alberto Cecchini

ELABORAZIONE PROGETTUALE
PROGETTISTA:
 DIRETTORE TECNICO:
 Ing. Alessandro Piacucci

Redatto: Ragnacci
 Verificato: Panfili

Direzione della Provincia
 Sezione A
 N° A1740
 Botteghe Melegnano
 ALESSANDRO PIACUCCI
 SETTORE CIVILE E AMBIENTALE
 UFFICIO PROGETTAZIONE
 Approvato: Piacucci