




SEZIONE MURO PREFABBRICATO
 661 < H ≤ 720 CON STABILIZZAZIONE DA 70 cm
 Scala 1:50

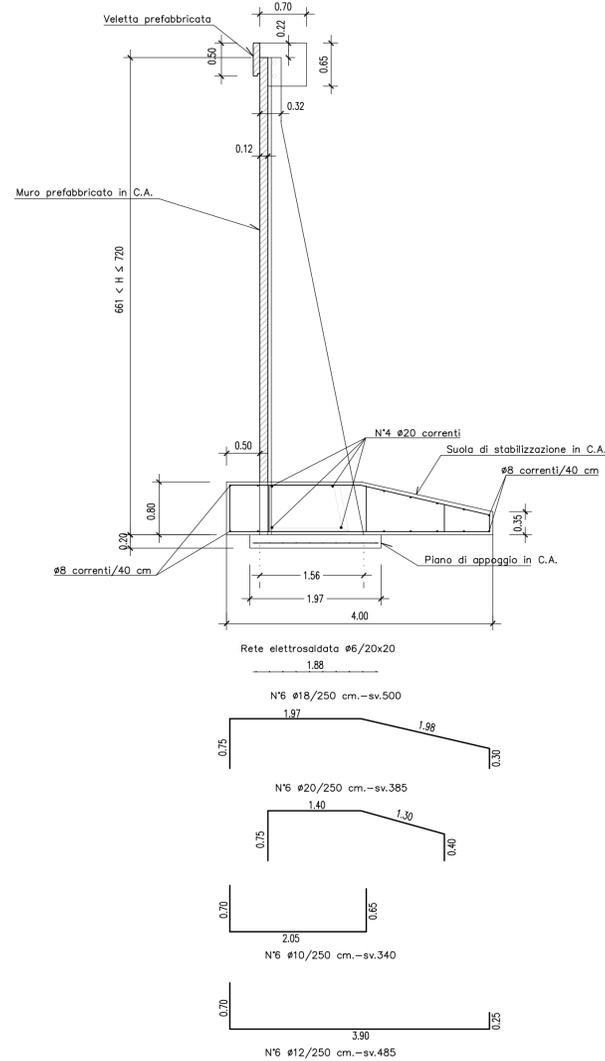

PARTICOLARE VELETTA PREFABBRICATA
 Scala 1:10

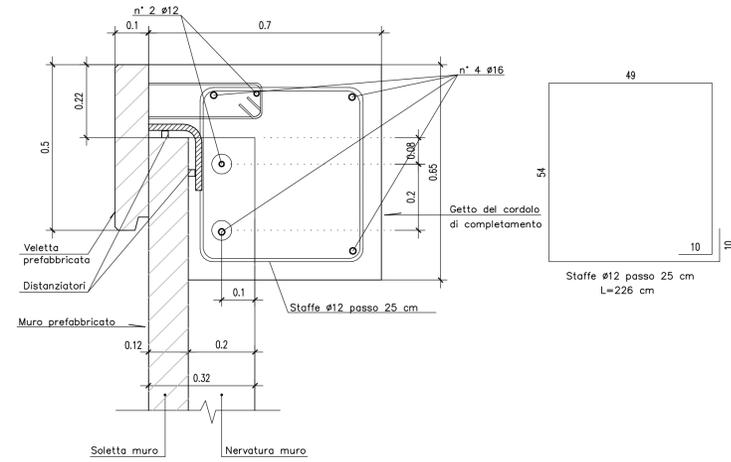


N.B. COPRIFERRO CORDOLO 5,5cm.

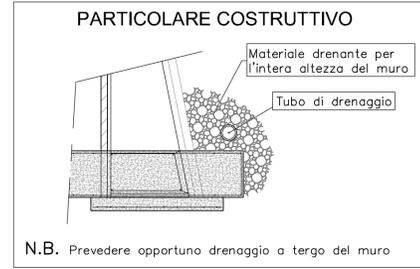


PARTICOLARE COSTRUTTIVO PER MURI TIPO "T"

Al fine di realizzare lo schema statico di progetto, è importante ricordare bene in fase di getto la platea al muro prefabbricato su entrambi i lati della soletta

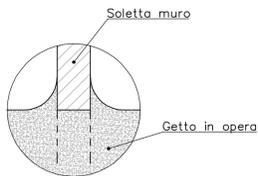


VISTA LATERALE

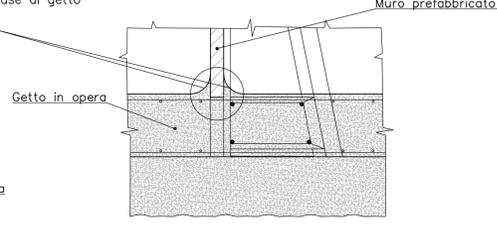


VISTA DALLE NERVATURE

Al fine di realizzare lo schema statico di progetto, è importante ricordare bene in fase di getto la platea al muro prefabbricato su entrambi i lati delle nervature

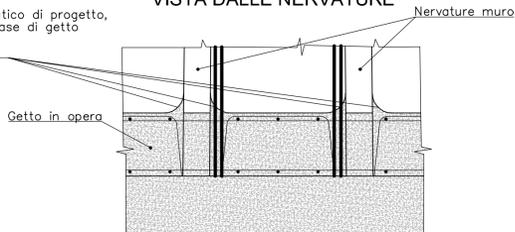

SCHEMA TIPOLOGICI MURI PREFABBRICATI

PIANTA MURO
 Scala 1:20

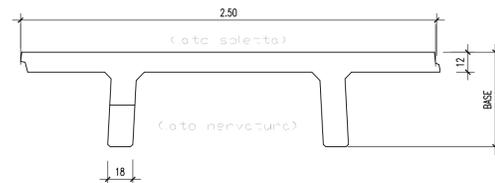

ALTEZZA TOTALE MAX.	BASE (SOLETTA DA 12)	ALTEZZA NETTA MAX.	SCATOLA	LARGH. NERVATURA
720	156	650	70	18

MATRICE DI REVISIONE

REV	DATA	DESCRIZIONE MODIFICA

N.B.: LA TAVOLA SOSTITUISCE QUELLA RELATIVA AL CODICE [] DEL PROGETTO ESECUTIVO

COLLEGAMENTO AUTOSTRADALE DALMINE - COMO - VARESE - VALICO DEL GAGGIOLIO E OPERE AD ESSO CONNESSE
 CODICE C.U.P. ES1809000510004
TRATTE B1, B2, C, D, TRVA13+14, GREENWAY
AS BUILT
 TRATTA B1
 OPERE D'ARTE MINORI - OPERE DI SOSTEGNO
 SOTTOVIA SCATOLARE TRC011 - SOTTOPASSO AGRICOLO
 ARMATURA MURI D'ALA 2/2

IDENTIFICAZIONE ELABORATO
 CODICE PROGETTO: F00107B

IMPRESA
RAGGRUPPAMENTO TEMPORANEO IMPRESE:
 Mandataria: STRABAG A.G.
 Mandante: GLF Grandi Lavori Fincostr S.p.A.
 Mandante: ICM S.p.A.
 Mandante cooptata: STRABAG S.p.A.

CONCEDENTE
 CONCESSIONI AUTOSTRADALI LOMBARDE

CONCESSIONARIO
 Autostada Pedemontana Lombarda
 Direttore Tecnico: Ing. Stefano Emilio Frigerio
 Referente Tecnico: Ing. Nikita Marucci

APPROVATO
 Autostada Pedemontana Lombarda
 Il Direttore dei Lavori: Ing. Francesco Domiano

PROGETTISTA - PROGETTO ESECUTIVO DI DETTAGLIO
RAGGRUPPAMENTO TEMPORANEO PROGETTISTI:
 Mandataria: STI 311 PROGETTI ITALIA
 Mandante: GP Progettazione e Progettazione
 Mandante: ICM S.p.A.
 Arch. Salvatore Vergiglio

RESPONSABILE DI PROGETTO ED INCARICATO DELL'INTEGRAZIONE FRA LE VARIE PRESTAZIONI:
 Ing. Alberto Cecchini

ELABORAZIONE PROGETTUALE
PROGETTISTA:
 DIRETTORE TECNICO:
 Ing. Alessandro Piacucci

Redatto: Ragnacci Verificato: Panfili

ALESSANDRO PIACUCCI
 SETTORE CIVILE E AMBIENTALE
 SETTORE PROTEZIONE
 Approvato: Piacucci