

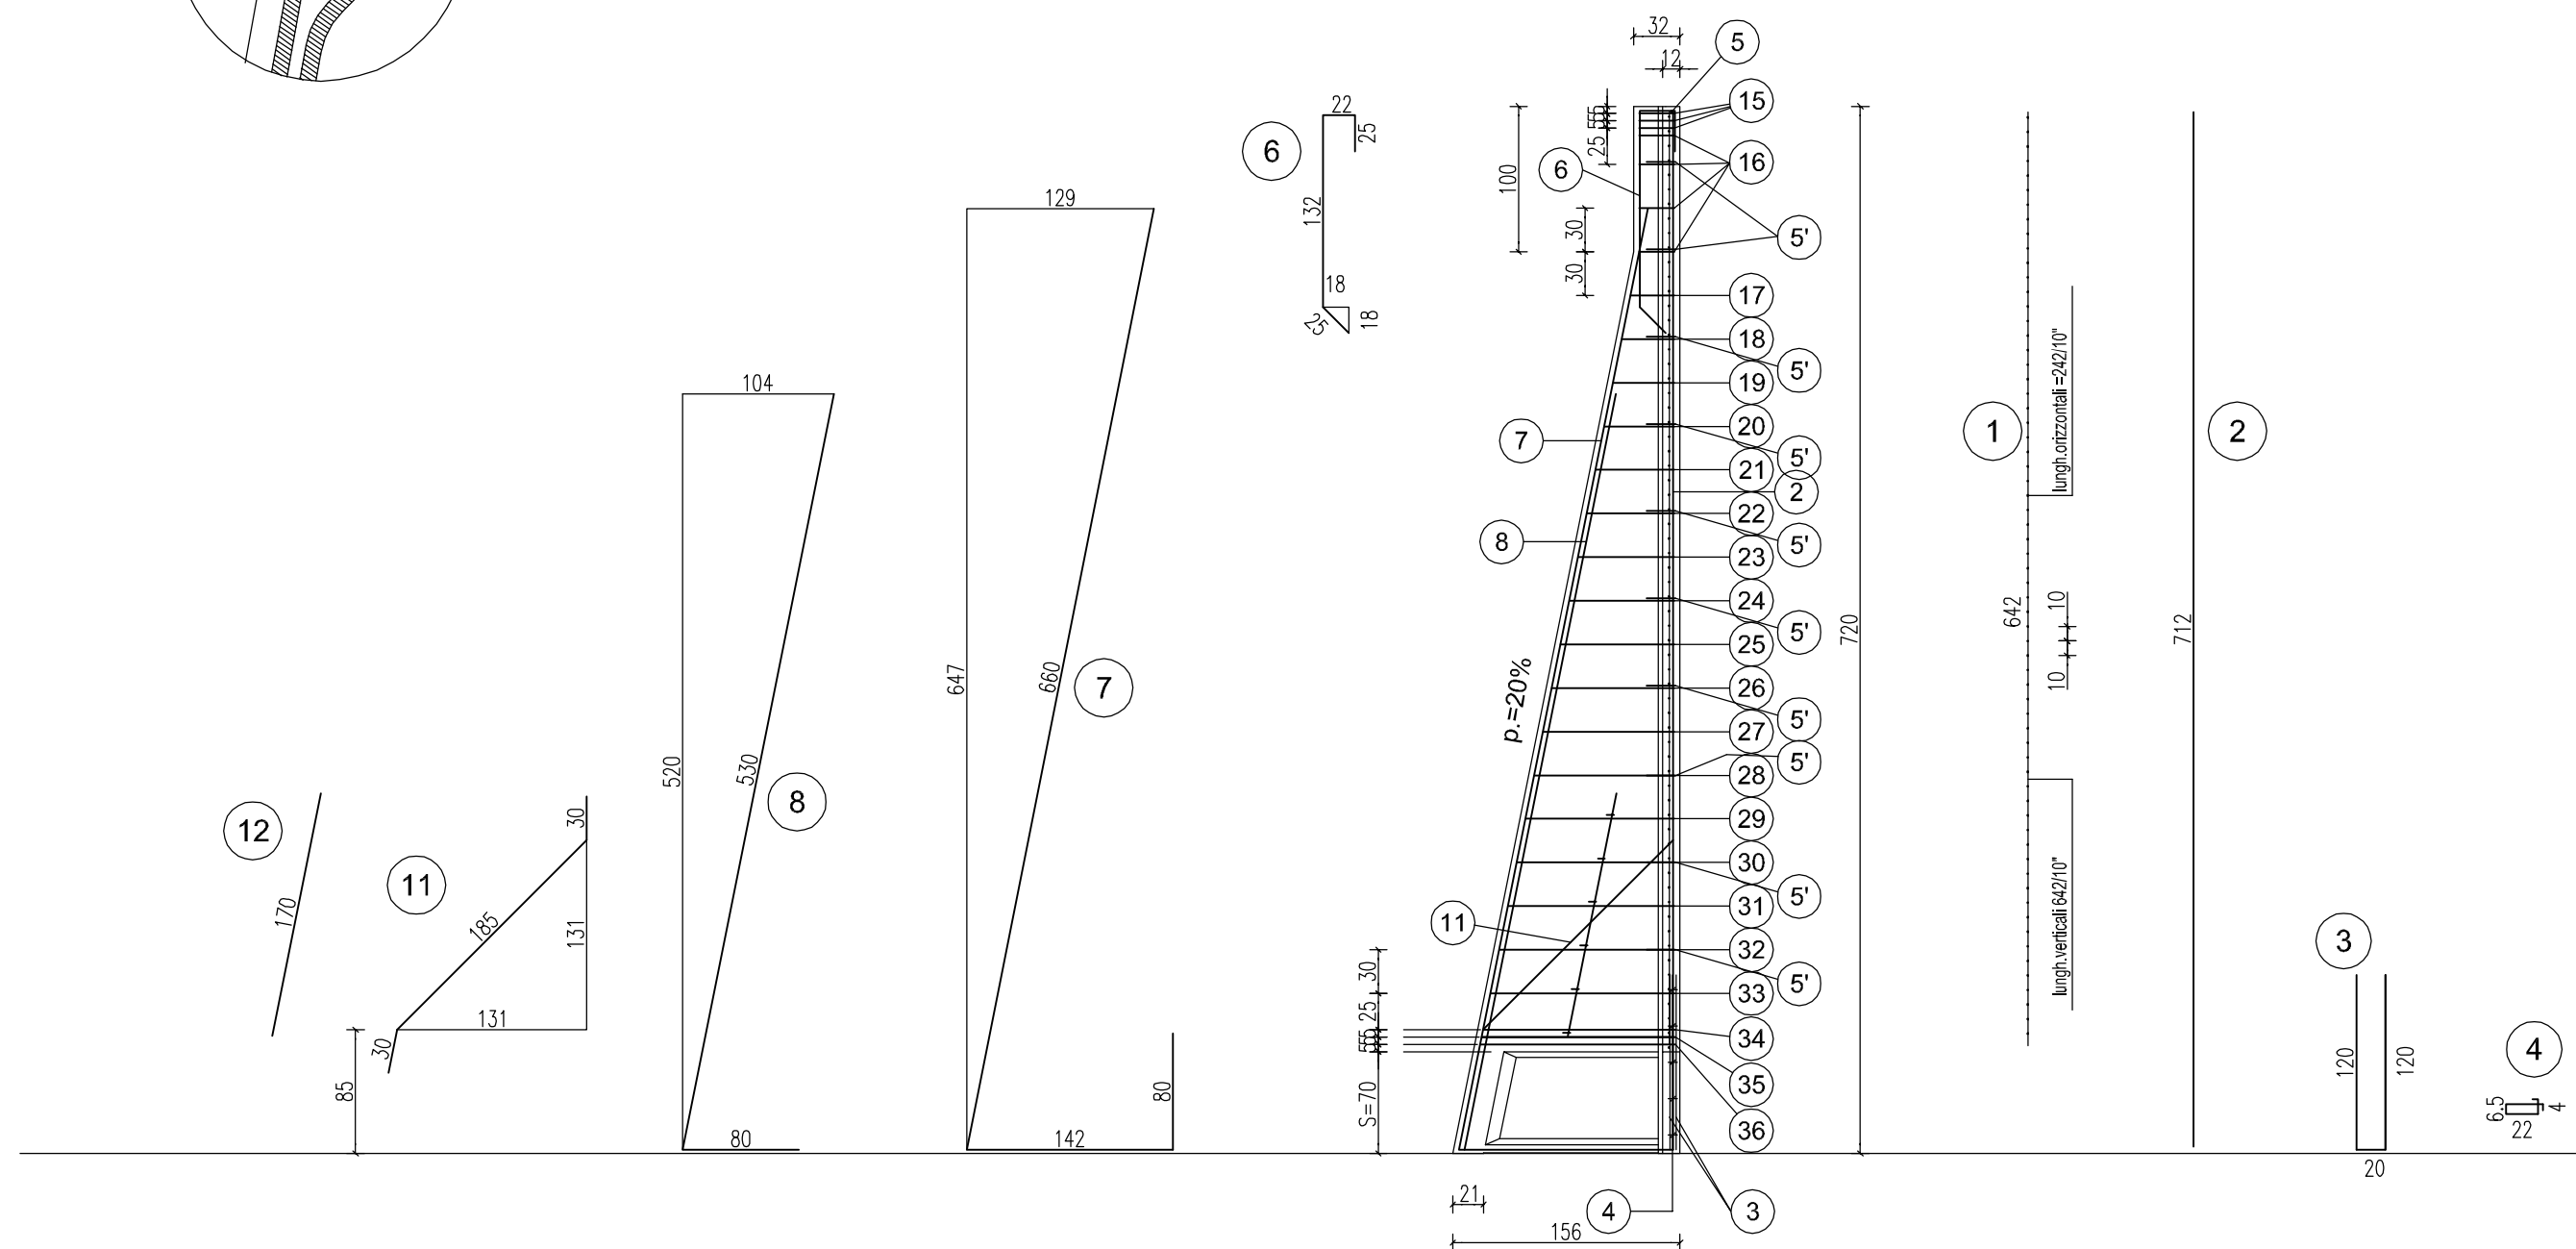



Scala 1:50

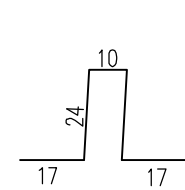


Scala 1:20

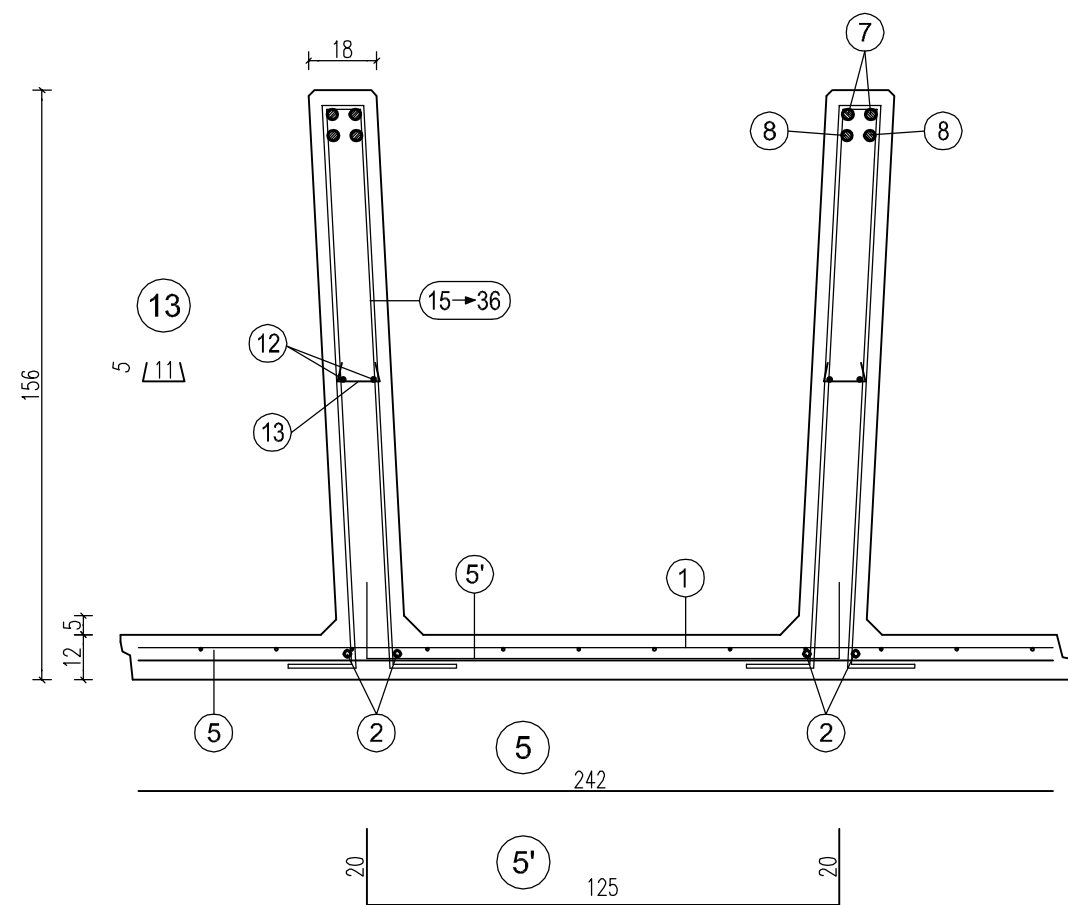

15
n°3+3 staffe Ø8 da
concentrare nei primi
15 cm alla sommità del pannello
(vedi tabella)

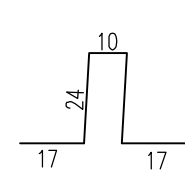

16
 staffe Ø8/30 cm.
 da posizionare nel tratto verticale
 della nervatura del pannello
 (vedi tabella)

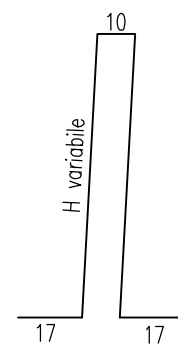

da pos. 17 a pos. 33
 staffe Ø8/30 cm.
 da posizionare nel tratto obliquo
 della nervatura del pannello
 (vedi tabella)

da pos. (34) a pos. (36)
n°3+3 staffe Ø10 da
concentrare nei primi
15 cm sopra la suola di fondazione
(vedi tabella)


scale 100 cm.	H	①	②	③	④	⑤	⑤'	⑥	⑦	⑧	⑪
	720	n=1 06-10a10 H=642 L=242	n=2+2 08 H=712	n=2+2 010 sv=260	n=6+6 06 sv=65	n=1 08 sv=242	n'=11 08 Passo 60 sv=165	n=2+2 016 sv=204	n=2+2 018 sv=882	n=2+2 018 sv=610	n=1+1 010 sv=245

12	13
$n=2+2$ $\varnothing 8$ $sv=170$	$n=6+6$ $\varnothing 6$ $sv=21$

TABELLA STAFFE				
POS.	n°	Ø	h	sv.
(15)	3+3	8	24	92
(16)	4+4	8	24	92
(17)	1+1	8	30	104
(18)	1+1	8	36	116
(19)	1+1	8	42	128
(20)	1+1	8	48	140
(21)	1+1	8	54	152
(22)	1+1	8	60	164
(23)	1+1	8	66	176
(24)	1+1	8	72	188
(25)	1+1	8	78	200
(26)	1+1	8	84	212
(27)	1+1	8	90	224
(28)	1+1	8	96	236

(17)	1+1	8	30	104	(29)	1+1	8	102	248
(18)	1+1	8	36	116	(30)	1+1	8	108	260
(19)	1+1	8	42	128	(31)	1+1	8	114	272
(20)	1+1	8	48	140	(32)	1+1	8	120	284
(21)	1+1	8	54	152	(33)	1+1	8	126	296
(22)	1+1	8	60	164	(34)	1+1	10	131	306
(23)	1+1	8	66	176	(35)	1+1	10	132	308
(24)	1+1	8	72	188	(36)	1+1	10	133	310

Scala 1:4

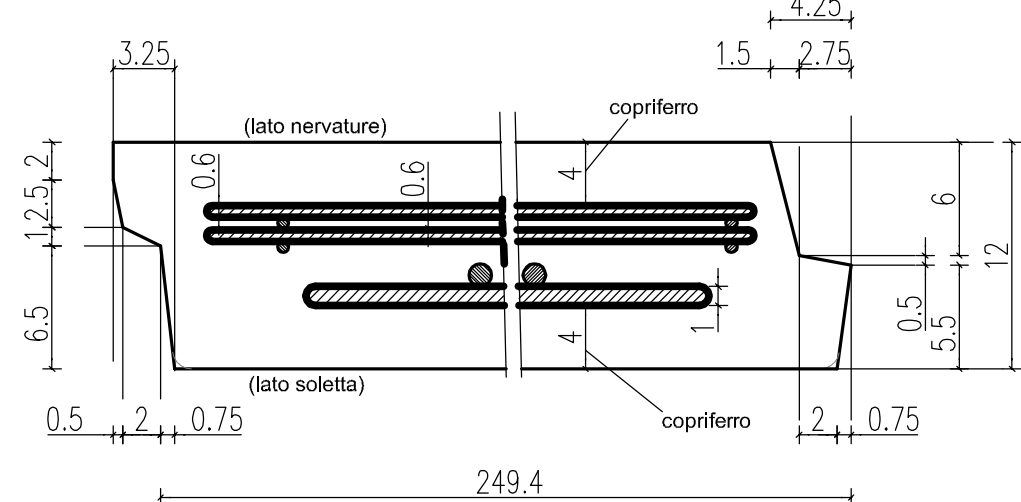[illegible]

N.B.: LA TAVOLA SOSTITUISCE QUELLA RELATIVA AL CODICE E _____ DEL PROGETTO ESECUTIVO

COLLEGAMENTO AUTOSTRADALE
DALMINE - COMO - VARESE - VALICO DEL GAGGIOLO E OPERE AD ESSO CONNESSE
 CODICE C.U.P. E81090000510004
TRATTE B1, B2, C, D, TRVA13+14, GREENWAY
AS BUILT
TRATTA B1
 OPERE D'ARTE MINORI
 SOTTOVIA
 SOTTOPASSO AGRICOLO TRC011
 ARMATURA MURI D'ALA 1/2

[illegible]