




SVILUPPO MURI PROFILO OVEST  
Scala 1:100

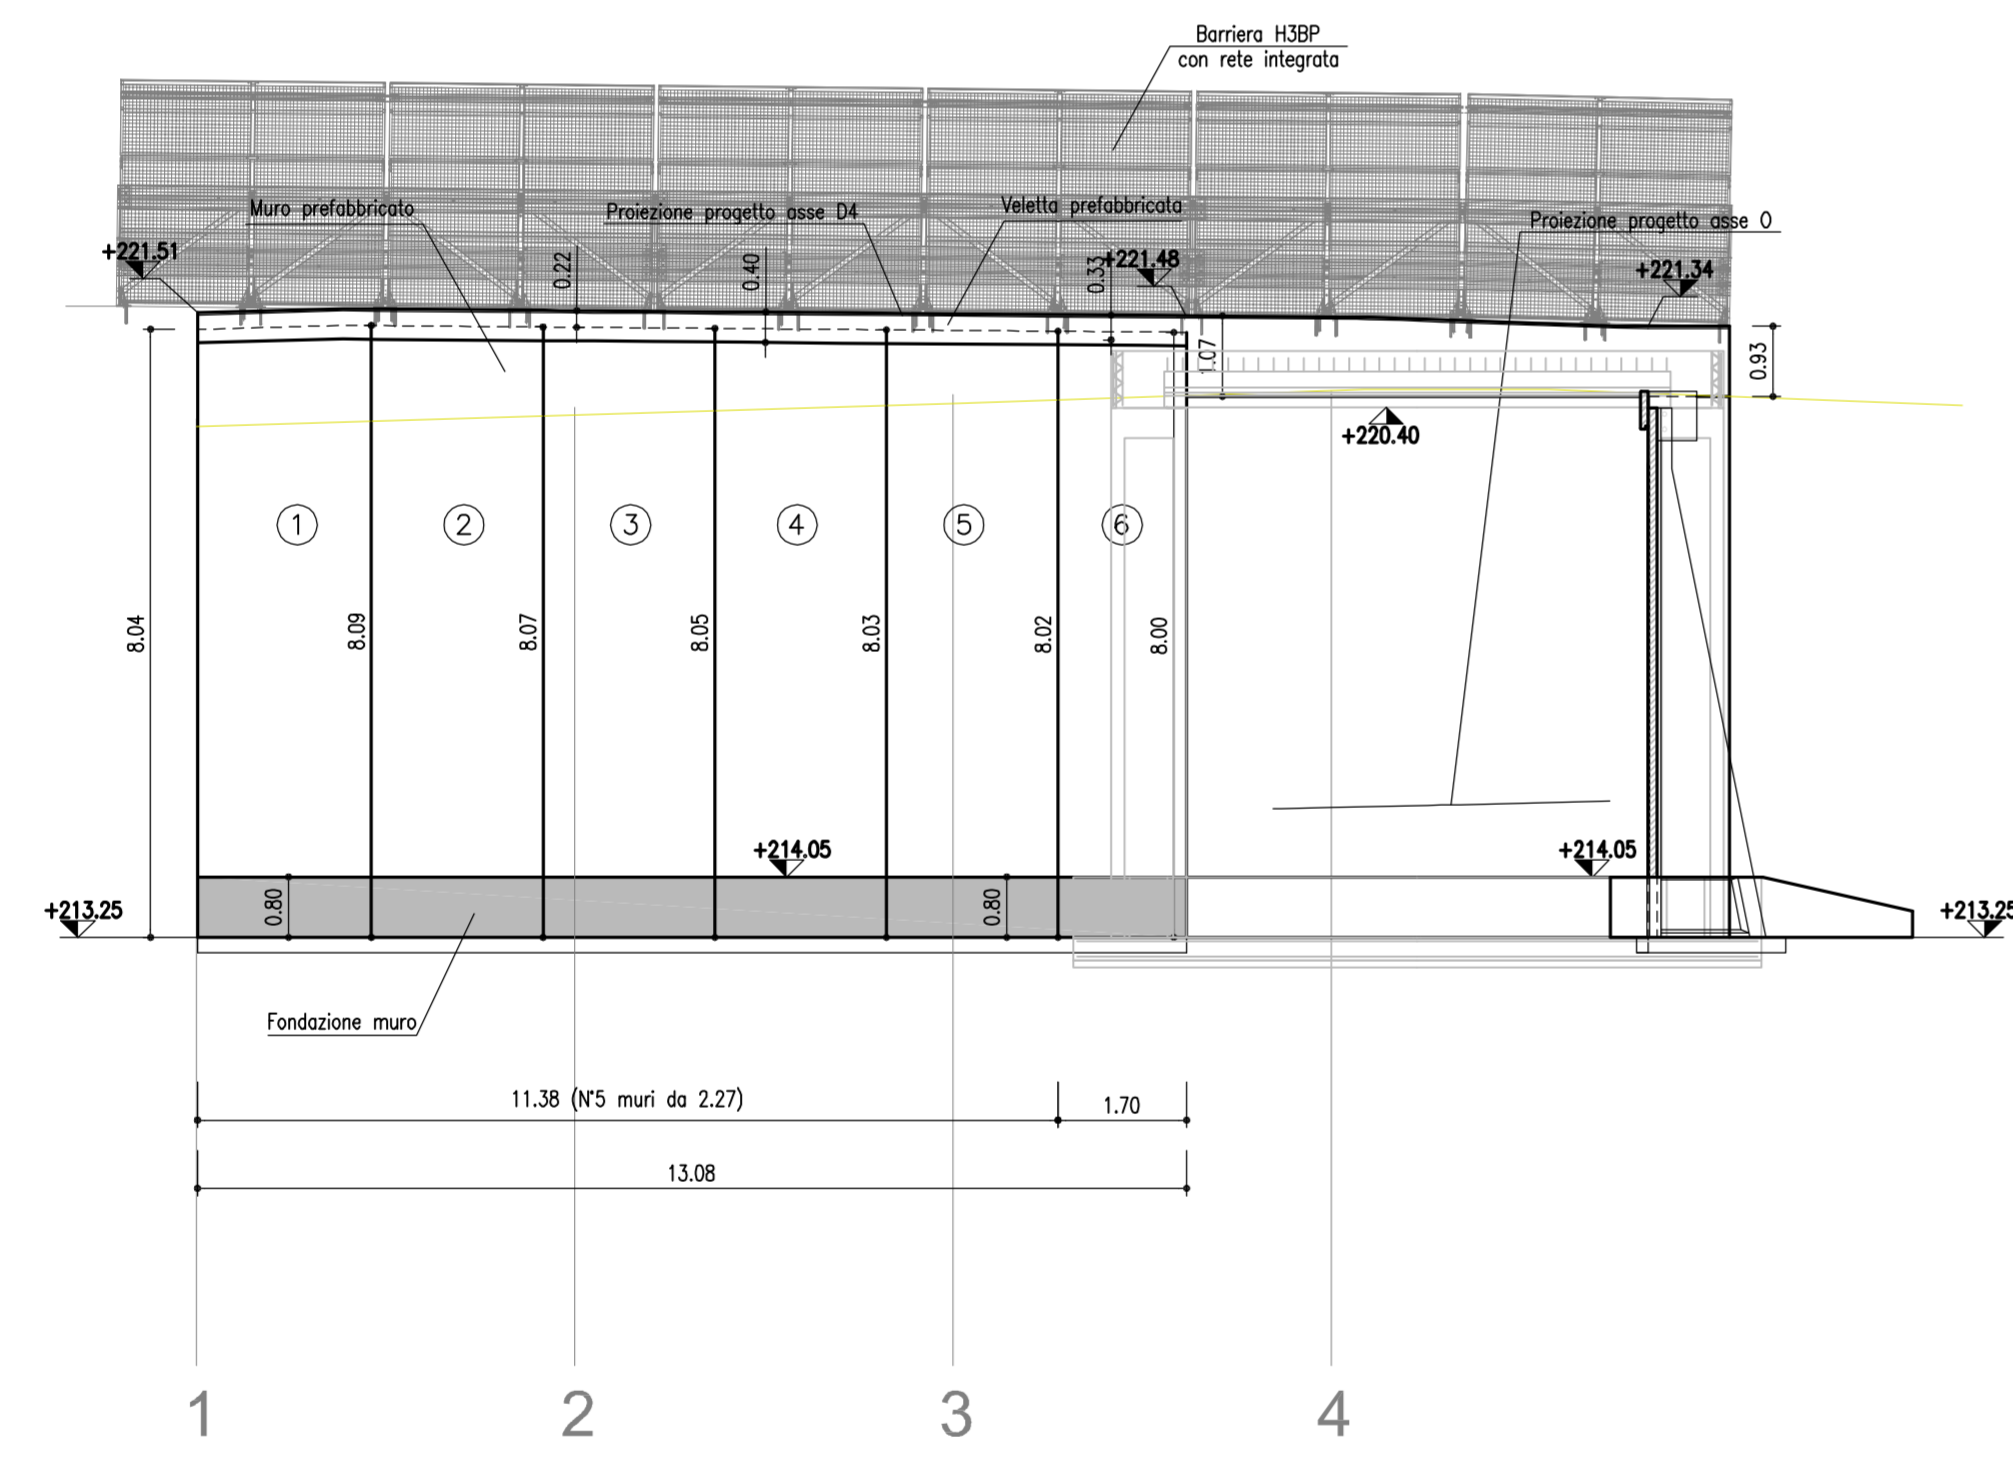


SVILUPPO MURI PROFILO EST  
Scala 1:100

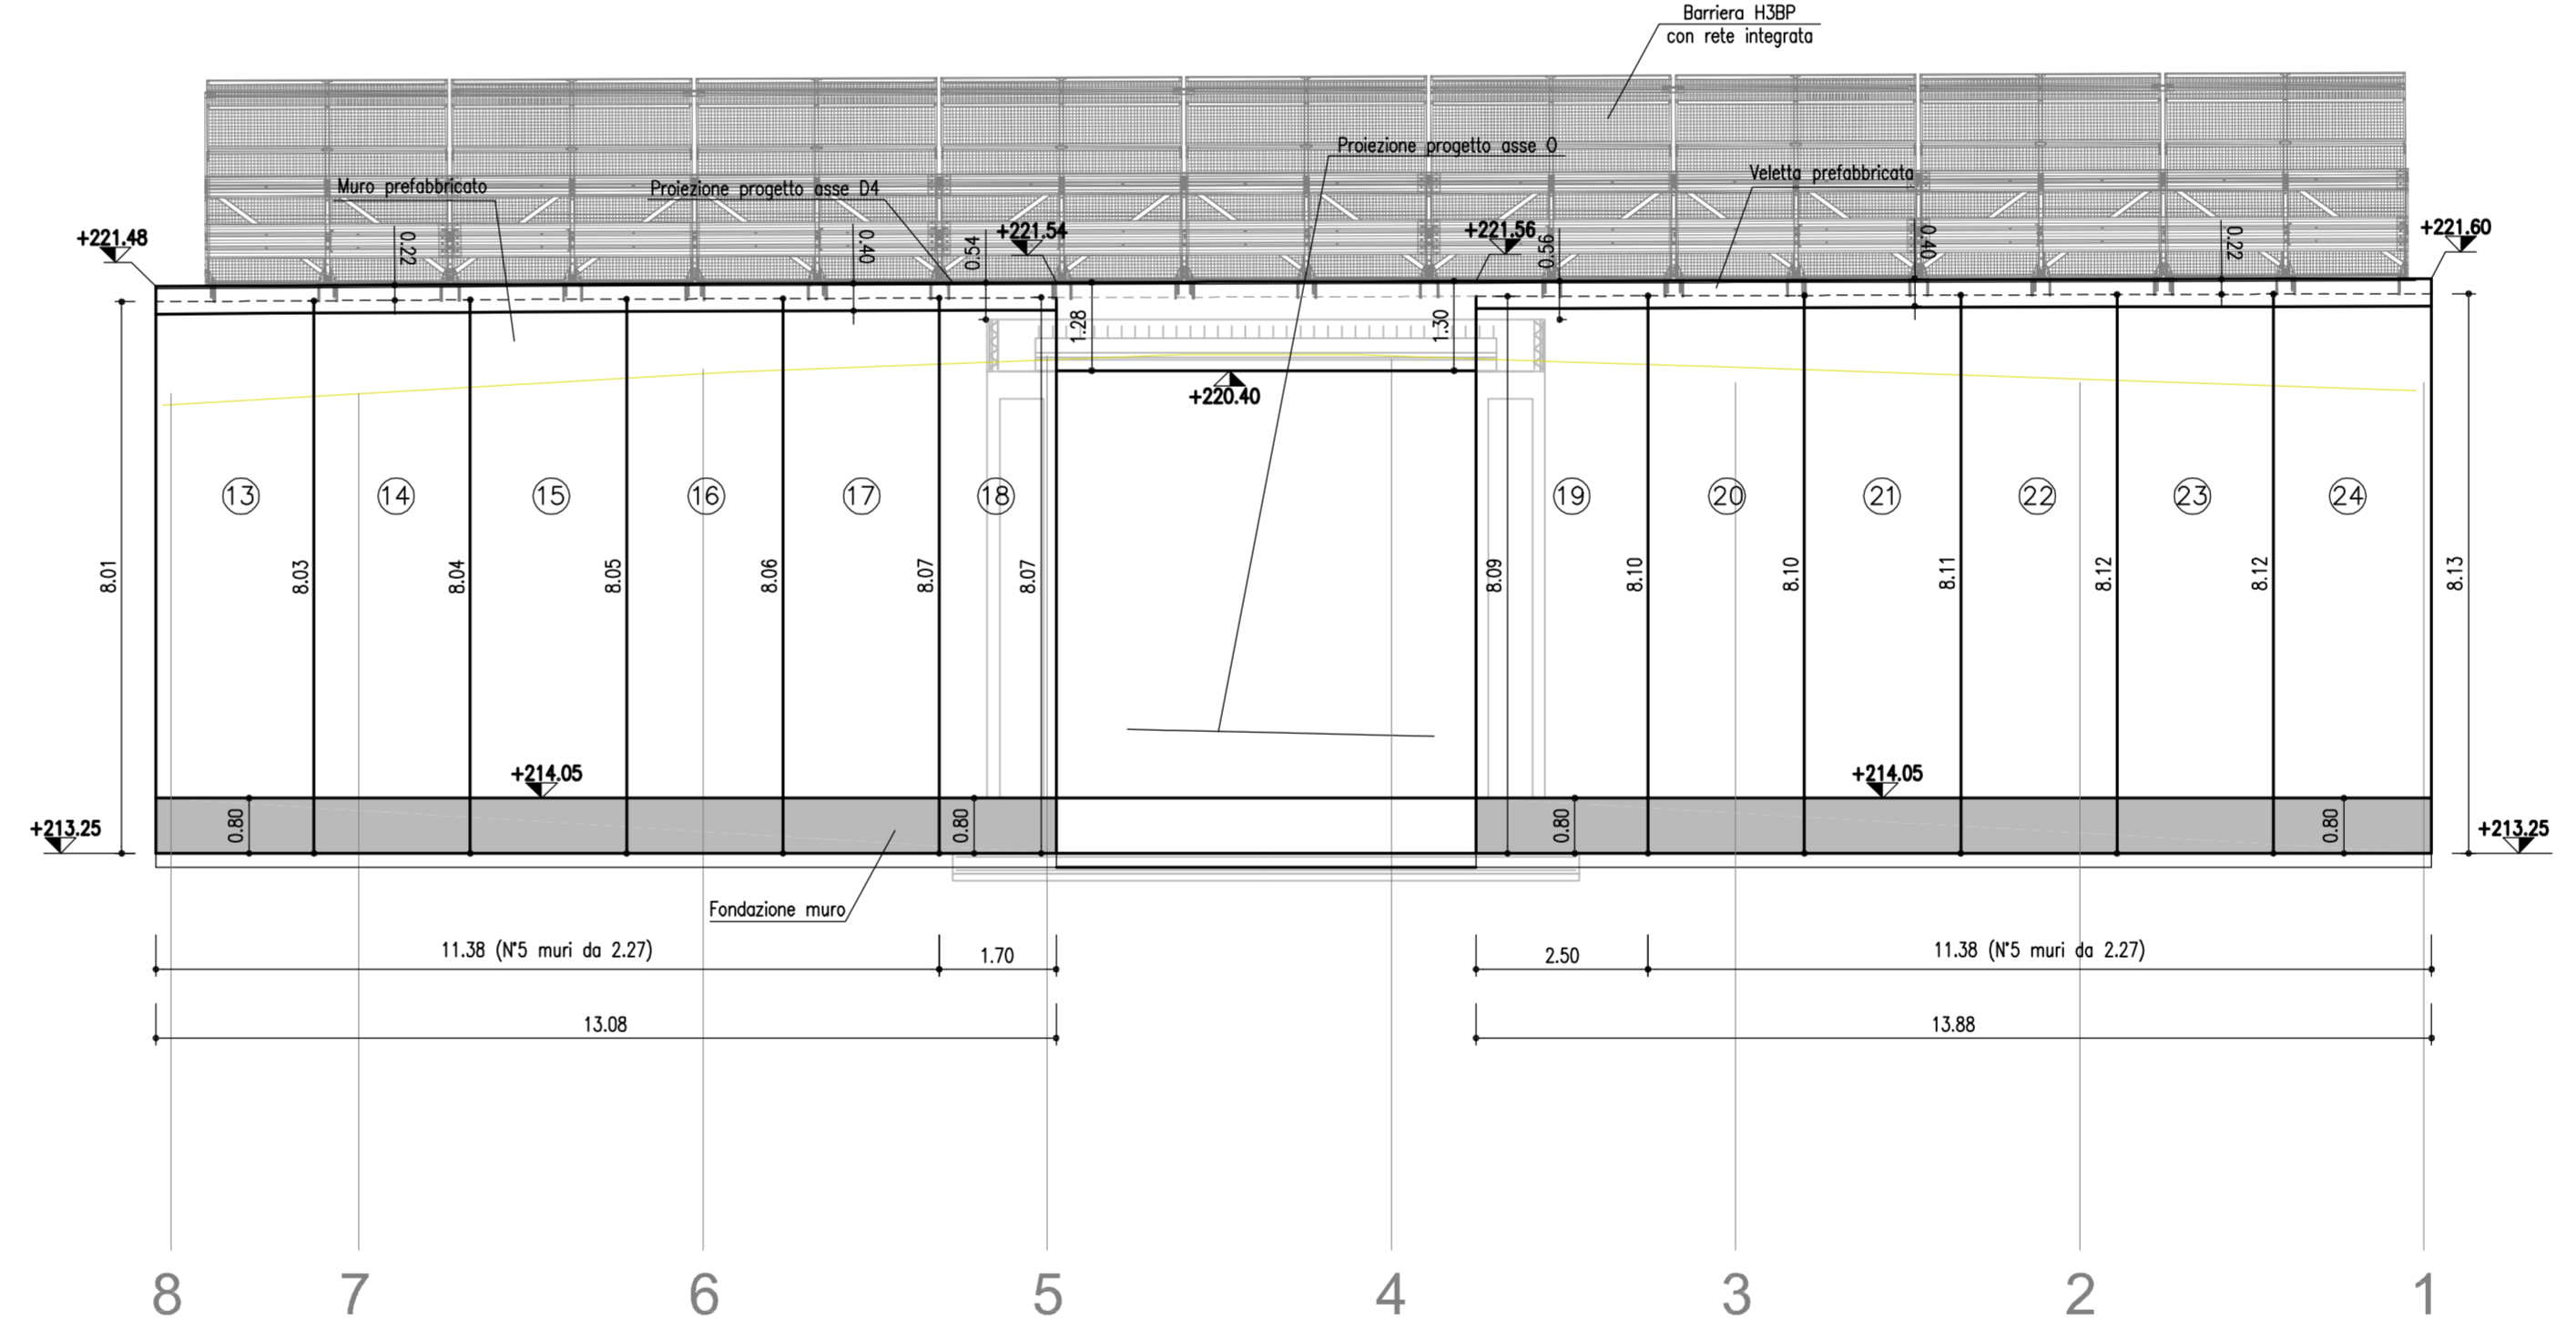

SEZIONE "1-1"  
Scala 1:100

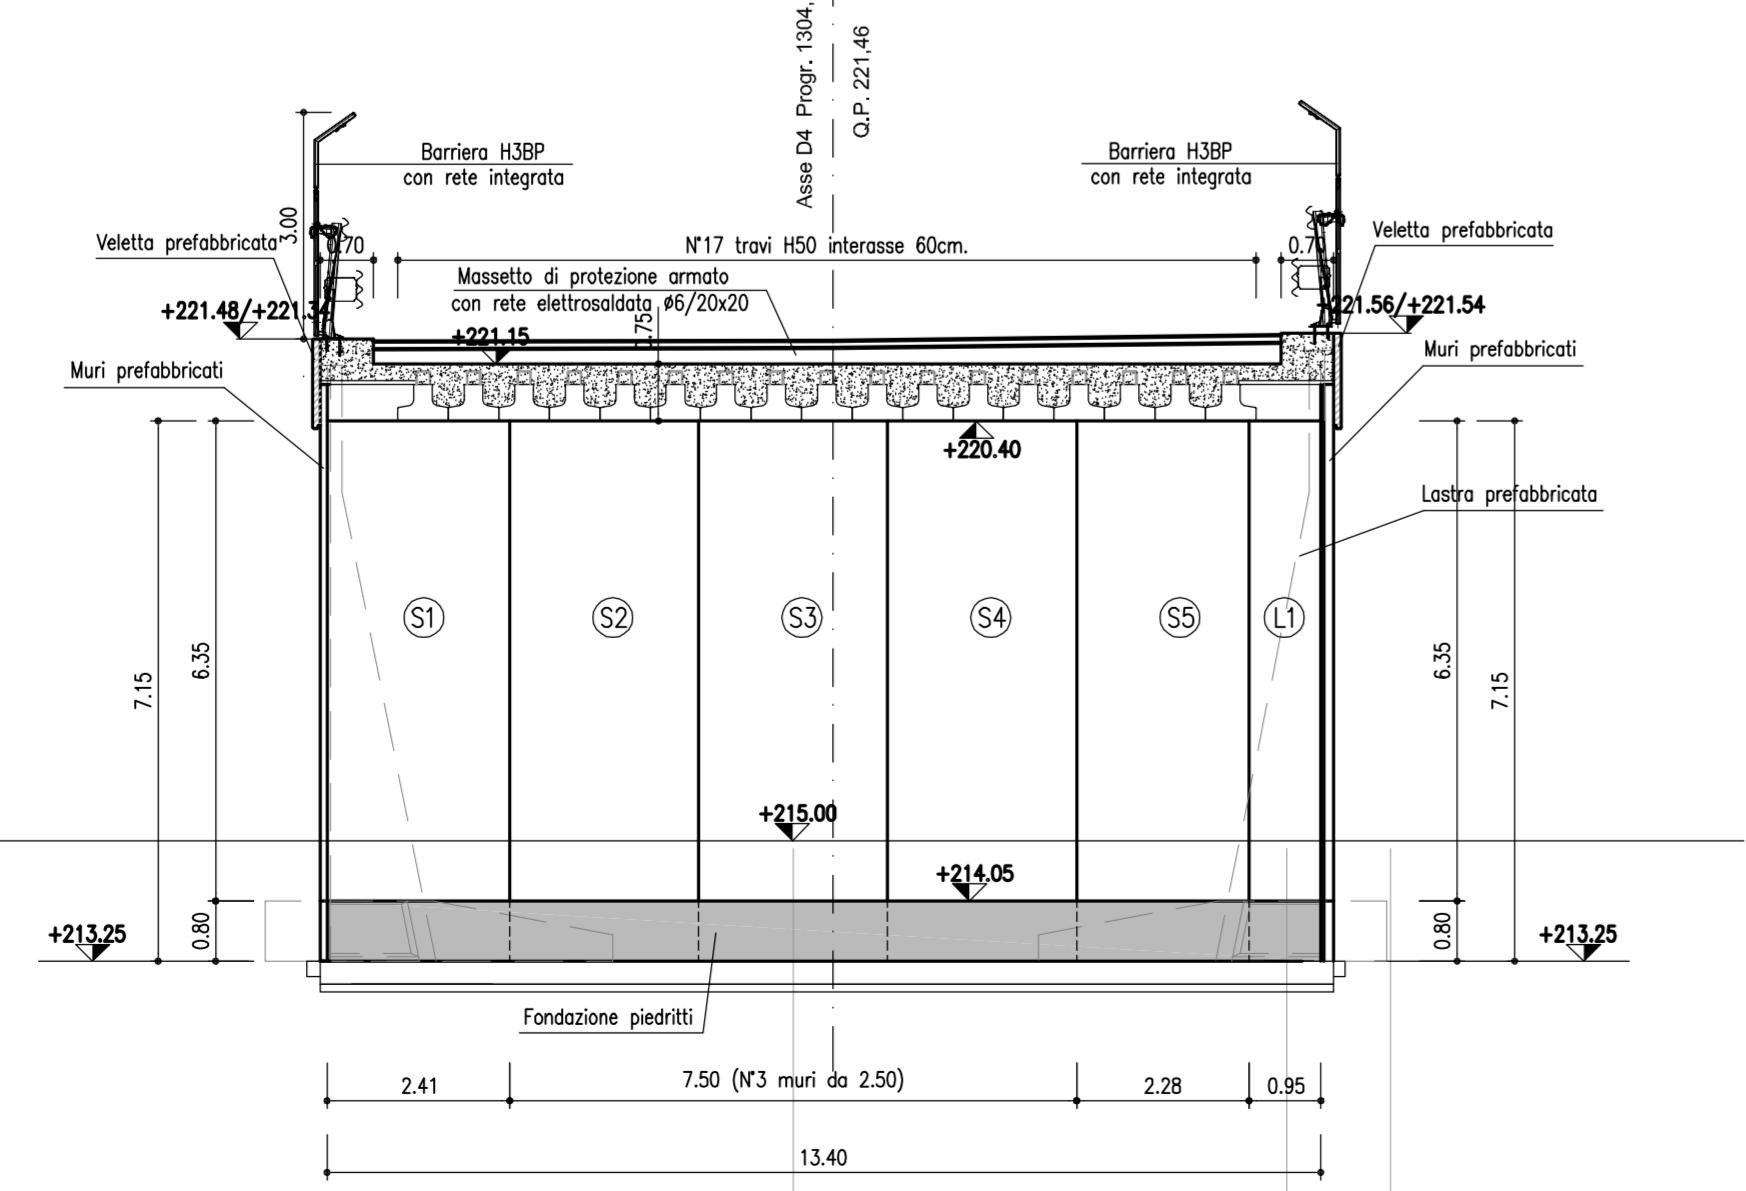

SEZIONE "2-2"  
Scala 1:100

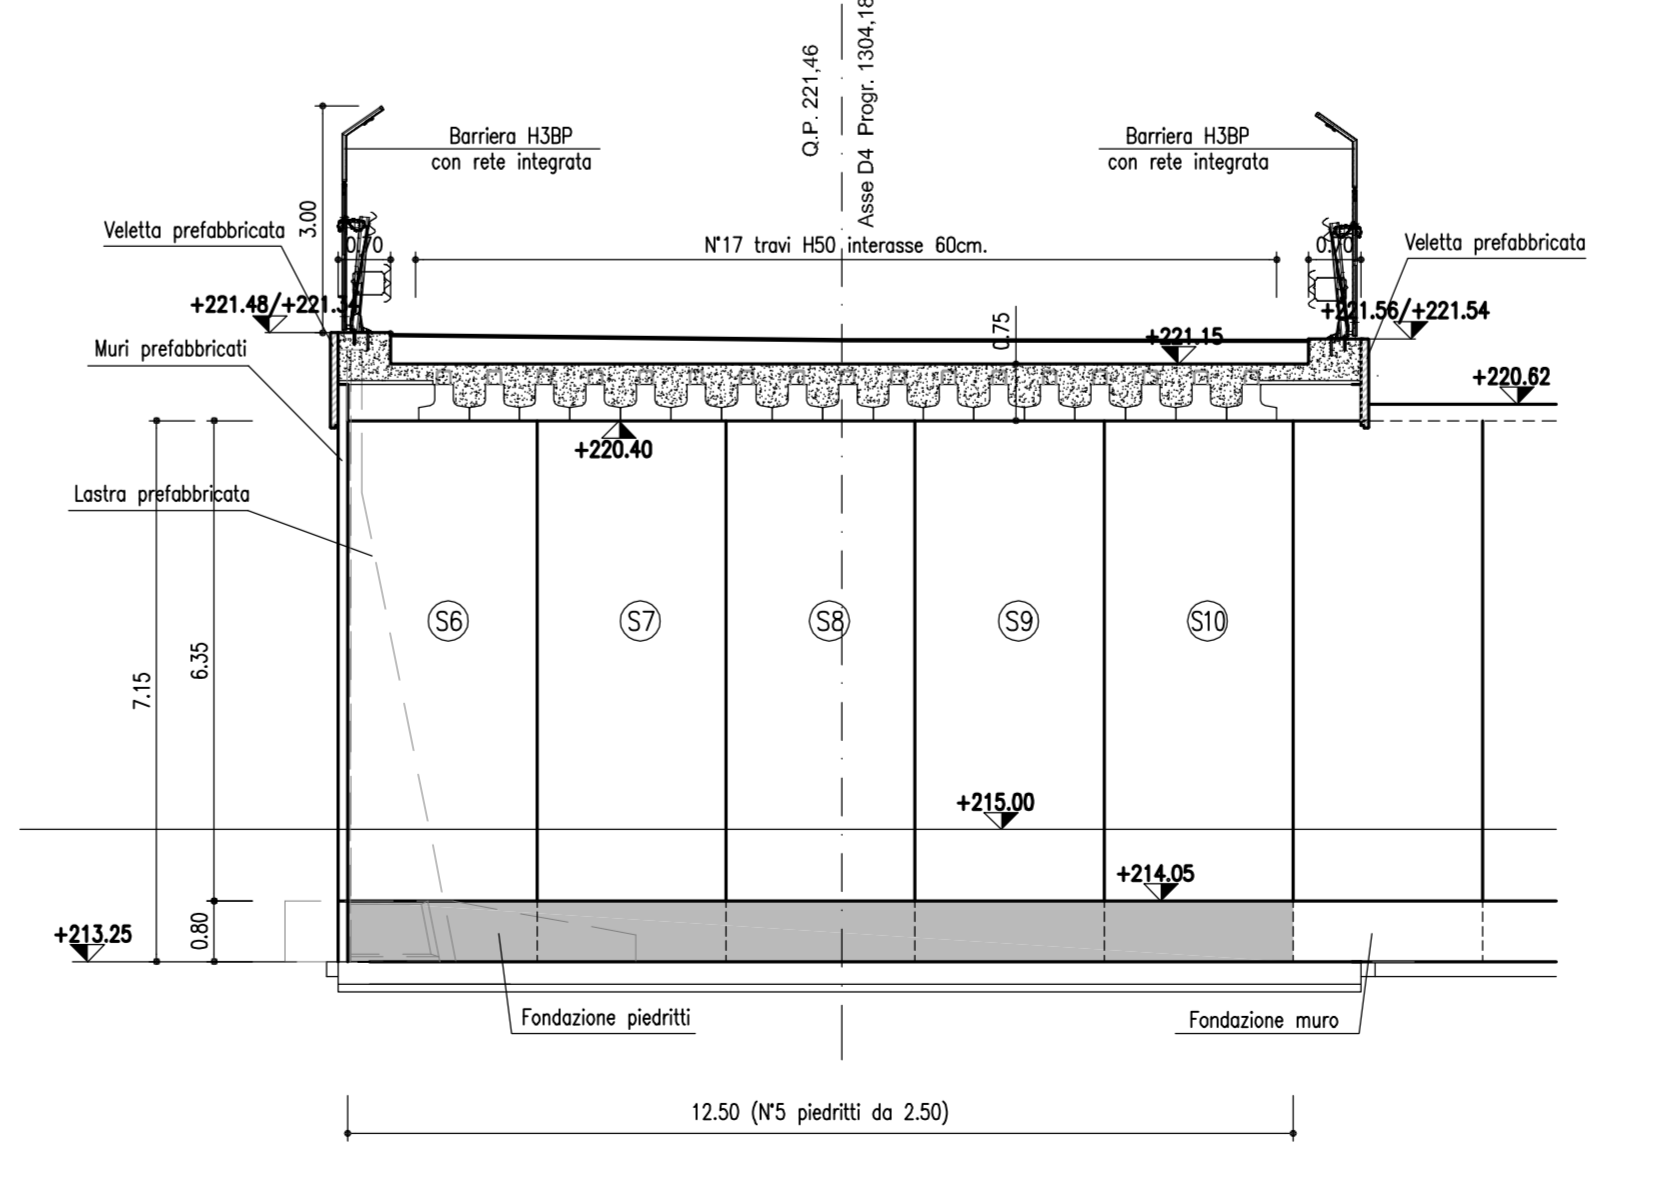

**MATRICE DI REVISIONE**

REV	DATA	DESCRIZIONE MODIFICA

N.B.: LA TAVOLA SOSTITUISCE QUELLA RELATIVA AL CODICE [ ] DEL PROGETTO ESECUTIVO

---

**COLLEGAMENTO AUTOSTRADALE DALMINE - COMO - VARESE - VALICO DEL GAGGIOLO E OPERE AD ESSO CONNESSE**  
**TRATTE B1, B2, C, D, TRVA13+14, GREENWAY**  
**AS BUILT**  
**TRATTA B1**  
**OPERE D'ARTE MINORI**  
**SOTTOVIA**  
**SOTTOVIA SCATOLARE TRC011 - SOTTOPASSO AGRICOLO**  
**CARPENTERIA SOTTOVIA - PIANTE, SEZIONI E PROFILI LONGITUDINALI**

FASE PROGETTUALE	CONCESSIONARIO	IMPRESA
PROGETTO PRELIMINARE	WPS	WPS
PROGETTO DEFINITIVO	STRABAG A.G.	STRABAG A.G.
PROGETTO ESECUTIVO	STRABAG A.G.	STRABAG A.G.
OPERE	STRABAG A.G.	STRABAG A.G.

**CONCESSIONARIO**  
 Autorizzata - Direzione Tecnica:  
 Palombeschi Ing. Stefano Enrico Pigoletti  
 Verificata - Direzione Tecnica:  
 Ing. Alberto Marzetti

**APPROVATO**  
 Autorizzato - Il Direttore dei Lavori:  
 Palombeschi Ing. Francesco Donatello  
 Verificato

**REDAZIONE**  
 Redatto: Ragnacci  
 Verificato: Pantili

**CONTRATTI**  
 STRABAG A.G. - ICM - STRABAG S.p.A.

**PROGETTISTA - PROGETTO ESECUTIVO DI DETTAGLIO**  
 RAGGRUPPAMENTO TEMPORANEO PROGETTISTI:  
 STRABAG A.G. - ICM - STRABAG S.p.A.

**RESPONSABILE DI PROGETTO ED INCARICATO DELL'INTEGRAZIONE FRA LE VARIE PRESTAZIONI**  
 Ing. Alberto Cacchiari

**LABORAZIONE PROGETTUALE**  
 PROGETTISTA:  
 DIRETTORE TECNICO:  
 Ing. Alessandro Pignatelli

