




SCASSERO ELEMENTI

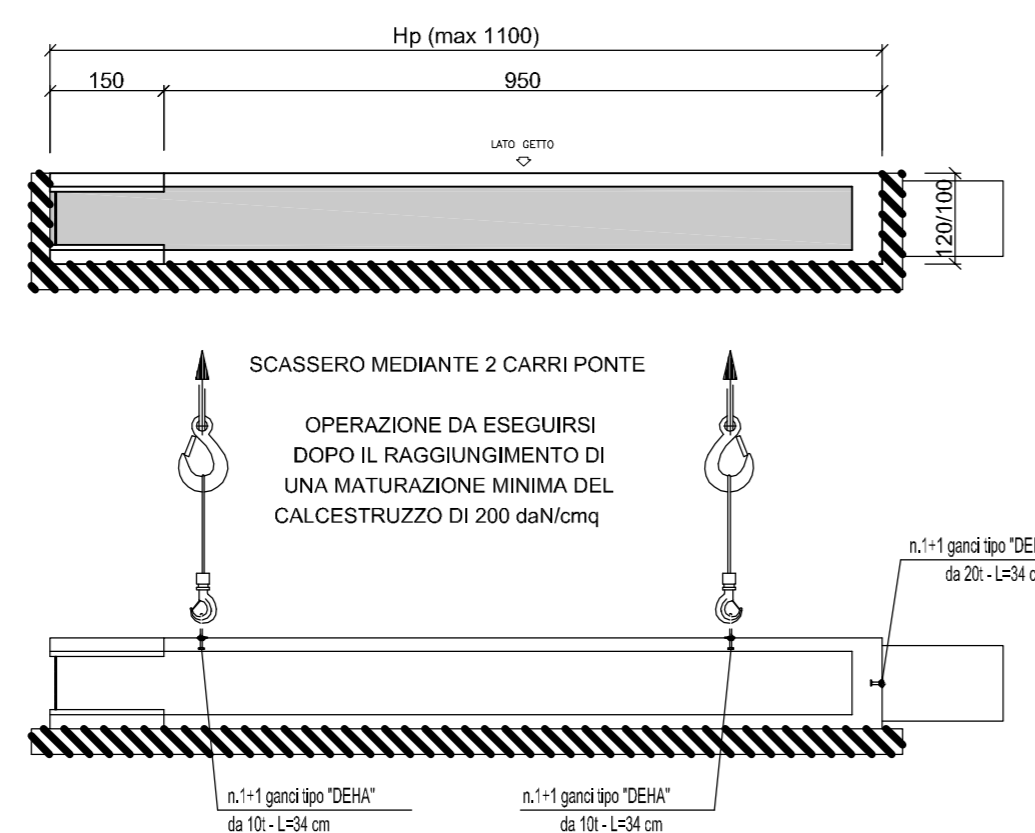

SCARICO A TERRA E MOVIMENTAZIONE DELL'ELEMENTO

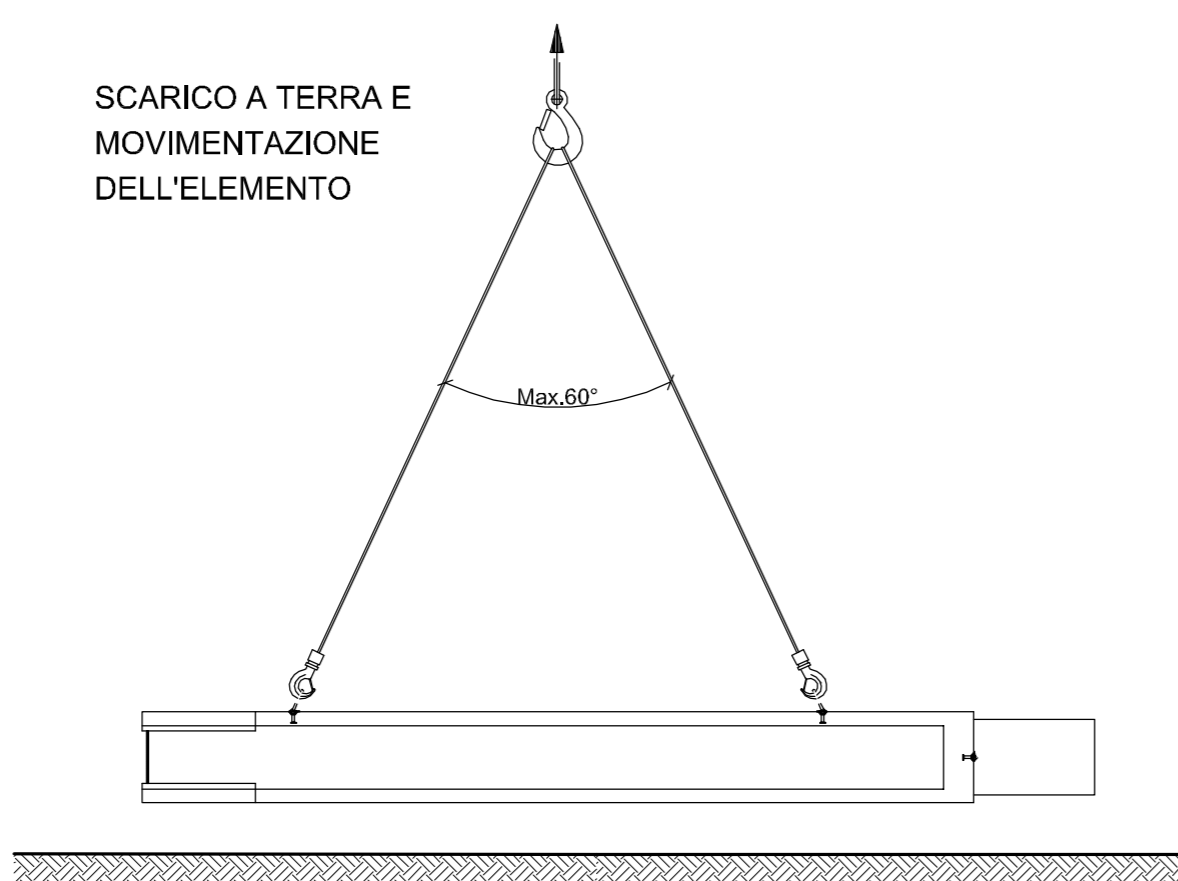


STOCCAGGIO ELEMENTI

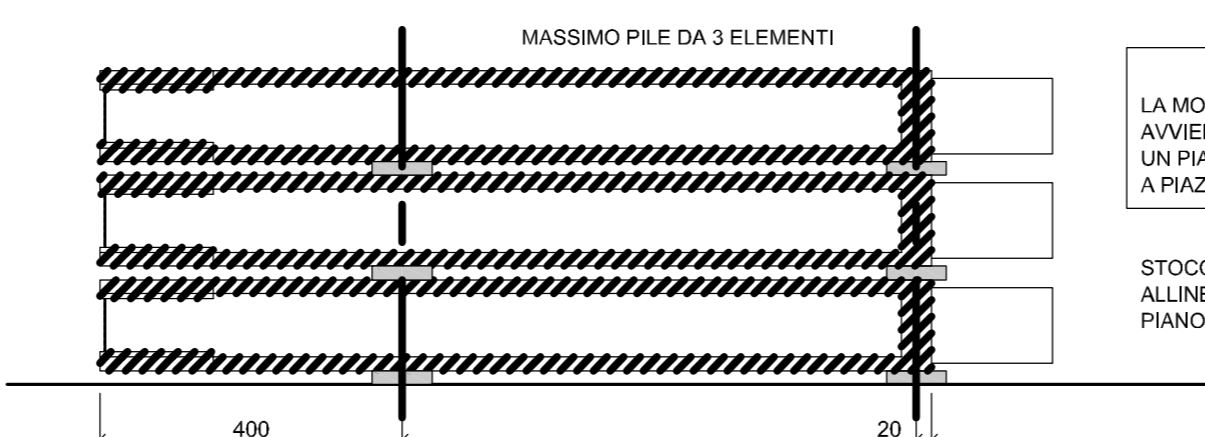

N.B.
LA MOVIMENTAZIONE IN STABILIMENTO AVVIENE CARICANDO L'ELEMENTO SU UN PIANALE MOBILE E SCARICANDOLO A PIAZZALE TRAMITE CARROPONTE


STOCCAGGIO SU TRAVESSE IN LEGNO ALLINEATE SULLA STESSA VERTICALE PIANO DI POSA LIVELLATO ED ORIZZONTALE

TRASPORTO ELEMENTI

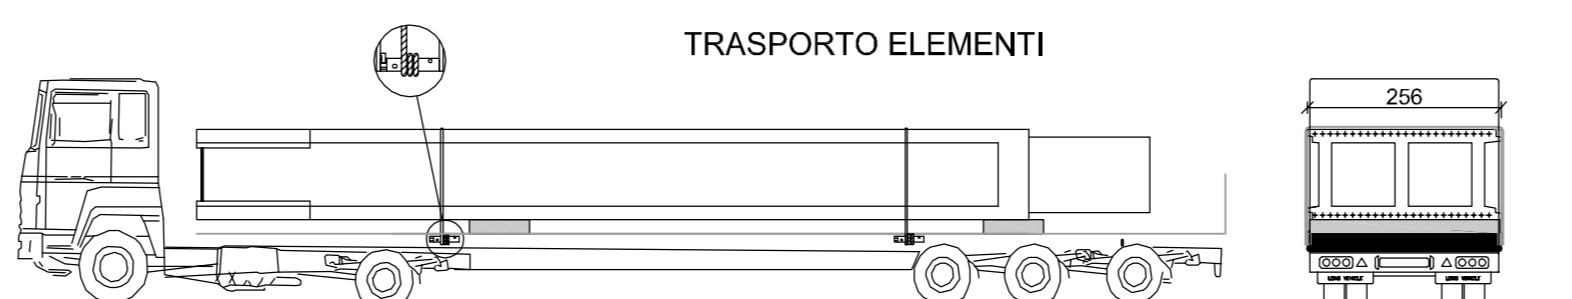


TRASPORTO SU TRAVESSE IN LEGNO ELEMENTO IN ORIZZONTALE

N.B.
I PESI VERRANNO CALCOLATI SULLA BASE DELLE CARATTERISTICHE DEL MANUFATTO IN OGNI SINGOLA COMMESSA

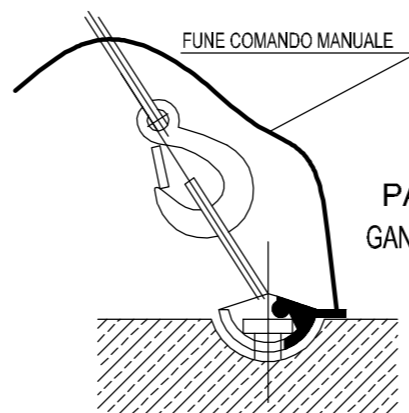

PARTICOLARE GANCIO TIPO "DEHA"

VERTICALIZZAZIONE ELEMENTI

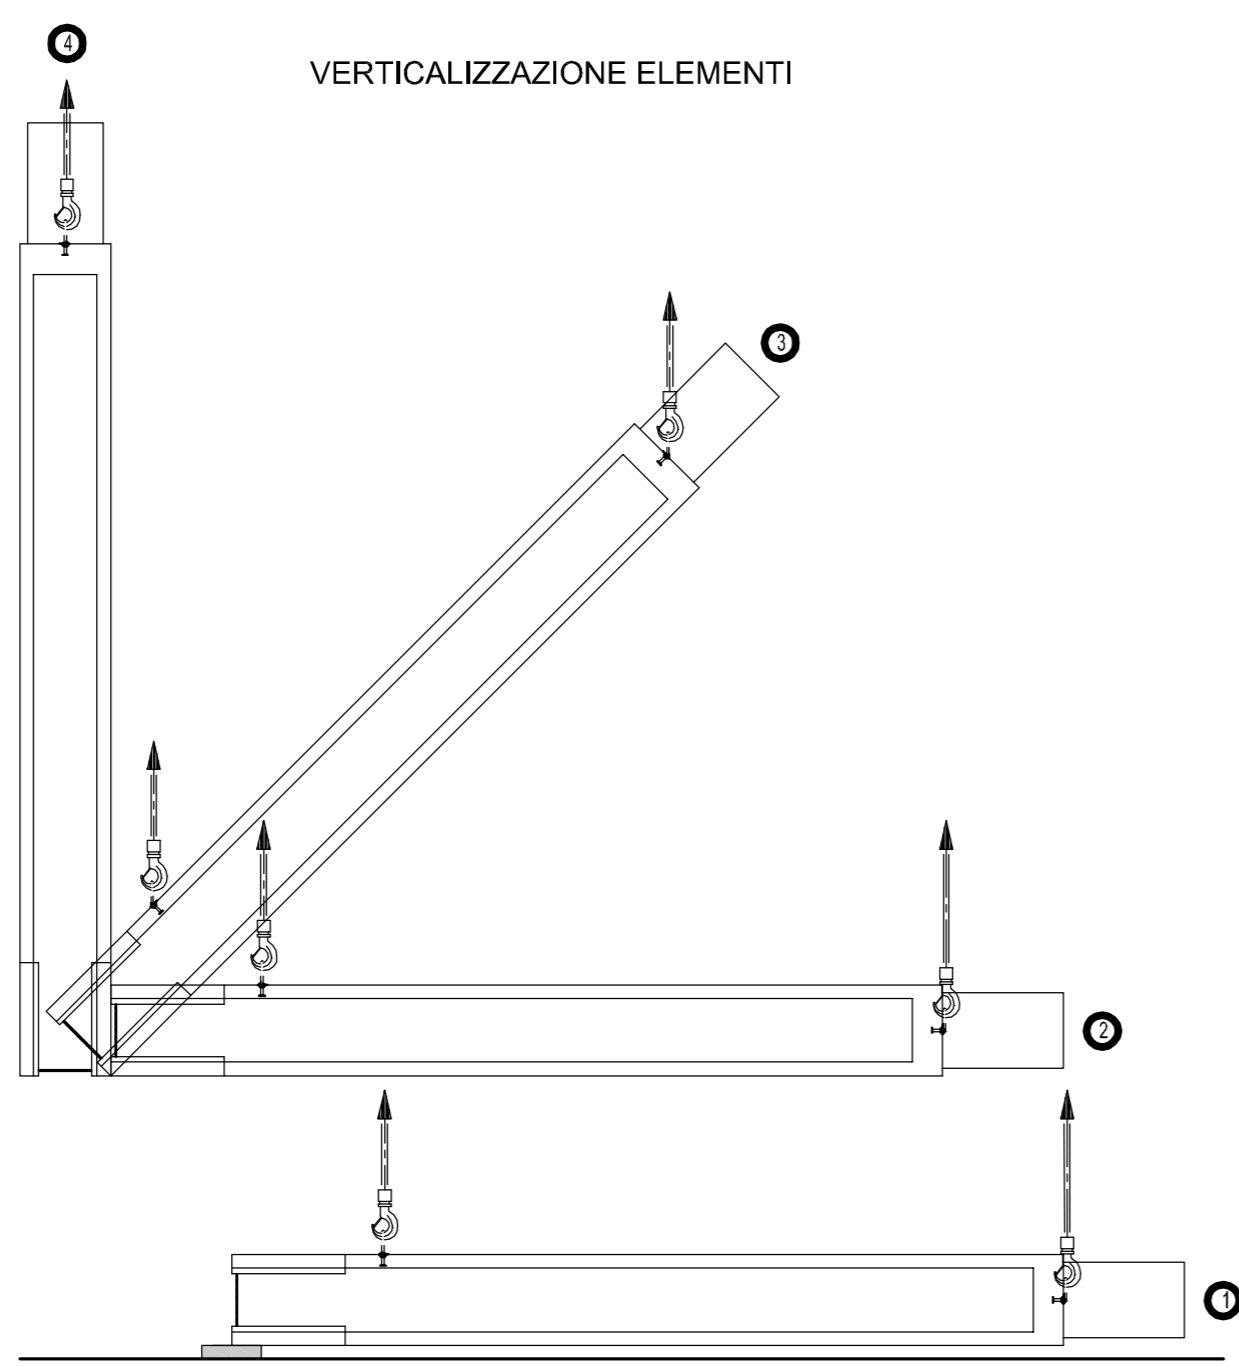


SCARICO DEL PREFABBRICATO A TERRA (VEDI MOVIMENTAZIONE) E SUCCESSIVA VERTICALIZZAZIONE DELLO STESSO MEDIANTE I GANCI DEHA POSIZIONATI IN TESTA E SULLA SCHIENA


SOLLEVAMENTO DEL PREFABBRICATO IN ORIZZONTALE DURANTE IL MONTAGGIO E SUCCESSIVA VERTICALIZZAZIONE

POSIZIONAMENTO DELL'ELEMENTO MEDIANTE I SOLI GANCI IN TESTA

TOLLERANZE DI PRODUZIONE E MONTAGGIO

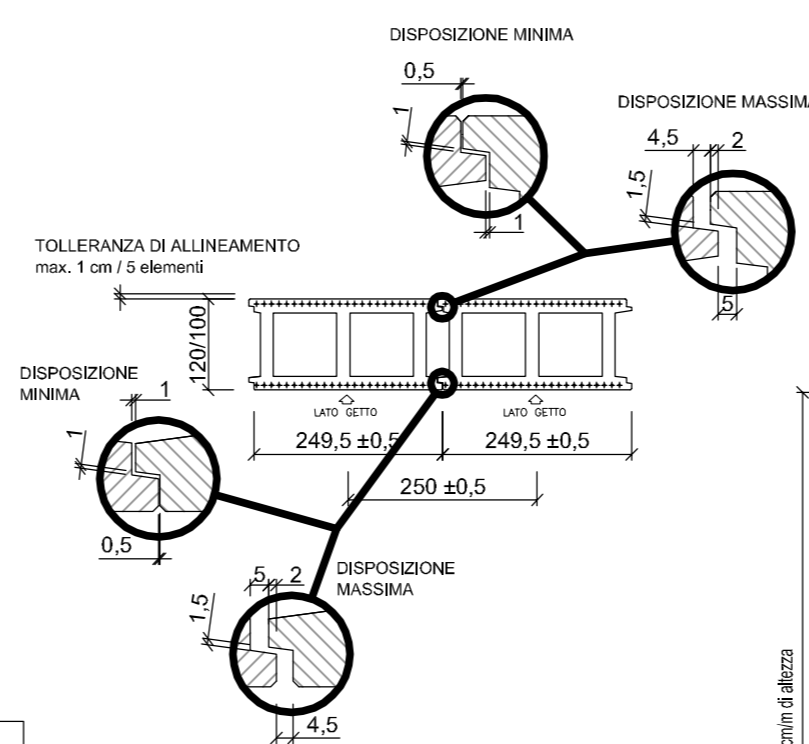

MESSA IN OPERA

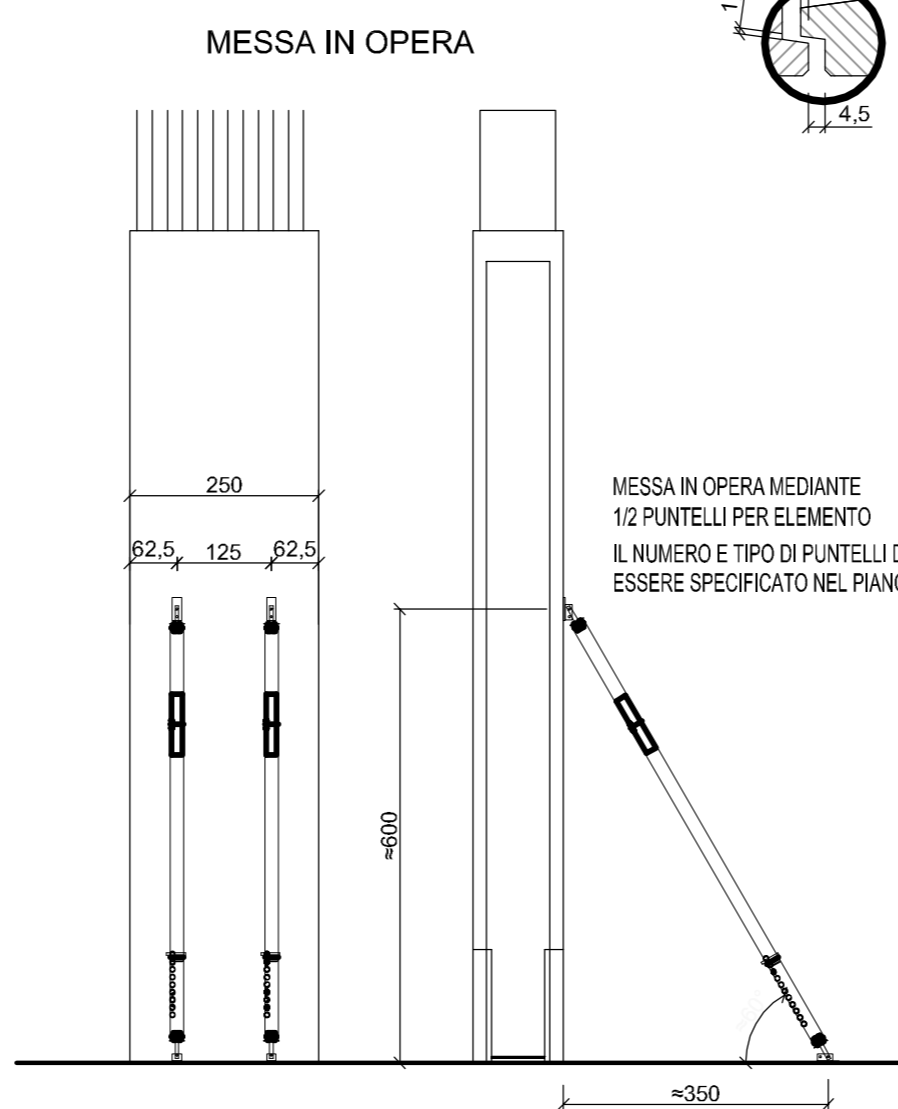

MESSA IN OPERA MEDIANTE 1/2 PUNTELLI PER ELEMENTO IL NUMERO E TIPO DI PUNTELLI DOVRA' ESSERE SPECIFICATO NEL PIANO DI MONTAGGIO

TOLLERANZA DI VERTICALITÀ E SVERGOLAMENTO MAX. 0.1 cm/m di altezza

MATRICE DI REVISIONE

REV	DATA	DESCRIZIONE MODIFICA

N.B.: LA TAVOLA SOSTITUISCE QUELLA RELATIVA AL CODICE E [] DEL PROGETTO ESECUTIVO

COLLEGAMENTO AUTOSTRADALE DALMINE - COMO - VARESE - VALICO DEL GAGGIOLO E OPERE AD ESSO CONNESSE
CODICE C.U.P.: E81B0999051004
TRATTE B1, B2, C, D, TRV13+14, GREENWAY
AS BUILT
TRATTA B1
 OPERE D'ARTE MINORI
 SOTTOVIA
 SOTTOVIA SCATOLARE AGRICOLO TRC011
 PARTICOLARI COSTRUTTIVI MONTAGGIO PIEDRITTI

FASI PROGETTUALI		RAGGRUPPAMENTO TEMPORANEO IMPRESE	
LOTTO	WBS	Mandatario	Mandante
OPERA		Mandatario	Mandante
TRATTO D'OPERA		STRABAG A.G.	GLF Grandi Lavori Fincostr S.p.A.
AMBITO		ICM S.p.A.	STRABAG S.p.A.
TIPO ELABORATO		STRABAG	ICM
PROGRESSIVO		STRABAG	ICM
REVISIONE		STRABAG	ICM

IDENTIFICAZIONE ELABORATO
 CODICE PROGETTO: F00107B

CONCEDENTE
 CONCESSIONI AUTOSTRADALI LOMBARDE

CONCESSIONARIO
 Autosstrada Pedemontana Lombardia
 Direttore Tecnico: Png. Stefano Emilio Piropo
 Referente Tecnico: Ing. Miko Marzocci

APPROVATO
 Autosstrada Pedemontana Lombardia
 Il Direttore dei Lavori: Png. Francesco Donarico

RESPONSABILE DI PROGETTO ED INCARICATO DELL'INTEGRAZIONE FRA LE VARIE PRESTAZIONI:
 Ing. Alberto Cecchini

ELABORAZIONE PROGETTUALE
PROGETTISTA:
DIRETTORE TECNICO:
 Ing. Alessandro Placucci

Redatto: Ragnacci Verificato: Pantili