


PIANTA PIEDRITTI - MURI RAMPA - VASCA  
Scala 1:200

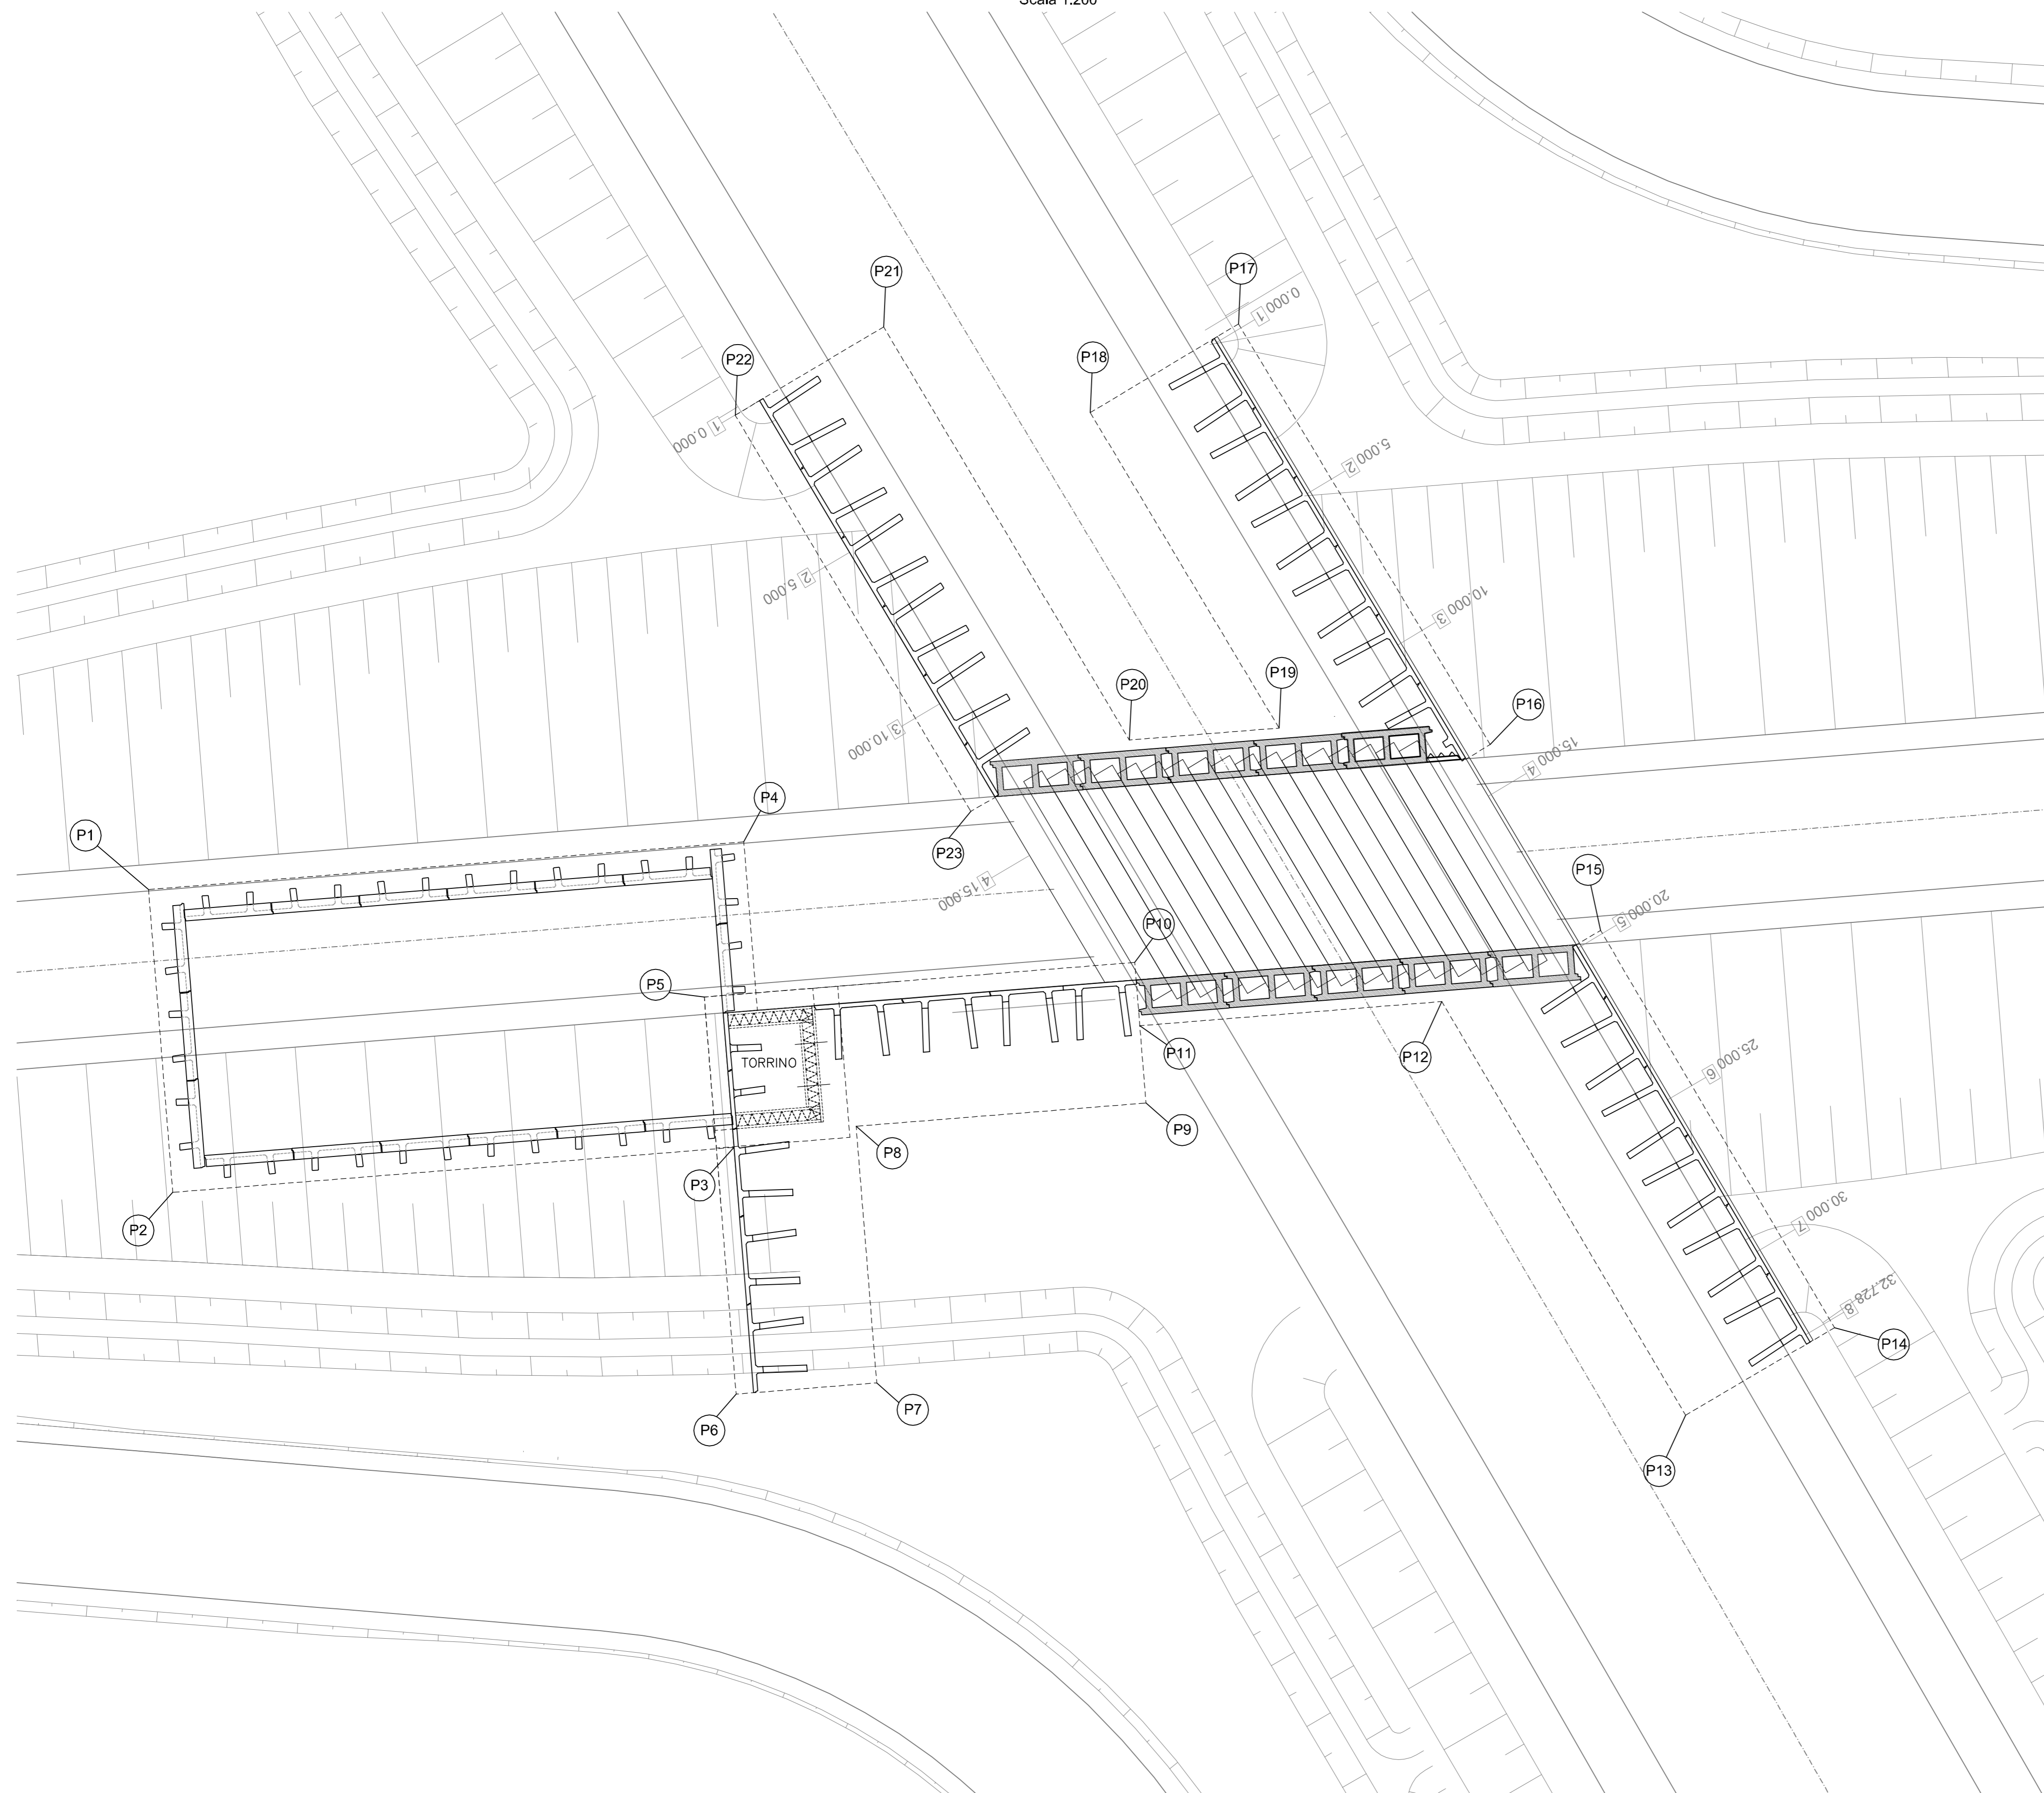

PUNTO	COORDINATA X	COORDINATA Y
P1	138973.50	240664.50
P2	138974.19	240655.91
P3	138990.11	240657.19
P4	138990.39	240665.85
P5	138989.27	240661.45
P6	138990.17	240650.19
P7	138994.16	240650.51
P8	138993.57	240657.79
P9	139001.80	240658.44
P10	139001.48	240662.43
P11	139001.62	240660.64
P12	139010.19	240661.32
P13	139017.10	240649.59
P14	139021.32	240652.07
P15	139014.69	240663.34
P16	139011.56	240668.61
P17	139004.42	240680.54
P18	139000.21	240678.03
P19	139005.57	240669.08
P20	139001.33	240668.74
P21	138994.36	240680.46
P22	138990.14	240677.96
P23	138996.83	240666.72

MATRICE DI REVISIONE

REV	DATA	DESCRIZIONE MODIFICA

N.B.: LA TAVOLA SOSTITUISCE QUELLA RELATIVA AL CODICE [E] DEL PROGETTO ESECUTIVO

**COLLEGAMENTO AUTOSTRADE  
DALMINE - COMO - VARESE - VALICO DEL GAGGIOLO E OPERE AD ESSO CONNESSE**  
CODICE C.U.P. ES1809000510004

**TRATTE B1, B2, C, D, TRVA13+14, GREENWAY  
AS BUILT**

**TRATTA B1  
OPERE D'ARTE MINORI  
SOTTOVIA  
SOTTOVIA SCATOLARE TRC011 - SOTTOPASSO AGRICOLO  
PLANIMETRIA DI TRACCIAMENTO**

IDENTIFICAZIONE ELABORATO		IMPRESA	
WBS	CODICE PROGETTO: F00107B	RAGGRUPPAMENTO TEMPORANEO IMPRESE:	
LOTTO		Mandatario	Mandatario
ZONA		STRABAG	ICM
OPERA		A.G.	S.p.A.
TRATTO D'OPERA		GLF	Mandatario cooptata
AMBITO		Grandi Lavori	STRABAG
TIPO ELABORATO		Fincosì	S.p.A.
PROGRESSIVO		S.p.A.	
REVISIONE			

Scale: 1:100

DATA	DESCRIZIONE	REV	PROGETTISTA - PROGETTO ESECUTIVO DI DETTAGLIO
04/09/2017	Esistente	E	RAGGRUPPAMENTO TEMPORANEO PROGETTISTI:

**CONCEDENTE**  
CONCESSIONI AUTOSTRADALI LOMBARDE

**CONCESSIONARIO**  
Autosstrada Pedemontana Lombarda  
Direttore Tecnico: Ing. Stefano Emilio Figherolo  
Referente Tecnico: Ing. Marco Marozzi

**APPROVATO**  
Autosstrada Pedemontana Lombarda  
Il Direttore dei Lavori: Ing. Francesco Domiano

**RESPONSABILE DI PROGETTO ED INCARICATO DELL'INTEGRAZIONE FRA LE VARIE PRESTAZIONI:**  
Ing. Alberto Cecchini

**ELABORAZIONE PROGETTUALE**  
PROGETTISTA:  
DIRETTORE TECNICO:  
Ing. Alessandro Piacucci

Redatto: Ragnacci  
Verificato: Panfili

APPROVATO: Piacucci