


Armatura - Sezione trasversale 3-3
Scala 1:50



MATRICE DI REVISIONE									
REV	DATA	DESCRIZIONE MODIFICA							

N.B.: LA TAVOLA SOSTITUISCE QUELLA RELATIVA AL CODICE [E][][][][][][][] DEL PROGETTO ESECUTIVO

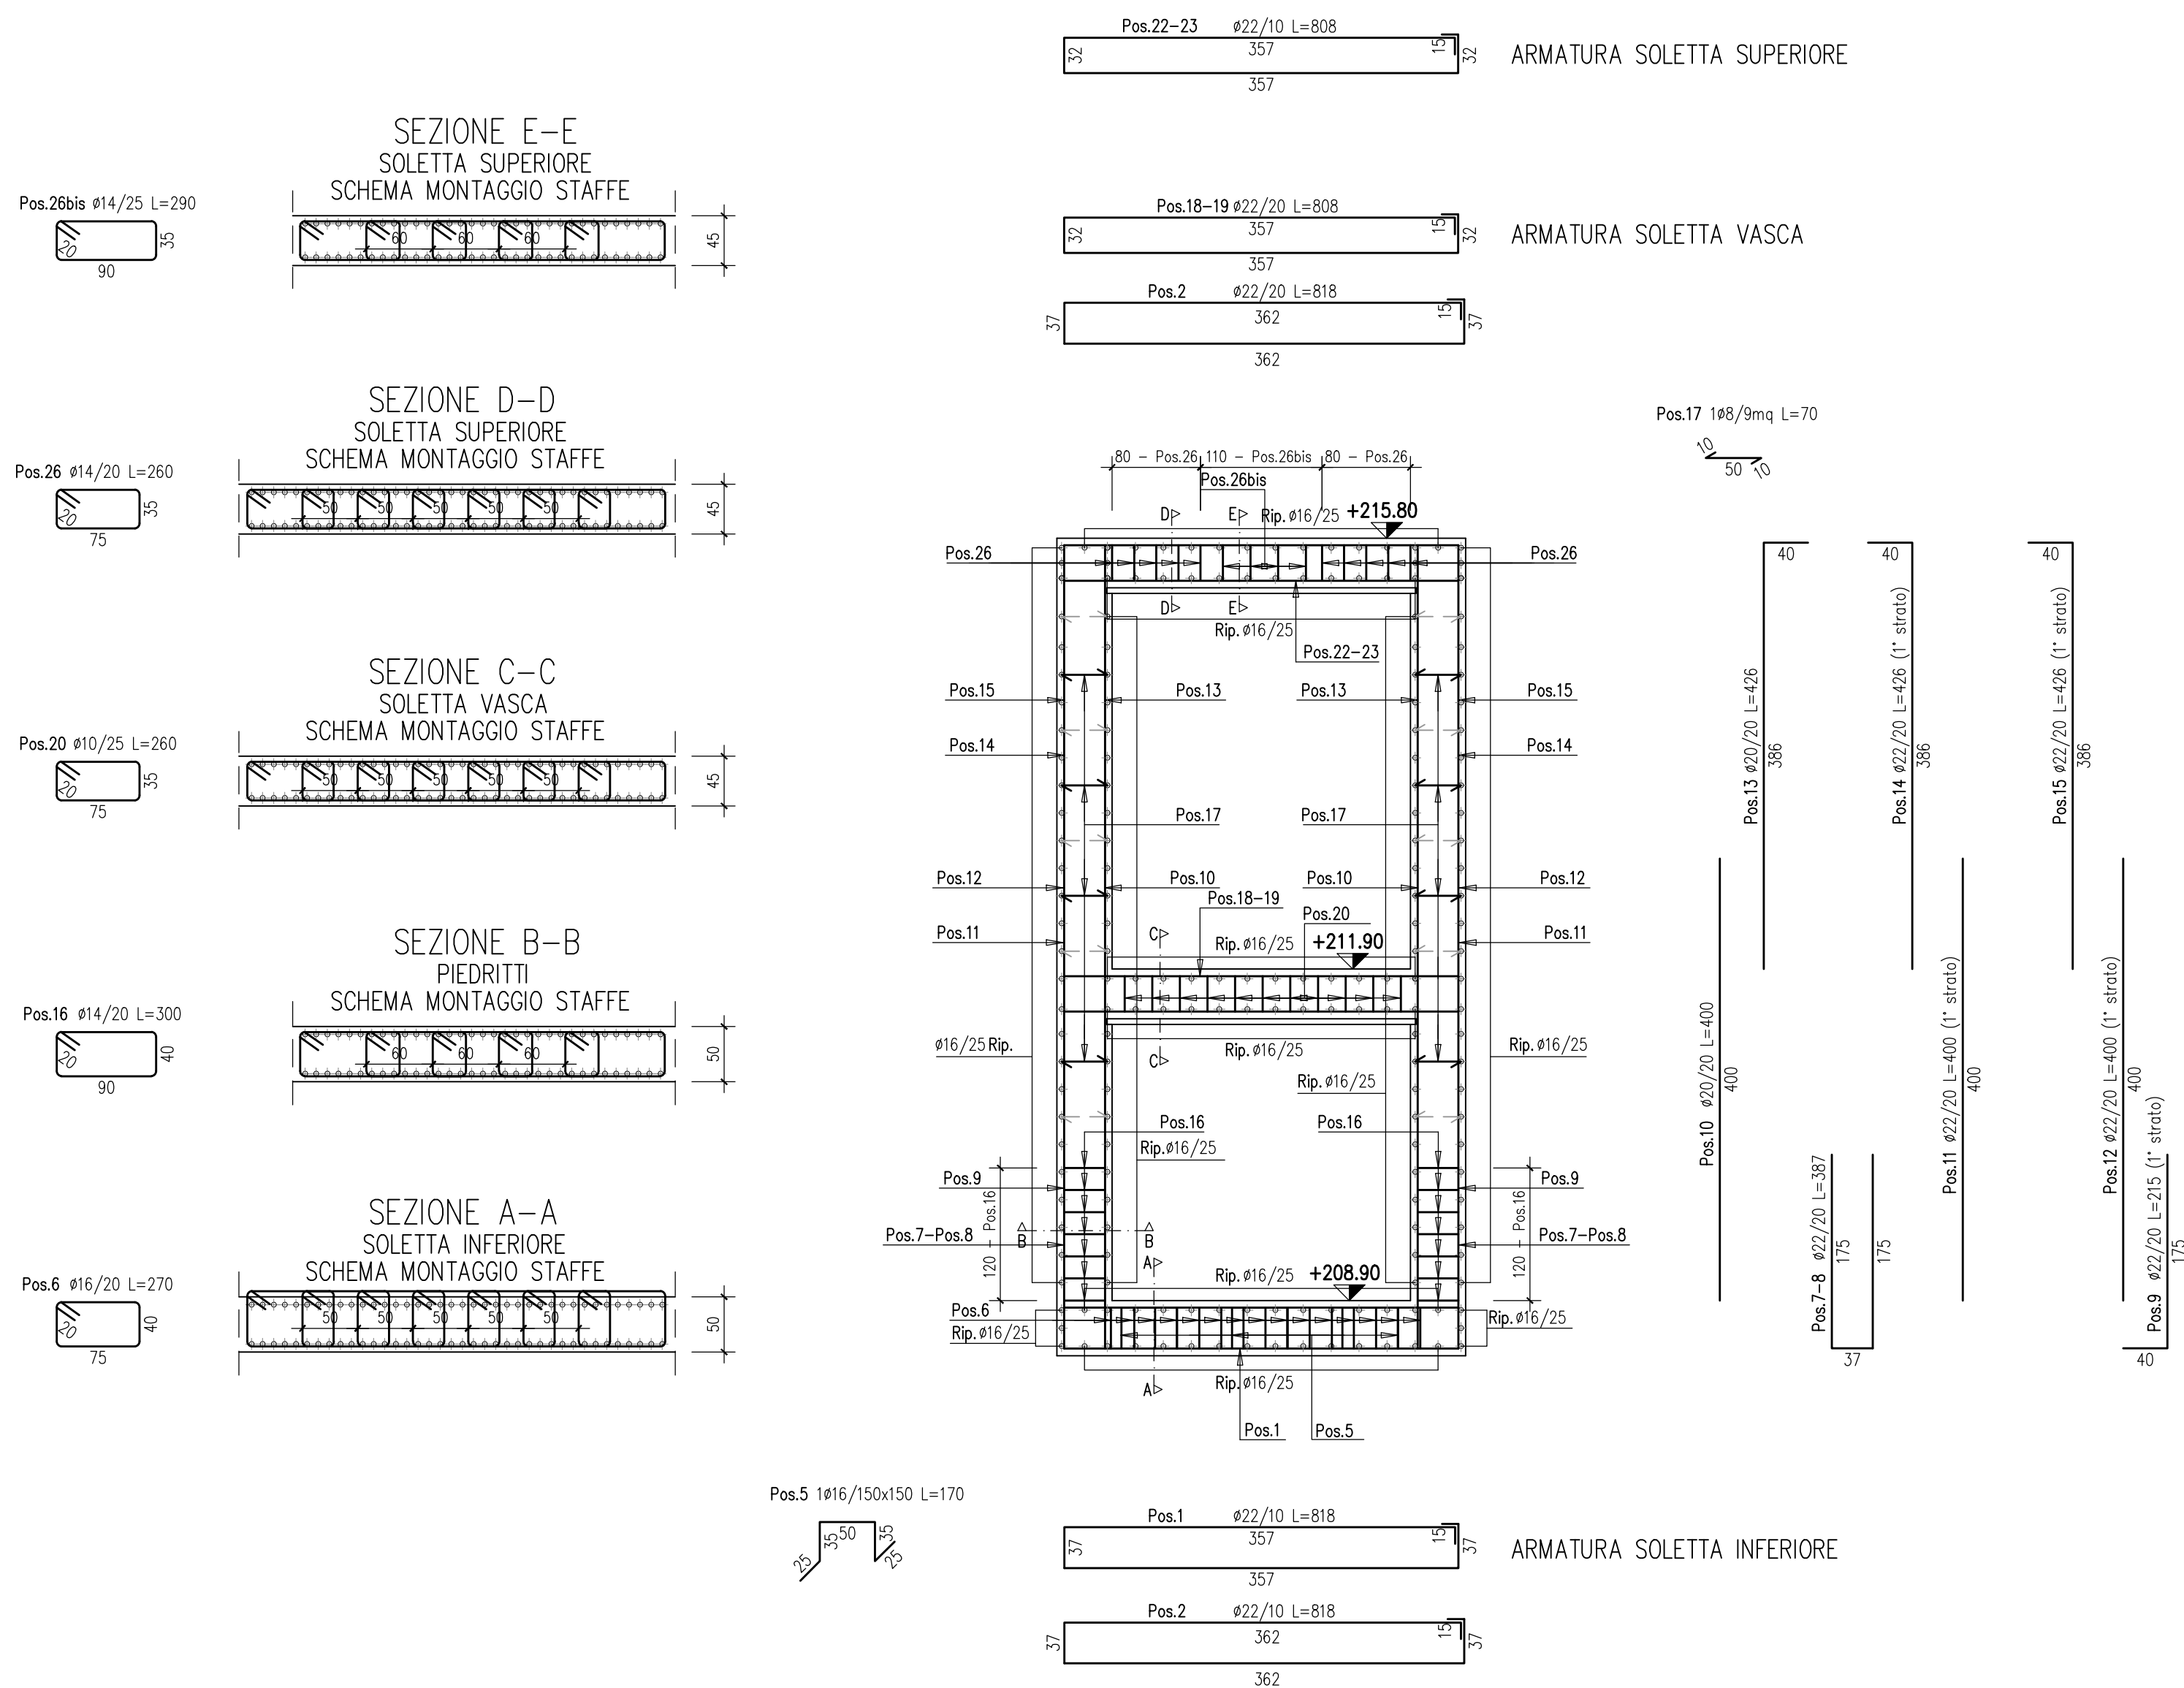


COLLEGAMENTO AUTOSTRADALE

DALMINE - COMO - VARESE - VALICO DEL GAGGIOLO E OPERE AD ESSE CONNESSE

CODICE C.U.P. E81B09000510004

TRATTE B1, B2, C, D, TRVA13+14, GREENWAY

AS BUILT

TRATTA B1

OPERE D'ARTE MINORI - SOTTOVIA

SOTTOVIA SCATOLARE TRC011 - SOTTOPASSO CICLOPEDONALE
SEZIONI TRASVERSALI TAV. 1 - ARMATURA SEZIONE 3 - 3

IDENTIFICAZIONE ELABORATO

CODICE PROGETTO: F00107B
WBS

FASE PROGETTUALE	LOTTO	ZONA	OPERA	TRATTO D'OPERA	AMBITO	TITOLO ELABORATIVO	PROGRESSIVO	REVISIONE
A	1	H02	S0006	0	ON	AR	001	0

Scala: 1:50

DATA	DESCRIZIONE	REV
Settembre 2017	Emissione	E

CONCEDENTE

CONCESSIONARIO


 Direttore Tecnico:
Ing. Giuseppe Samba
Referente Tecnico:

APPROVATO


 Il Direttore dei Lavori:
Ing. Francesco Domiano

IMPRESA

RAGGRUPPAMENTO TEMPORANEO IMPRESE:

Mandataria	Mandante	Mandante	Mandante cooptata
STRABAG A.G.	GLF Grandi Lavori Fincosit S.p.A.	ICM S.p.A.	STRABAG S.p.A.

PROGETTISTA - PROGETTO ESECUTIVO DI DETTAGLIO

RAGGRUPPAMENTO TEMPORANEO PROGETTISTI:

Mandataria	Mandante	Mandante	Mandante
 3TI PROGETTI ITALIA INGEGNERIA ASSOCIATA S.R.L.	GP Ingegneria srl SEZIONE PROGETTI DI INGEGNERIA	 G. B. G. Ing. ALBERTINI & C. CO. INGEGNERI	Arch. Salvatore Vermiglio

**RESPONSABILE DI PROGETTO ED INCARICATO
DELL'INTEGRAZIONE FRA LE VARIE
PRESTAZIONI:**

Ing. Alberto Cecchini

ELABORAZIONE PROGETTUALE

PROGETTISTA:

Cooprogetti Soc. Coop.

DIRETTORE TECNICO:
Ing. Alessandro Placucci

Redatto: Ragnacci

Verificato: Panfil