
 


Armatura - Sezione trasversale 6-6
Scala 1:50

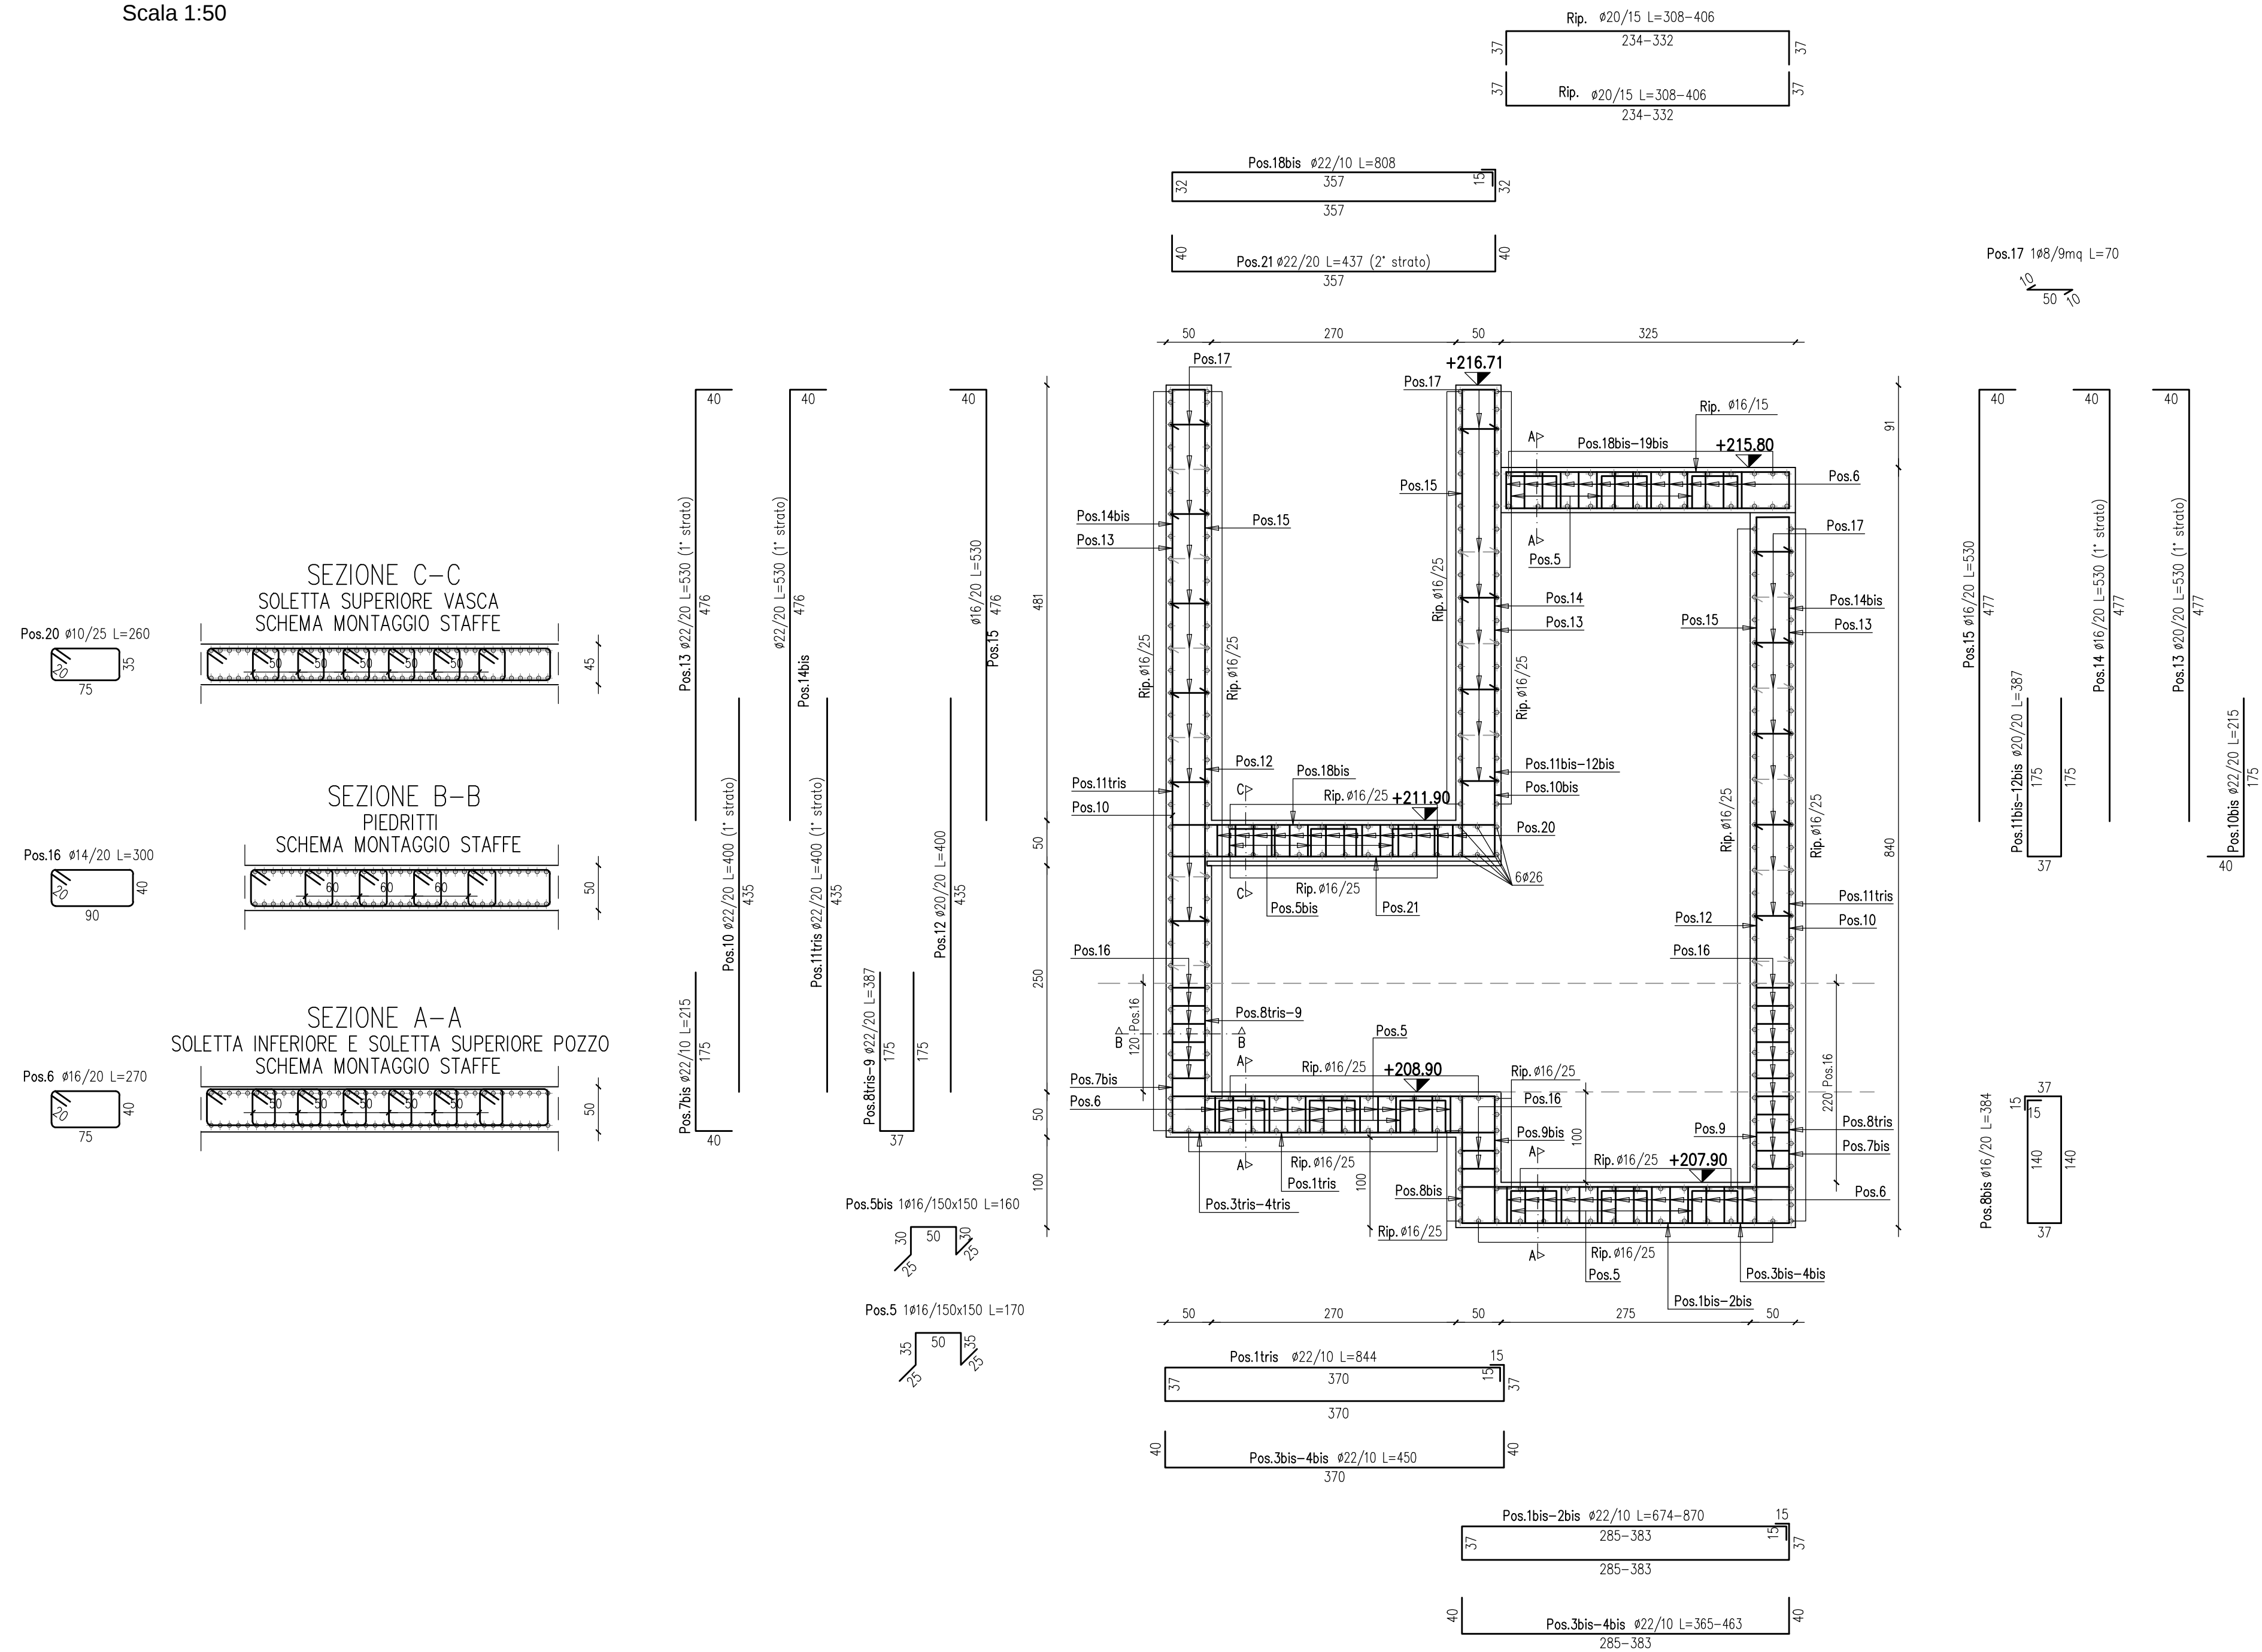

MATRICE DI REVISIONE									
REV	DATA	DESCRIZIONE MODIFICA							

N.B.: LA TAVOLA SOSTITUISCE QUELLA RELATIVA AL CODICE [E][][][][][][][] DEL PROGETTO ESECUTIVO



CONCESSIONI
AUTOSTRADALI
LOMBARDE



Autorisulta
Padovana
Lombrada

COLLEGAMENTO AUTOSTRADALE

DALMINE - COMO - VARESE - VALICO DEL GAGGIOLIO E OPERE AD ESSO CONNESSE

CODICE C.U.P. E81B90900510004

TRATTE B1, B2, C, D, TRVA13+14, GREENWAY

AS BUILT

TRATTA B1

OPERE D'ARTE MINORI - SOTTOVIA

SOTTOVIA SCATOLARE TRC011 - SOTTOPASSO CICLOPEDONALE

SEZIONI TRASVERSALI TAV.2 - ARMATURA SEZIONE 6 - 6

IDENTIFICAZIONE ELABORATO

CODICE PROGETTO: F00107B
WBS

FASE PROGETTUALE	LOTTO	ZONA	OPERA	TRATTO D'OPERA	AMBITO	TIPO ELABORATO	PROGRESSIVO	REVISIONE
A	1	H02	SO006	0	ON	AR0	002	01

Scala: 1:50

DATA	DESCRIZIONE	REV
Settembre 2017	Emissione	E

CONCESSIONI
AUTOSTRADALI
LOMBARDE

Autorisulta
Padovana
Lombrada

IMPRESA

RAGGRUPPAMENTO TEMPORANEO IMPRESE:

Mandatario STRABAG A.G.	Mandatario GLF Grandi Lavori Fincosit S.p.A.	Mandatario ICM S.p.A.
--------------------------------------	--	------------------------------------

PROGETTISTA

PROGETTO ESECUTIVO DI DETTAGLIO

RAGGRUPPAMENTO TEMPORANEO PROGETTISTI:

Mandatario STI PROGETTI ITALIA Società Italiana Progetti e Studi S.p.A.	Mandatario GP ingegneria Società Progetti e Ingegneria	Mandatario C.T.E. Ing. Alberto Cecchini
--	---	--

RESPONSABILE DI PROGETTO ED INCARICATO DELL'INTEGRAZIONE FRA LE VARIE PRESTAZIONI:
Ing. Alberto Cecchini

Arch. Salvatore Vermiglio

CONCEDENTE

CONCESSIONI
AUTOSTRADALI
LOMBARDE

Autorisulta
Padovana
Lombrada

CONCESSIONARIO

Direttore Tecnico:
Ing. Giuseppe Sarnio
Referente Tecnico:

Il Direttore dei Lavori:
Ing. Francesco Domenico

ELABORAZIONE PROGETTUALE

PROGETTISTA:
Cooprogetti Spc. Coop.
DIRETTORE TECNICO:
Ing. Alessandro Placucci

APPROVATO

Il Direttore dei Lavori:
Ing. Francesco Domenico

Redatto: Ragnacci

Verificato: Panfilo

REGIONE DELLA PROVINCIA

Stazione A N° A1740

DIRETTORE REGIONALE

ALESSANDRO PLACUCCI

SEZIONE CIVILE E AMBIENTALE

Approvato: Placucci