




KEY PLAN
Scala 1:100

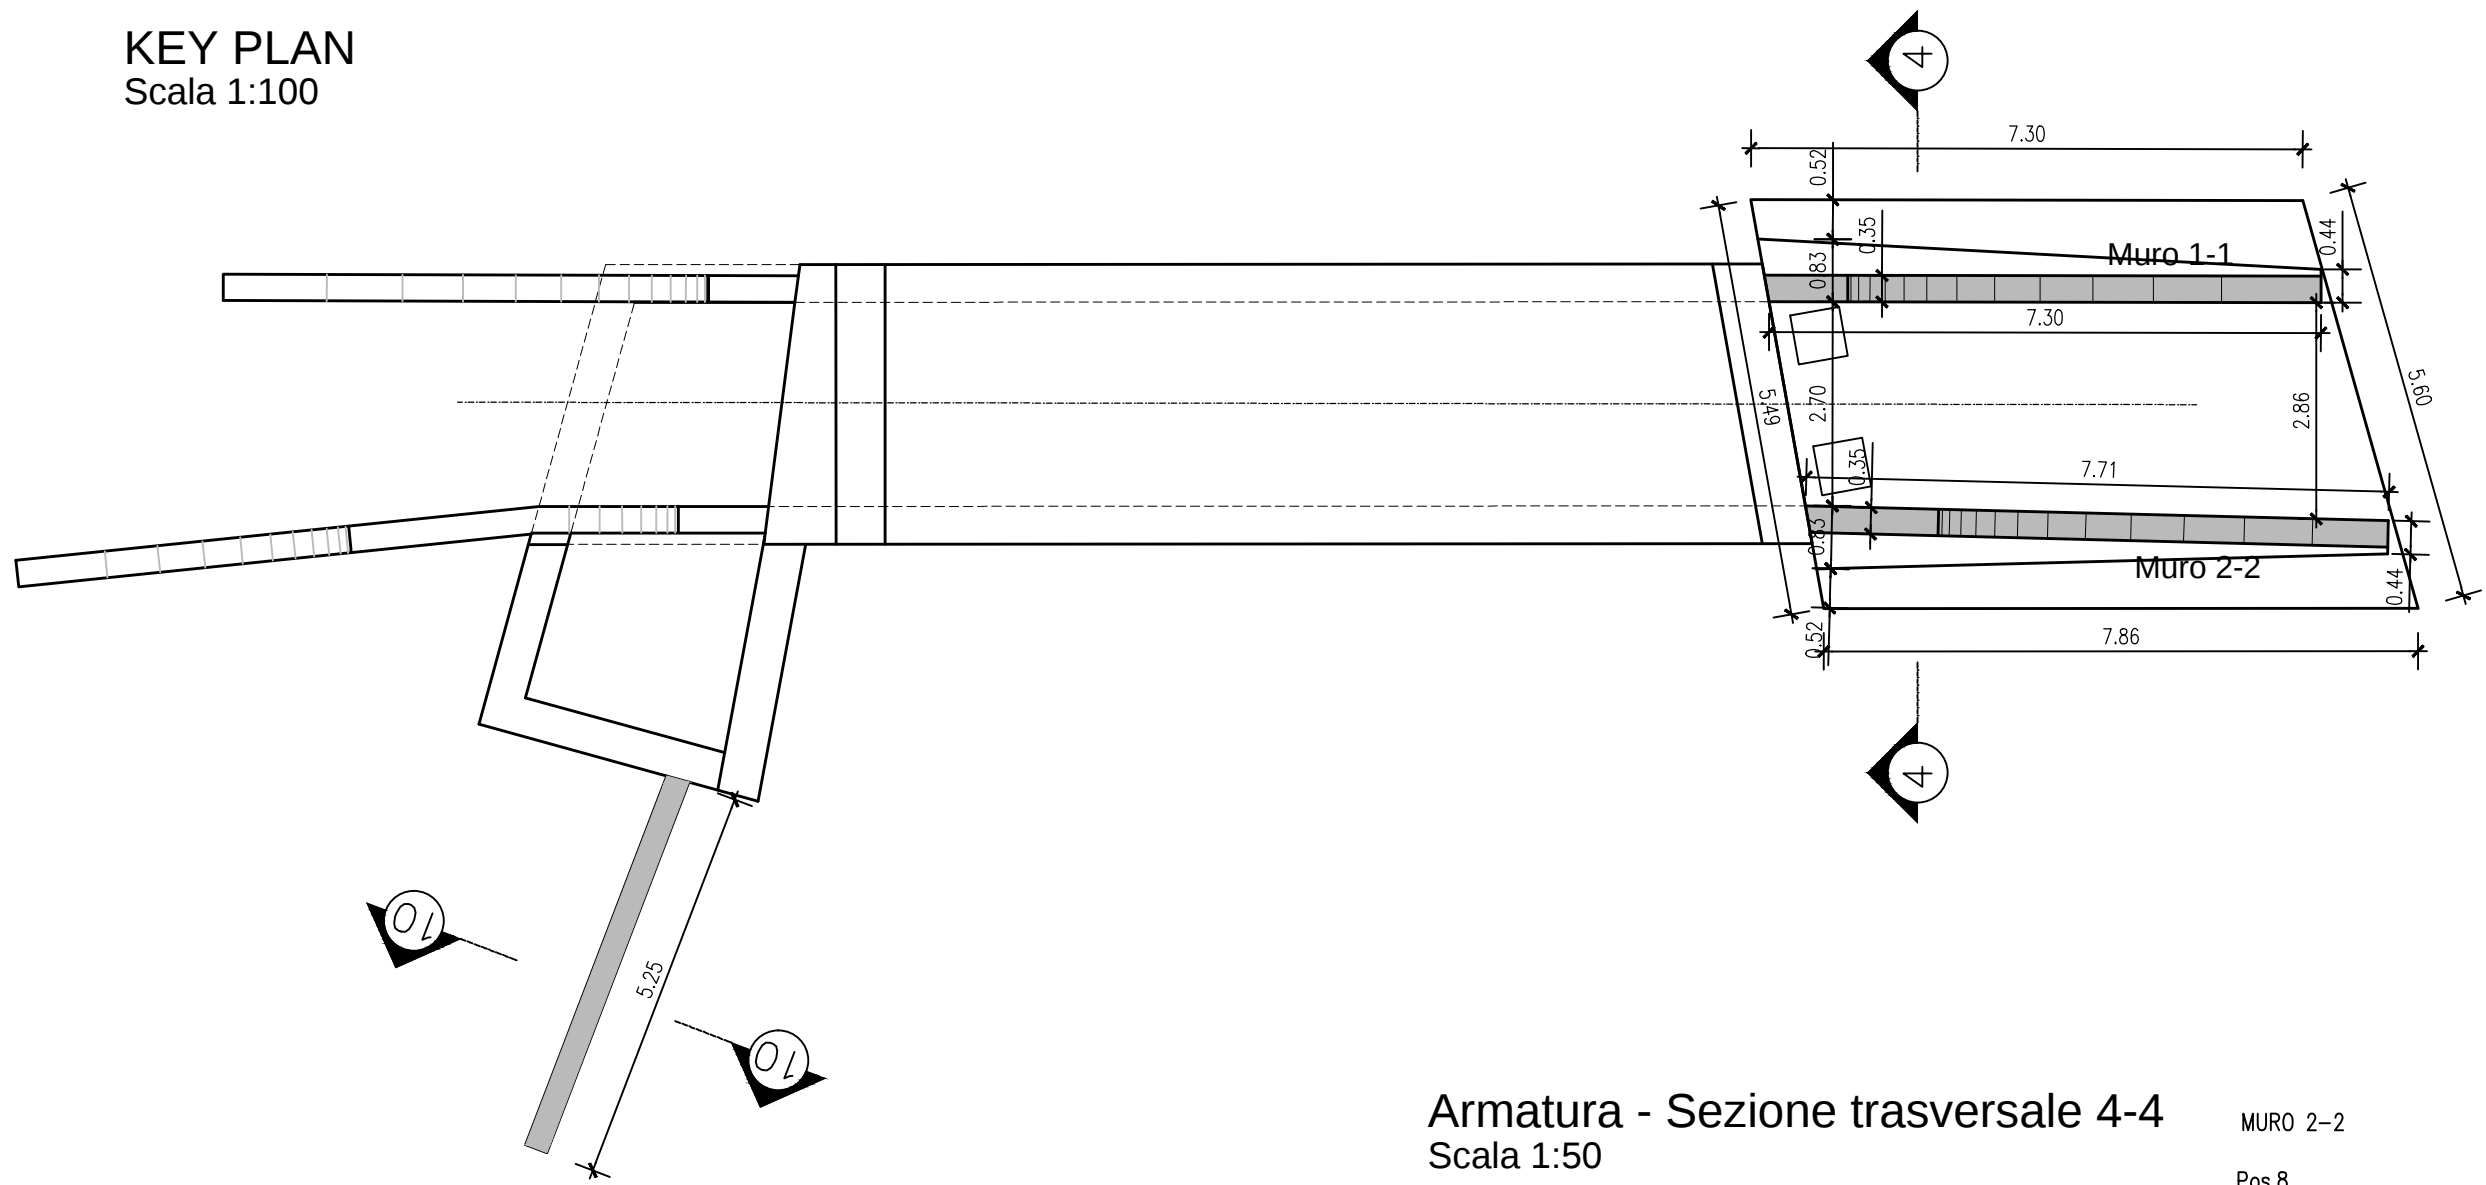


Armatura - Platea
Scala 1:50

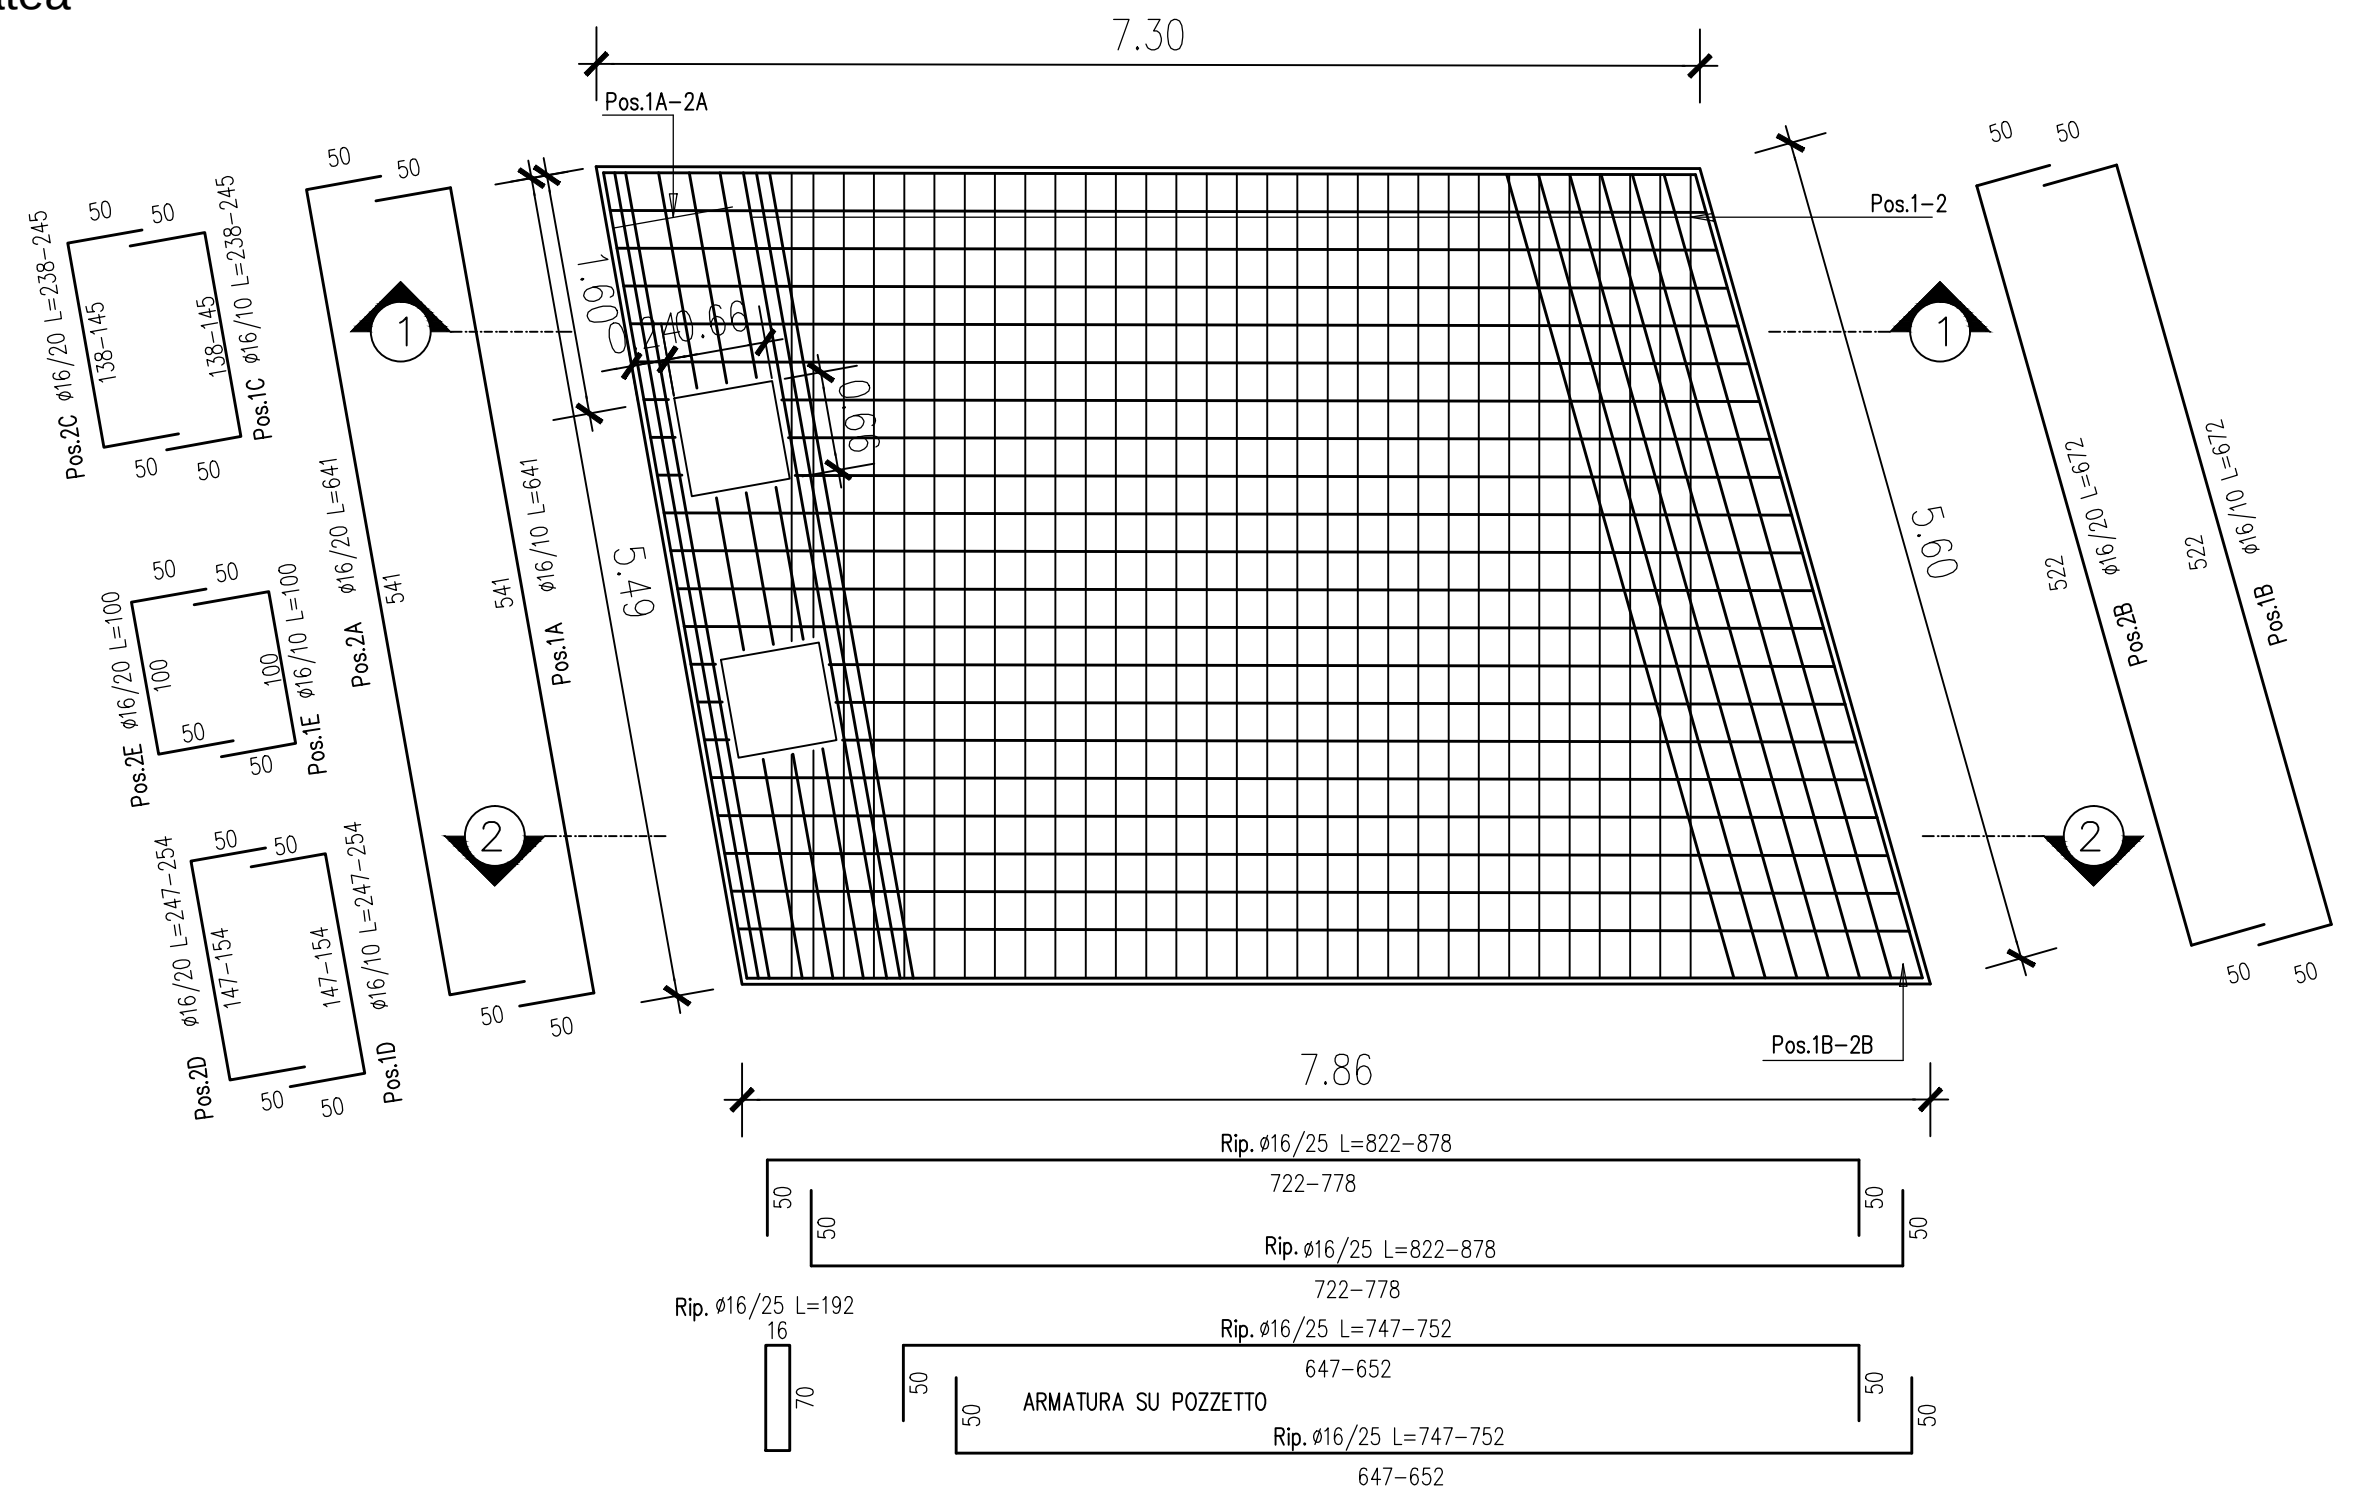


Carpenteria - Sezione trasversale 4-4
Scala 1:50

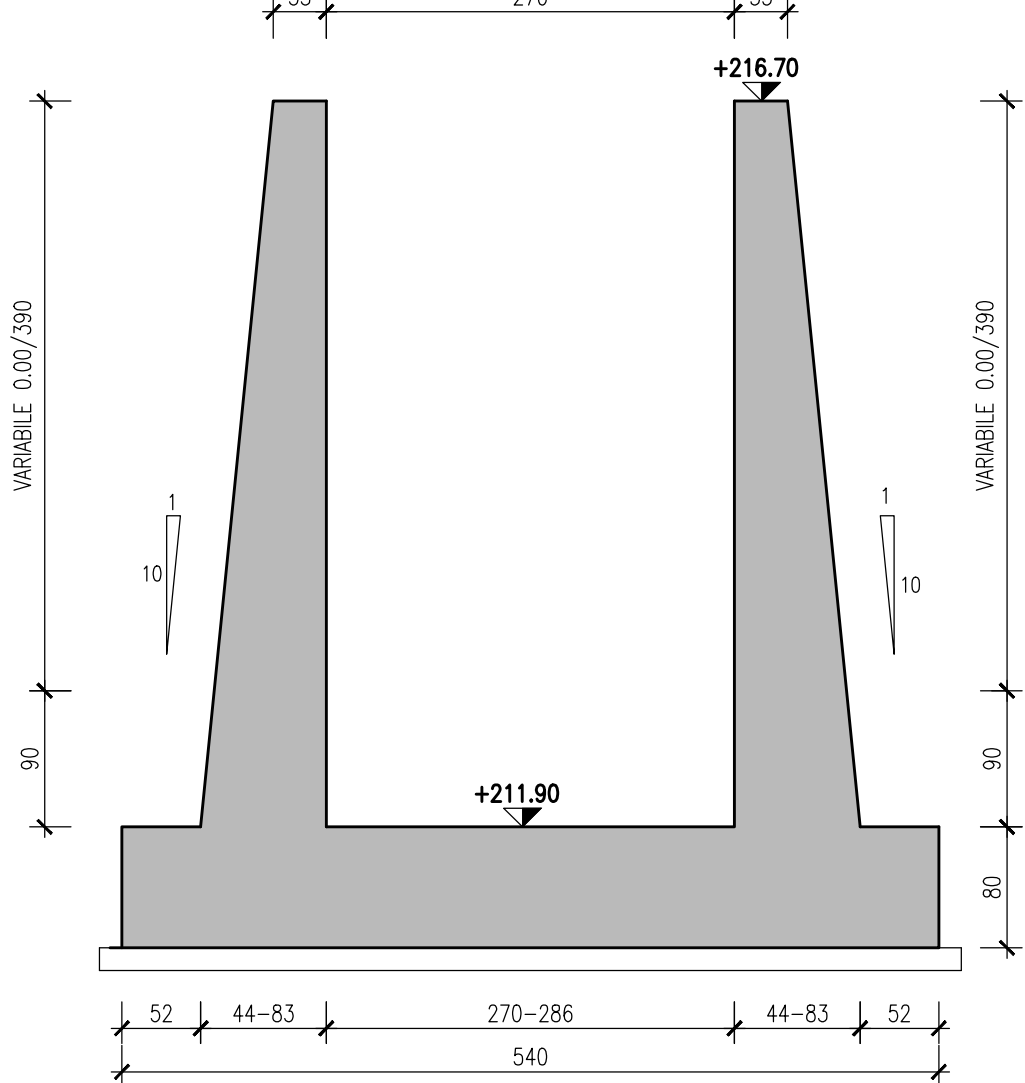


Armatura - Sezione trasversale 4-4
Scala 1:50

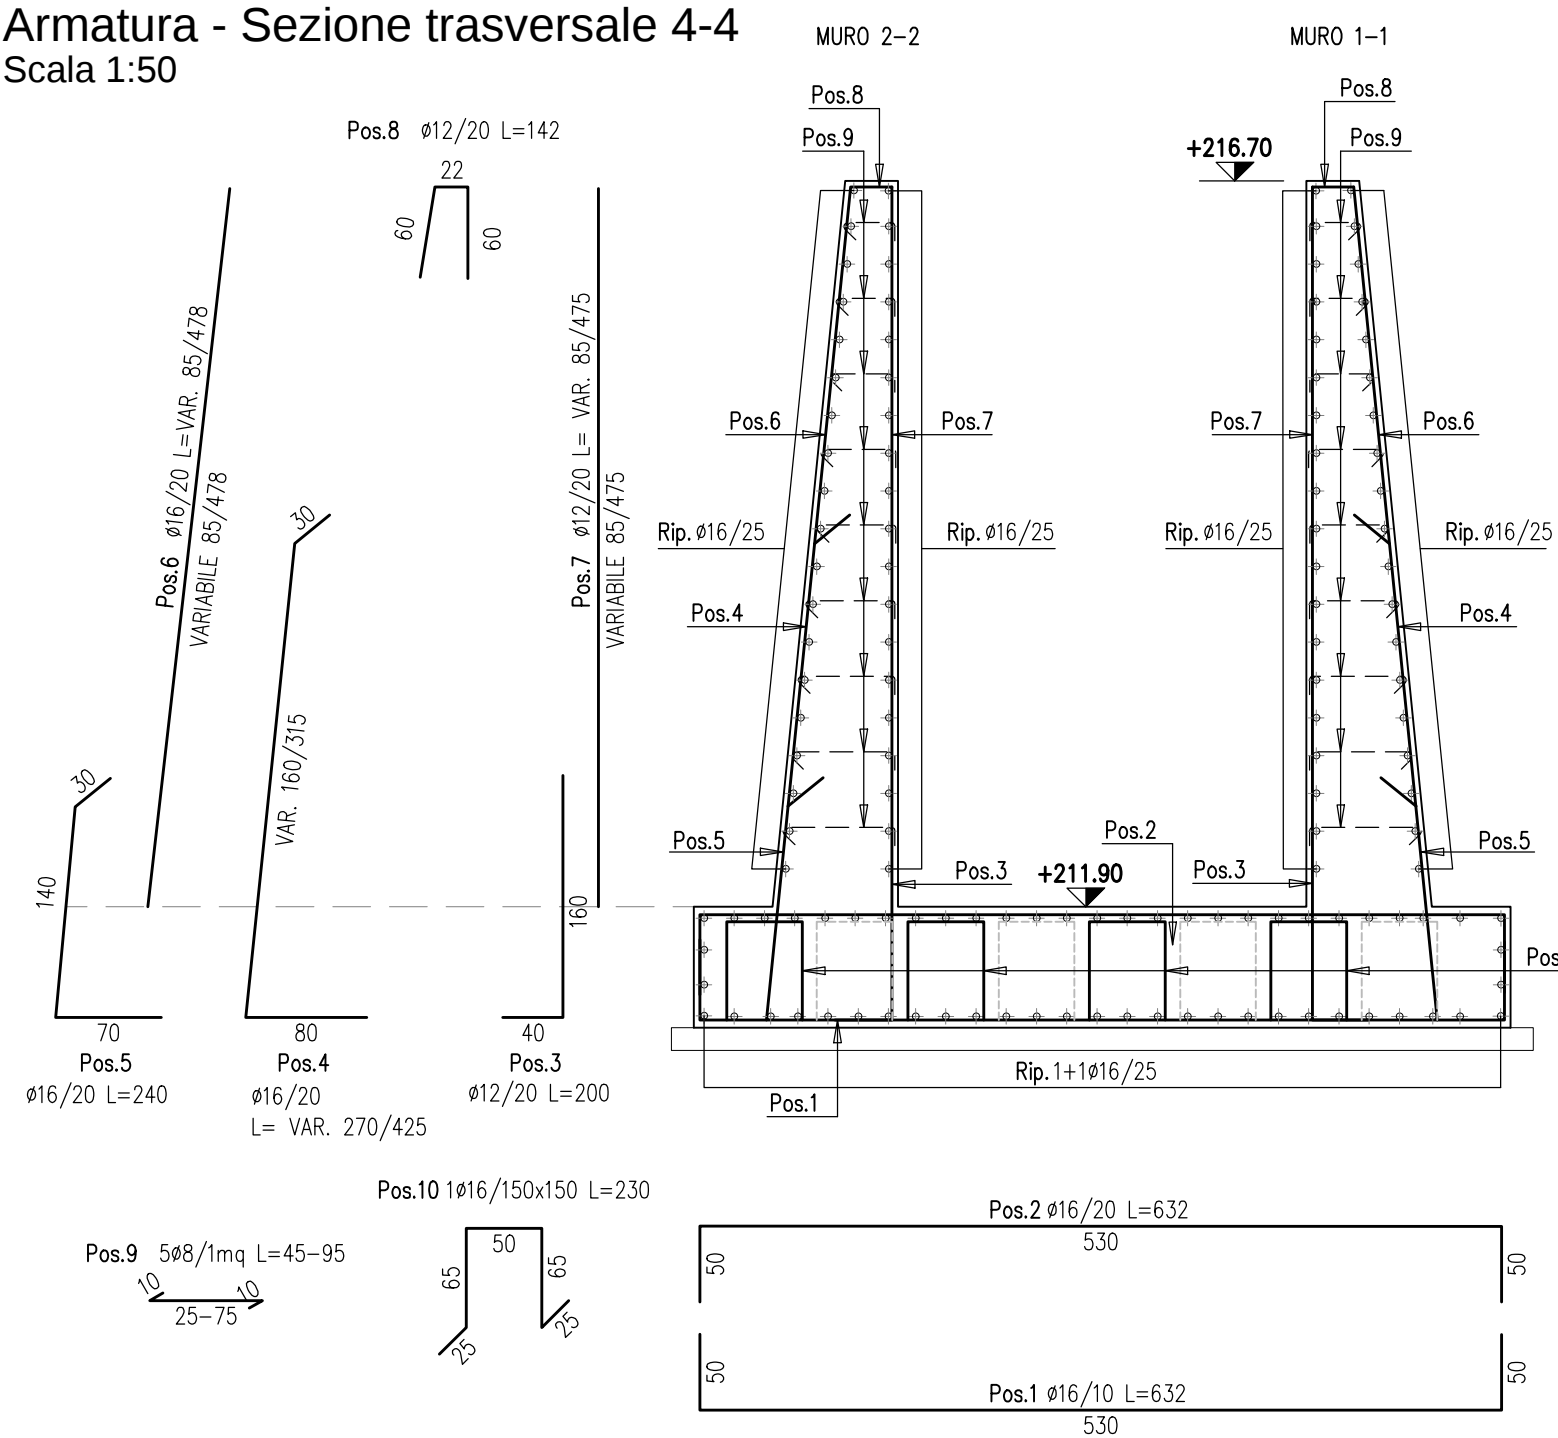


Carpenteris - Sezione trasversale 10-10
Scala 1:50

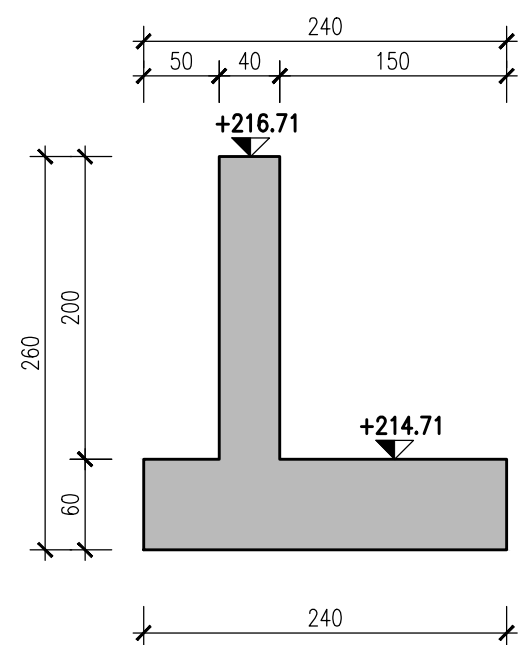


Armatura - Sezione longitudinale 1-1

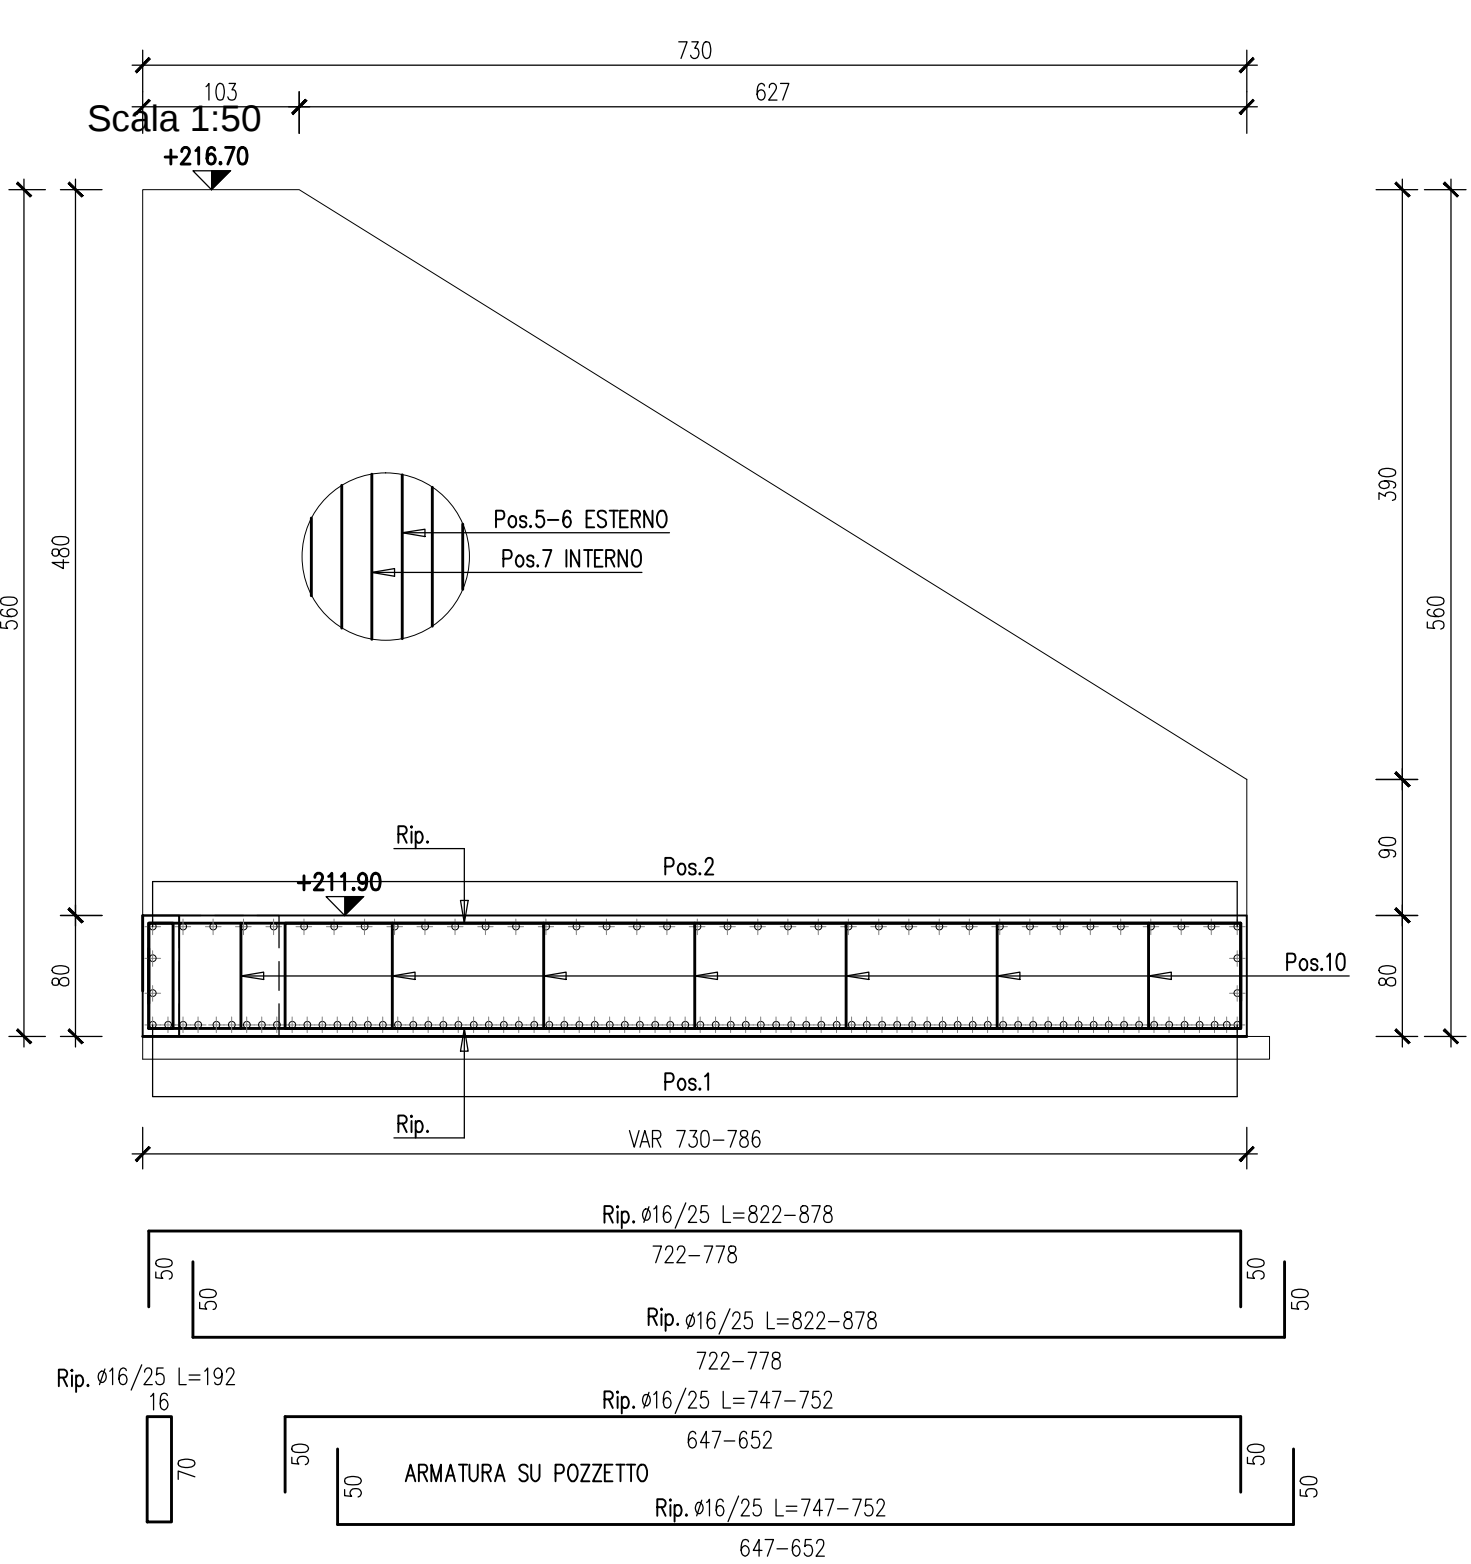

Armatura - Sezione longitudinale 2-2

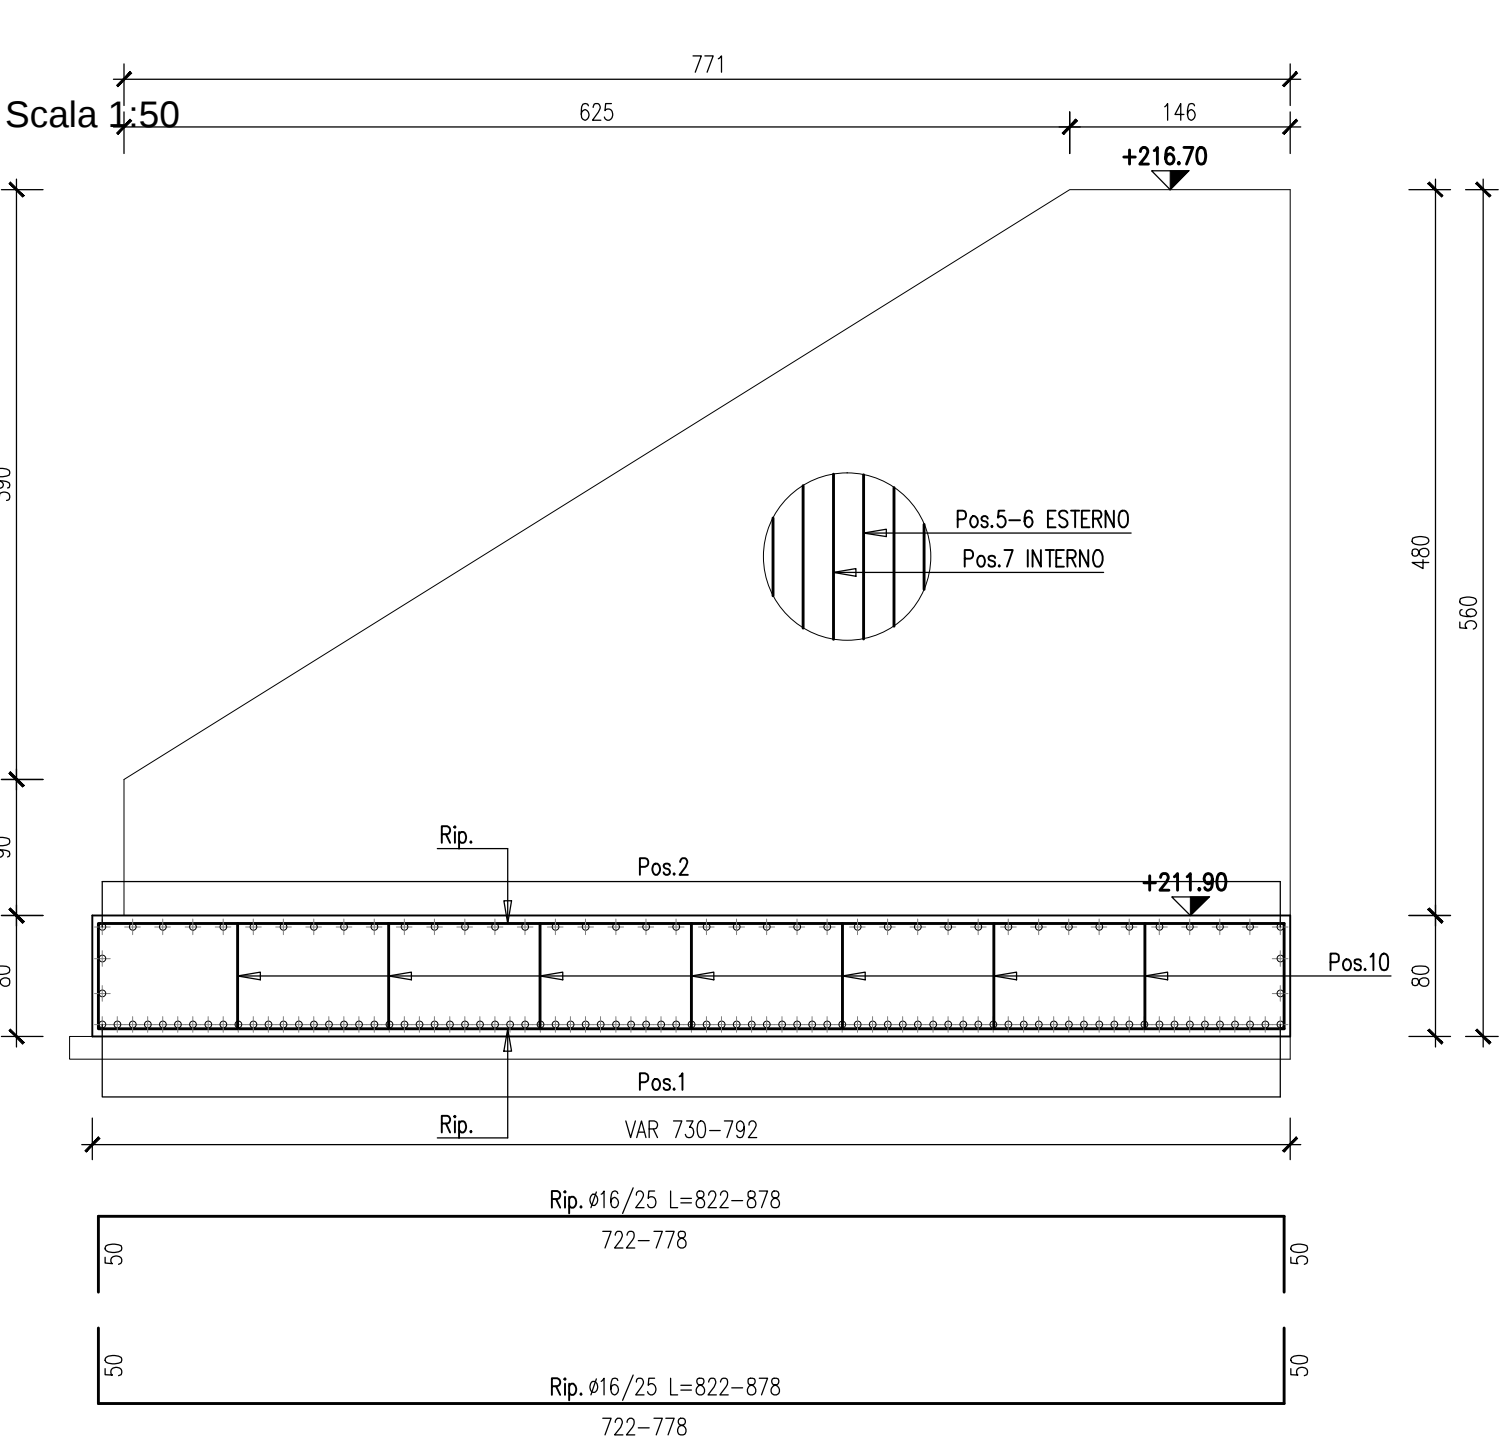

Armatura - Sezione trasversale 10-10
Scala 1:50

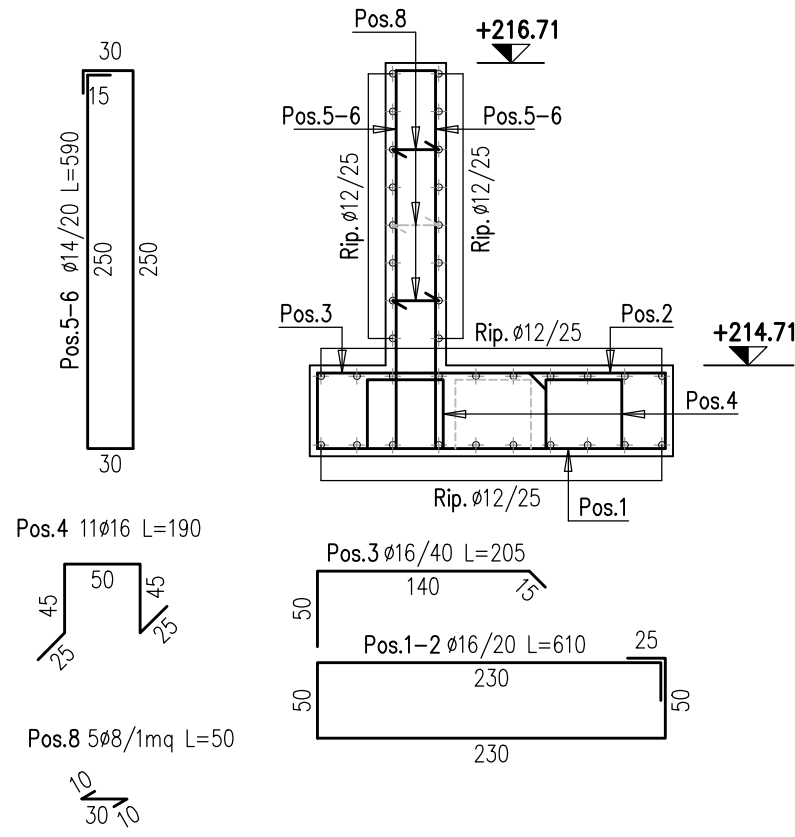

MATRICE DI REVISIONE

REV	DATA	DESCRIZIONE MODIFICA

N.B.: LA TAVOLA SOSTITUISCE QUELLA RELATIVA AL CODICE [] DEL PROGETTO ESECUTIVO

COLLEGAMENTO AUTOSTRADALE
DALMINE - COMO - VARESE - VALICO DEL GAGGIOLIO E OPERE AD ESSO CONNESSE
CODICE C.U.P. EX1809000510004
TRATTE B1, B2, C, D, TRVA13+14, GREENWAY
AS BUILT
TRATTA B1
OPERE D'ARTE MINORI - SOTTOVIA
SOTTOVIA SCATOLARE TRC011 - SOTTOPASSO CICLOPEDONALE
MURI D'ALA - ARMATURA

IDENTIFICAZIONE ELABORATO CODICE PROGETTO: F001078 WBS			IMPRESA RAGGRUPPAMENTO TEMPORANEO IMPRESE: Mandatario: STRABAG A.G. Mandante: GLF Grandi Lavori Fincosit S.p.A. Mandatario co-progettista: STRABAG S.p.A.		
FASE PROGETTUALE A 1 1 H02 SC006 0 0 ON AR 004 m			STRABAG ICM STRABAG		
Scala: 1:50			PROGETTISTA - PROGETTO ESECUTIVO DI DETTAGLIO RAGGRUPPAMENTO TEMPORANEO PROGETTISTI: Mandatario: 3TI PROGETTI ITALIA INGEGNERIA ASSOCIATA S.R.L. Mandante: GP Ing. Alberto Cecchini Mandatario co-progettista: Arch. Salvatore Vermiglio		
DATA Settembre 2017. Emisssione			REVISIONE E		
CONCEDENTE CONCESSIONARI AUTOSTRADALI LOMBARDI			RESPONSABILE DI PROGETTO ED INCARICATO DELL'INTEGRAZIONE FRA LE VARIE PRESTAZIONI: Ing. Alberto Cecchini		
CONCESSIONARIO Autosstrada Pedemontana Lombarda Direttore Tecnico: Ing. Giuseppe Sambio Referente Tecnico:			ELABORAZIONE PROGETTUALE PROGETTISTA: Cooprogetti Soc. Coop. DIRETTORE TECNICO: Ing. Alessandro Placucci		
APPROVATO Autosstrada Pedemontana Lombarda Il Direttore dei Lavori: Ing. Francesco Domenico			Redatto: Ragnacci Verificato: Panfilì		