




Pianta
Scala 1:100

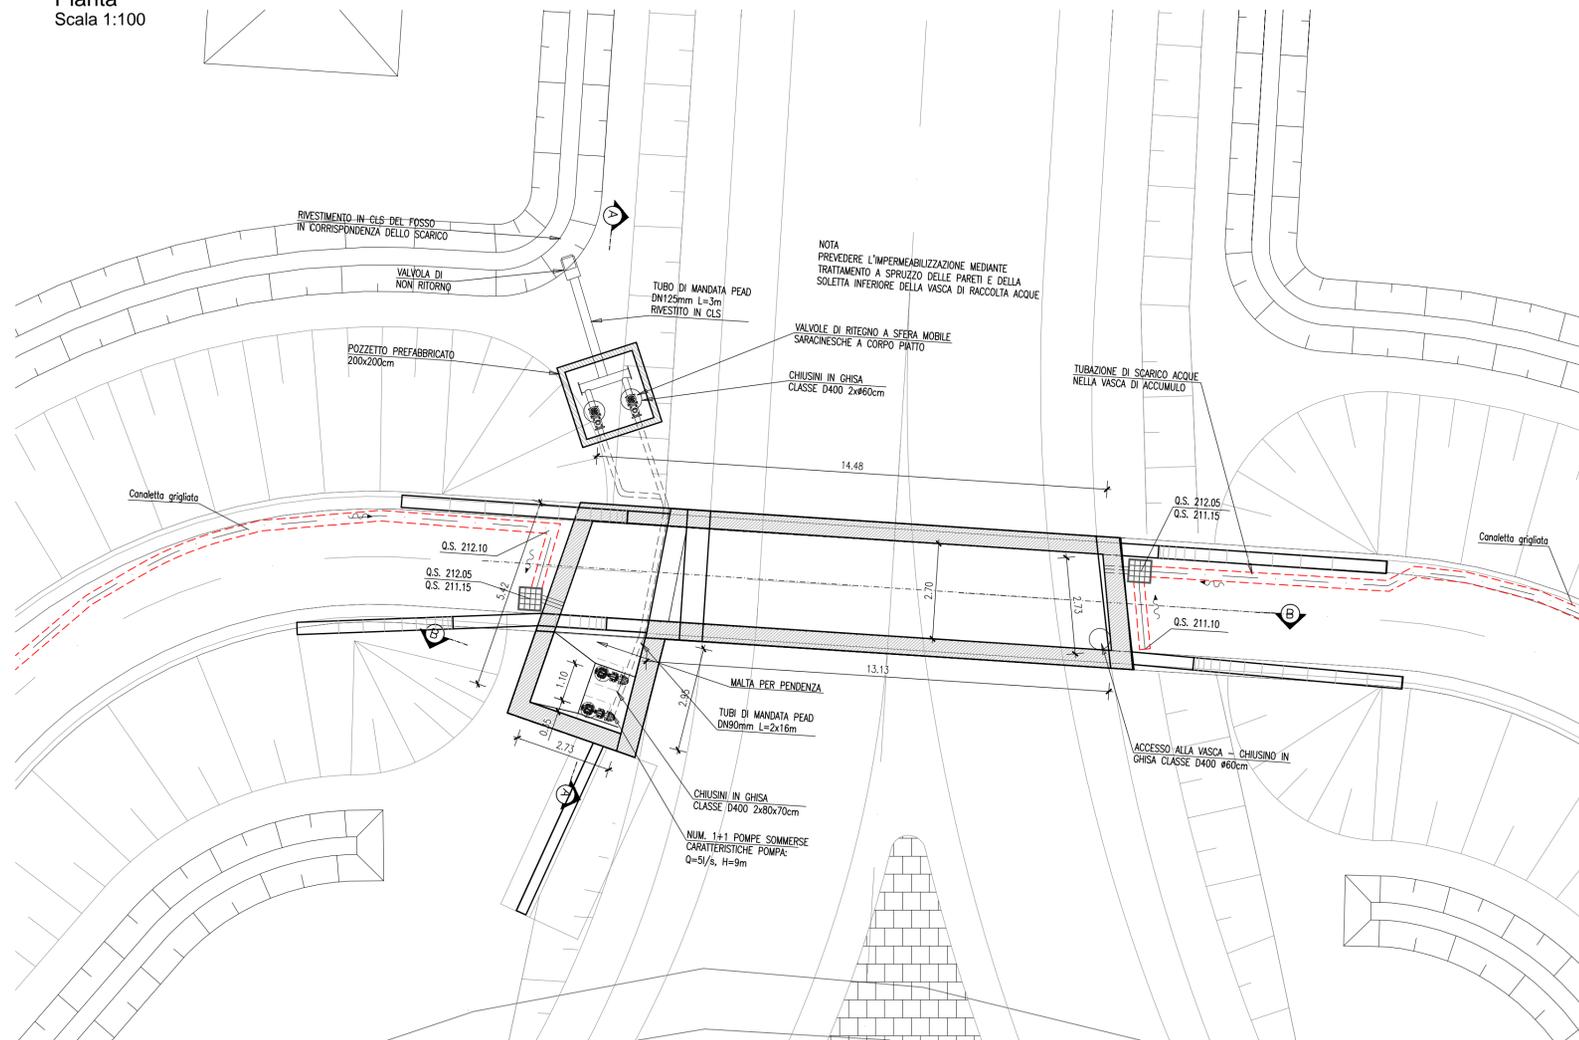

Sezione A-A
Scala 1:100

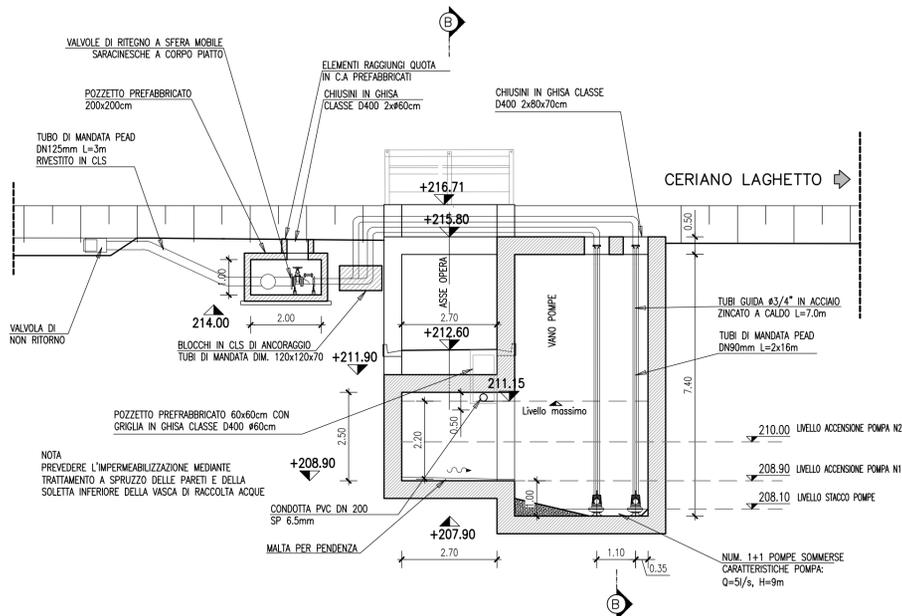

Sezione B-B
Scala 1:100

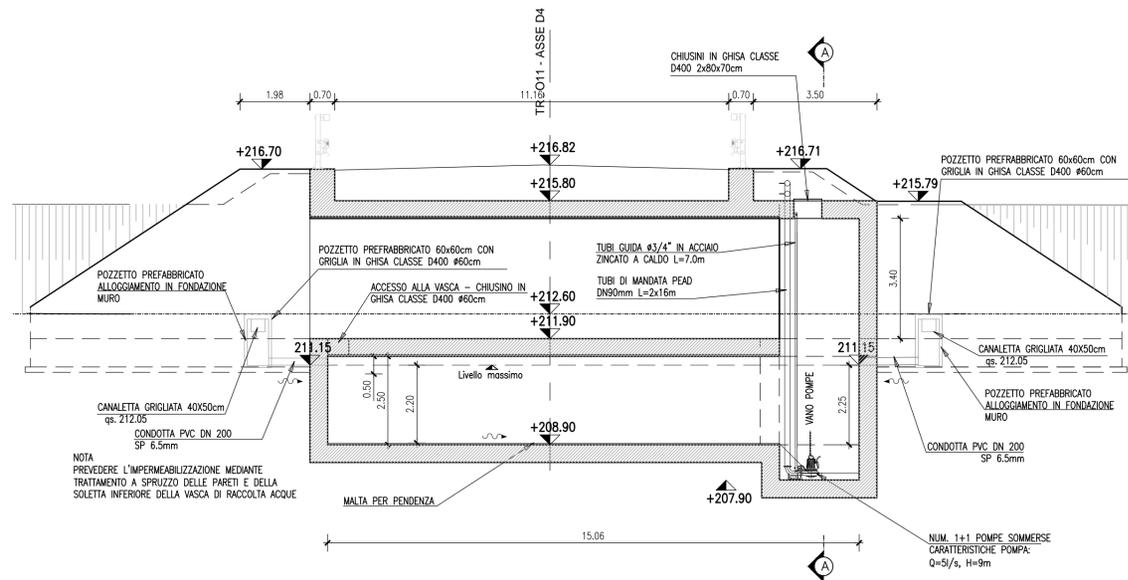

MATRICE DI REVISIONE

REV	DATA	DESCRIZIONE MODIFICA

N.B.: LA TAVOLA SOSTITUISCE QUELLA RELATIVA AL CODICE [E] DEL PROGETTO ESECUTIVO

CONCESSIONI AUTOSTRADALI LOMBARDE

COLLEGAMENTO AUTOSTRADALE DALMINE - COMO - VARESE - VALICO DEL GAGGIOLO E OPERE AD ESSO CONNESSE

CODICE C.U.P. ES180900010004

TRATTE B1, B2, C, D, TRVA13+14, GREENWAY

AS BUILT

TRATTA B1

OPERE D'ARTE MINORI - SOTTOVIA

SOTTOVIA SCATOLARE TRC011 - SOTTOPASSO CICLOPEDONALE

VASCA DI ACCUMULO E SOLLEVAMENTO: TAVOLA IDRAULICA

IDENTIFICAZIONE ELABORATO

CODICE PROGETTO: F001078

WBS

IMPRESA

RAGGRUPPAMENTO TEMPORANEO IMPRESE:

Mandatario: STRABAG A.G.

Mandatario: GLF Grandi Lavori Fincosit S.p.A.

Mandatario: ICM S.p.A.

Mandatario cooptata: STRABAG S.p.A.

Scale: 1:100

FASE PROGETTUALE	LOTTO	ZONA	OPERA	TRATTO OPERA	AMBITO	TIPO ELABORATO	PROGRESSIVO	REVISIONE
A	1	H02	SC008	0	ON	PZ	001	01

DATA: Settembre 2017. Edizione: []

PROGETTISTA - PROGETTO ESECUTIVO DI DETTAGLIO

RAGGRUPPAMENTO TEMPORANEO PROGETTISTI:

Mandatario: 3TI 3TI PROGETTI ITALIA INGEGNERIA SOCIETA' S.p.A.

Mandatario: GP Ing. Giuseppe Siambo

Mandatario: ING. ALBERTO CECCHINI

Mandatario: Arch. Salvatore Vermiglio

CONCEDENTE: CONCESSIONI AUTOSTRADALI LOMBARDE

RESPONSABILE DI PROGETTO ED INCARICATO DELLA INTEGRAZIONE FRA LE VARIE PRESTAZIONI: Ing. Alberto Cecchini

CONCESSIONARIO: Autostadale Pademontana Lombardia

Direttore Tecnico: Ing. Giuseppe Siambo

Cooprogetti Soc. Coop. Ing. Alessandro Placucci

ELABORAZIONE PROGETTUALE

PROGETTISTA: Cooprogetti Soc. Coop.

DIRETTORE TECNICO: Ing. Alessandro Placucci

APPROVATO: Il Direttore dei Lavori Ing. Francesco Domenico

Redatto: Ragnacci

Verificato: Panfilì

INGEGNERIA DELLA PROVINCIA DI BRESCIA

Sezione A

N° A1740

DOTTORE INGEGNERE

ALESSANDRO PLACUCCI

SETTORE CIVILE E AMBIENTALE

SISTEMI VEICOLI

Approvato: 15/15/18