




IMBOCCO OVEST
VISTA 1
SCALA 1:50

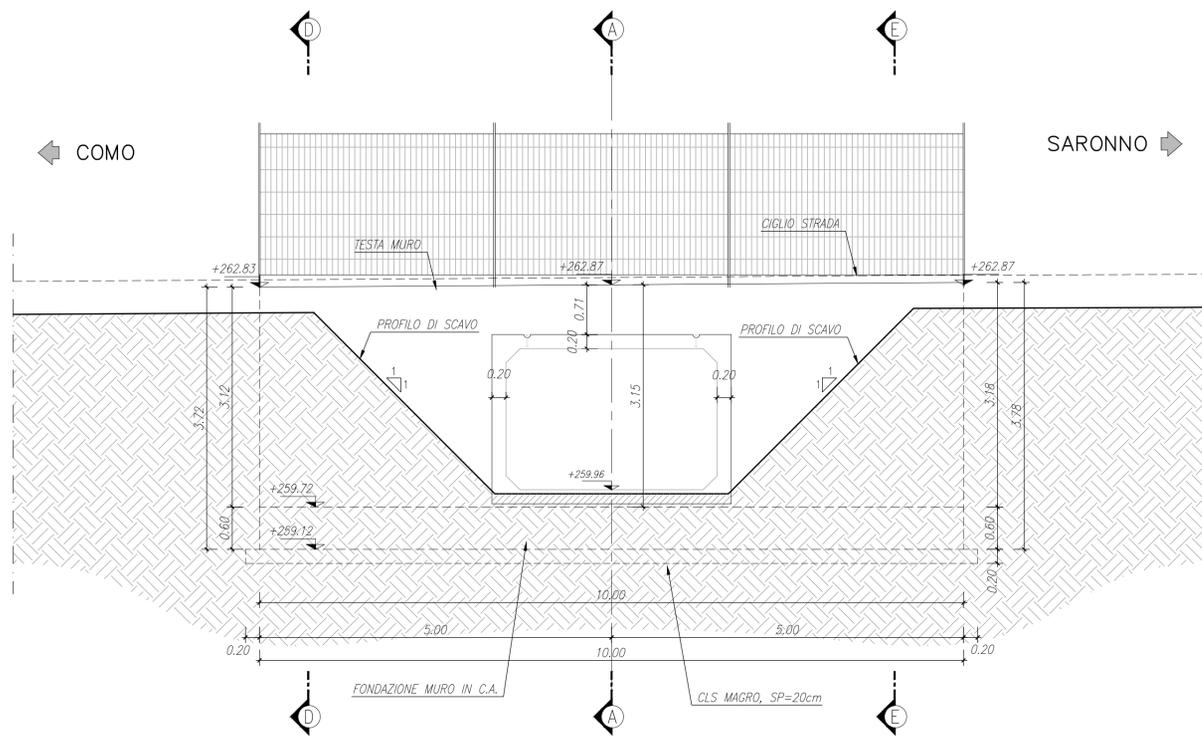

IMBOCCO EST
VISTA 2
SCALA 1:50

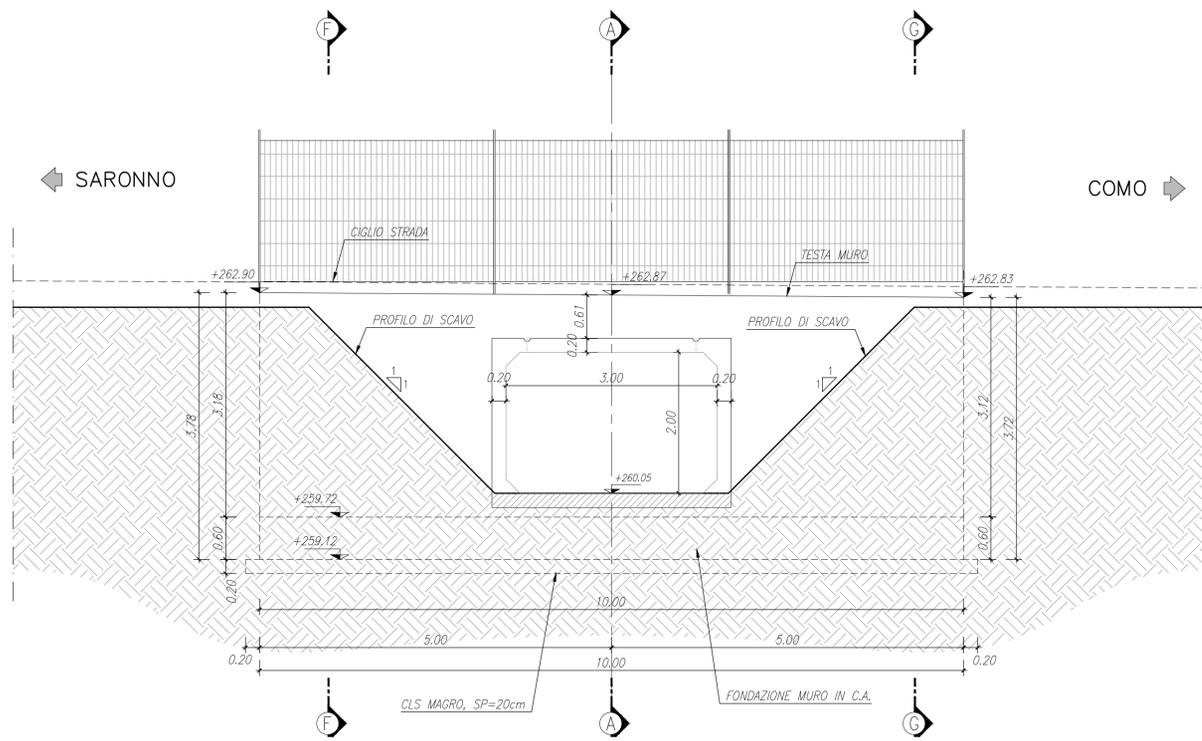

SEZIONE TRASVERSALE
SCALA 1:50

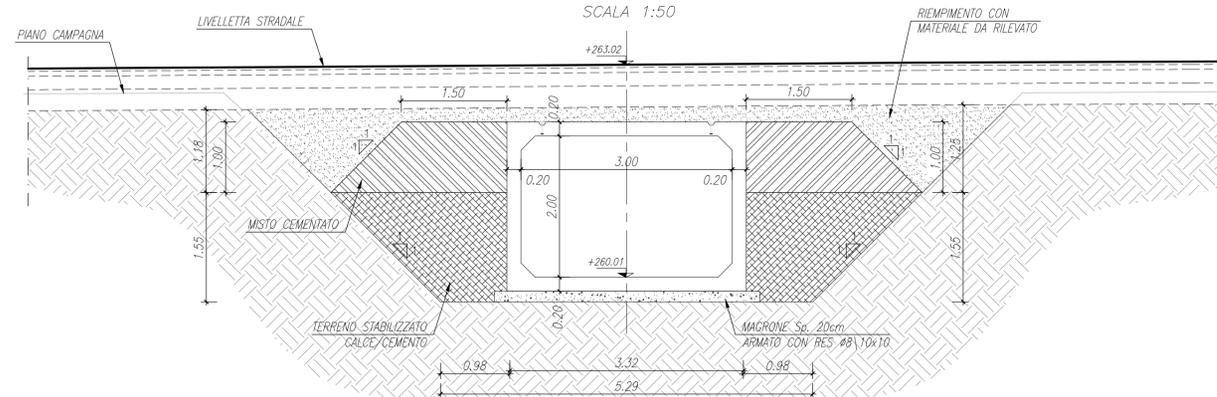

MATRICE DI REVISIONE

REV	DATA	DESCRIZIONE MODIFICA

N.B.: LA TAVOLA SOSTITUISCE QUELLA RELATIVA AL CODICE [] DEL PROGETTO ESECUTIVO

CONCESSIONARIA AUTOSTRADALI LOMBARDE
Autostradale Padovana
Lombarda

COLLEGAMENTO AUTOSTRADALE
DALMINE - COMO - VARESE - VALICO DEL GAGGIOLO E OPERE AD ESSO CONNESSE
CODICE C.U.P. F11B06000270007

TRATTE B1, B2, C, D, TRVA13+14, GREENWAY
AS BUILT
TRATTA B1
OPERE D'ARTE MINORI - SOTTOVIA
SOTTOVIA SCATOLARE PASSAGGIO FAUNA
SOTTOVIA SCATOLARE PASSAGGIO FAUNA 1 OPERA CONNESSA TRC011 - SV. DI LAZZATE
SEZIONI TRASVERSALI

IDENTIFICAZIONE ELABORATO CODICE PROGETTO: F00107B WBS		IMPRESA RAGGRUPPAMENTO TEMPORANEO IMPRESE: Mandataria: STRABAG A.G. Mandante: GLF Grandi Lavori Fincoxit S.p.A. Mandante cooptata: Impresa costruzioni Giuseppe Maltauro S.p.A. Mandante: STRABAG S.p.A.	
FASE PROGETTUALE LOTTO: A ZONA: 1 HOZ OPERA: IR013 TRATTO D'OPERA: B AMBITO: ON CA: 001 PROGRESSIVO: E REVISIONE: E		STRABAG GRANDI LAVORI FINCOXIT MALTAURO STRABAG	
Scala: 1:50 DATA: Dicembre 2015 DESCRIZIONE: Emissione REV: E		PROGETTISTA - PROGETTO ESECUTIVO DI DETTAGLIO RAGGRUPPAMENTO TEMPORANEO PROGETTISTI: Mandataria: 3TI PROGETTI ITALIA S.p.A. Mandante: GP Progettazione e Direzione Lavori S.p.A. Mandante: ALBERTI VERGINIO	
CONCEDENTE CONCESSIONARIA AUTOSTRADALI LOMBARDE		RESPONSABILE DI PROGETTO ED INCARICATO DELL'INTEGRAZIONE FRA LE VARIE PRESTAZIONI: Ing. Alberto Cecchini	
CONCESSIONARIO Autostradale Padovana Lombarda Direttore Tecnico: Ing. Enrico Anzi Referente Tecnico: Arch. Giovanni Camillo		ELABORAZIONE PROGETTUALE PROGETTISTA: 3TI PROGETTI ITALIA S.p.A. 3TI ITALIA S.p.A. DIRETTORE TECNICO Ing. Stefano Luca Passati Ordine degli Ingegneri Provincia di Roma n. 20809	
APPROVATO Autostradale Padovana Lombarda Direttore dei Lavori: Ing. Francesco Dominico		Redatto: Malorgio Verificato: Di Sanzo Approvato: Passati	