



PLANIMETRIA DI INQUADRAMENTO
SCALA 1:200

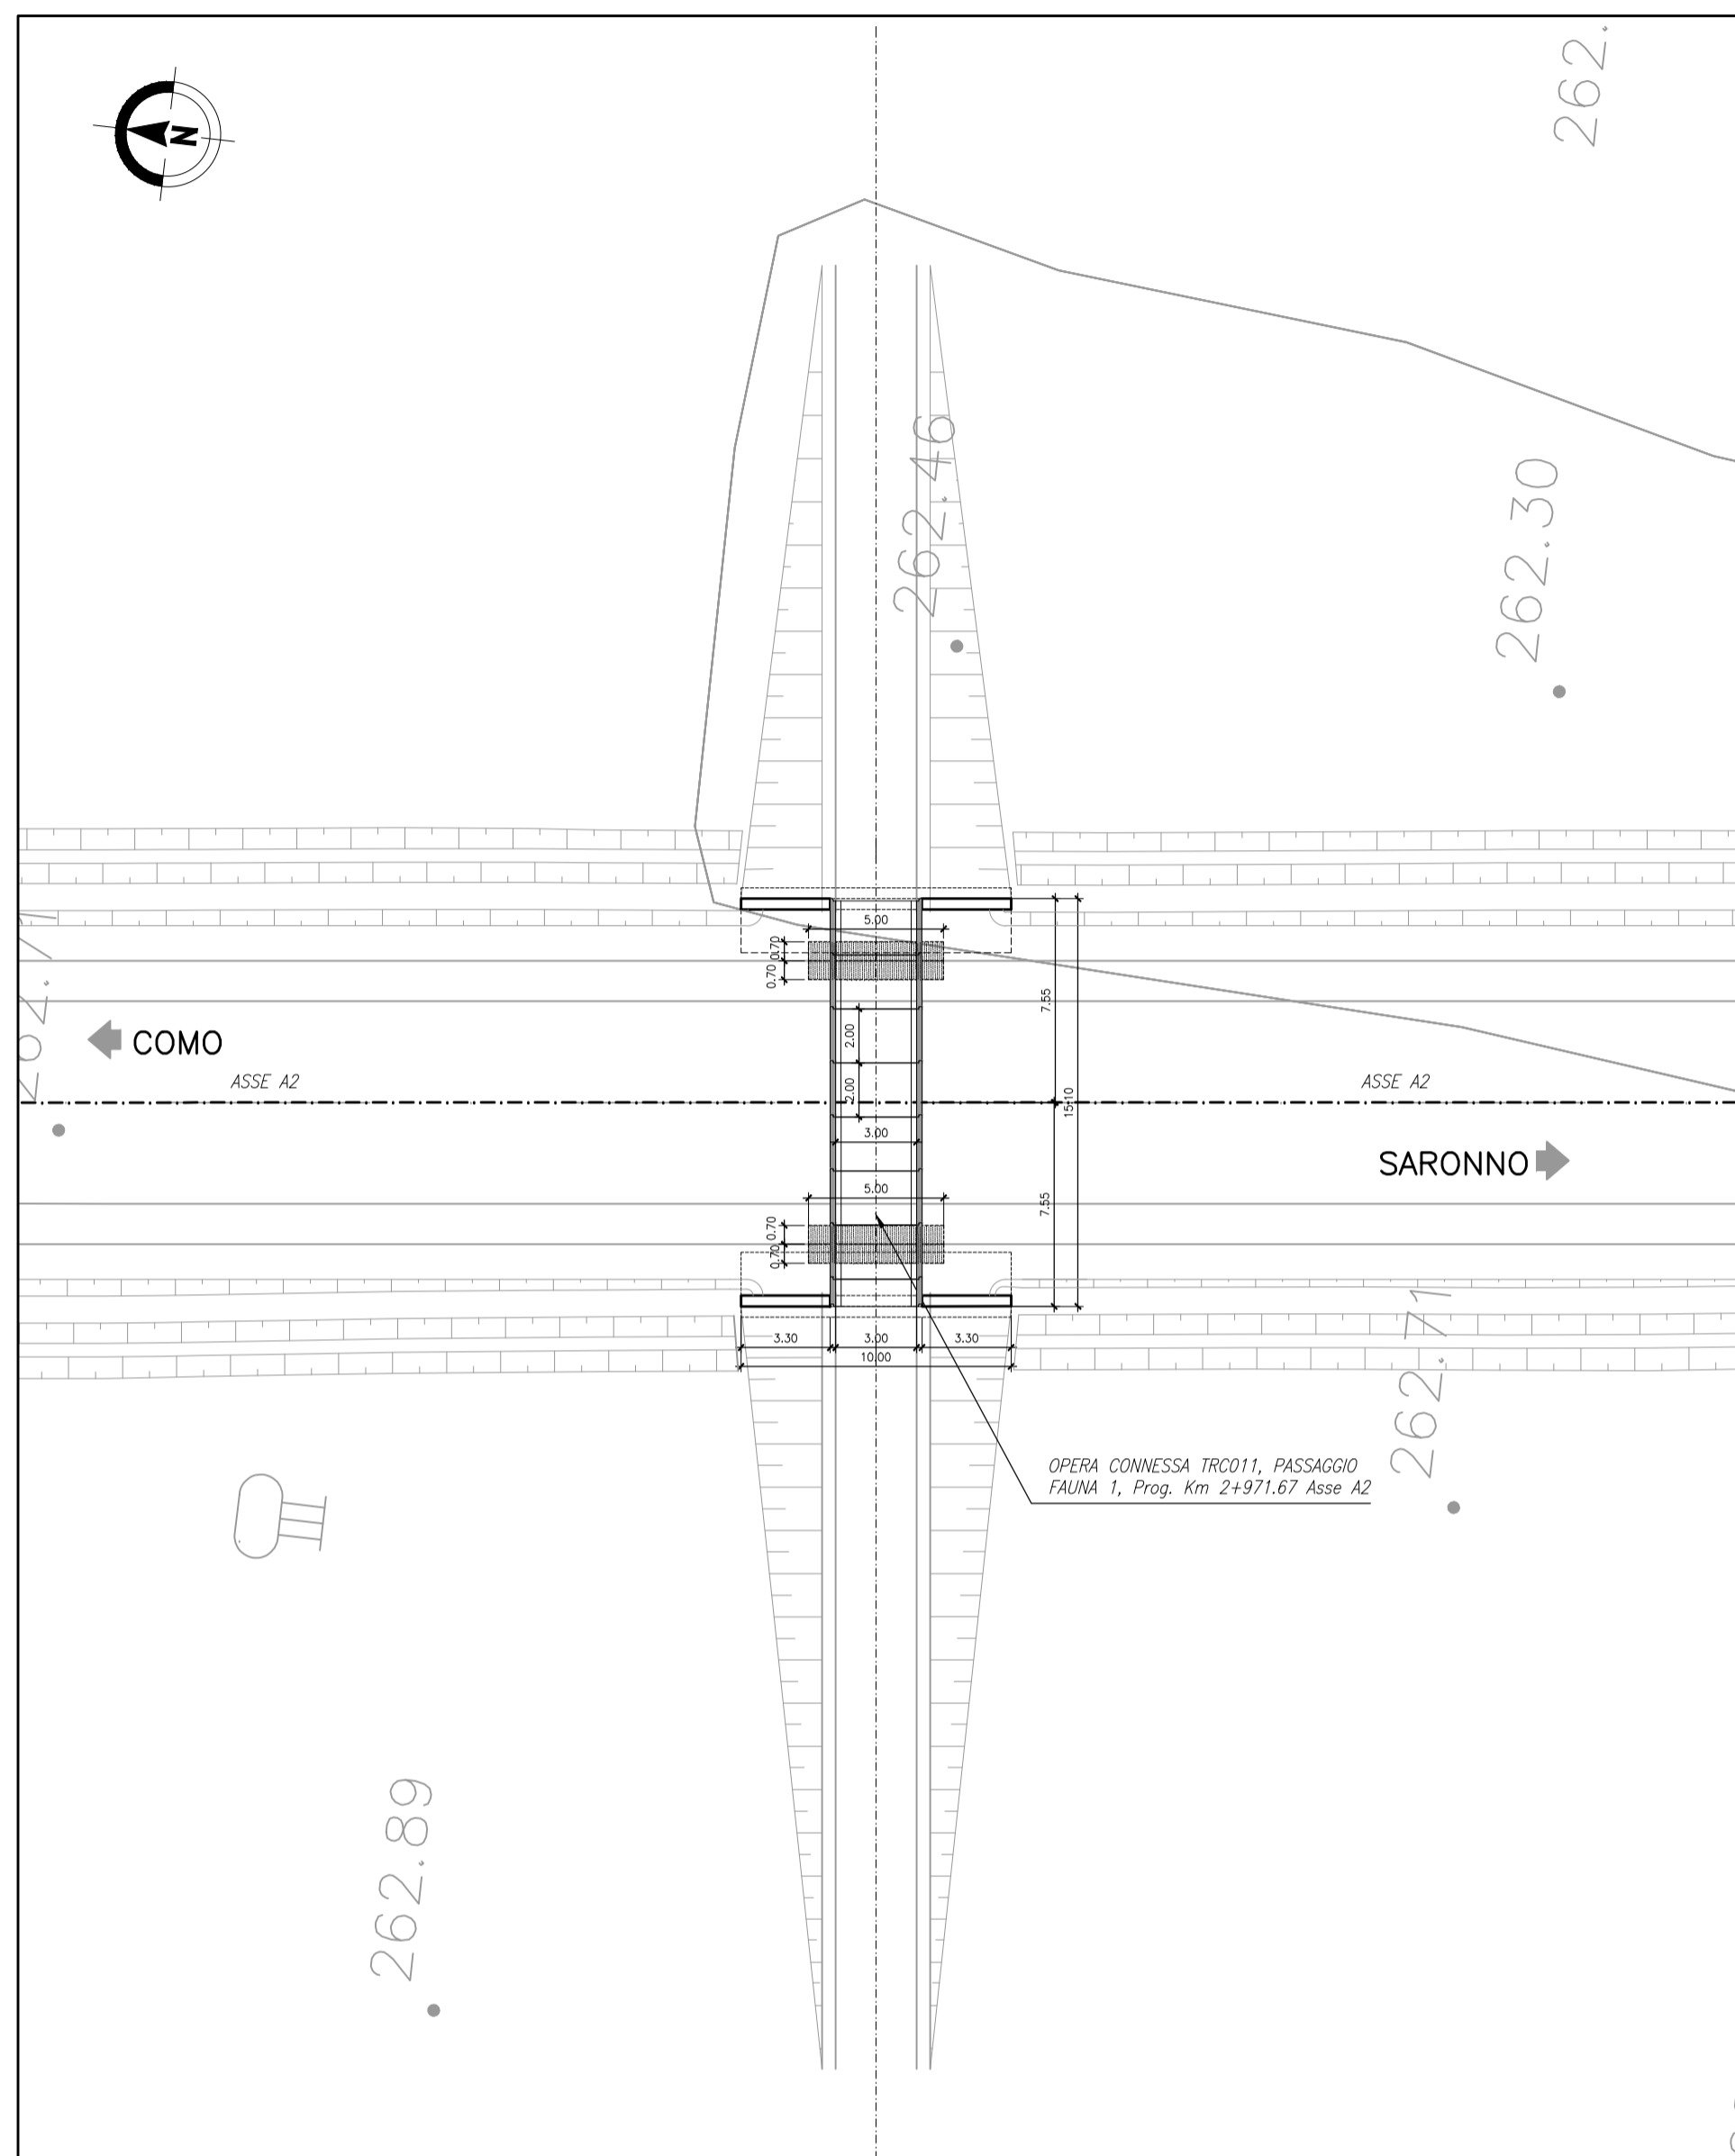

PIANTA SPICCATO
SCALA 1:100

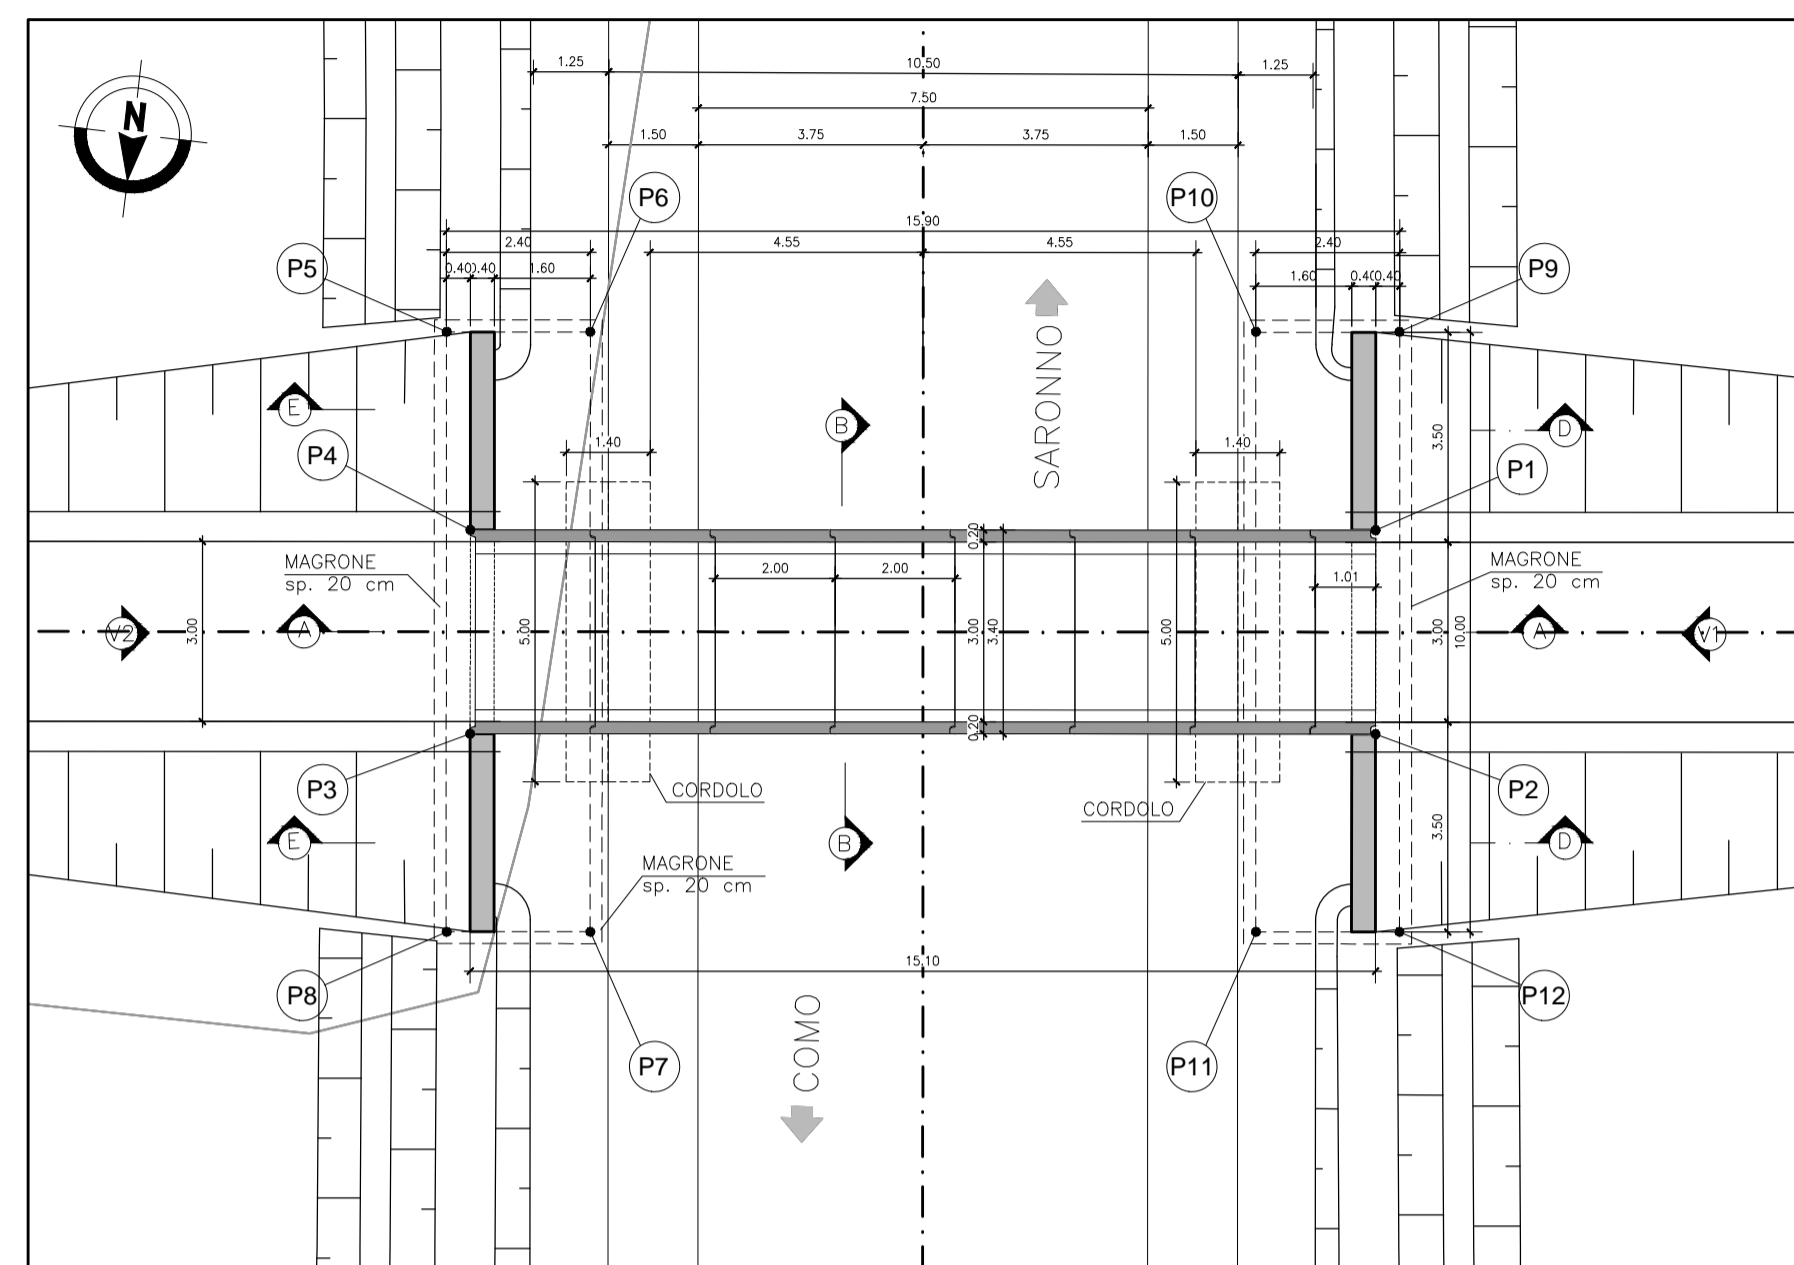


COORDINATE DI TRACCIAMENTO

TRACCIAMENTO TOMBINO

PUNTI	COORDINATE X,Y	
	X(EST)	Y(NORD)
P1	X=139509.23	Y=245616.33
P2	X=139508.84	Y=245619.71
P3	X=139523.84	Y=245621.45
P4	X=139524.23	Y=245618.08
P5	X=139509.23	Y=245616.37
P6	X=139522.63	Y=245614.57
P7	X=139521.47	Y=245624.50
P8	X=139523.86	Y=245624.78
P9	X=139509.22	Y=245613.01
P10	X=139511.60	Y=245613.29
P11	X=139510.45	Y=245623.22
P12	X=139508.06	Y=245622.94

SEZIONE LONGITUDINALE A-A
SCALA 1:100

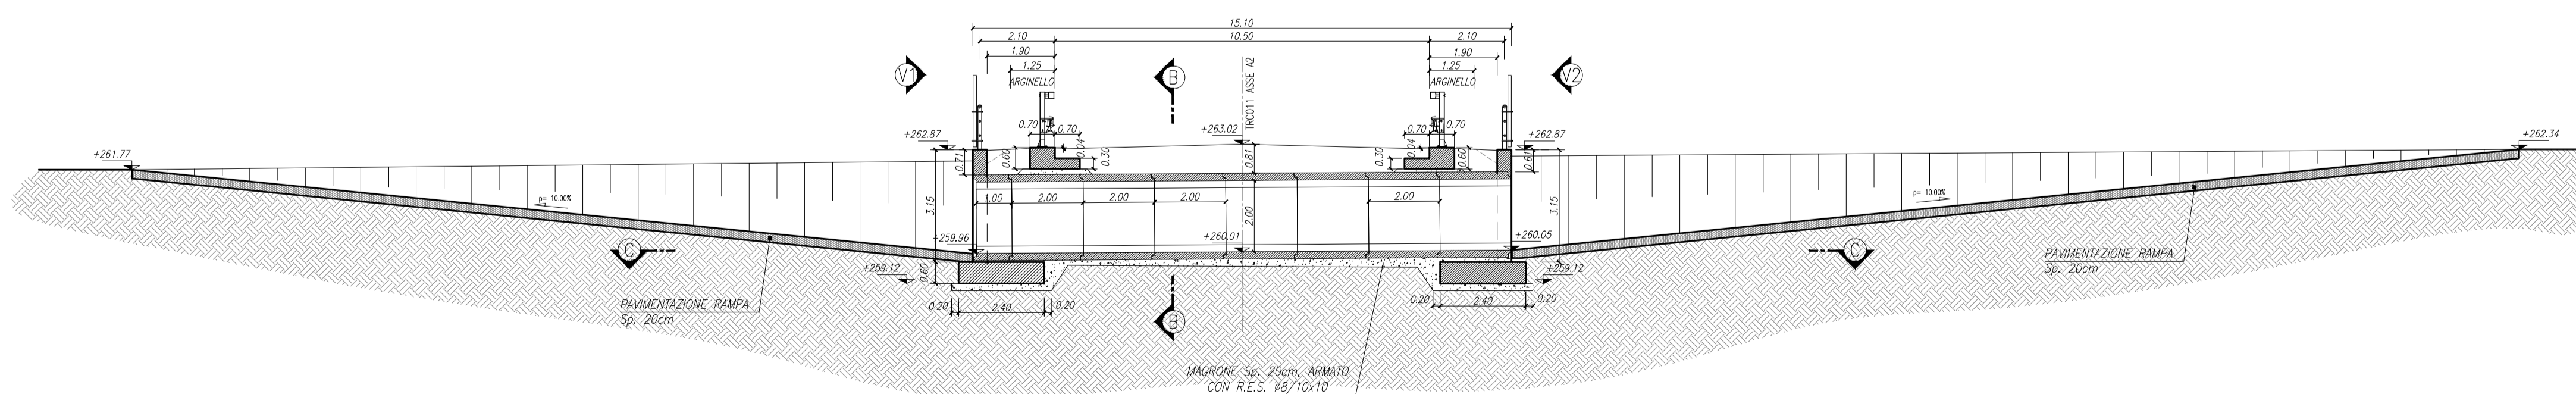

MATRICE DI REVISIONE

REV	DATA	DESCRIZIONE MODIFICA

N.B.: LA TAVOLA SOSTITUISCE QUELLA RELATIVA AL CODICE [] DEL PROGETTO ESECUTIVO

**COLLEGAMENTO AUTOSTRADALE
DALMINE - COMO - VARESE - VALICO DEL GAGGIOLO E OPERE AD ESSO CONNESSE**
CODICE C.U.P. F118090027007

TRATTE B1, B2, C, D, TRVA13+14, GREENWAY
AS BUILT
TRATTA B1
OPERE D'ARTE MINORI - SOTTOVIA
SOTTOVIA SCATOLARE PASSAGGI FAUNA
SOTTOVIA PASSAGGIO FAUNA 1 OPERA CONNESSA TRC011 - SV. DI LAZZATE
PLANIMETRIA DI INQUADRAMENTO, STRALCIO PLANIMETRICO E SEZIONE LONGITUDINALE

FASI PROGETTUALI		CONCESSIONARIO		CONCEDENTE		CONCESSIONARIO		APPROVATO	
LOTTO	ZONA	OPERA	TRATTO/DISEGNO	ARMATO	TIPOLABORATO	PROFESSIONE	REVISIONE		
A	1	H02	RD13	B	ON	P1	001	E	

STRABAG **MALTAURO** **STRABAG**

Scalari: 130

DATA	DESCRIZIONE	REV	PROGETTISTA - PROGETTO ESECUTIVO DI DETTAGLIO
02/08/2015	Struttura	E	

CONCEDENTE
RESPONSABILE DI PROGETTO ED INCARICATO DELL'INTEGRAZIONE FRA LE VARIE PRESTAZIONI:
Ing. Alberto Cecchini

CONCESSIONARIO
PROGETTISTA:
STI PROGETTI ITALIA S.p.A.

APPROVATO
Il Direttore dei Lavori:
Ing. Francesco Damico

ELABORAZIONE PROGETTUALE
PROGETTISTA:
STI PROGETTI ITALIA S.p.A.

3TI ITALIA S.p.A.
INGEGNERI TECNICI
Ing. Stefano Jozza Passati
Ottavio degli Ingegneri
Provincia di Roma n. 20809

Redatto: Matoro Verificato: Di Sanzo Approvato: Possati