



ARMATURA MURO IMBOCCO EST/OVEST
SEZIONE A-A
SCALA 1:50

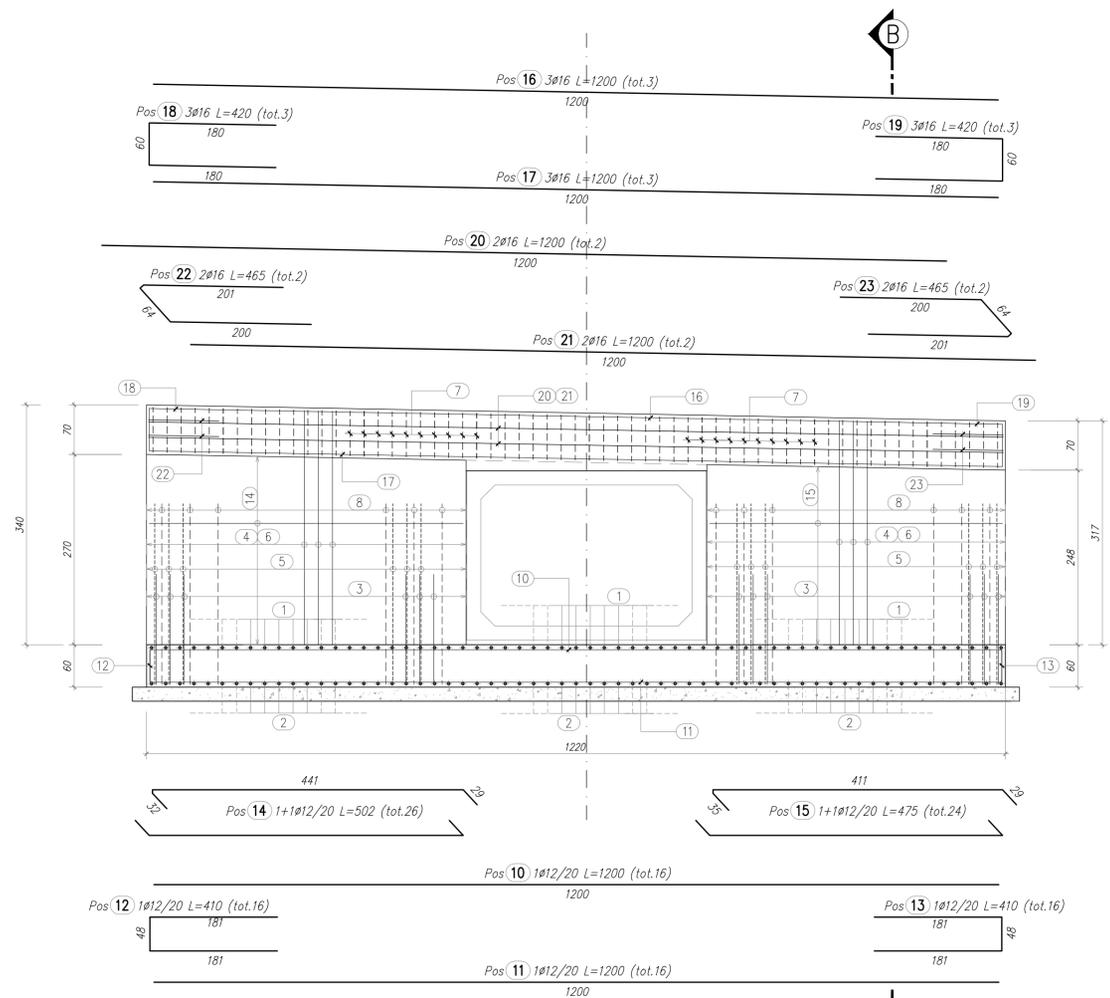

ARMATURA MURO IMBOCCO EST/OVEST
SEZIONE B-B
SCALA 1:50

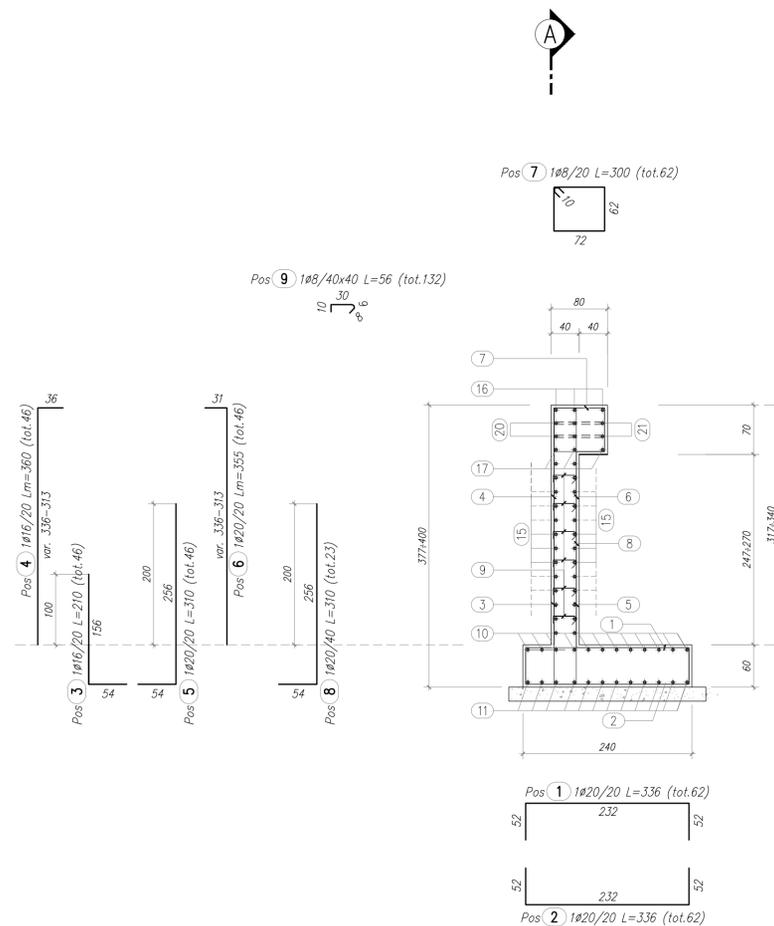

NOTA BENE

- ARMATURA VALIDA PER UN SOLO MANUFATTO
- NUMERO MANUFATTI PER OPERA IRO13:
- 1. MURO IMBOCCO LATO EST
- 2. MURO IMBOCCO LATO OVEST

TABELLA FERRI

MURO IMBOCCO LATO EST/OVEST						Opera: IRO14
POSIZIONE	N. PEZZI	Ø [mm]	L [cm]	L. TOT [m]	PESO [kg]	SCHEMA PIEGATURA [cm] (misure al filo esterno)
1	62	20	336	208.32	513.72	
2	62	20	336	208.32	513.72	
3	46	16	210	96.60	152.44	
4	46	16	360	165.81	261.64	
5	46	20	310	142.60	351.65	
6	46	20	355	163.51	403.21	
7	62	8	300	185.74	73.37	
8	23	20	310	71.30	175.83	
9	132	8	56	73.96	29.22	

MURO IMBOCCO LATO EST/OVEST						Opera: IRO14
POSIZIONE	N. PEZZI	Ø [mm]	L [cm]	L. TOT [m]	PESO [kg]	SCHEMA PIEGATURA [cm] (misure al filo esterno)
10	16	12	1200	192.00	170.50	
11	16	12	1200	192.00	170.50	
12	16	12	410	65.60	58.25	
13	16	12	410	65.60	58.25	
14	26	12	502	130.56	115.94	
15	24	12	475	114.08	101.30	
16	3	16	1200	36.00	56.81	
17	3	16	1200	36.00	56.81	
18	3	16	420	12.59	19.87	
19	3	16	420	12.59	19.87	

MURO IMBOCCO LATO EST/OVEST						Opera: IRO14
POSIZIONE	N. PEZZI	Ø [mm]	L [cm]	L. TOT [m]	PESO [kg]	SCHEMA PIEGATURA [cm] (misure al filo esterno)
20	2	16	1200	24.00	37.87	
21	2	16	1200	24.00	37.87	
22	2	16	465	9.31	14.69	
23	2	16	465	9.31	14.69	

PER UN SOLO MANUFATTO **3407.99 Kg**

RIEPILOGO DISTINTA FERRI - Acciaio tipo B450C		
Ø [mm]	Lunghezza [m]	Peso [kg]
8	259.70	102.58
12	759.84	674.74
16	426.21	672.55
20	794.05	1958.12
PER UN SOLO MANUFATTO		Peso totale del ferro kg 3407.99

PER LE ARMATURE DEL MANUFATTO PREFABBRICATO DI DIMENSIONI 3.00x2.00m SI RIMANDA ALL'ELABORATO :
A_1_A0X_IRO00_0_ON_AR_002_E

MATRICE DI REVISIONE		
REV	DATA	DESCRIZIONE MODIFICA

N.B.: LA TAVOLA SOSTITUISCE QUELLA RELATIVA AL CODICE [] DEL PROGETTO ESECUTIVO

CONCESSIONARIA AUTOSTRADALI LOMBARDE

Autostradale Padovana Lombarda

COLLEGAMENTO AUTOSTRADALE DALMINE - COMO - VARESE - VALICO DEL GAGGIOLO E OPERE AD ESSO CONNESSE
CODICE C.U.P. F11B0600027007

TRATTE B1, B2, C, D, TRVA13+14, GREENWAY

AS BUILT

TRATTA B1
OPERE D'ARTE MINORI - SOTTOVIA
SOTTOVIA SCATOLARE PASSAGGI FAUNA
SOTTOVIA PASSAGGIO FAUNA 2 OPERA CONNESSA TRCO11 - SV. DI LAZZATE
ARMATURA MURI

FASE PROGETTUALE	LOTTO	ZONA	OPERA	TRATTO D'OPERA	AMBITO	TIPO ELABORATO	PROGRESSIVO	REVISIONE
A	1	H02	IR014	A	ON	AR	001	E

IMPRESA RAGGRUPPAMENTO TEMPORANEO IMPRESE:

Mandatario	Mandante	Mandante	Mandante copista
STRABAG A.G.	GLF Grandi Lavori Fincosit S.p.A.	Impresa costruzioni Giuseppe Maltauro S.p.A.	STRABAG S.p.A.

CONCEDENTE: CONCESSIONARIA AUTOSTRADALI LOMBARDE

PROGETTISTA - PROGETTO ESECUTIVO DI DETTAGLIO: 311 PROGETTI ITALIA S.p.A.

RAGGRUPPAMENTO TEMPORANEO PROGETTISTI:

Mandatario	Mandante	Mandante	Mandante
311 PROGETTI ITALIA S.p.A.	GP	Arch. Salvatore Vermiglio	Arch. Salvatore Vermiglio

CONCESSIONARIO: Autostradale Padovana Lombarda

ELABORAZIONE PROGETTUALE: 311 PROGETTI ITALIA S.p.A.

APPROVATO: Autostradale Padovana Lombarda

RESPONSABILE DI PROGETTO ED INCARICATO DELL'INTEGRAZIONE FRA LE VARIE PRESTAZIONI: Ing. Alberto Cecchini

VERIFICATO: Di Sanzo

APPROVATO: Possati