




MURO IMBOCCO OVEST
SEZIONE D-D
SCALA 1:50

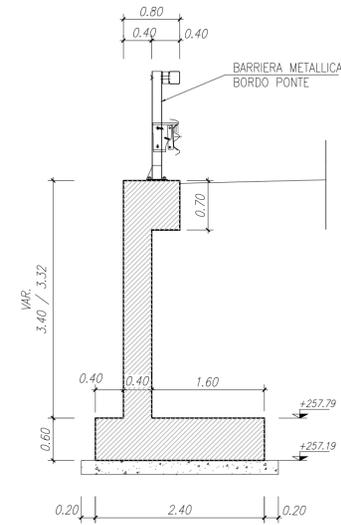


MURO IMBOCCO OVEST
SEZIONE A-A
SCALA 1:50

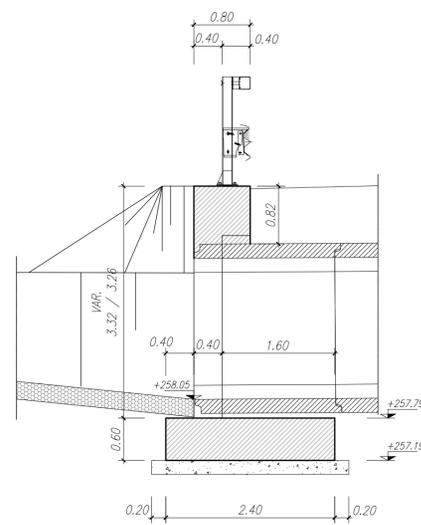


MURO IMBOCCO OVEST
SEZIONE E-E
SCALA 1:50

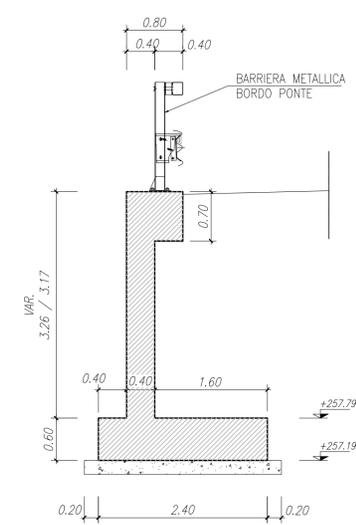


MURO IMBOCCO EST
SEZIONE F-F
SCALA 1:50

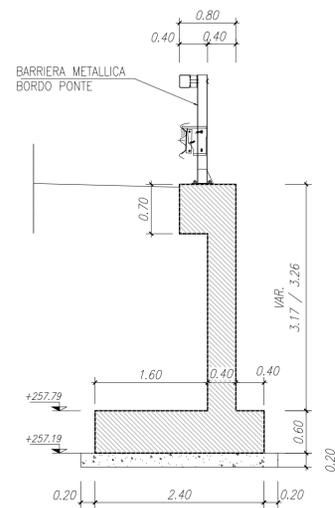

MURO IMBOCCO EST
SEZIONE A-A
SCALA 1:50

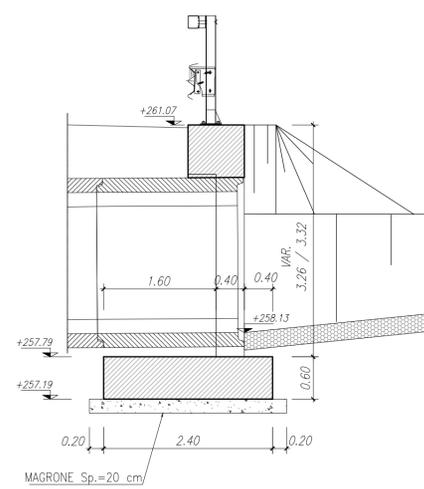

MURO IMBOCCO EST
SEZIONE G-G
SCALA 1:50

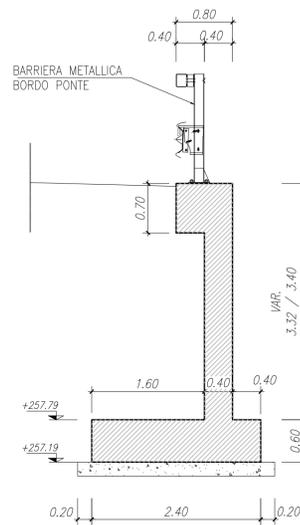

MATRICE DI REVISIONE

REV	DATA	DESCRIZIONE MODIFICA

N.B.: LA TAVOLA SOSTITUISCE QUELLA RELATIVA AL CODICE E [] DEL PROGETTO ESECUTIVO

CONCESSIONARI AUTOSTRADALI LOMBARDE

COLLEGAMENTO AUTOSTRADALE
DALMINE - COMO - VARESE - VALICO DEL GAGGIOLO E OPERE AD ESSO CONNESSE
CODICE C.U.P. F11806000270007
TRATTE B1, B2, C, D, TRVA13+14, GREENWAY
AS BUILT
TRATTA B1
OPERE D'ARTE MINORI - SOTTOVIA
SOTTOVIA SCATOLARE PASSAGGI FAUNA
SOTTOVIA PASSAGGIO FAUNA 2 OPERA CONNESSA TRO11 - SV. DI LAZZATE
SEZIONI TRASVERSALI

IDENTIFICAZIONE ELABORATO		IMPRESA						
CODICE PROGETTO: F00107B		RAGGRUPPAMENTO TEMPORANEO IMPRESE:						
WBS		Mandatario	Mandante					
FASE PROGETTUALE	LOTTO	STRABAG A.G.	Impresa costruzioni Giuseppe Maltauro S.p.A.					
	ZONA	GLF Grandi Lavori Fincosit S.p.A.	Mandatario cooptata STRABAG S.p.A.					
	OPERA							
	TRATTO D'OPERA							
	AMBITO							
	TIPO ELABORATO							
	PROGRESSIVO							
	REVISIONE							
A	1	H02	IR014	A	ON	CA	001	ET

DATA	DESCRIZIONE	REV
Dicembre 2015	Emissione	E

RAGGRUPPAMENTO TEMPORANEO PROGETTISTI:

Mandatario	Mandante	Mandante	Mandante
3TI PROGETTI ITALIA	GP	ALBERTO CECCHINI	ALBERTO CECCHINI

CONCEDENTE
CONCESSIONARIO
APPROVATO

ELABORAZIONE PROGETTUALE
PROGETTISTA:
3TI PROGETTI ITALIA S.p.A.

RESPONSABILE DI PROGETTO ED INCARICATO DELL'INTEGRAZIONE FRA LE VARIE PRESTAZIONI:
Ing. Alberto Cecchini

3TI ITALIA S.p.A.
DIRETTORE TECNICO
Ing. Stefano Luca Passati
Ordine degli Ingegneri
Provincia di Roma n. 20809

Redatto: Modesti
Verificato: Di Sanzo
Approvato: Passati