




IMBOCCO OVEST
VISTA 1
SCALA 1:50

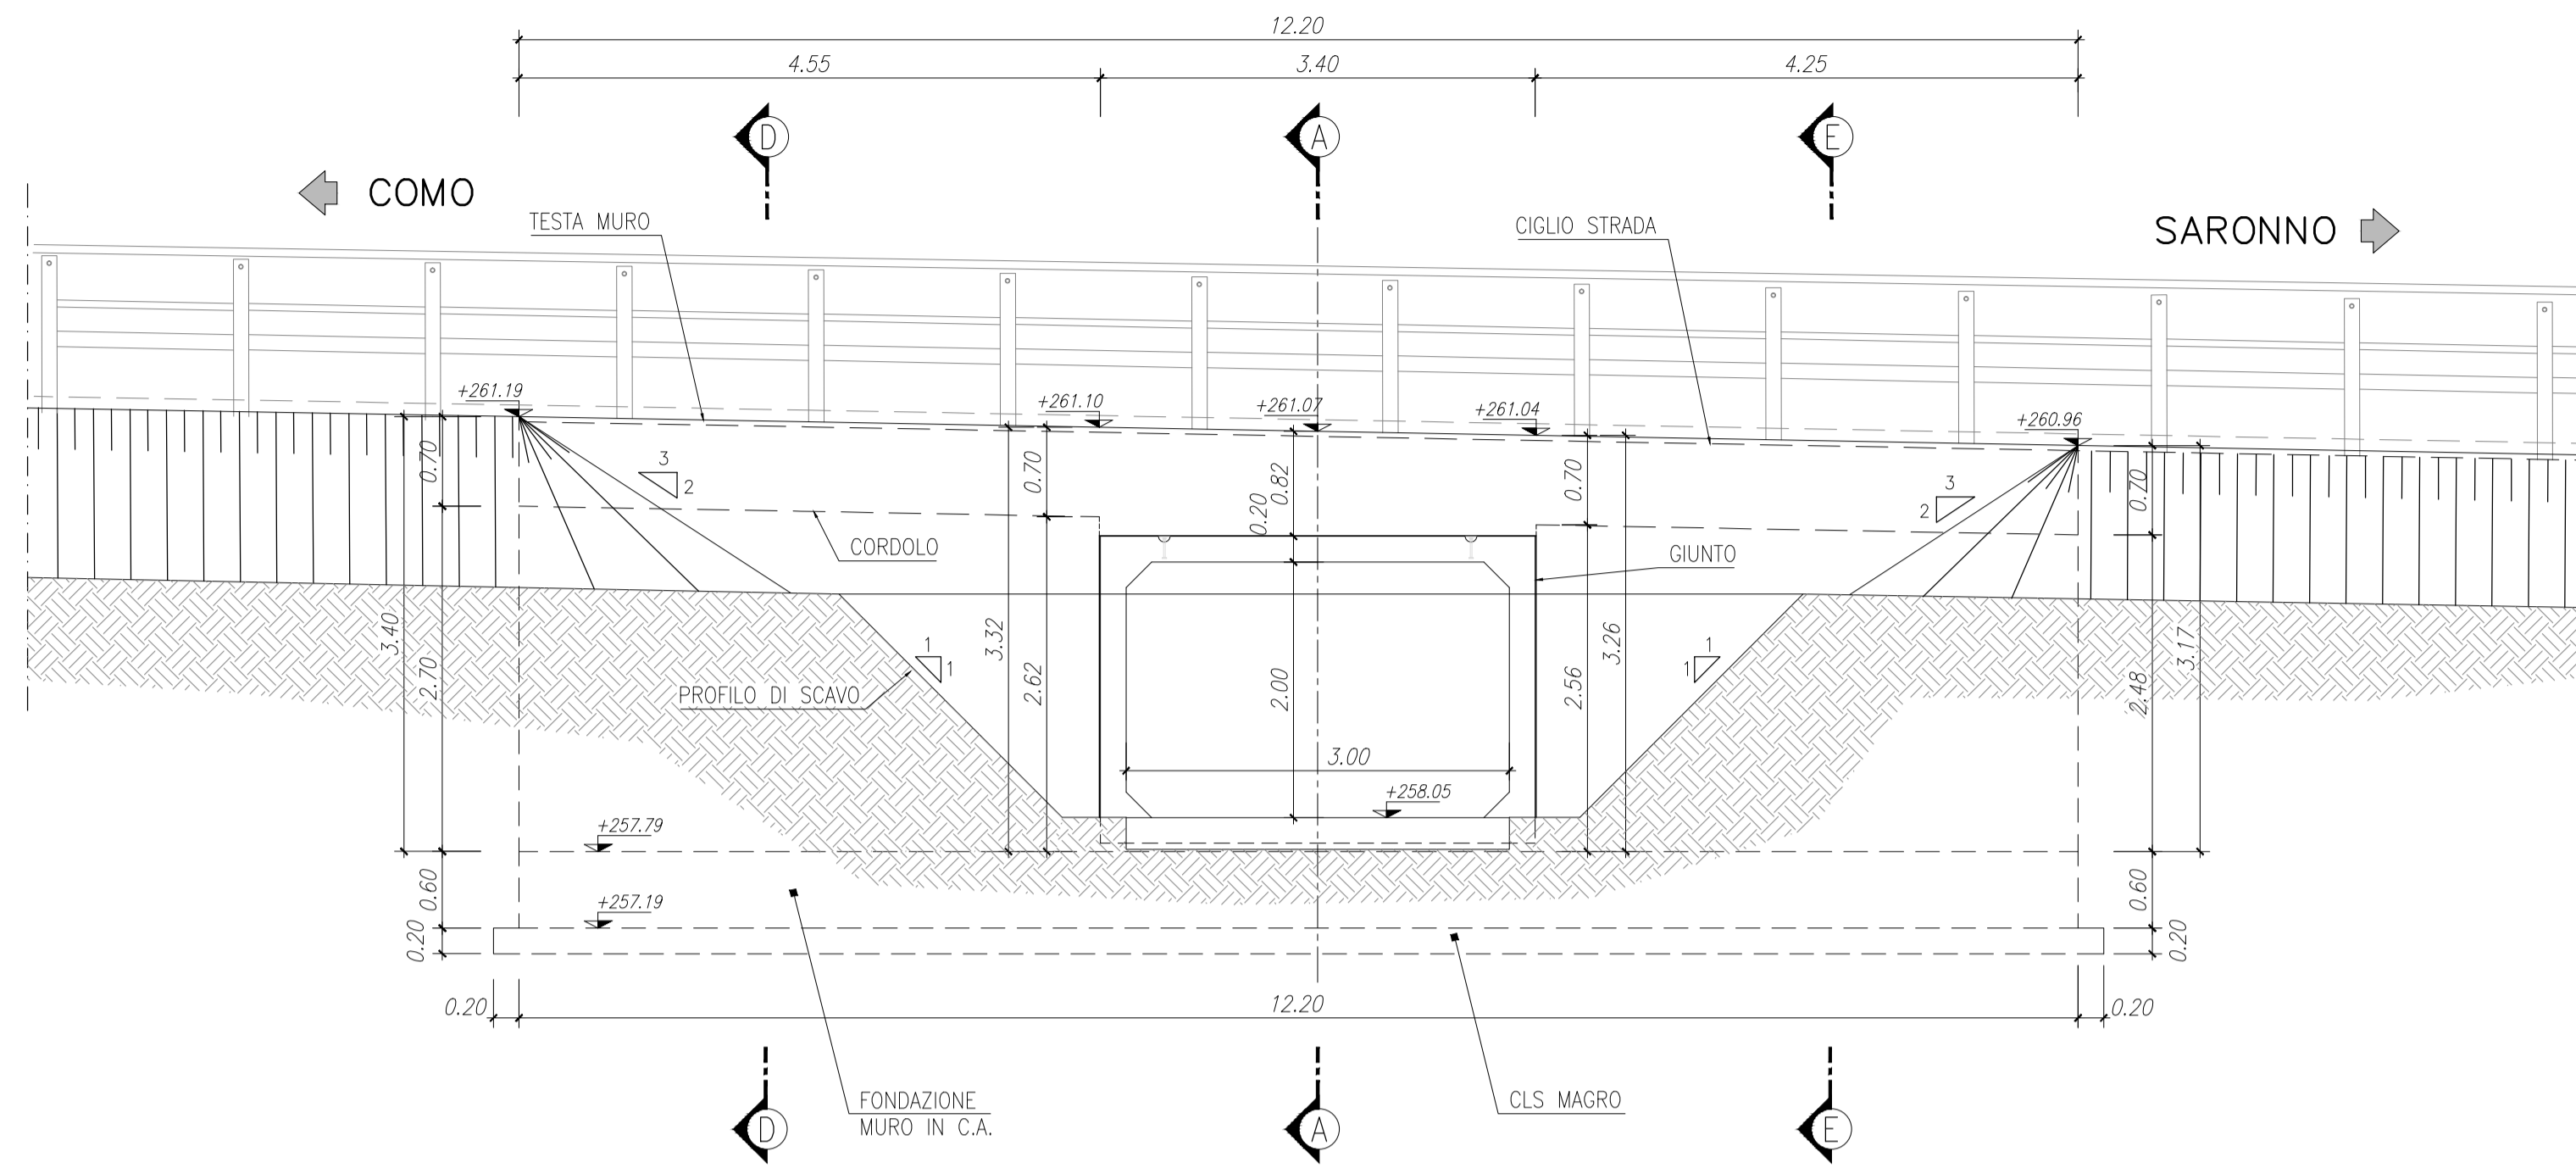

IMBOCCO EST
VISTA 2
SCALA 1:50

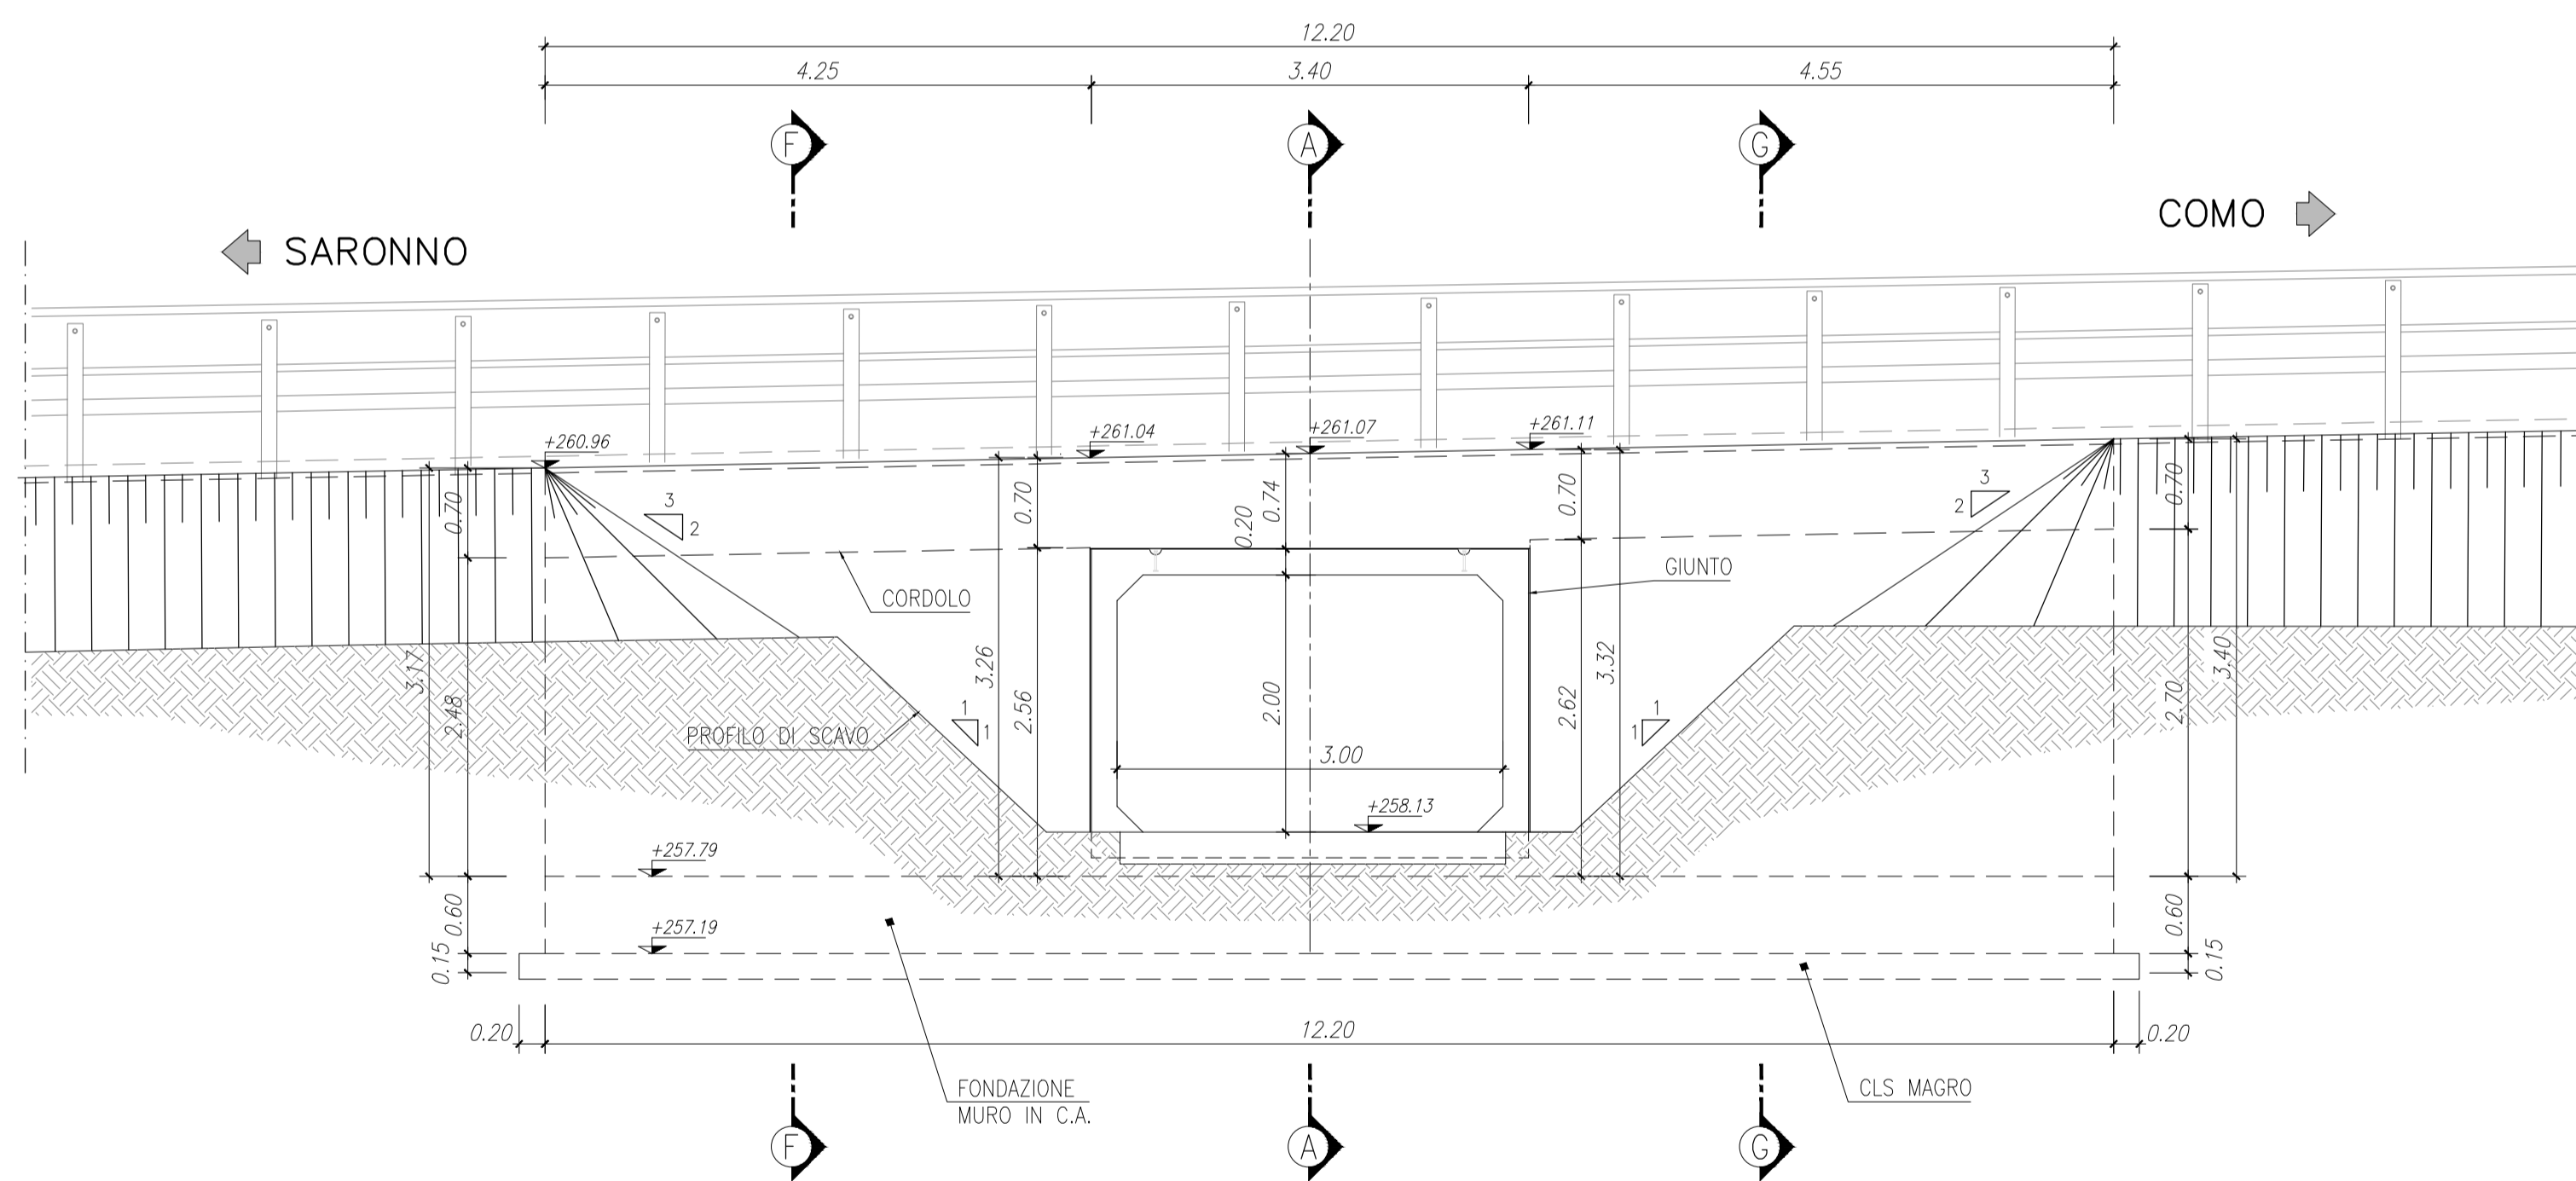

SEZIONE TRASVERSALE
SCALA 1:50

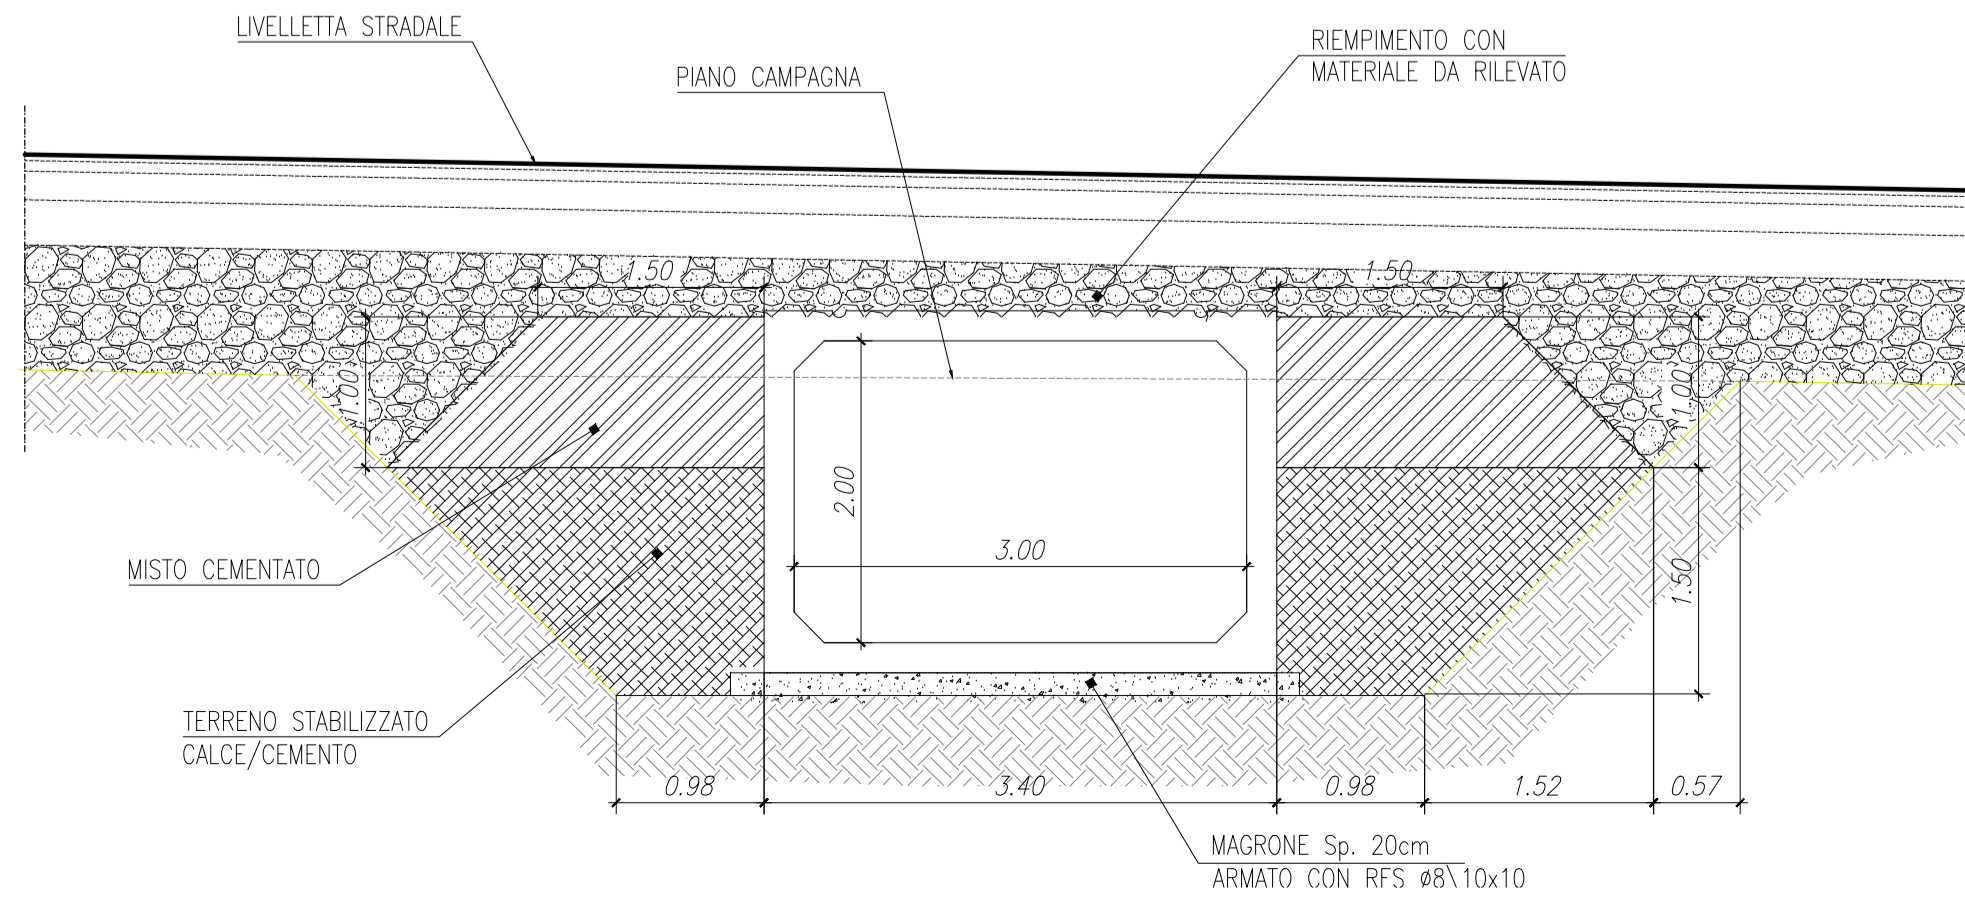

MATRICE DI REVISIONE

REV	DATA	DESCRIZIONE MODIFICA

N.B.: LA TAVOLA SOSTITUISCE QUELLA RELATIVA AL CODICE E DEL PROGETTO ESECUTIVO

CONCESSIONARI AUTOSTRADALI LOMBARDE

COLLEGAMENTO AUTOSTRADALE
DALMINE - COMO - VARESE - VALICO DEL GAGGIOLO E OPERE AD ESSO CONNESSE
CODICE C.U.P. F11806000270007

TRATTE B1, B2, C, D, TRVA13+14, GREENWAY
AS BUILT
TRATTA B1
OPERE D'ARTE MINORI - SOTTOVIA
SOTTOVIA SCATOLARE PASSAGGI FAUNA
SOTTOVIA PASSAGGIO FAUNA 2 OPERA CONNESSA TRCO11 - SV. DI LAZZATE
VISTE E SEZIONE TRASVERSALE

IDENTIFICAZIONE ELABORATO
CODICE PROGETTO: F00107B
WBS

FASE PROGETTUALE	LOTTO	ZONA	OPERA	TRATTO D'OPERA	AMBITO	TIPO ELABORATO	PROGRESSIVO	REVISIONE
A	1	H02	IR014	A	ON	CA	002	E

Scala: 1:50

DATA: Dicembre 2015
DESCRIZIONE: Emissione
REV: E

RAGGRUPPAMENTO TEMPORANEO IMPRESE:

Mandatario	Mandante	Mandante	Mandante cooptata
STRABAG A.G.	GLF Grandi Lavori Fincosit S.p.A.	Impresa costruzioni Giuseppe Malturo S.p.A.	STRABAG S.p.A.

RAGGRUPPAMENTO TEMPORANEO PROGETTISTI:

Mandatario	Mandante	Mandante	Mandante
3TI PROGETTI ITALIA S.p.A.	GP	ALBERTI	Arch. Salvatore Vermiglio

CONCEDENTE: CONCESSIONARI AUTOSTRADALI LOMBARDE

CONCESSIONARIO: Autosstrada Padovese, Direttore Tecnico: Ing. Enrico Anzi, Referente Tecnico: Arch. Giovanni Carro

APPROVATO: Autosstrada Padovese, Direttore dei Lavori: Ing. Francesco Domenico

ELABORAZIONE PROGETTUALE: PROGETTISTA: 3TI PROGETTI ITALIA S.p.A.

RESPONSABILE DI PROGETTO ED INCARICATO DELL'INTEGRAZIONE FRA LE VARIE PRESTAZIONI: Ing. Alberto Cecchini

3TI ITALIA S.p.A. DIRETTORE TECNICO: Ing. Stefano Luca Passati, Ordine degli Ingegneri Provincia di Roma n. 20809

Redatto: Modesti, Verificato: Di Sanzo, Approvato: Passati