




SEZIONE TIPO CORRENTE SCALA 1:50

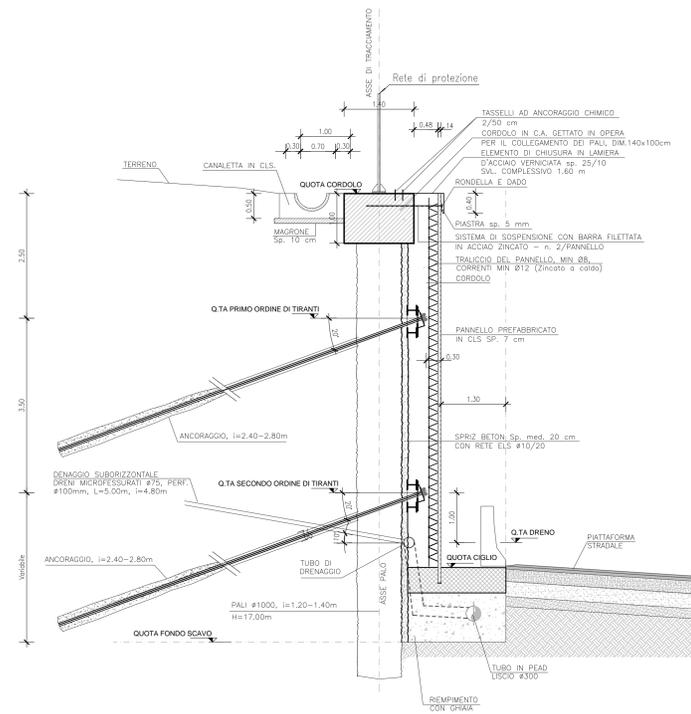


PARTICOLARE TIRANTI

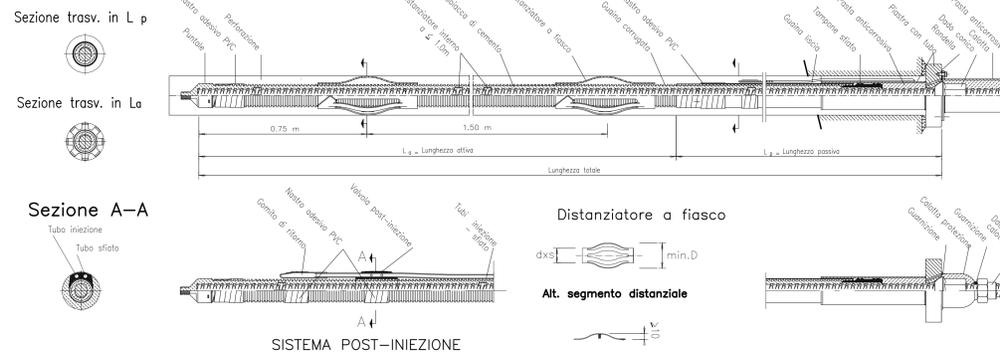


PIANTA TIPO SCALA 1:50

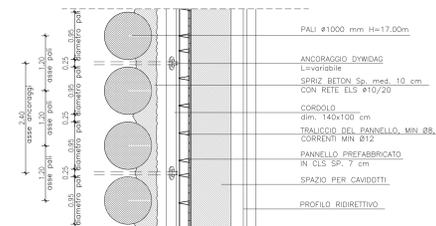


INCLINAZIONE TIRANTE 20° ELEMENTI COMPONENTI LA CORREA SCALA 1:10

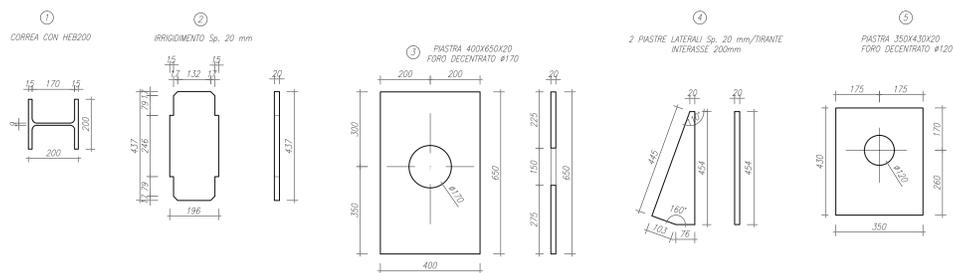


INCLINAZIONE TIRANTE 10° ELEMENTI COMPONENTI LA CORREA SCALA 1:10

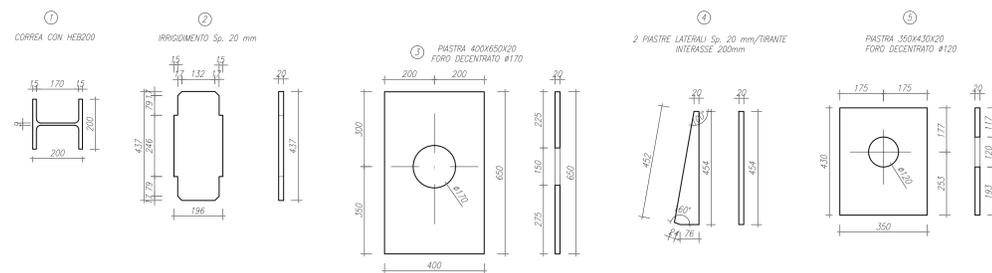


PARTICOLARE A SCALA 1:10

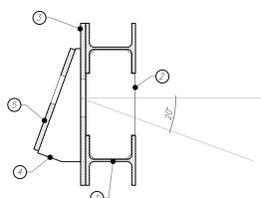

SPEZZIONI TUBO ACCIAIO PER CORREZIONE INCLINAZIONE ORIZZONTALE

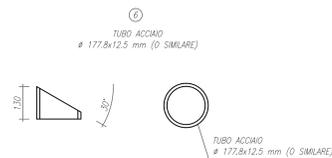

PARTICOLARE A SCALA 1:10

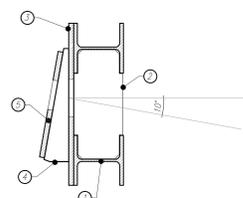

MATRICE DI REVISIONE		
REV	DATA	DESCRIZIONE MODIFICA

N.B. LA TAVOLA SOSTITUISCE QUELLA RELATIVA AL CODICE [] DEL PROGETTO ESECUTIVO

<p>COLLEGAMENTO AUTOSTRADALE DALMINE - COMO - VARESE - VALICO DEL GAGGIOLO E OPERE AD ESSO CONNESSE</p> <p>CODICE CUP #110909020001</p> <p>TRATTE B1, B2, C, D, TRV A13-14, GREENWAY</p> <p>AS BUILT</p> <p>OPERE D'ARTE MINORI - OPERE DI SOSTEGNO</p> <p>OPERA DI SOSTEGNO L52</p> <p>Particolari Costruttivi Trave di Correa</p>			
<p>Redatto: Marigo</p>		<p>Verificato: Cocchi</p>	
<p>Approvato: Possati</p>		<p> </p>	