



PLANIMETRIA SCALA 1:500

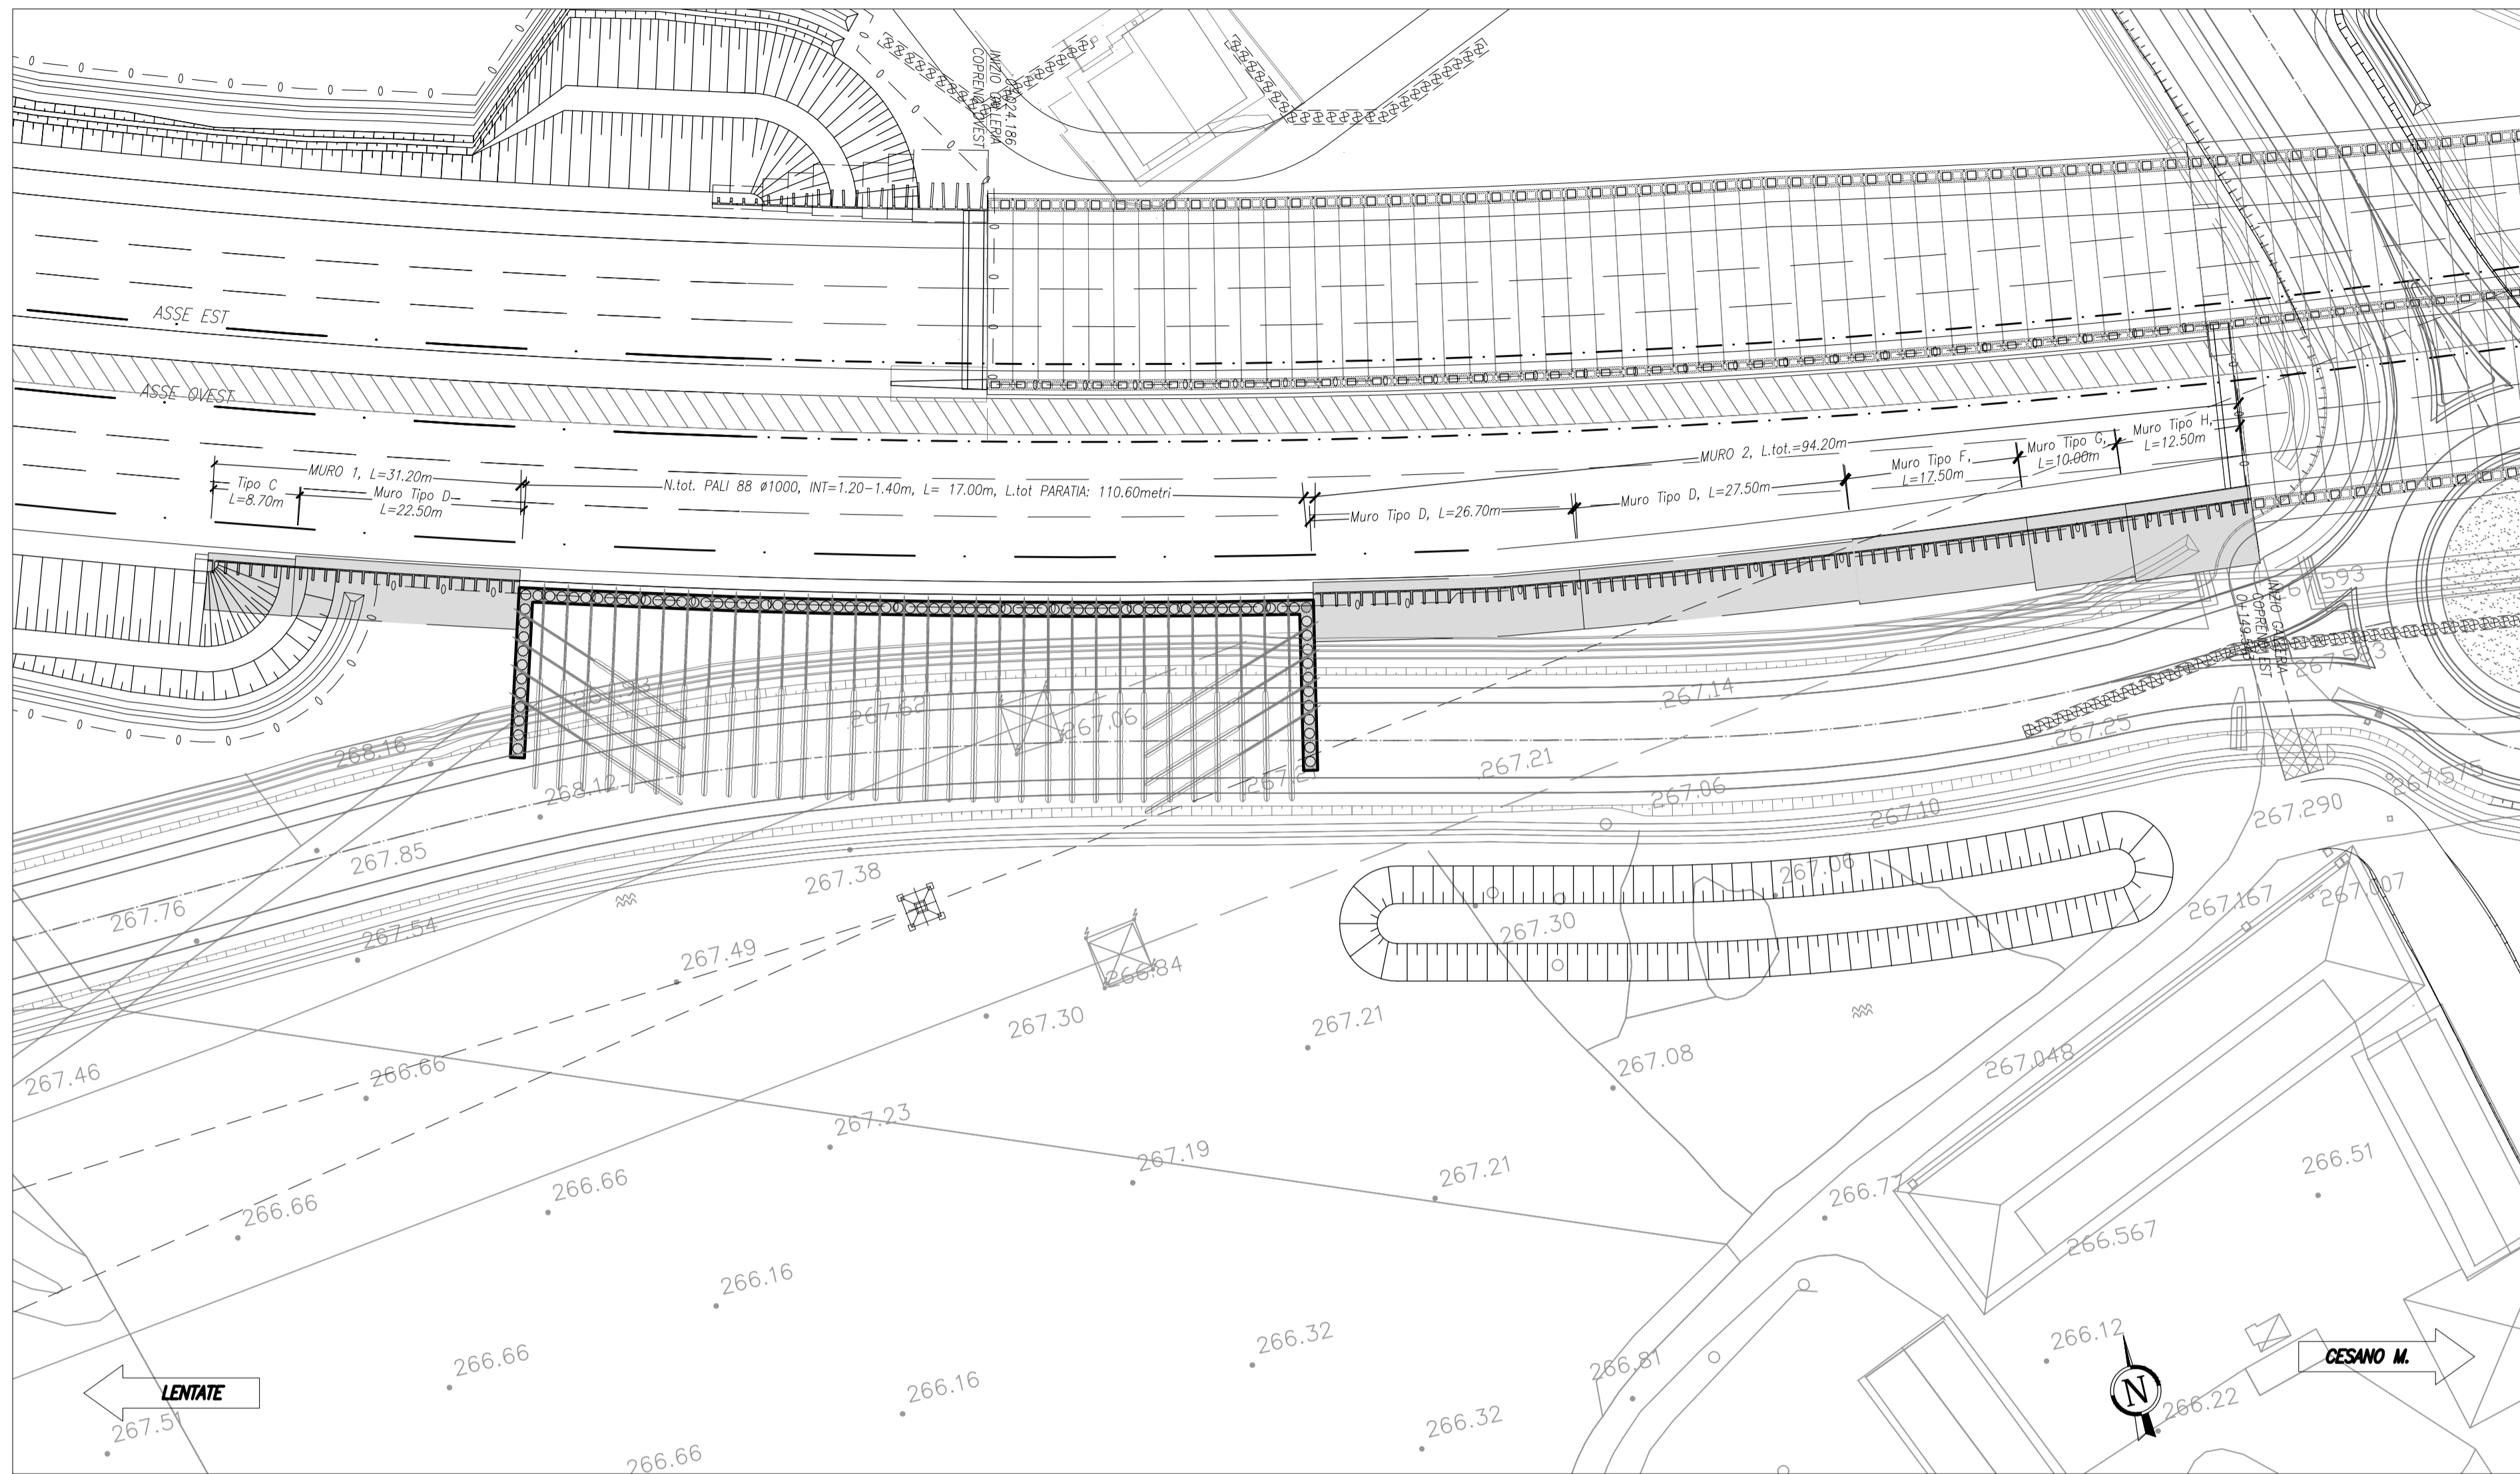

PROFILO OPERA 52 SCALA 1:500

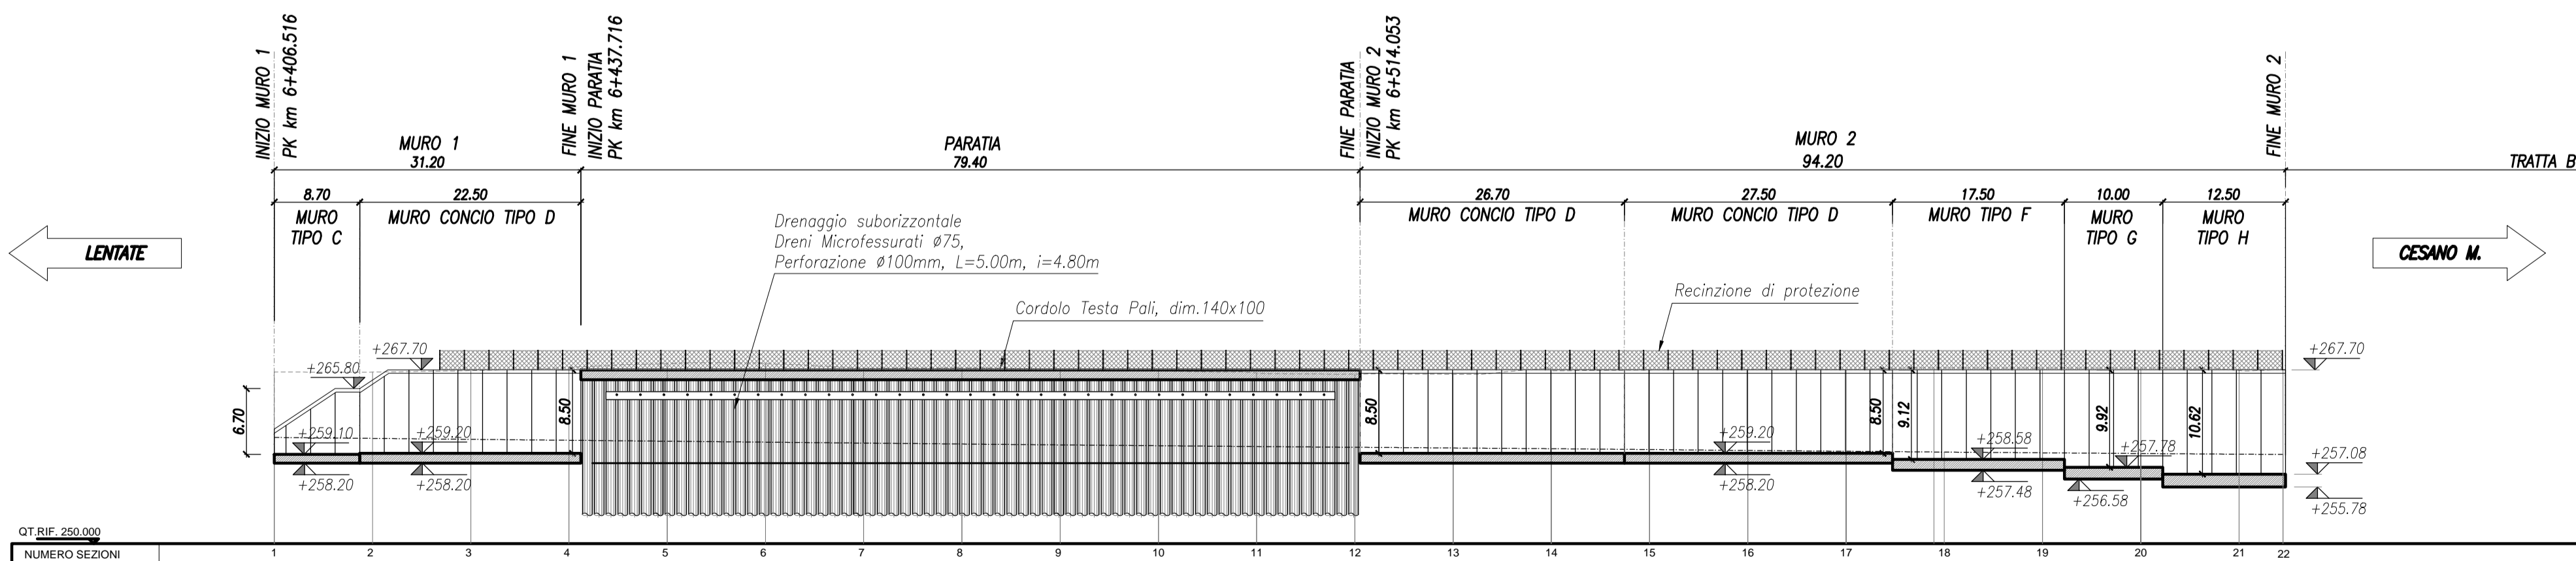

MATRICE DI REVISIONE

REV	DATA	DESCRIZIONE MODIFICA

N.B.: LA TAVOLA SOSTITUISCE QUELLA RELATIVA AL CODICE [] DEL PROGETTO ESECUTIVO

CONCESSIONARI AUTOSTRADALI LOMBARDE


COLLEGAMENTO AUTOSTRADE DALMINE - COMO - VARESE - VALICO DEL GAGGIOLO E OPERE AD ESSO CONNESSE
 CODICE C.U.P. F11B060027007

TRATTE B1, B2, C, D, TRVA13+14, GREENWAY

AS BUILT

TRATTA B1
 OPERE D'ARTE MINORI - OPERE DI SOSTEGNO
 OPERA DI SOSTEGNO N.52
 Planimetria e Profilo

IDENTIFICAZIONE ELABORATO CODICE PROGETTO: F00107B WBS	IMPRESA RAGGRUPPAMENTO TEMPORANEO IMPRESE: Mandataria: STRABAG A.G. Mandante: GLF Grandi Lavori S.p.A. Mandante: Impresa costruzioni Giuseppe Malturo S.p.A. Mandante cooptata: STRABAG S.p.A.
FASE PROGETTUALE LOTTO: A ZONA: A04 OPERA: TR201 TRATTO D'OPERA: A AMBITO: OS TIPO ELABORATO: PR PROGRESSIVO: 001 REVISIONE: m	STRABAG CINQUE LAVORI FINCOIT MALTURO STRABAG
DATA Dicembre 2015 DESCRIZIONE Emissione	PROGETTISTA - PROGETTO ESECUTIVO DI DETTAGLIO RAGGRUPPAMENTO TEMPORANEO PROGETTISTI: Mandataria: 3TI PROGETTI ITALIA Mandante: 3TI PROGETTI ITALIA S.p.A. Mandante: GP Progettazione e servizi ingegneristici Mandante: Arch. Salvatore Vergiglio
CONCEDENTE CONCESSIONARI AUTOSTRADALI LOMBARDE	RESPONSABILE DI PROGETTO ED INCARICATO DELL'INTEGRAZIONE FRA LE VARIE PRESTAZIONI: Ing. Alberto Cecchini
CONCESSIONARIO Autoregolazione Padovana	ELABORAZIONE PROGETTUALE PROGETTISTA: 3TI PROGETTI ITALIA S.p.A. 3TI ITALIA S.p.A. DIRETTORE TECNICO Ing. Stefano Luca Possati Ordine degli Ingegneri Provincia di Roma n. 20809
APPROVATO Il Direttore dei Lavori: Ing. Francesco S. I. No Gap Control S.r.l.	APPROVATO Il Direttore dei Lavori: Ing. Francesco S. I. No Gap Control S.r.l.

Redatto: Calosi Verificato: Colli Approvato: Possati