




PIANTA PARATIA DI MICROPALI SCALA 1:100

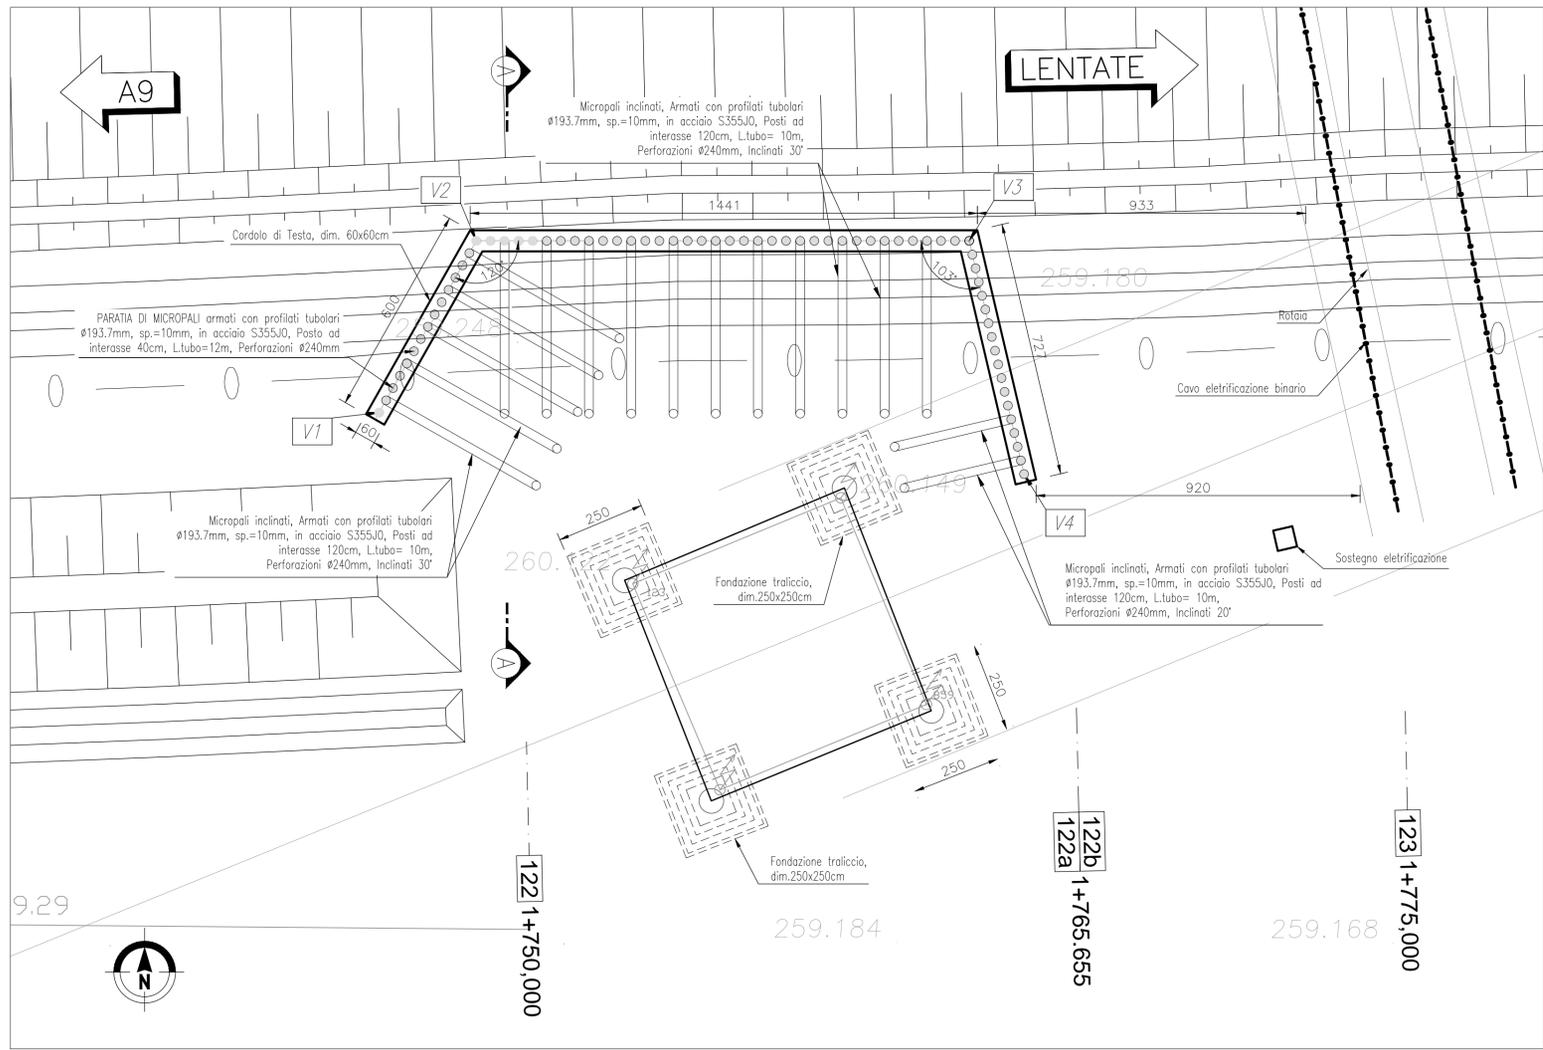

CORDOLO DI TESTA SCALA 1:10

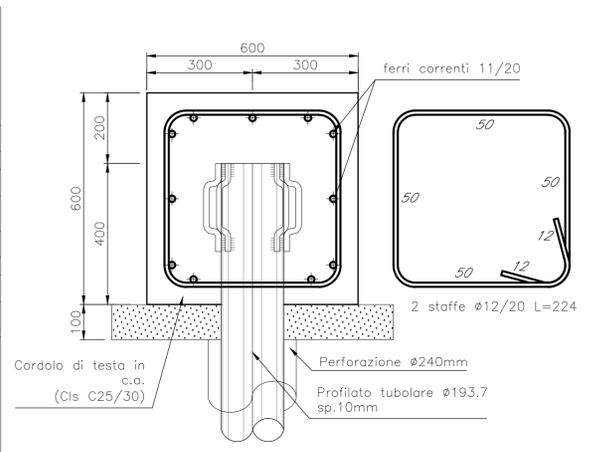


PARTICOLARE ATTACCO PALO INCLINATO SCALA 1:10

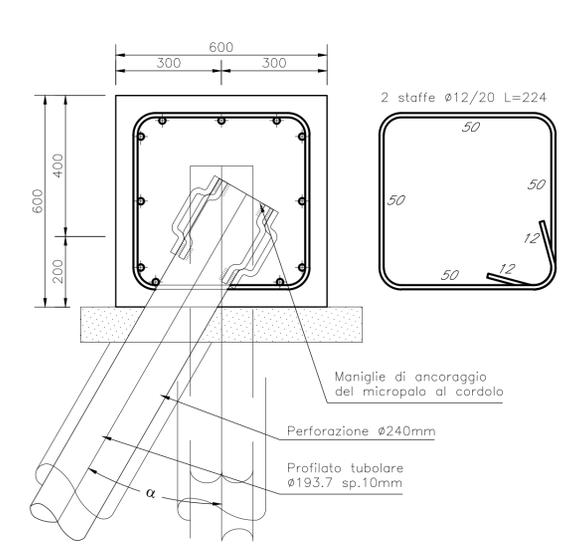


COORDINATE VERTICI MICROPALI PARATIA

VERTICI	X	Y	Z
V1	X=137457.173	Y=245295.984	+258.44
V2	X=137459.935	Y=245300.855	
V3	X=137473.935	Y=245300.855	
V4	X=137475.495	Y=245294.237	

SEZIONE A-A SCALA 1:50

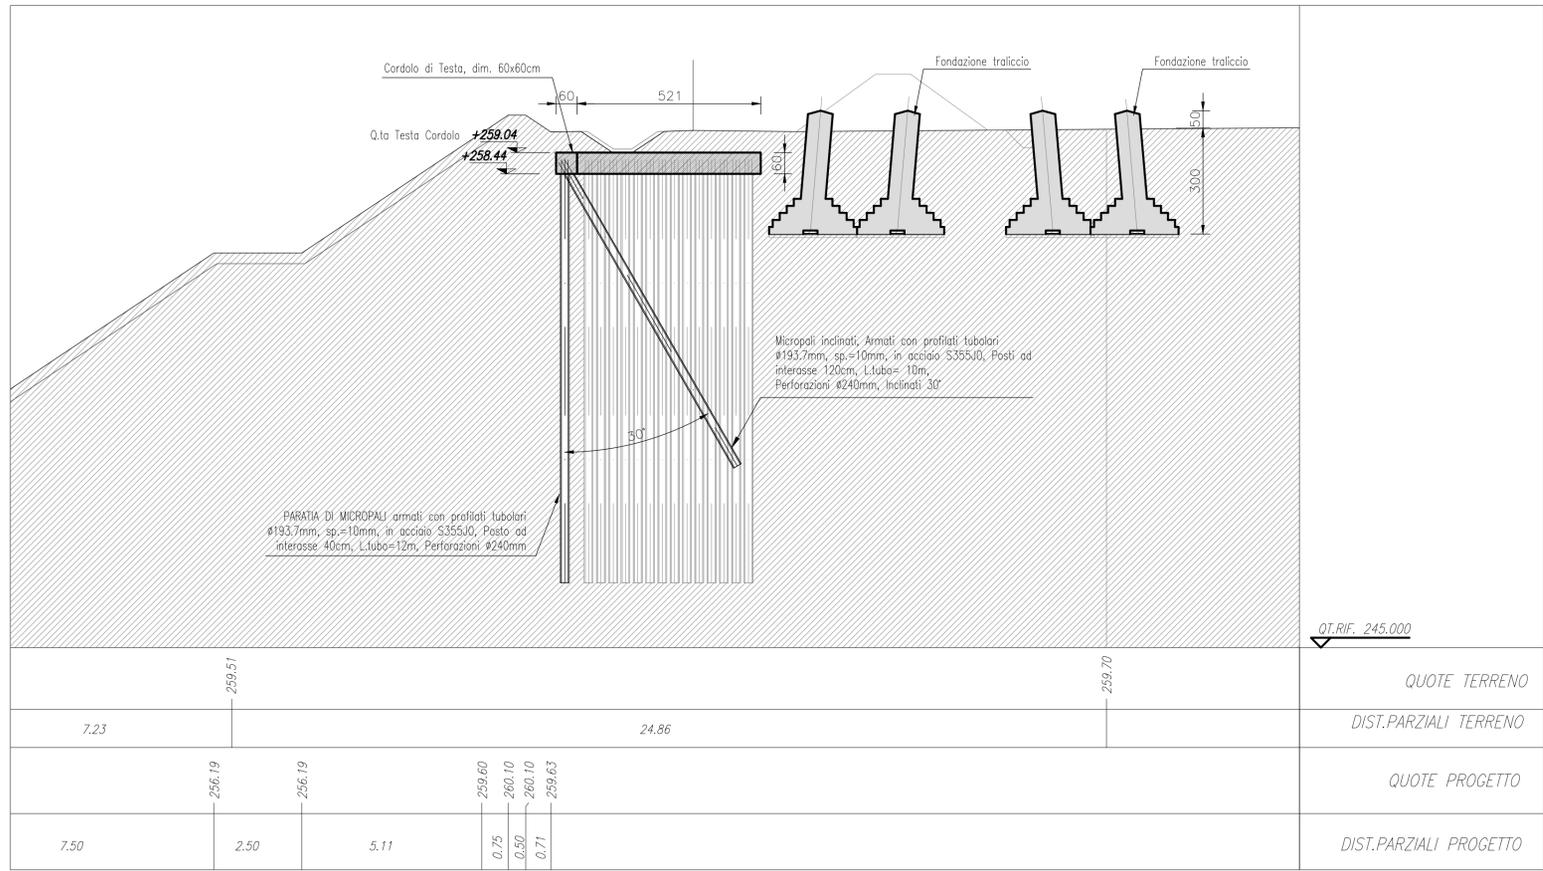

PARTICOLARE ANCORAGGIO DI TESTA MICROPALO AL CORDOLO SCALA 1:5

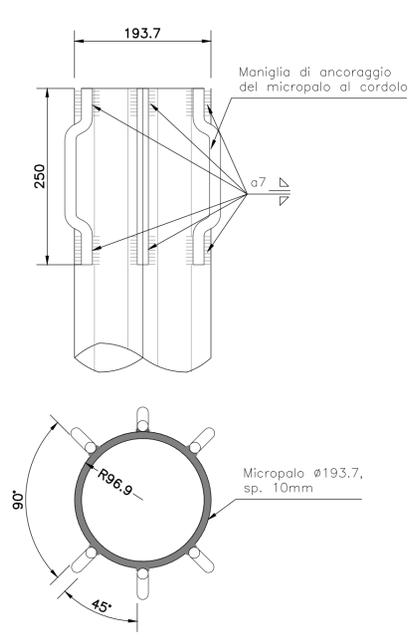

MATRICE DI REVISIONE

REV	DATA	DESCRIZIONE MODIFICA

N.B.: LA TAVOLA SOSTITUISCE QUELLA RELATIVA AL CODICE [] DEL PROGETTO ESECUTIVO

CONCESSIONARI AUTOSTRADALI LOMBARDE


COLLEGAMENTO AUTOSTRADALE DALMINE - COMO - VARESE - VALICO DEL GAGGIOLO E OPERE AD ESSO CONNESSE

CODICE C.U.P. F11B06000270007

TRATTE B1, B2, C, D, TRVA13+14, GREENWAY AS BUILT

TRATTA B1

OPERE D'ARTE MINORI - OPERE DI SOSTEGNO

OPERA DI PROTEZIONE TRALICCIO TERNA N.311

Pianta, Sezione e Particolari Costruttivi

IMPRESA

RAGGRUPPAMENTO TEMPORANEO IMPRESE:

Mandatataria: STRABAG A.G. Mandante: GLF Grandi Lavori Fincosit S.p.A. Mandante: Impresa costruzioni Giuseppe Maltauro S.p.A. Mandante copista: STRABAG S.p.A.

STRABAG **GRANDI LAVORI FINCOSIT** **MALTAURO** **STRABAG**

Scala: varie

CONCEDENTE

CONCESSIONARI AUTOSTRADALI LOMBARDE

CONCESSIONARIO


Direttore Tecnico: Ing. Enrico Anzi
Referente Tecnico: Arch. Giovanni Cambi

APPROVATO


Direttore dei Lavori: Ing. Francesco Donnicci

PROGETTISTA - PROGETTO ESECUTIVO DI DETTAGLIO

RAGGRUPPAMENTO TEMPORANEO PROGETTISTI:

Mandatataria: 3TI PROGETTI ITALIA S.p.A. Mandante: GP Progettazione e Costruzioni S.p.A. Mandante: ALBERTI VECCINI

CONCESSIONARIO


Direttore Tecnico: Ing. Enrico Anzi
Referente Tecnico: Arch. Giovanni Cambi

PROGETTISTA:

3TI PROGETTI ITALIA S.p.A.

STI ITALIA S.p.A.

DIRETTORE TECNICO
Ing. Stefano Luca Possati
Ordine degli Ingegneri
Provincia di Roma n. 20809

Redatto: Malgò Verificato: Coscì Approvato: Possati