




PIANTA PARATIA DI MICROPALI SCALA 1:100

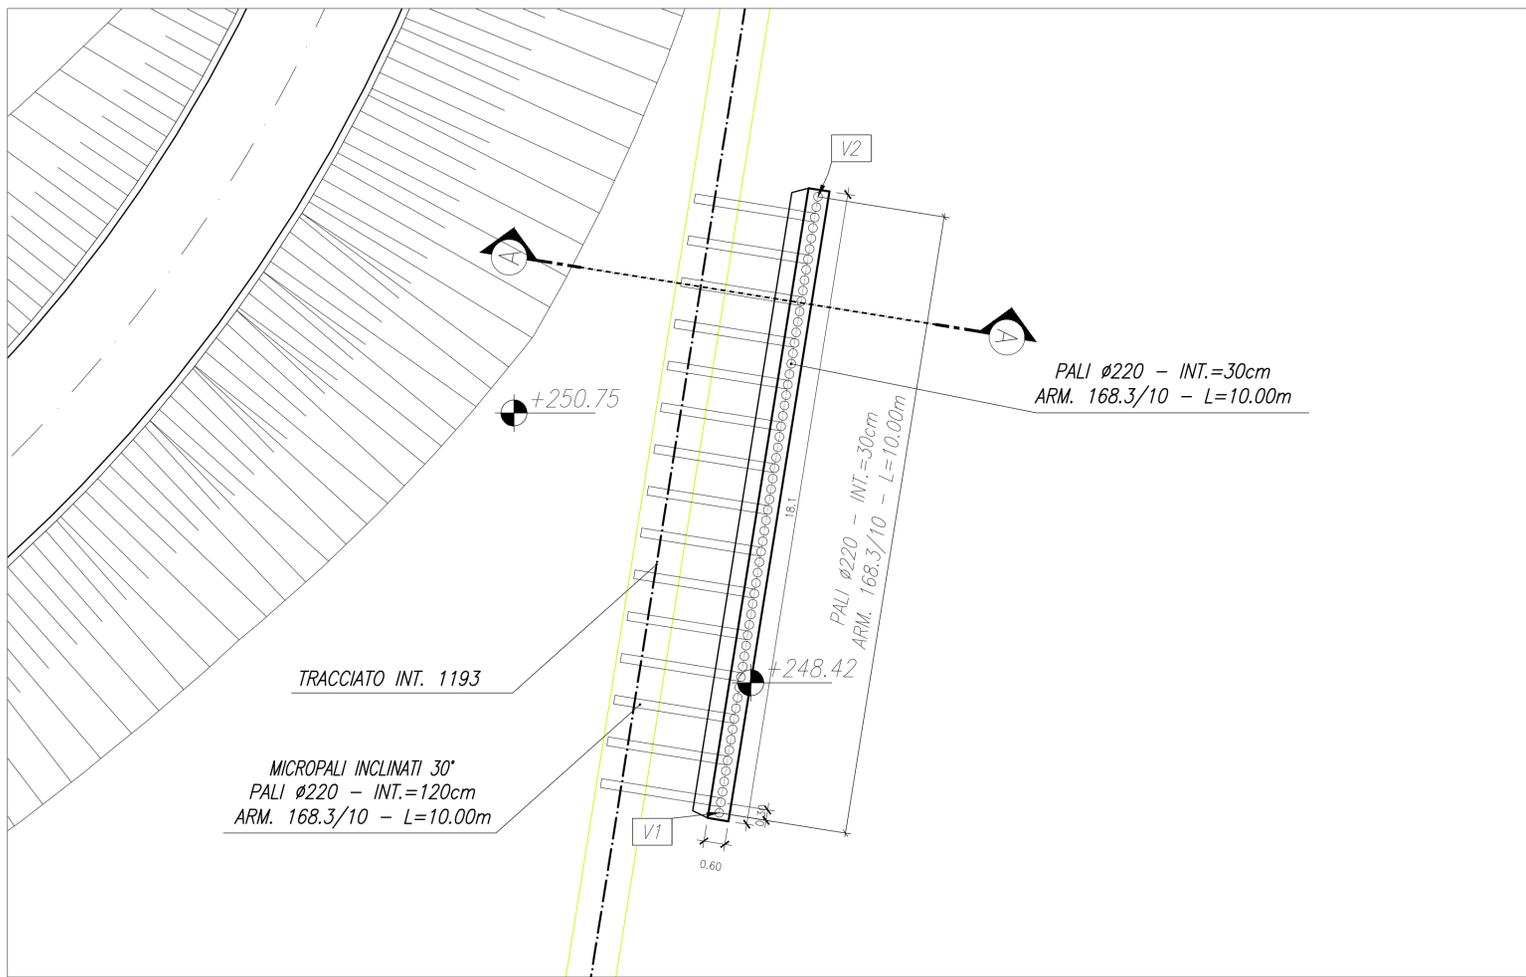


SEZIONE A-A SCALA 1:50

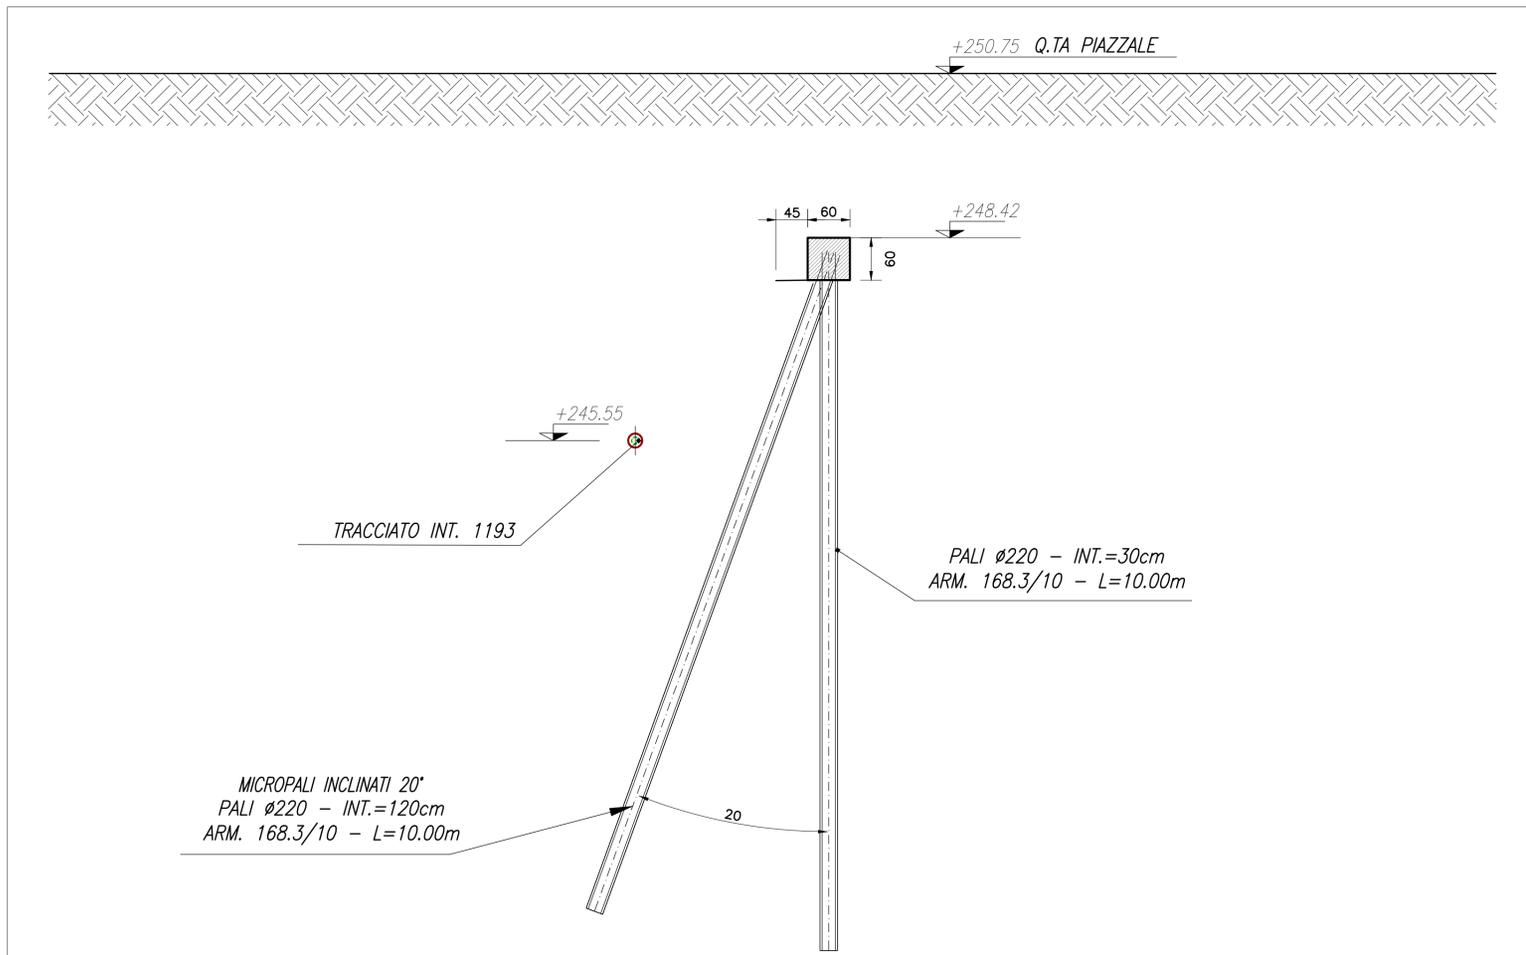


CORDOLO DI TESTA SCALA 1:10

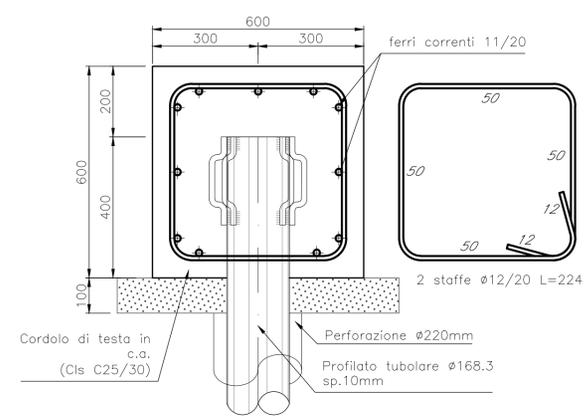

PARTICOLARE ATTACCO PALO INCLINATO SCALA 1:10

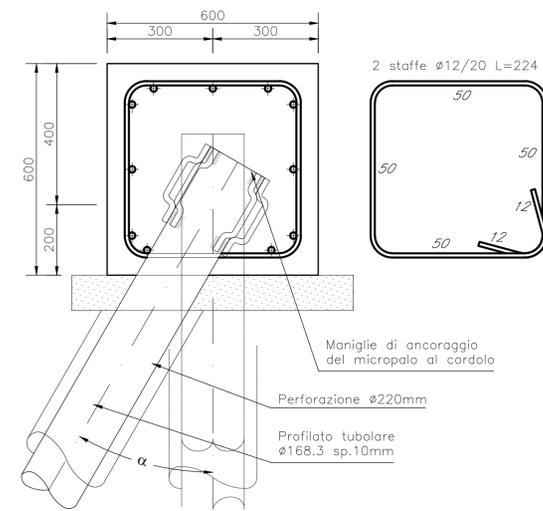

PARTICOLARE ANCORAGGIO DI TESTA MICROPALO AL CORDOLO SCALA 1:5

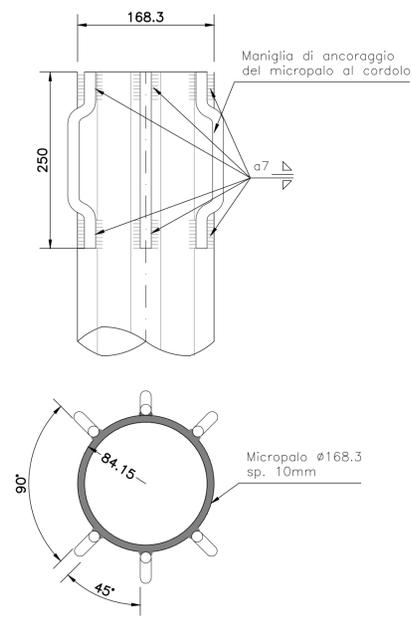

COORDINATE VERTICI MICROPALI PARATIA

VERTICI	X	Y	Z
V1	X=137692.316	Y=245354.165	+247.82
V2	X=137695.122	Y=245371.641	

MATRICE DI REVISIONE

REV	DATA	DESCRIZIONE MODIFICA
-	Novembre 2014	Modifica angolo inclinazione micropali
-	-	-
-	-	-
N.B.: LA TAVOLA SOSTITUISCE QUELLA RELATIVA AL CODICE [] DEL PROGETTO ESECUTIVO

CONCESSIONARI AUTOSTRADALI LOMBARDE

Autosstrada Padovana

COLLEGAMENTO AUTOSTRADALE DALMINE - COMO - VARESE - VALICO DEL GAGGIOLO E OPERE AD ESSO CONNESSE

CODICE C.U.P. F11B06000270007

TRATTE B1, B2, C, D, TRVA13+14, GREENWAY

AS BUILT

TRATTA B1

OPERE D'ARTE MINORI - OPERE DI SOSTEGNO

OPERA DI PROTEZIONE RETE DISTRIBUZIONE GAS - INTERF. GA 1193

Pianta, Sezione e Particolari Costruttivi

IDENTIFICAZIONE ELABORATO

CODICE PROGETTO: F00107B

WBS

IMPRESA

RAGGRUPPAMENTO TEMPORANEO IMPRESE:

Mandatario: STRABAG A.G.

Mandante: GLF Grandi Lavori Fincostr S.p.A.

Mandante: Giuseppe Maltauro S.p.A.

Mandante coopta: STRABAG S.p.A.

CONCEDENTE

CONCESSIONARIO

APPROVATO

PROGETTISTA - PROGETTO ESECUTIVO DI DETTAGLIO

RAGGRUPPAMENTO TEMPORANEO PROGETTISTI:

Mandatario: 3TI PROGETTI ITALIA

Mandante: GP

Mandante: ALBERTO CECCHINI

RESPONSABILE DI PROGETTO ED INCARICATO DELL'INTEGRAZIONE FRA LE VARIE PRESTAZIONI:

Ing. Alberto Cecchini

ELABORAZIONE PROGETTUALE

PROGETTISTA:

3TI PROGETTI ITALIA S.p.A.

3TI ITALIA S.p.A.

DIRETTORE TECNICO

Ing. Stefano Luca Possati

Ordine degli Ingegneri

Provincia di Roma n. 20809

Redatto: Malgoglio

Verificato: Coscilli

Approvato: Possati