




PLANIMETRIA - Scala 1:500

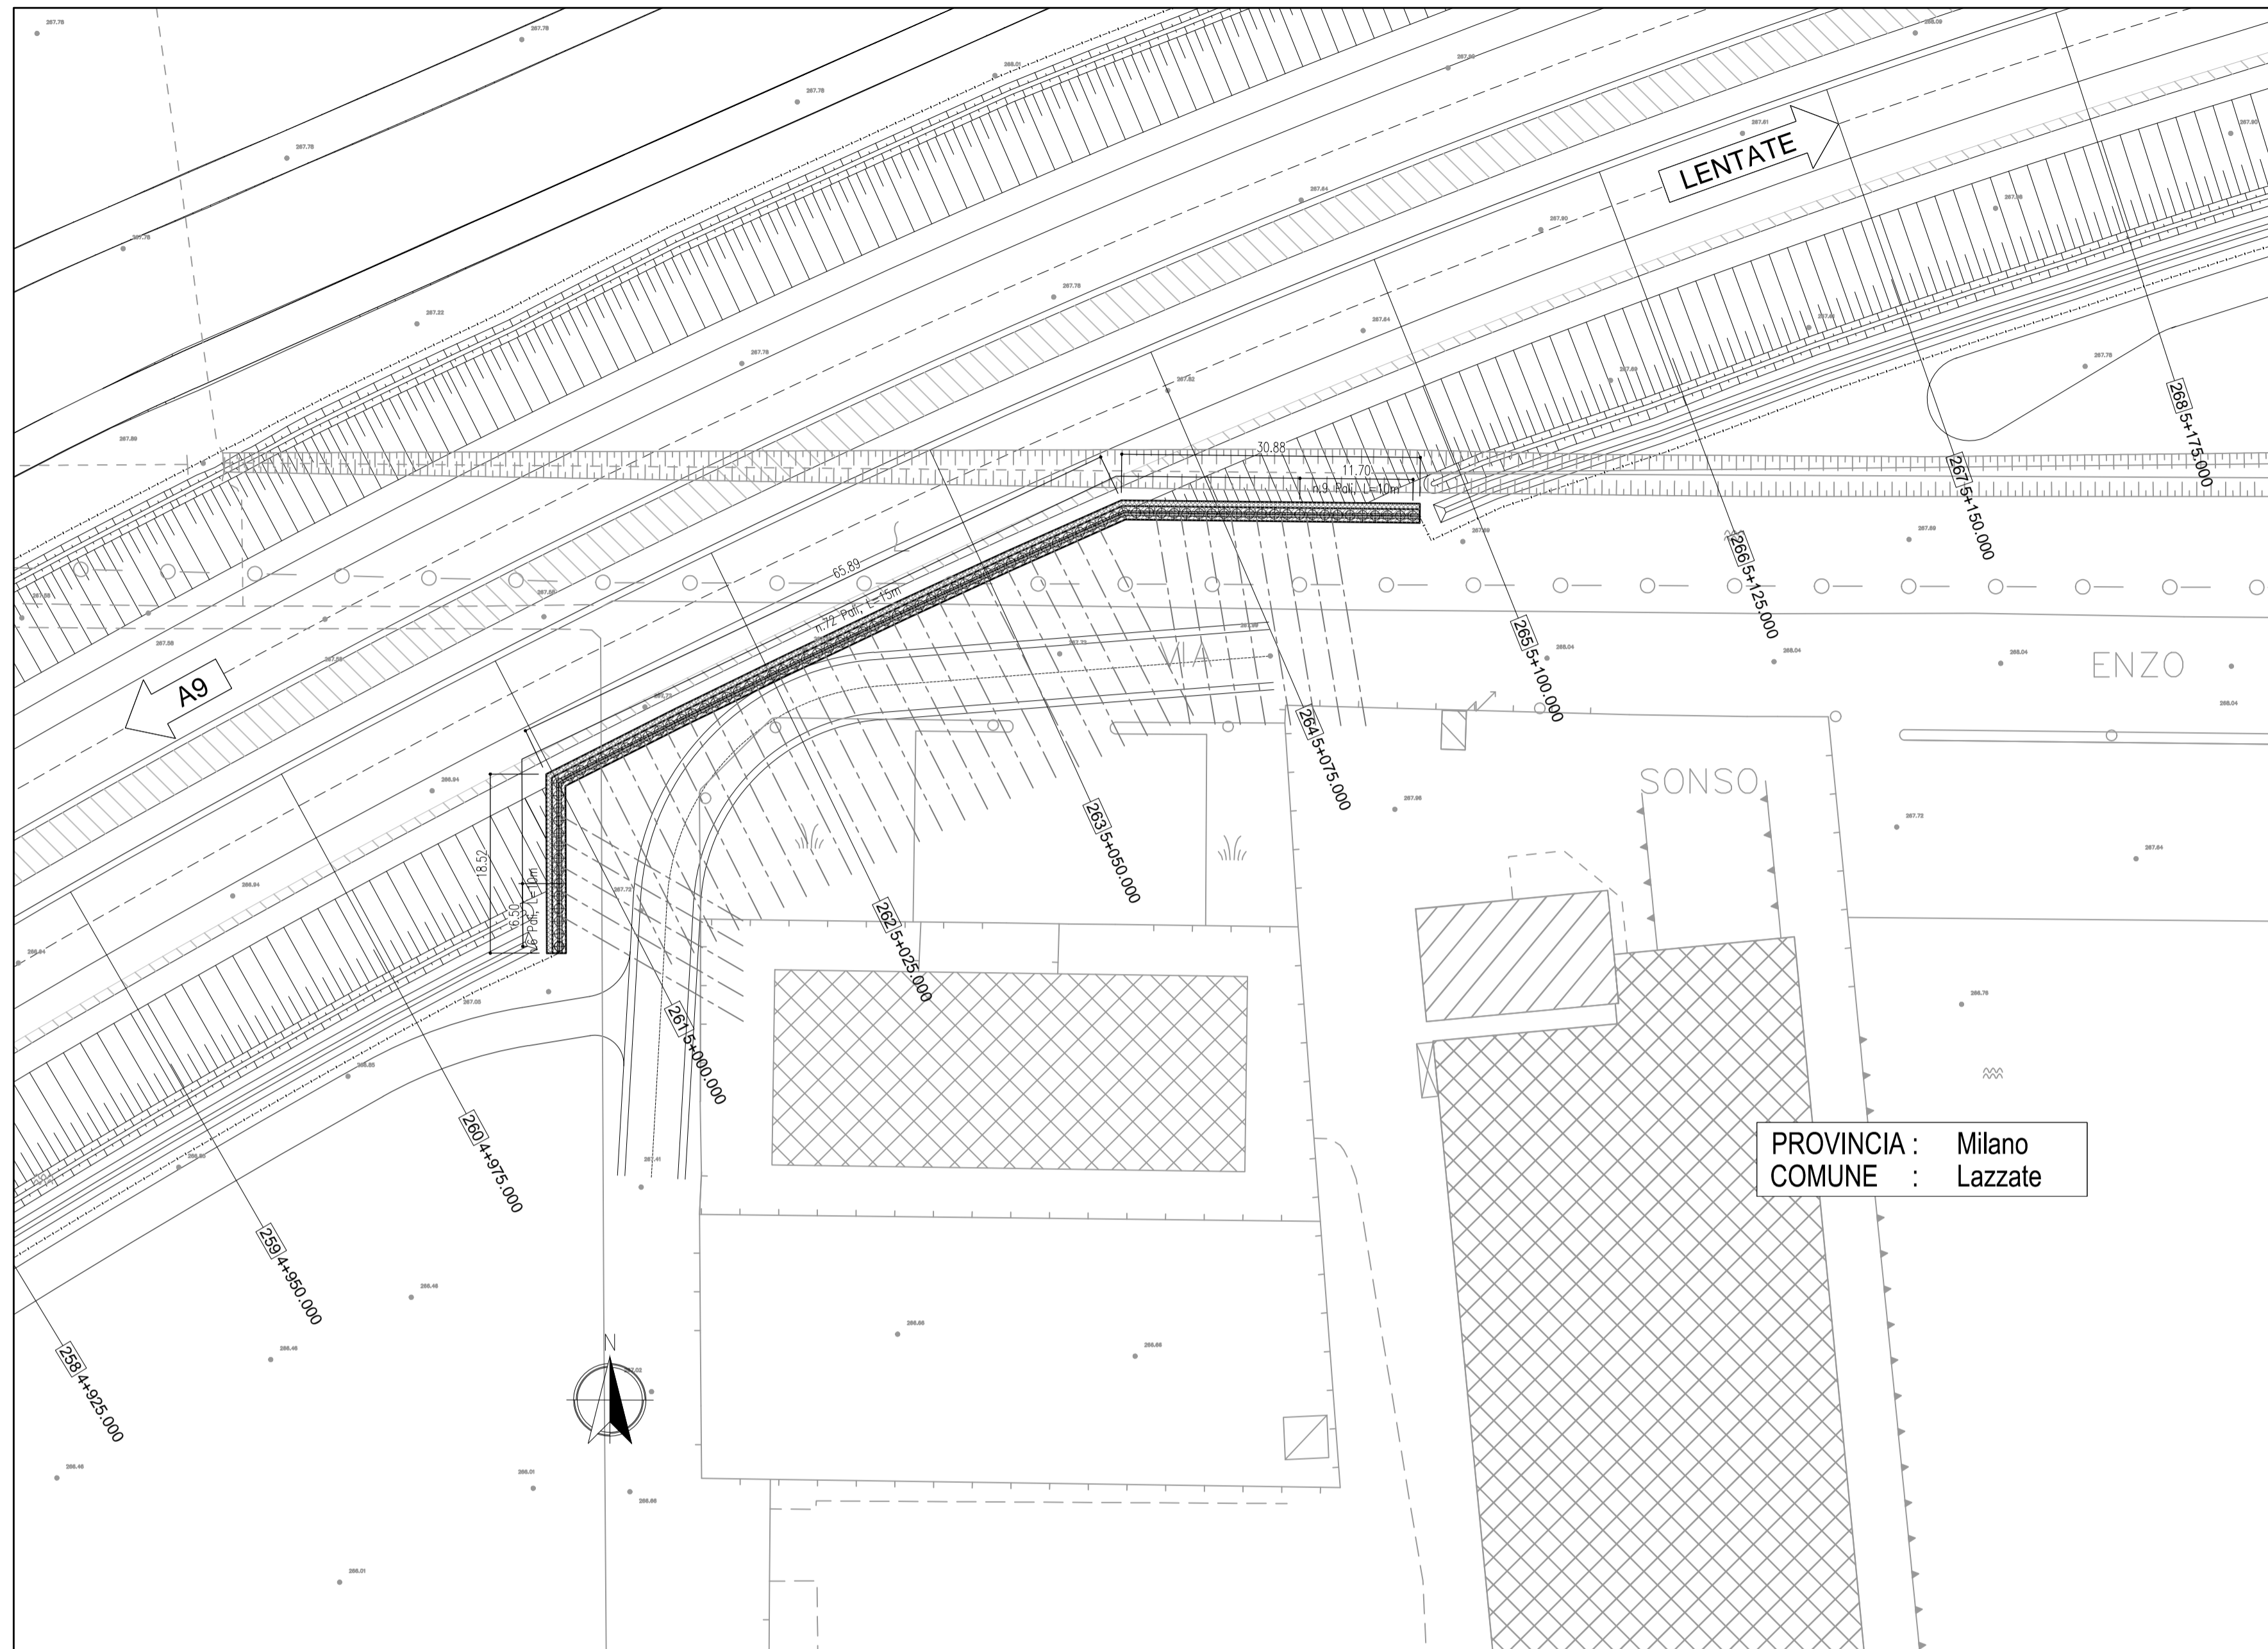

PROFILO - Scala 1:500

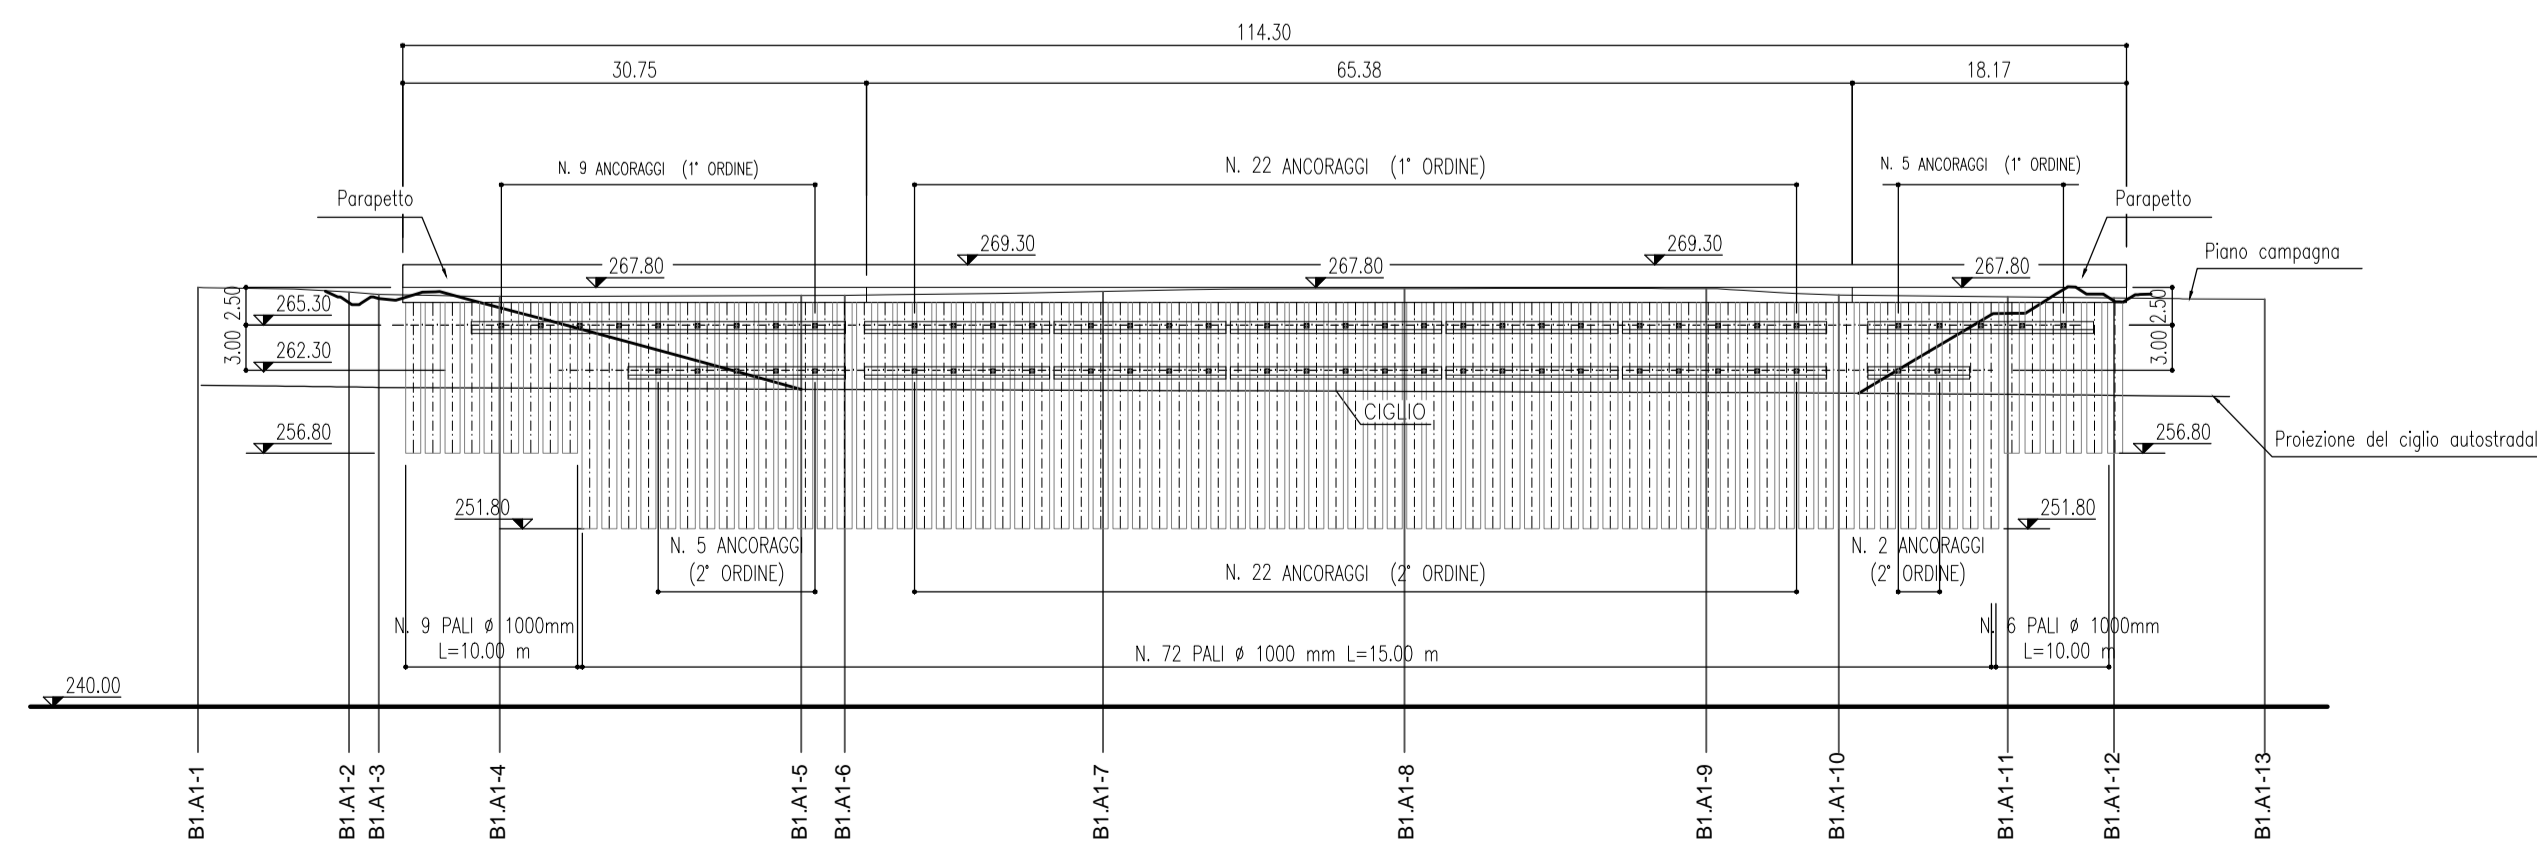

QUADRO DI UNIONE VIABILITA' INTERFERITE

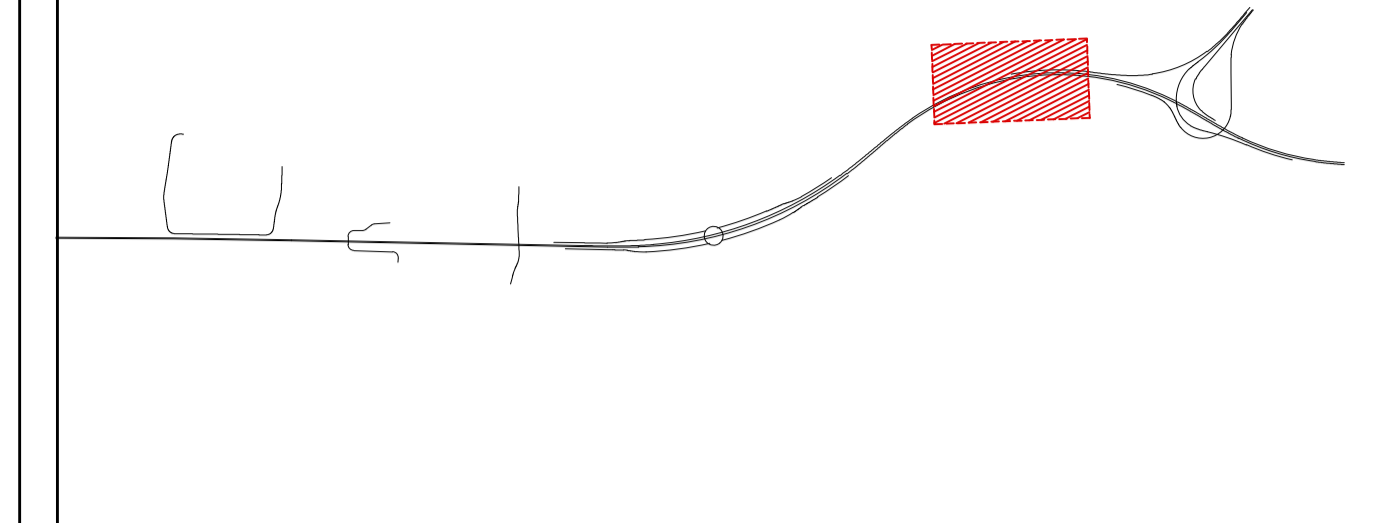

MATRICE DI REVISIONE

REV	DATA	DESCRIZIONE MODIFICA

N.B.: LA TAVOLA SOSTITUISCE QUELLA RELATIVA AL CODICE [ ] DEL PROGETTO ESECUTIVO

CONCESSIONARI AUTOSTRADALI LOMBARDE  
**COLLEGAMENTO AUTOSTRADALE DALMINE - COMO - VARESE - VALICO DEL GAGGIOLO E OPERE AD ESSO CONNESSE**  
 CODICE C.U.P. F1180600027007  
**TRATTE B1, B2, C, D, TRVA13+14, GREENWAY**  
**AS BUILT**  
**TRATTA B1**  
 OPERE D'ARTE MINORI - OPERE DI SOSTEGNO  
 PARATIA ASSE PRINCIPALE MURO 6  
 MURO 6 - Planimetria e profilo

<b>IDENTIFICAZIONE ELABORATO</b> CODICE PROGETTO: F00107B WBS		<b>IMPRESA</b> RAGGRUPPAMENTO TEMPORANEO IMPRESE: Mandataria: STRABAG A.G. Mandante: GLF Grandi Lavori Fincosit S.p.A. Mandante: Giuseppe Maltauro S.p.A. Mandante cooptata: STRABAG S.p.A.	
FASE PROGETTUALE LOTTO ZONA OPERA TRATTO D'OPERA AMBITO TIPO ELABORATO PROGRESSIVO REVISIONE	A 1 A03 TR004 0 OS PE 003 01	<b>STRABAG</b> <b>GRANDI LAVORI FINCOSIT</b> <b>MALTAURO</b> <b>STRABAG</b>	
DATA: Dicembre 2015 DESCRIZIONE: Emissione REV: E		<b>PROGETTISTA - PROGETTO ESECUTIVO DI DETTAGLIO</b> RAGGRUPPAMENTO TEMPORANEO PROGETTISTI: Mandataria: 3TI PROGETTI ITALIA S.p.A. Mandante: GP Progettare e realizzare opere di infrastruttura Mandante: Arch. Salvatore Vermiglio Mandante: ALBERTO CECCHINI	
<b>CONCEDENTE</b> CONCESSIONARI AUTOSTRADALI LOMBARDE		RESPONSABILE DI PROGETTO ED INCARICATO DELL'INTEGRAZIONE FRA LE VARIE PRESTAZIONI: Ing. Alberto Cecchini	
<b>CONCESSIONARIO</b> Autostrada Padovese Direttore Tecnico: Ing. Enrico Anzi Referente Tecnico: arch. Giovanni Cambi		<b>ELABORAZIONE PROGETTUALE</b> <b>PROGETTISTA:</b> 3TI PROGETTI ITALIA S.p.A. <b>3TI ITALIA S.p.A.</b> DIRETTORE TECNICO Ing. Stefano Luca Passati Ordine degli Ingegneri Provincia di Roma n. 20809	
<b>APPROVATO</b> Autostrada Padovese Il Direttore dei Lavori: Ing. Francesco Domenico		Redatto: Pierucci Verificato: Di Iullo Approvato: Passati	