



PROFILO-Scala 1:500

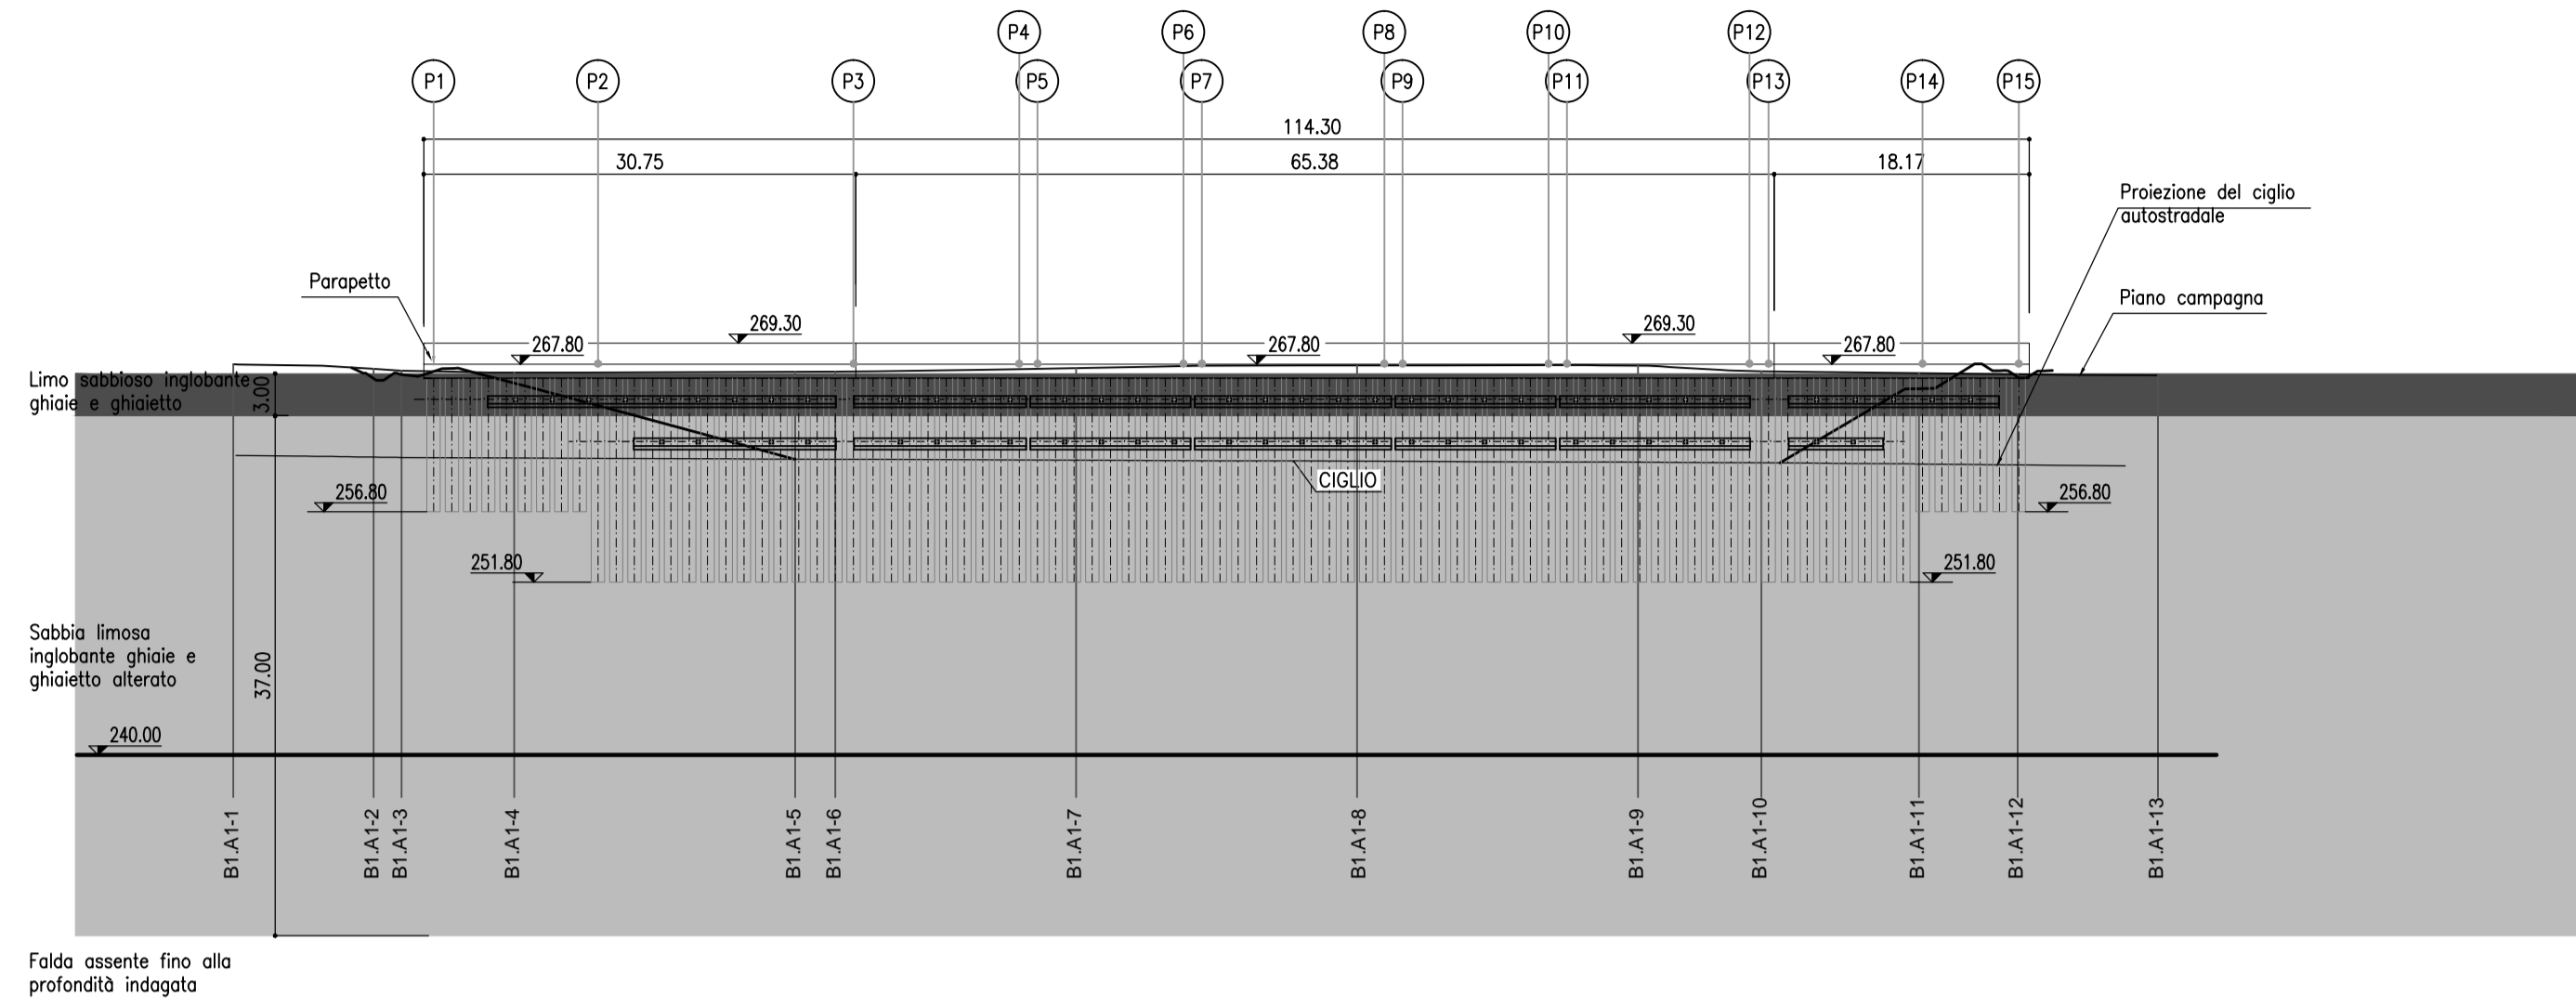

SEZIONE TRASVERSALE-Scala 1:200

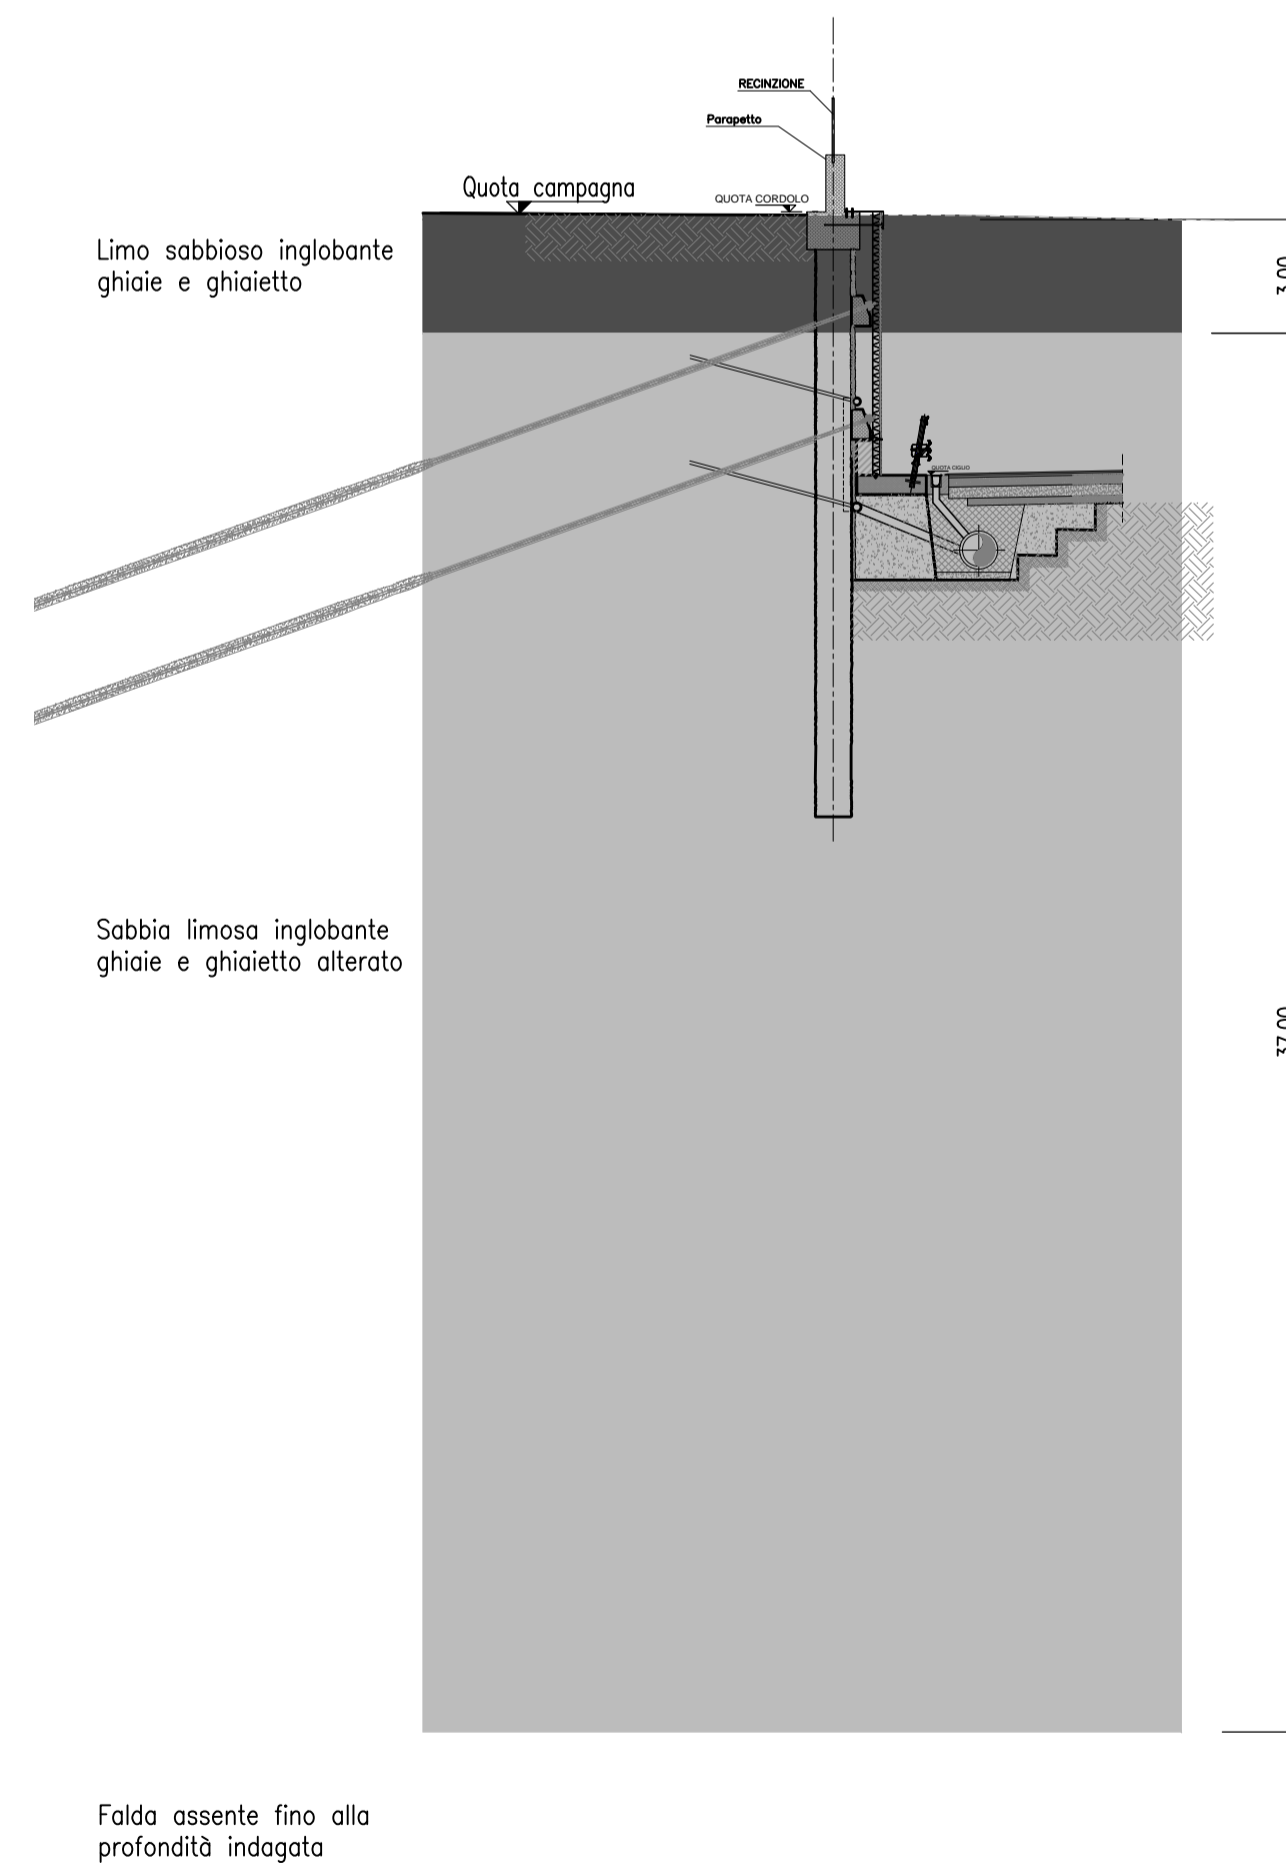

RETTI DI CARATTERIZZAZIONE DEL TERRENO

SIMBOLO	DESCRIZIONE
	Sabbia limosa
	Ghiaia in matrice limo-sabbiosa

MATRICE DI REVISIONE		
REV	DATA	DESCRIZIONE MODIFICA

N.B.: LA TAVOLA SOSTITUISCE QUELLA RELATIVA AL CODICE [E] DEL PROGETTO ESECUTIVO

COLLEGAMENTO AUTOSTRADALE
DALMINE - COMO - VARESE - VALICO DEL GAGGIOLO E OPERE AD ESSO CONNESSE
 CODICE C.U.P. F11B0600027007

TRATTE B1, B2, C, D, TRVA13+14, GREENWAY

AS BUILT

TRATTA B1
 OPERE D'ARTE MINORI - OPERE DI SOSTEGNO
 PARATIA ASSE PRINCIPALE MURO 6
 MURO 6 - Profilo e sezione geologica paratia

IDENTIFICAZIONE ELABORATO		IMPRESA							
CODICE PROGETTO: F00107B		RAGGRUPPAMENTO TEMPORANEO IMPRESE:							
WBS		Mandatario	Mandatario						
STRABAG A.G.		GLF Grandi Lavori	ICM S.p.A.						
Fincosit S.p.A.		Mandatario cooptato	STRABAG S.p.A.						
<table border="1" style="width: 100%; text-align: center;"> <tr><td>STRABAG</td><td>ICM</td><td>STRABAG</td></tr> </table>		STRABAG	ICM	STRABAG	<table border="1" style="width: 100%; text-align: center;"> <tr><td>STRABAG</td><td>ICM</td><td>STRABAG</td></tr> </table>		STRABAG	ICM	STRABAG

FASE PROGETTUALE	LOTTO	ZONA	OPERA	TRATTO D'OPERA	AMBITO	TIPO ELABORATO	PROGRESSIVO	REVISIONE
A	3	A03	TR004	0	OS	SZ	013	E_01

Scala: 1:200-1:500

DATA	DESCRIZIONE	REV	PROGETTISTA - PROGETTO ESECUTIVO DI DETTAGLIO
Dicembre 2015	Emissione	E	RAGGRUPPAMENTO TEMPORANEO PROGETTISTI:
Giugno 2018	Seconda Emissione	E 01	Mandatario
			Mandatario
			Mandatario
			Mandatario

CONCEDENTE	RESPONSABILE DI PROGETTO ED INCARICATO DELL'INTEGRAZIONE FRA LE VARIE PRESTAZIONI:
CONCESSIONI AUTOSTRADALI LOMBARDE	Ing. Alberto Cecchini
CONCESSIONARIO	ELABORAZIONE PROGETTUALE
Autstrada Pademontana Lombarda	PROGETTISTA:
Direttore Tecnico: Ing. Giuseppe Samba	3TI PROGETTI ITALIA S.p.A.
Referente Tecnico: arch. Giovanni Camilo	3TI ITALIA S.p.A.
APPROVATO	DIRETTORE TECNICO
Autstrada Pademontana Lombarda	Ing. Stefano Loren Prossati
Il Direttore dei Lavori: Ing. Francesco Donarico	Ordine degli Ingegneri Provincia di Roma n. 20809

Redatto: Savino Verificato: Sorga Approvato: Possati