



TIPOLOGIE BARRIERE	
BAR_00	Nessuna barriera
BAR_01	Barriera guard-rail
BAR_02	Barriera foncoassorbente
BAR_03	Barriera metallica di recinzione

**TOLLERANZE**  
**FONDAZIONI**  
 Tolleranza altimetria della sottofondazione: ±1 cm prevista per uno spessoramento del muro prefabbricato non superiore a cm 2

**TOLLERANZE PREFABBRICATI**  
**TOLLERANZE DI FINITURA**  
 Le tolleranze di produzione degli elementi prefabbricati rispetteranno le prescrizioni della norma UNI EN 13369:2008.

In particolare le proprietà geometriche e le tolleranze di produzione e le dimensioni nominali minime rientrano tra quelle previste al punto 4.3.1 della norma suddetta.  
 Le caratteristiche delle superfici e di rifinitura quali imperfezioni, cavillature, microfessurazioni, abrasioni e imbarcamenti rientrano tra quanto previsto all'appendice J punto J.4 della norma suddetta che considerano la destinazione dei manufatti all'uso industriale e la produzione con impianti meccanizzati.

**TOLLERANZE COPRIFERRO**  
 La tolleranza assunta per il copriferro degli elementi prefabbricati sarà quella indicata nella norma UNI EN 13369 al punto 4.3.1.1 prospetto 4 "Tolleranze ammesse per le sezioni trasversali degli elementi strutturali". Gli elementi con copriferro non conforme saranno rifiutati.

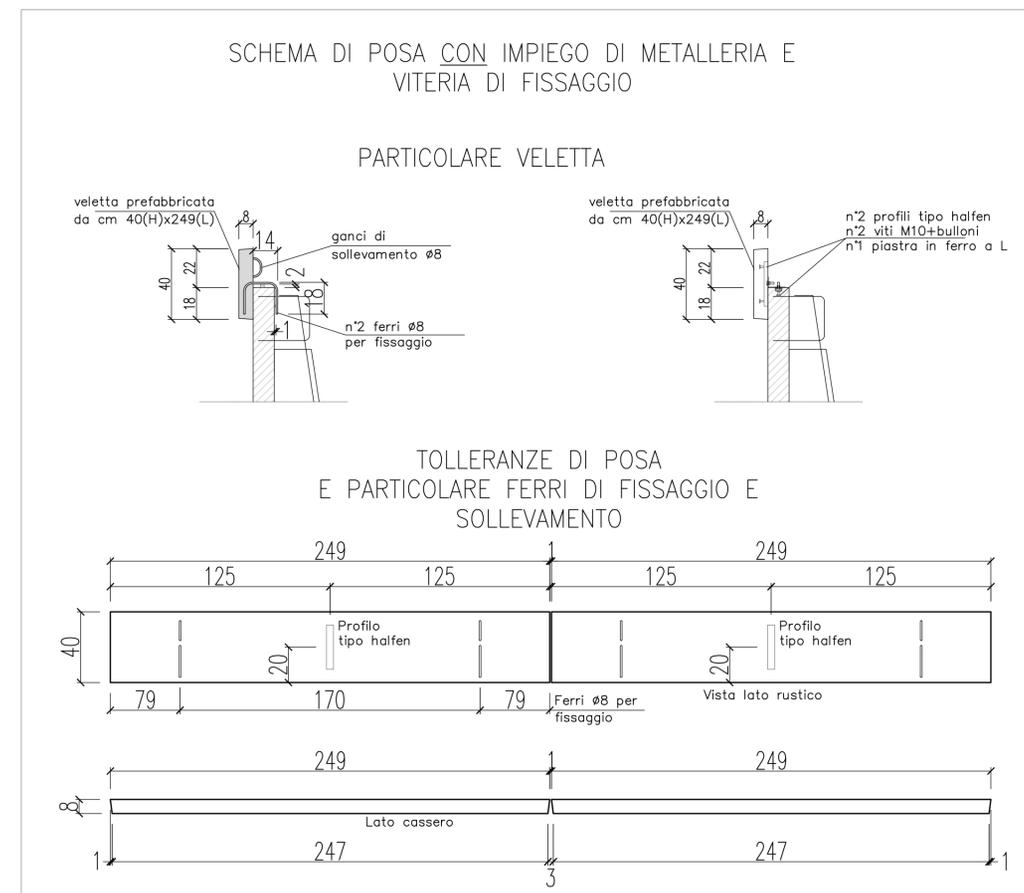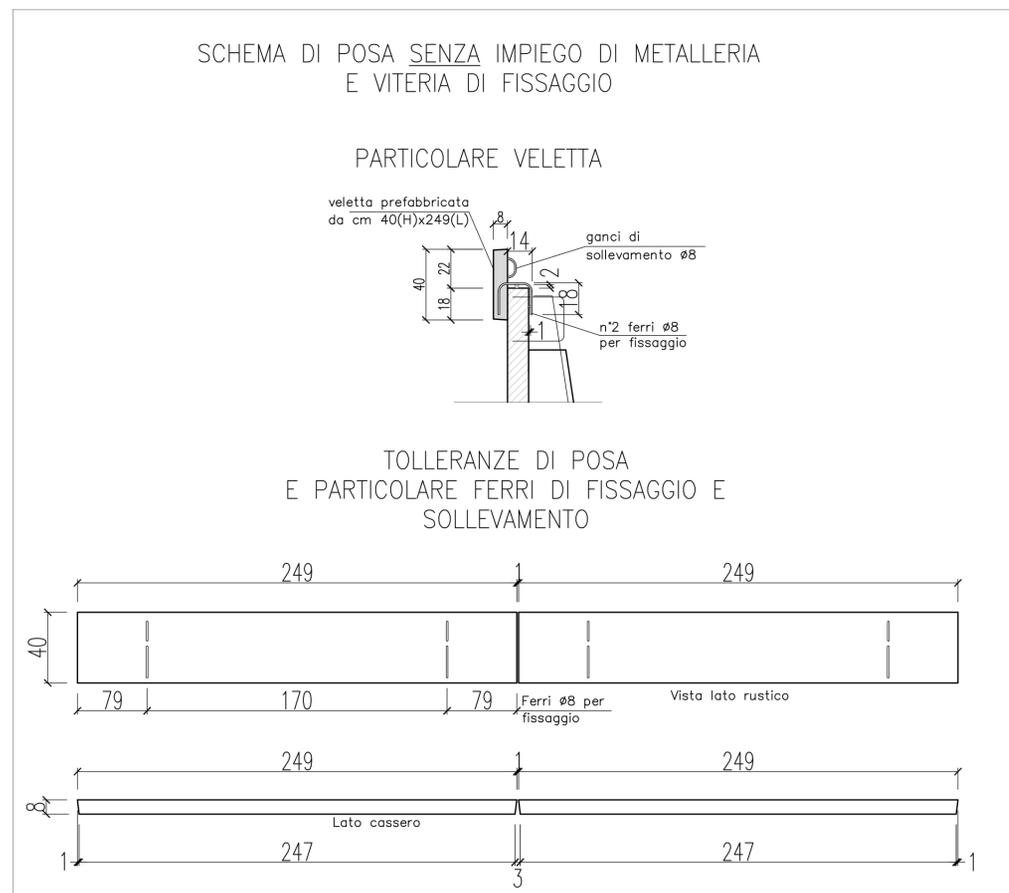

### MATRICE DI REVISIONE

REV	DATA	DESCRIZIONE MODIFICA

N.B.: LA TAVOLA SOSTITUISCE QUELLA RELATIVA AL CODICE [ ] DEL PROGETTO ESECUTIVO

**COLLEGAMENTO AUTOSTRADALE DALMINE - COMO - VARESE - VALICO DEL GAGGIOLO E OPERE AD ESSO CONNESSE**  
 CODICE C.U.P. F11B900027007  
**TRATTE B1, B2, C, D, TRVA13+14, GREENWAY**  
**AS BUILT**  
**TRATTA B1**  
 OPERE D'ARTE MINORI - OPERE DI SOSTEGNO  
 OPERE DI SOSTEGNO - VIA PIAVE  
 MURI 1-2-3-4 APP. CAV. VIA PIAVE - Particolari costruttivi TAV. 1/2

IDENTIFICAZIONE ELABORATO		IMPRESA	
CODICE PROGETTO: F001078 WBS		RAGGRUPPAMENTO TEMPORANEO IMPRESE:	
Mandatario	STRABAG A.G.	Mandatario	GLF Grandi Lavori Fincosit S.p.A.
Mandatario	Impresa costruzioni Giuseppe Malturo S.p.A.	Mandatario	Mandatario cooptata STRABAG S.p.A.

Scala: 1:20

DATA DESCRIZIONE REV

12/2016 Essenza E

**PROGETTISTA - PROGETTO ESECUTIVO DI DETTAGLIO**

RAGGRUPPAMENTO TEMPORANEO PROGETTISTI:

Mandatario: 3TI PROGETTI ITALIA

Mandatario: OP Progetti

Mandatario: Arch. Salvatore Vermiglio

**CONCEDENTE**

CONCESSIONARI AUTOSTRADALI LOMBARDE

**RESPONSABILE DI PROGETTO ED INCARICATO DELL'INTEGRAZIONE FRA LE VARIE PRESTAZIONI:**

Ing. Alberto Cecchini

**CONCESSIONARIO**

Autostrada Pademontana Lombarda

Direttore Tecnico: Ing. Enrico Anzi  
 Referente Tecnico: Arch. Giovanni Cambi

**ELABORAZIONE PROGETTUALE**

**PROGETTISTA:**  
**BETONCABLO S.p.A.**

**DIRETTORE TECNICO:**  
 Arch. Massimo Tosi

**APPROVATO**

Autostrada Pademontana Lombarda

Direttore dei Lavori: Ing. Francesco Domarico

**REDAZIONE**

Redatto: Parini  
 Verificato: Tosi

SEZIONE DELLA PROVINCIA DI ...

Sezione A N° AT1760

15/158

Approvato: Placucci