




PIANTA MURO "4" - Scala 1:100

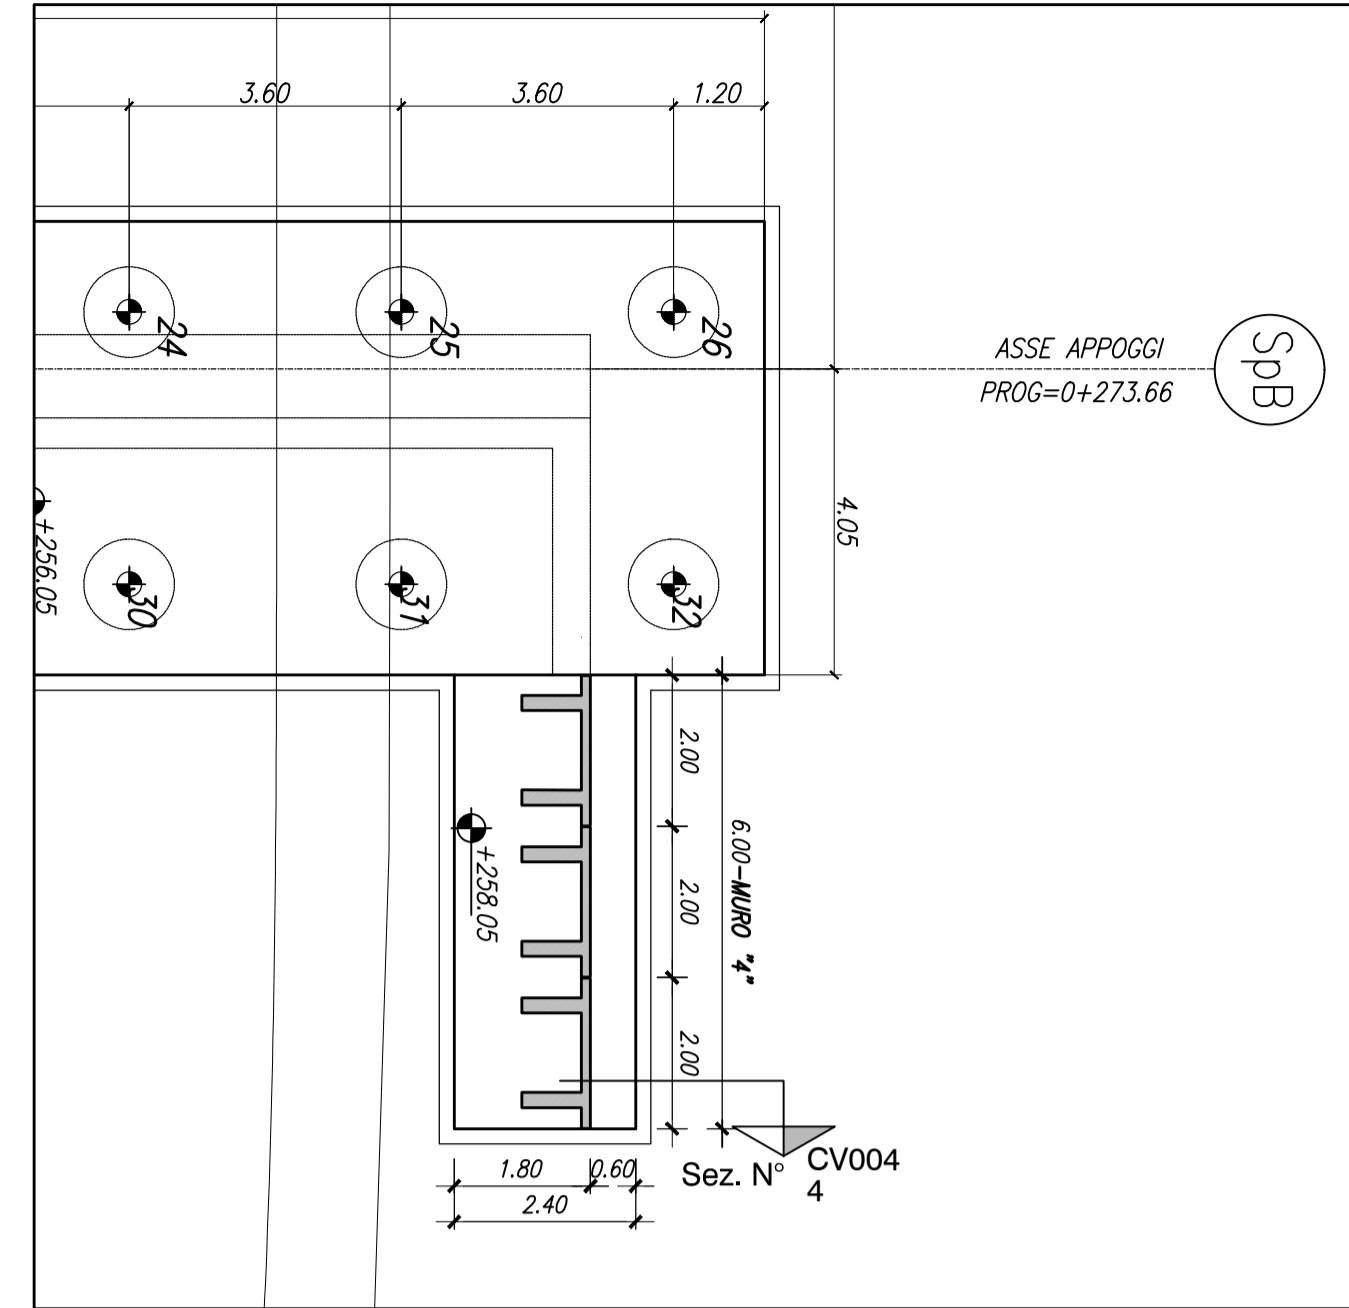

PROSPETTO MURO "4" - Scala 1:100

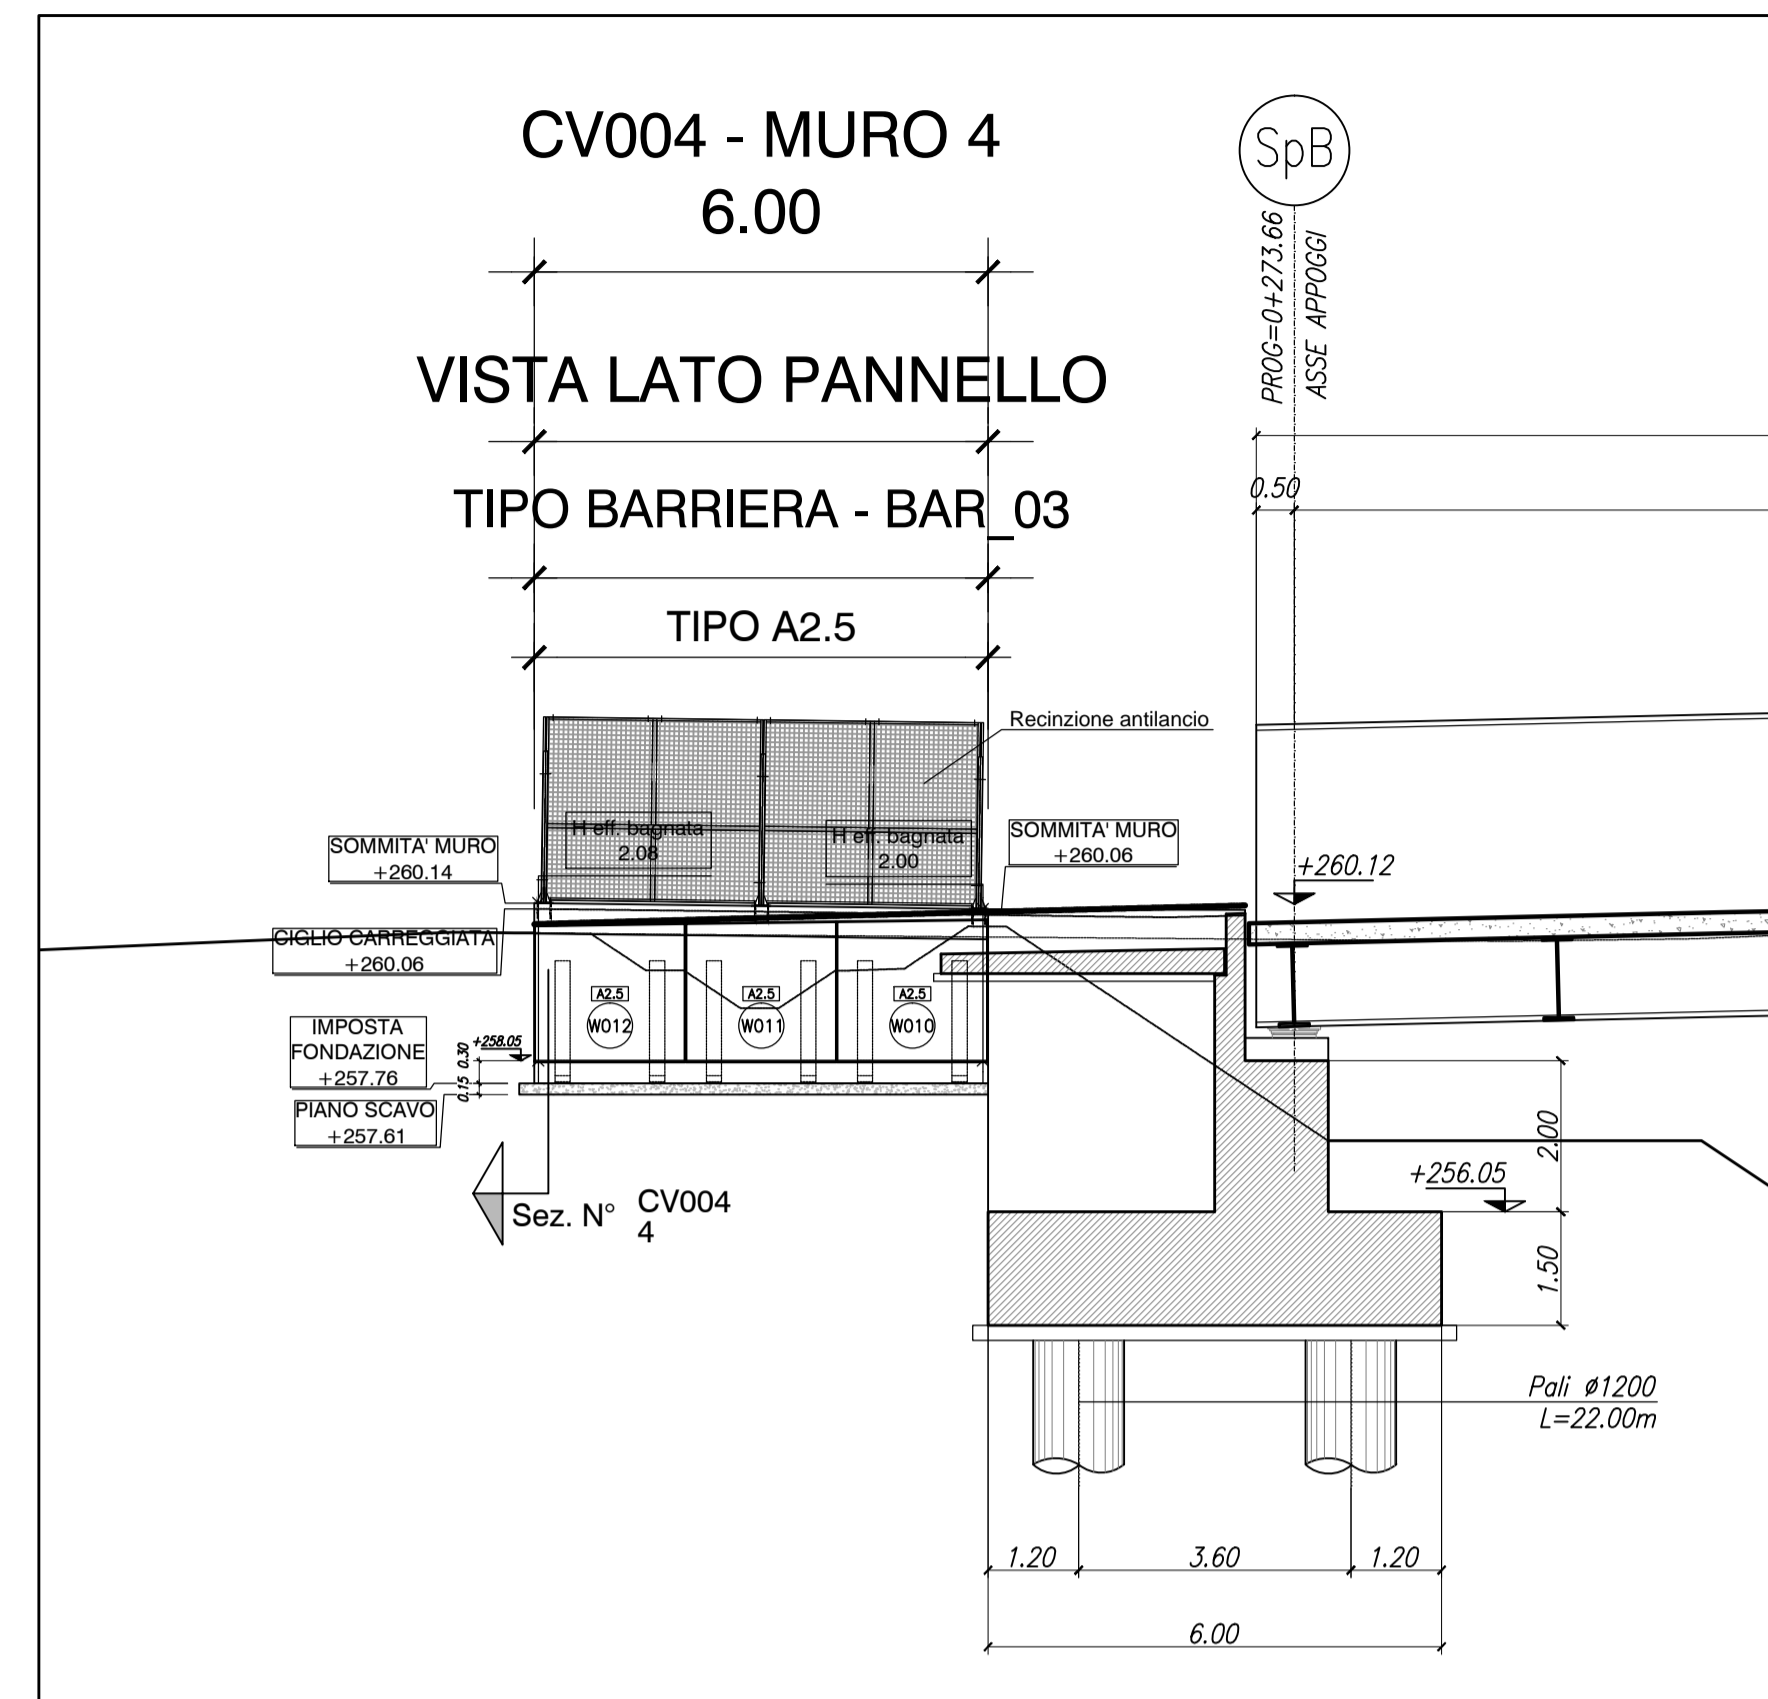

Scala 1:50

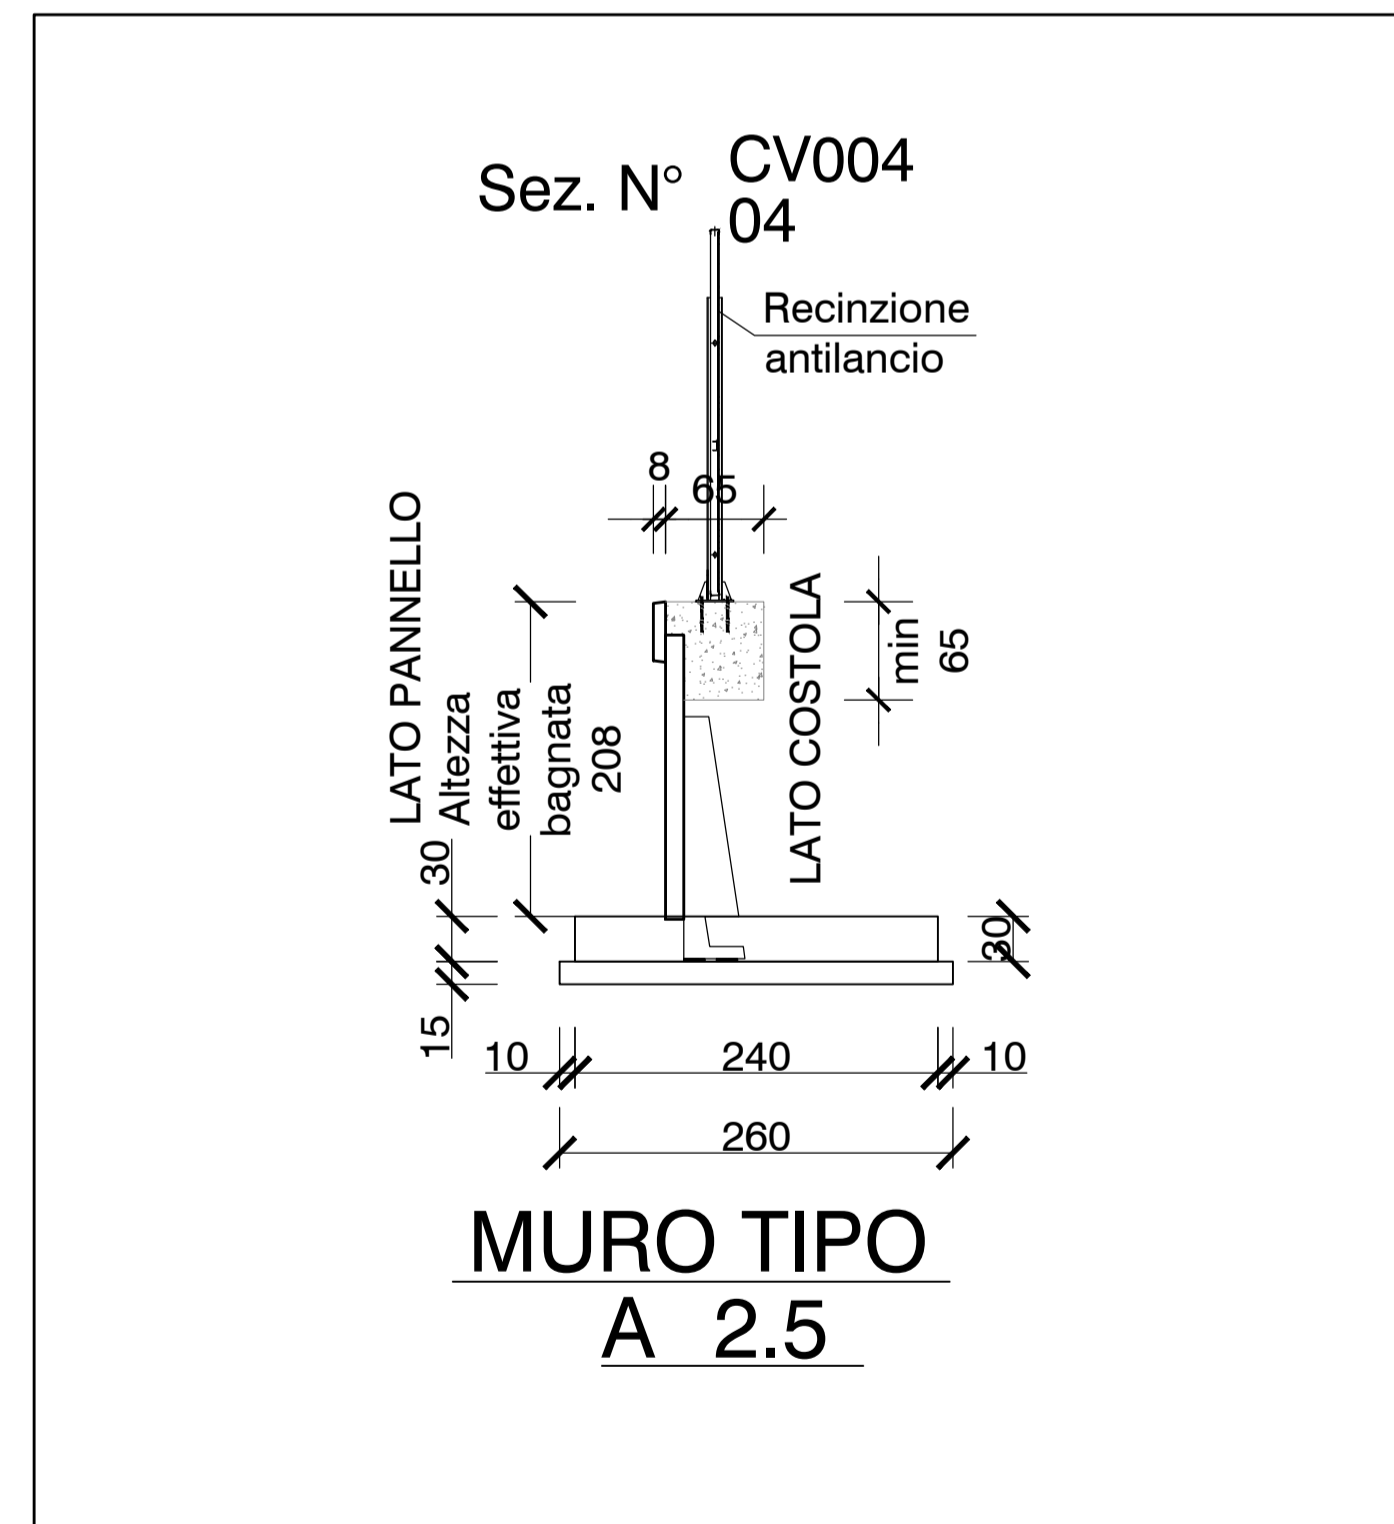

TIPOLOGIE BARRIERE	
BAR_00	Nessuna barriera
BAR_01	Barriera guard-rail
BAR_02	Barriera fonoassorbente
BAR_03	Barriera metallica di recinzione

TOLLERANZE

FONDAZIONI
Tolleranza altimetria della sottofondazione: ±1 cm prevista per uno spessoramento del muro prefabbricato non superiore a cm 2

TOLLERANZE PREFABBRICATI

TOLLERANZE DI FINITURA
Le tolleranze di produzione degli elementi prefabbricati rispetteranno le prescrizioni della norma UNI EN 13369:2008.

In particolare le proprietà geometriche e le tolleranze di produzione e le dimensioni nominali minime rientrano tra quelle previste al punto 4.3.1 della norma suddetta.

Le caratteristiche delle superfici e di rifinitura quali imperfezioni, cavillature, microfessurazioni, abrasioni e imbarcamenti rientrano tra quanto previsto all'appendice J punto J.4 della norma suddetta che considerano la destinazione dei manufatti all'uso industriale e la produzione con impianti meccanizzati.

TOLLERANZE COPRIFERRO

La tolleranza assunta per il copriferro degli elementi prefabbricati sarà quella indicata nella norma UNI EN 13369 al punto 4.3.1.1 prospetto 4 "Tolleranze ammesse per le sezioni trasversali degli elementi strutturali". Gli elementi con copriferro non conforme saranno rifiutati.

MATRICE DI REVISIONE

REV	DATA	DESCRIZIONE MODIFICA
-	-	-
-	-	-
N.B.: LA TAVOLA SOSTITUISCE QUELLA RELATIVA AL CODICE [] DEL PROGETTO ESECUTIVO

CONCESSIONARI AUTOSTRADALI LOMBARDE


COLLEGAMENTO AUTOSTRADE DALMINE - COMO - VARESE - VALICO DEL GAGGIOLO E OPERE AD ESSO CONNESSE
CODICE C.U.P. F1180600027007

TRATTE B1, B2, C, D, TRVA13+14, GREENWAY

AS BUILT

TRATTA B1
OPERE D'ARTE MINORI - OPERE DI SOSTEGNO
OPERE DI SOSTEGNO - VIA PIAVE
MURO 4 APP. CAV. VIA PIAVE - Pianta, prospetto e sezione

IDENTIFICAZIONE ELABORATO
CODICE PROGETTO: F001078
WBS

RAGGRUPPAMENTO TEMPORANEO IMPRESE:

Mandatario STRABAG A.G.	Mandatario GLF Grandi Lavori Fincosit S.p.A.	Mandatario Impresa costruzioni Giuseppe Maltauro S.p.A.	Mandatario cooptato STRABAG S.p.A.
----------------------------	---	--	---------------------------------------

Scala: Varie

STRABAG **GLF** **FINCOSIT** **MALTAURO** **STRABAG**

DATA DESCRIZIONE REV
Gennaio 2016 Emissione E
Giugno 2018 Seconda Emissione E_01

PROGETTISTA - PROGETTO ESECUTIVO DI DETTAGLIO
RAGGRUPPAMENTO TEMPORANEO PROGETTISTI:

Mandatario 371 PROGETTI ITALIA INGEGNERIA ASSOCIATA S.p.A.	Mandatario GP Progettazione e Direzione Progetti di Impresa	Mandatario ALBERTI VERMIGLIO	Arch. Salvatore Vermiglio
---	--	---------------------------------	------------------------------

CONCEDENTE
CONCESSIONARI AUTOSTRADALI LOMBARDE

RESPONSABILE DI PROGETTO ED INCARICATO DELL'INTEGRAZIONE FRA LE VARIE PRESTAZIONI:
Ing. Alberto Cecchini

CONCESSIONARIO
Direttore Tecnico:
Ing. Enrico Arini
Relatore Tecnico:
Arch. Giovanni Carlotto

ELABORAZIONE PROGETTUALE
PROGETTISTA:
BETONCABLO S.p.A.
DIRETTORE TECNICO
Arch. Massimo Tosi

APPROVATO
Il Direttore dei Lavori:
Ing. Francesco Domenico

REDAZIONE
Redatto: Parini
Verificato: Tosi

STAMPATO
Stampato: Placucci

REGOLAMENTO DELLA PROVINCIA
Sezione A
N° AT1740
09/11/2018
ALESSANDRO PLACUCCI
