



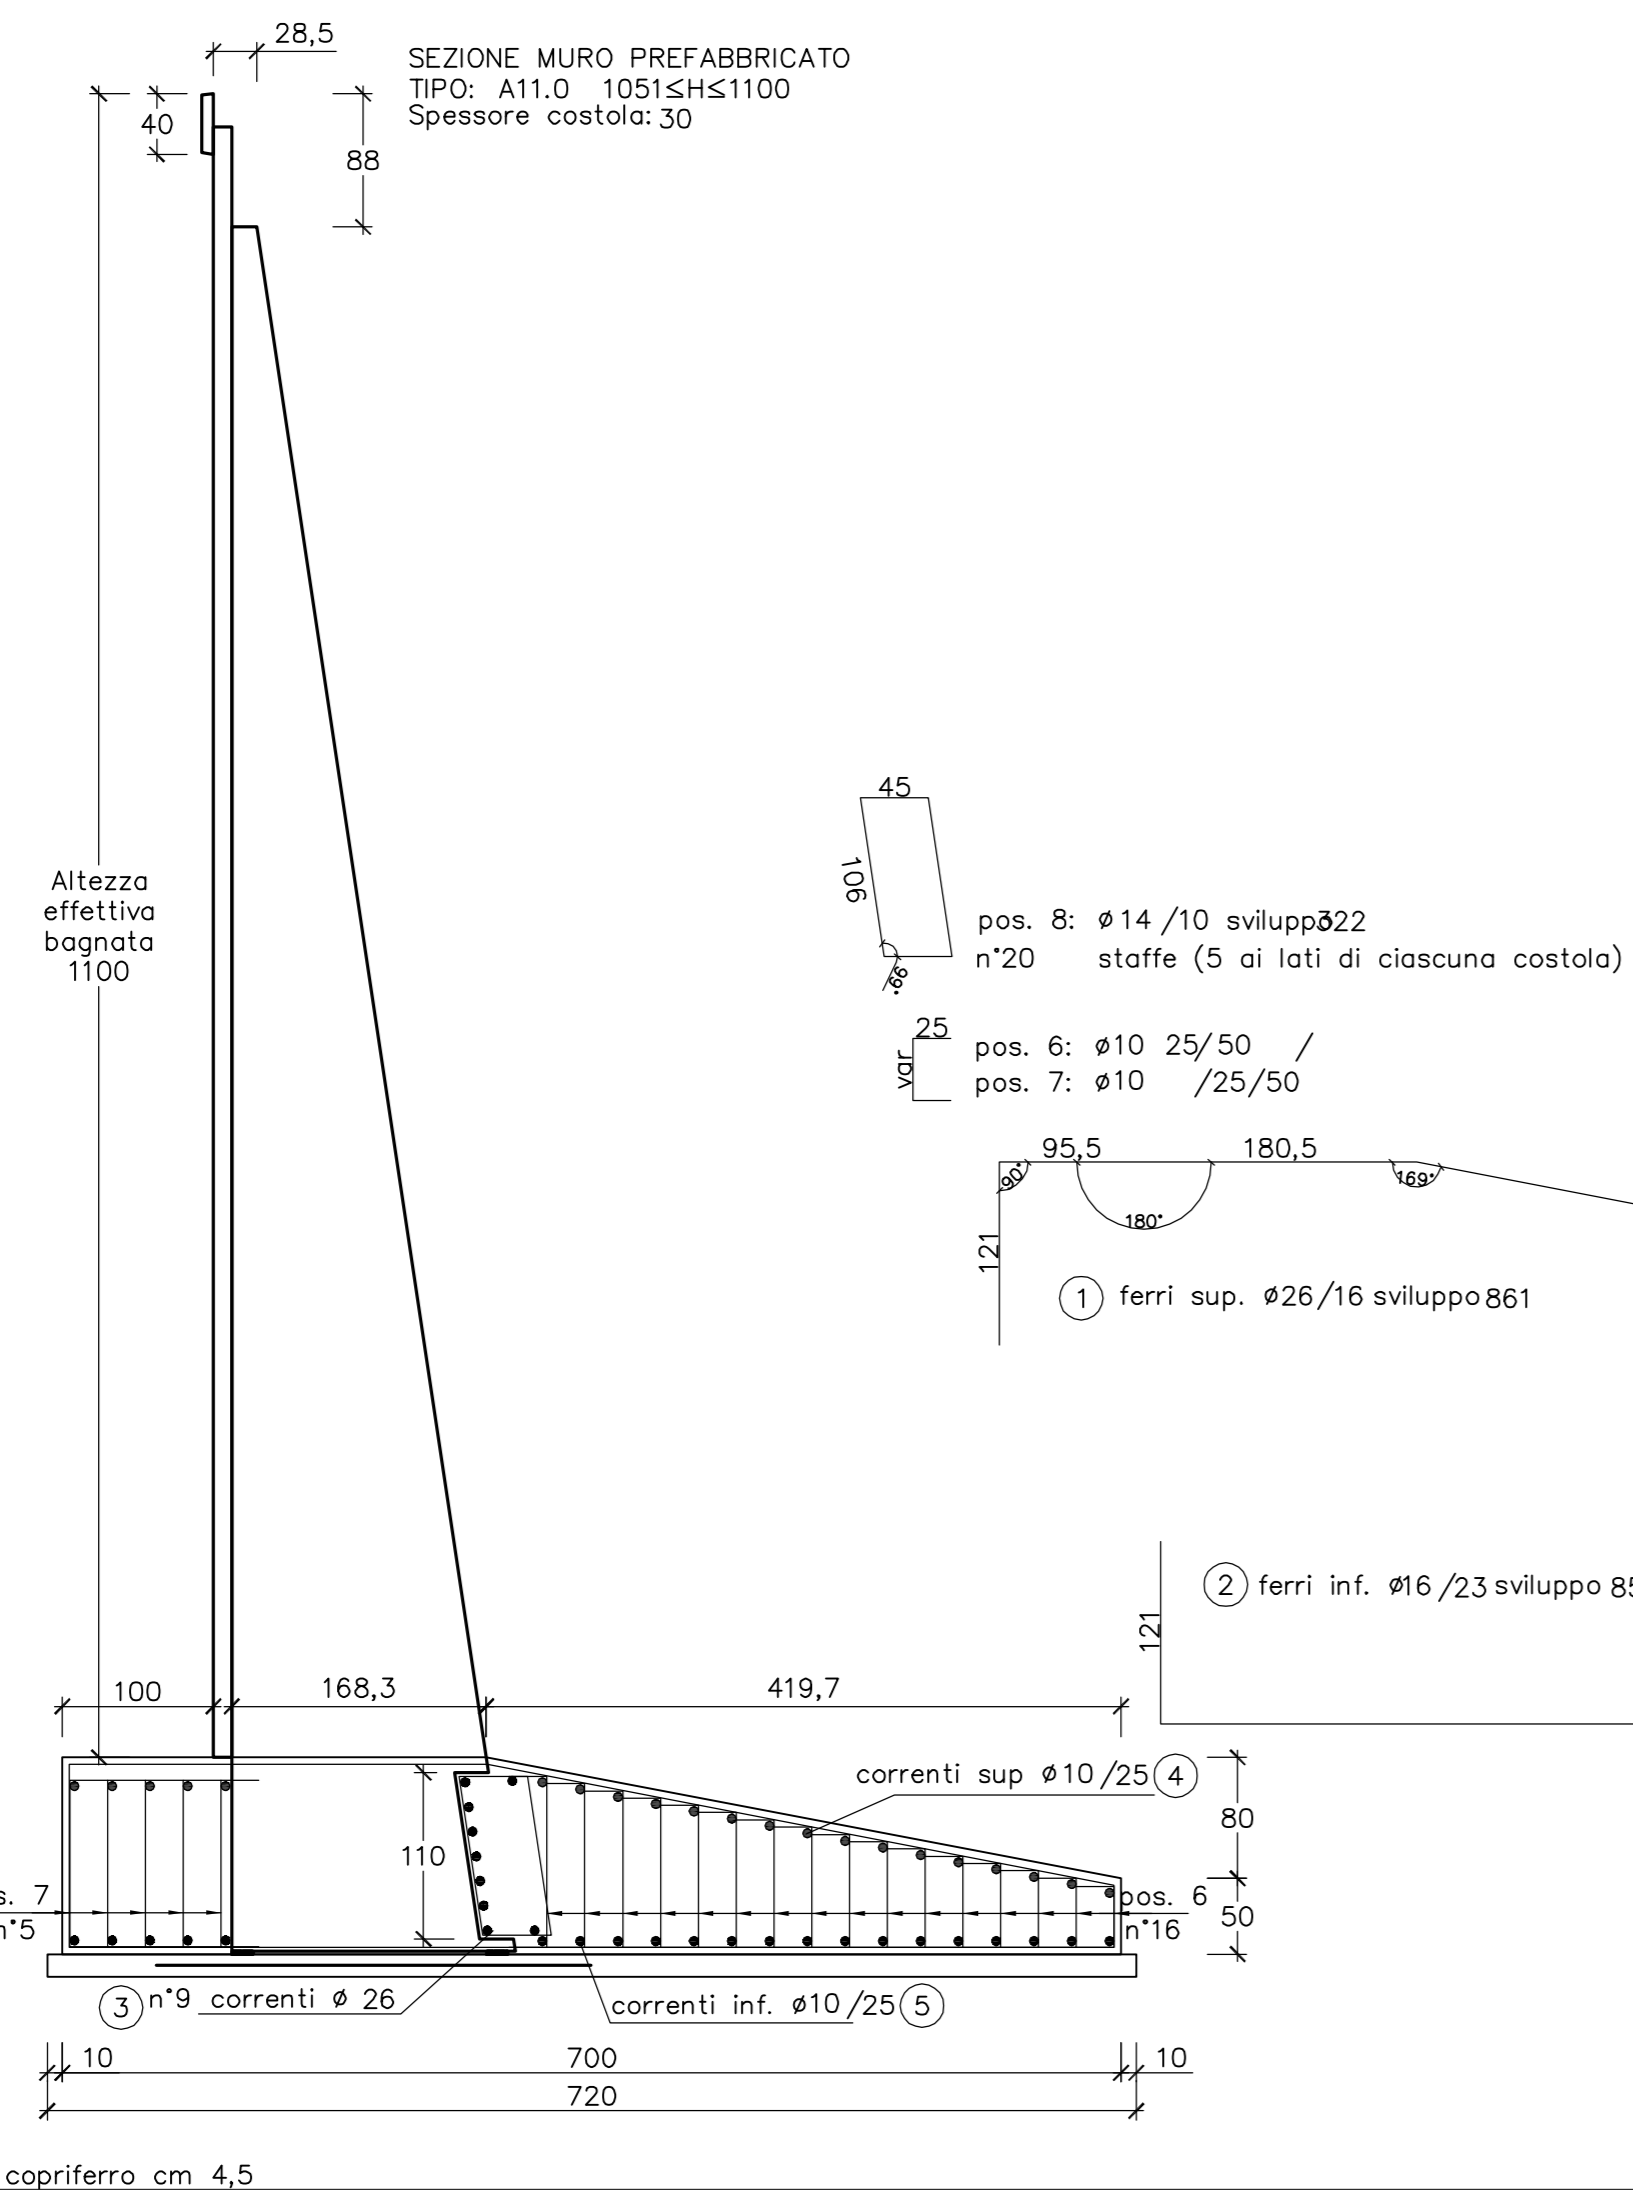

MURO TIPO: A11.0					
FONDAZIONE RASTREMATA					
FERRI DI ARMATURA (kg/m)					
Pos.	n°	diam.	sviluppo	passo	kg/m
3	9	Ø26	100		37.5
4	21	Ø10	100		12.9
5	21	Ø10	100		12.9
6	32	Ø10	25+var+2	25/50	25.8
7	10	Ø10	25+var+2	25/50	10.5
8	8	Ø14	322	10	31.1
TOTALE					413.5

CALCESTRUZZO (mc/ml)				
Larghezza	Altezza	mc/ml		
700	130	7.42		
Detrazione costola				
Altezza costola	B1	B2	Sp. costola	
128	168	187.5	30	-0.49
TOTALE CALCESTRUZZO		6.93		

CARPENTERIA (mq/ml)		
Altezza lato valle	Altezza lato monte	mq/ml
130	50	1.80

PIANO DI APPOGGIO		
FERRI DI ARMATURA (kg/m) (rete Ø5/20x20)		
Larghezza rete	Peso (kg/mq)	kg/m
288	1.56	4.57

CALCESTRUZZO (mc/ml)		
Larghezza	Altezza	mc/ml
720	15	1.08

MATRICE DI REVISIONE		
REV	DATA	DESCRIZIONE MODIFICA

N.B.: LA TAVOLA SOSTITUISCE QUELLA RELATIVA AL CODICE [E] - [ ] - [ ] - [ ] - [ ] - [ ] - [ ] - [ ] DEL PROGETTO ESECUTIVO

**COLLEGAMENTO AUTOSTRADALE**  
DALMINE - COMO - VARESE - VALICO DEL GAGGIOLIO E OPERE AD ESSO CONNESSE  
CODICE C.U.P. F118960027007

**TRATTE B1, B2, C, D, TRVA13+14, GREENWAY**

**AS BUILT**

**TRATTA B1**  
OPERE D'ARTE MINORI - OPERE DI SOSTEGNO  
ASSE PRINCIPALE  
MURO 2 - Sezioni armatura - Tav. 1 di 17

IDENTIFICAZIONE ELABORATO		IMPRESA	
CODICE PROGETTO: F0107B		RAGGRUPPAMENTO TEMPORANEO IMPRESE:	
WBS		Mandatario	Mandante
A	1	STRABAG A.G.	GLF Grandi Lavori Fincosit S.p.A.
B	1	IMPRESA COSTRUZIONI GIUSEPPE MALTAURO S.P.A.	STRABAG S.p.A.

Scala: 1:50

DATA	DESCRIZIONE	REV	PROGETTISTA - PROGETTO ESECUTIVO DI DETTAGLIO
Novembre 2015	Estesko	E	RAGGRUPPAMENTO TEMPORANEO PROGETTISTI:

**CONCEDENTE**  
CONCESSIONI AUTOSTRADALI LOMBARDE

**CONCESSIONARIO**  
Autosstrada Pedemontana Lombarda  
Direttore Tecnico: Ing. Enrico Anni  
Relatore Tecnico: Arch. Giovanni Canab

**APPROVATO**  
Autosstrada Pedemontana Lombarda  
Il Direttore dei Lavori: Ing. Francesco Dominato

**ELABORAZIONE PROGETTUALE**  
PROGETTISTA: Coopprogetti Soc. Coop.  
DIRETTORE TECNICO: Ing. Alessandro Placucci

Redatto: Ragnacci Verificato: Panfil