

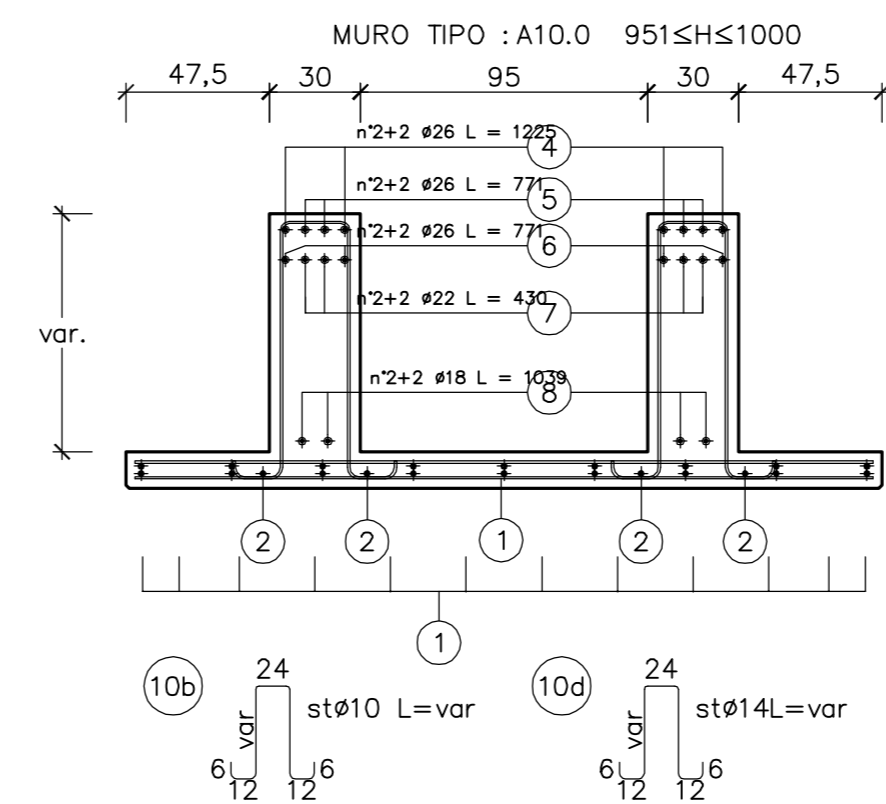
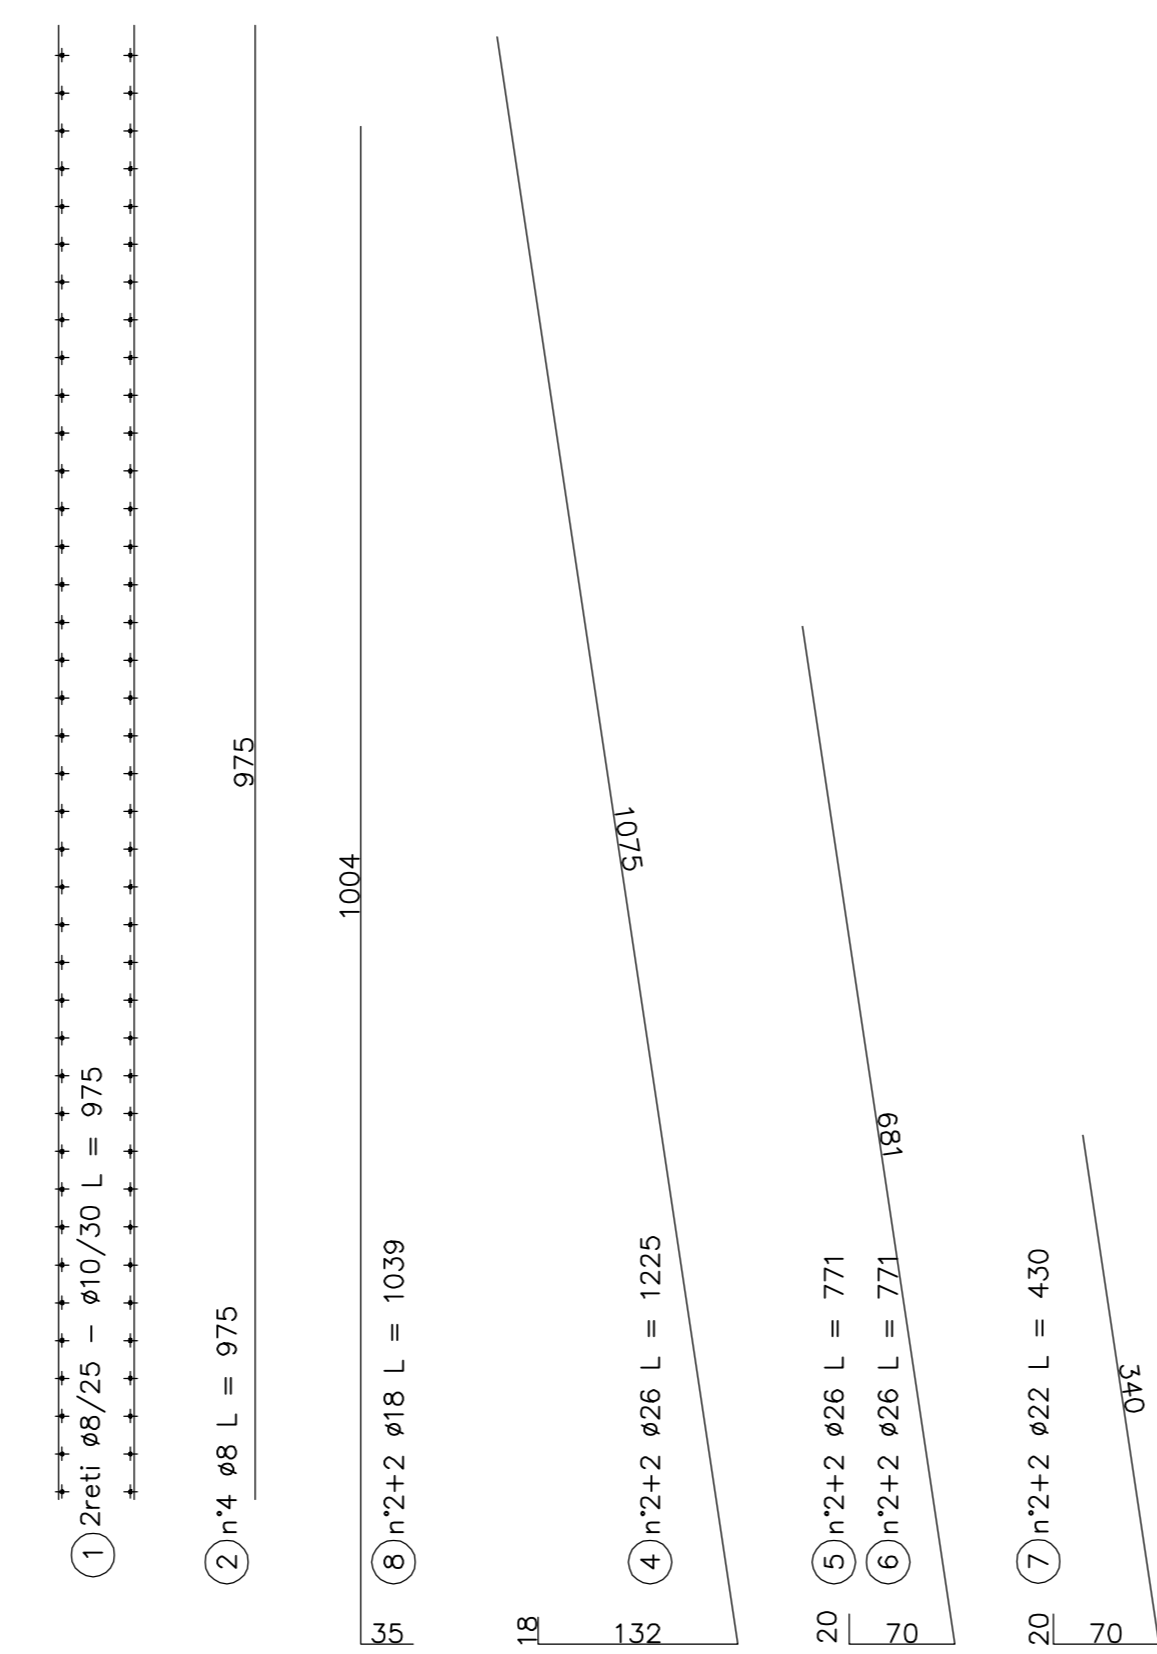


SEZIONE MURO PREFABBRICATO
TIPO : A10.0 951≤H≤1000

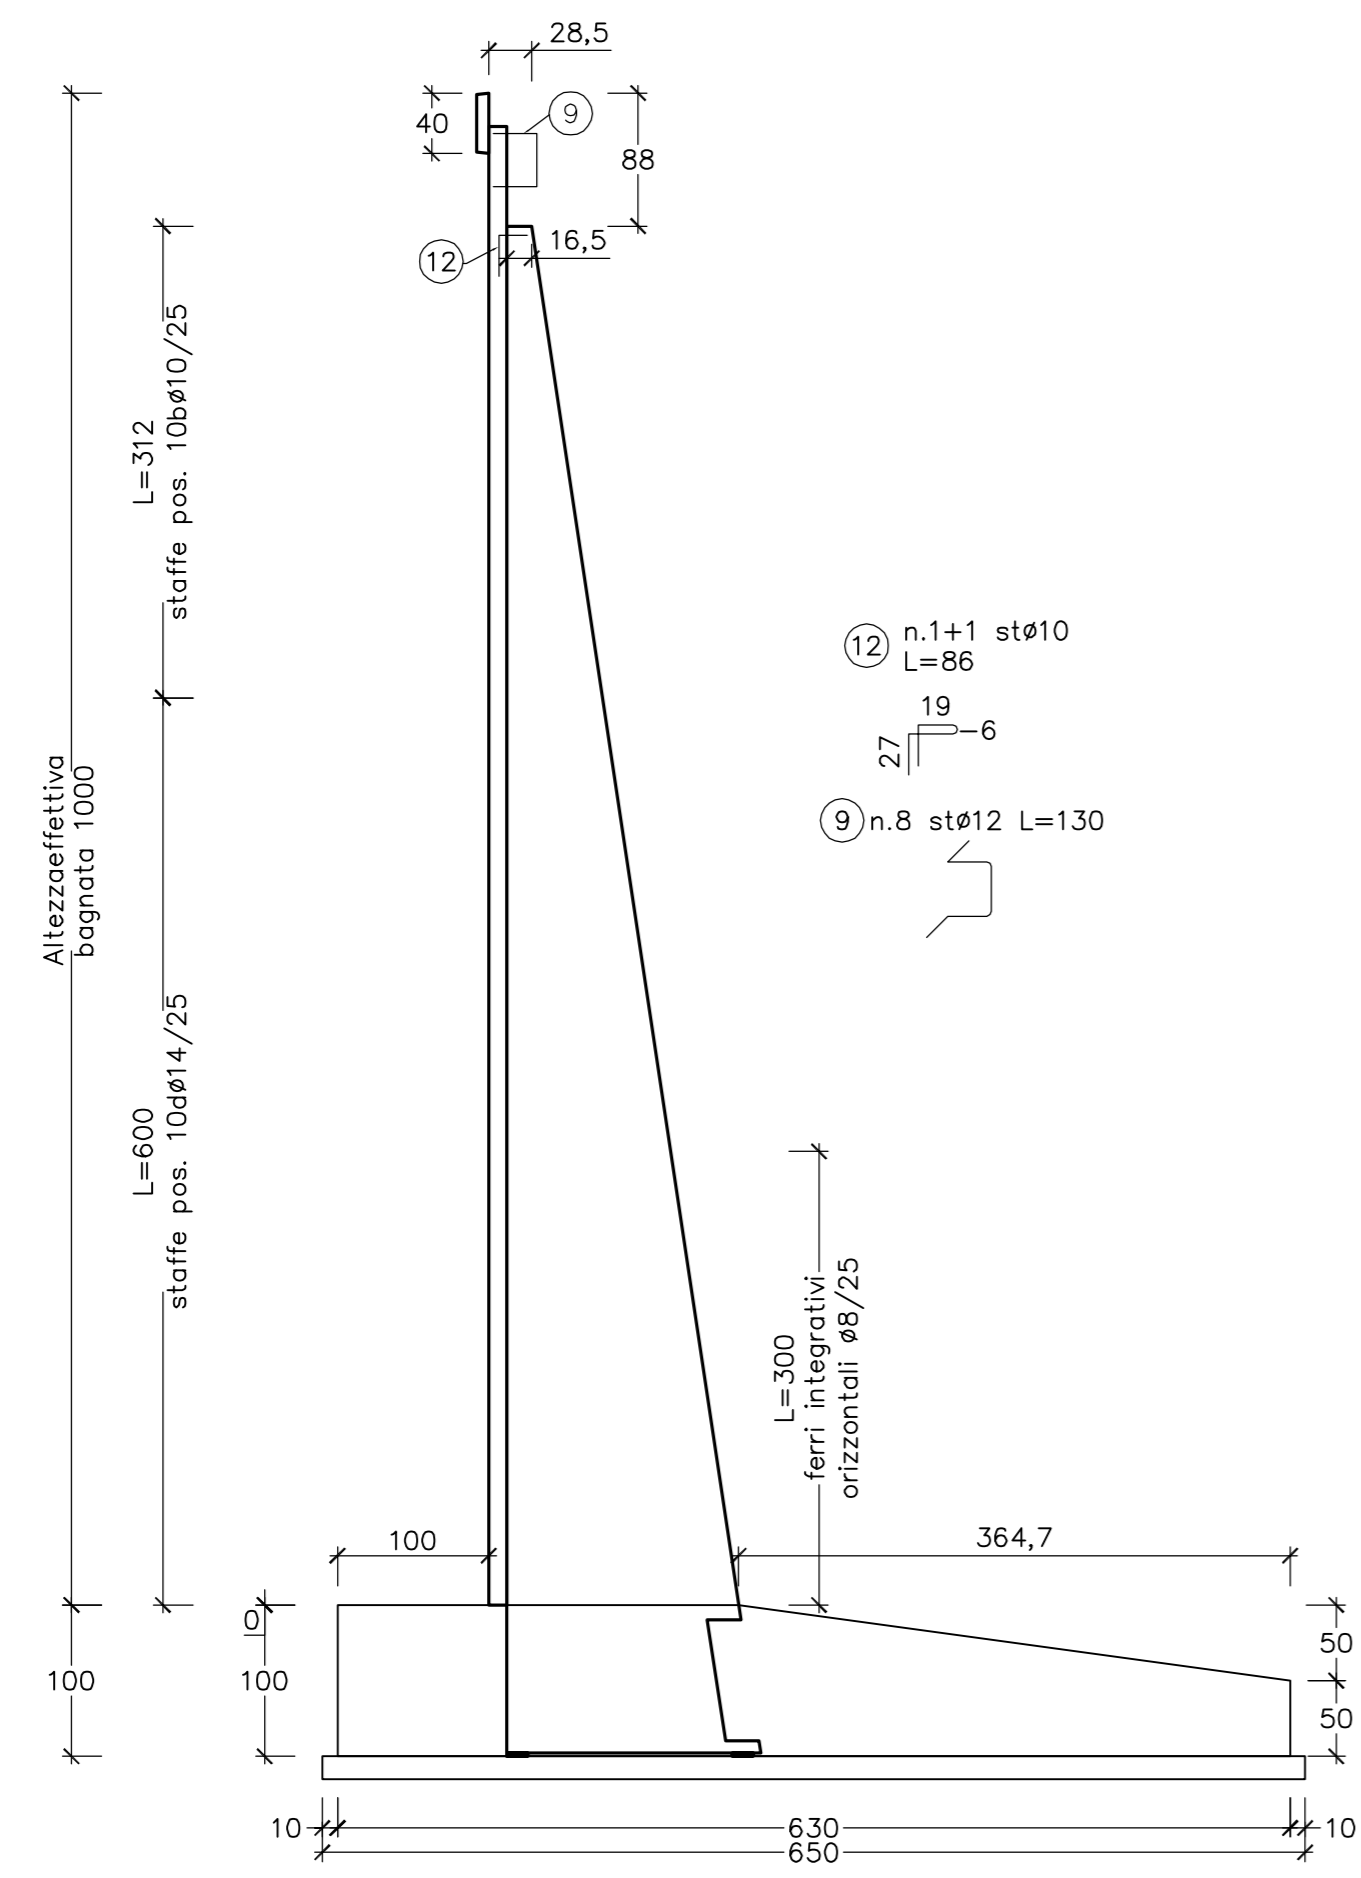

SEZIONE MURO PREFABBRICATO
TIPO: A10.0 951≤H≤1000
Spessore costola: 30

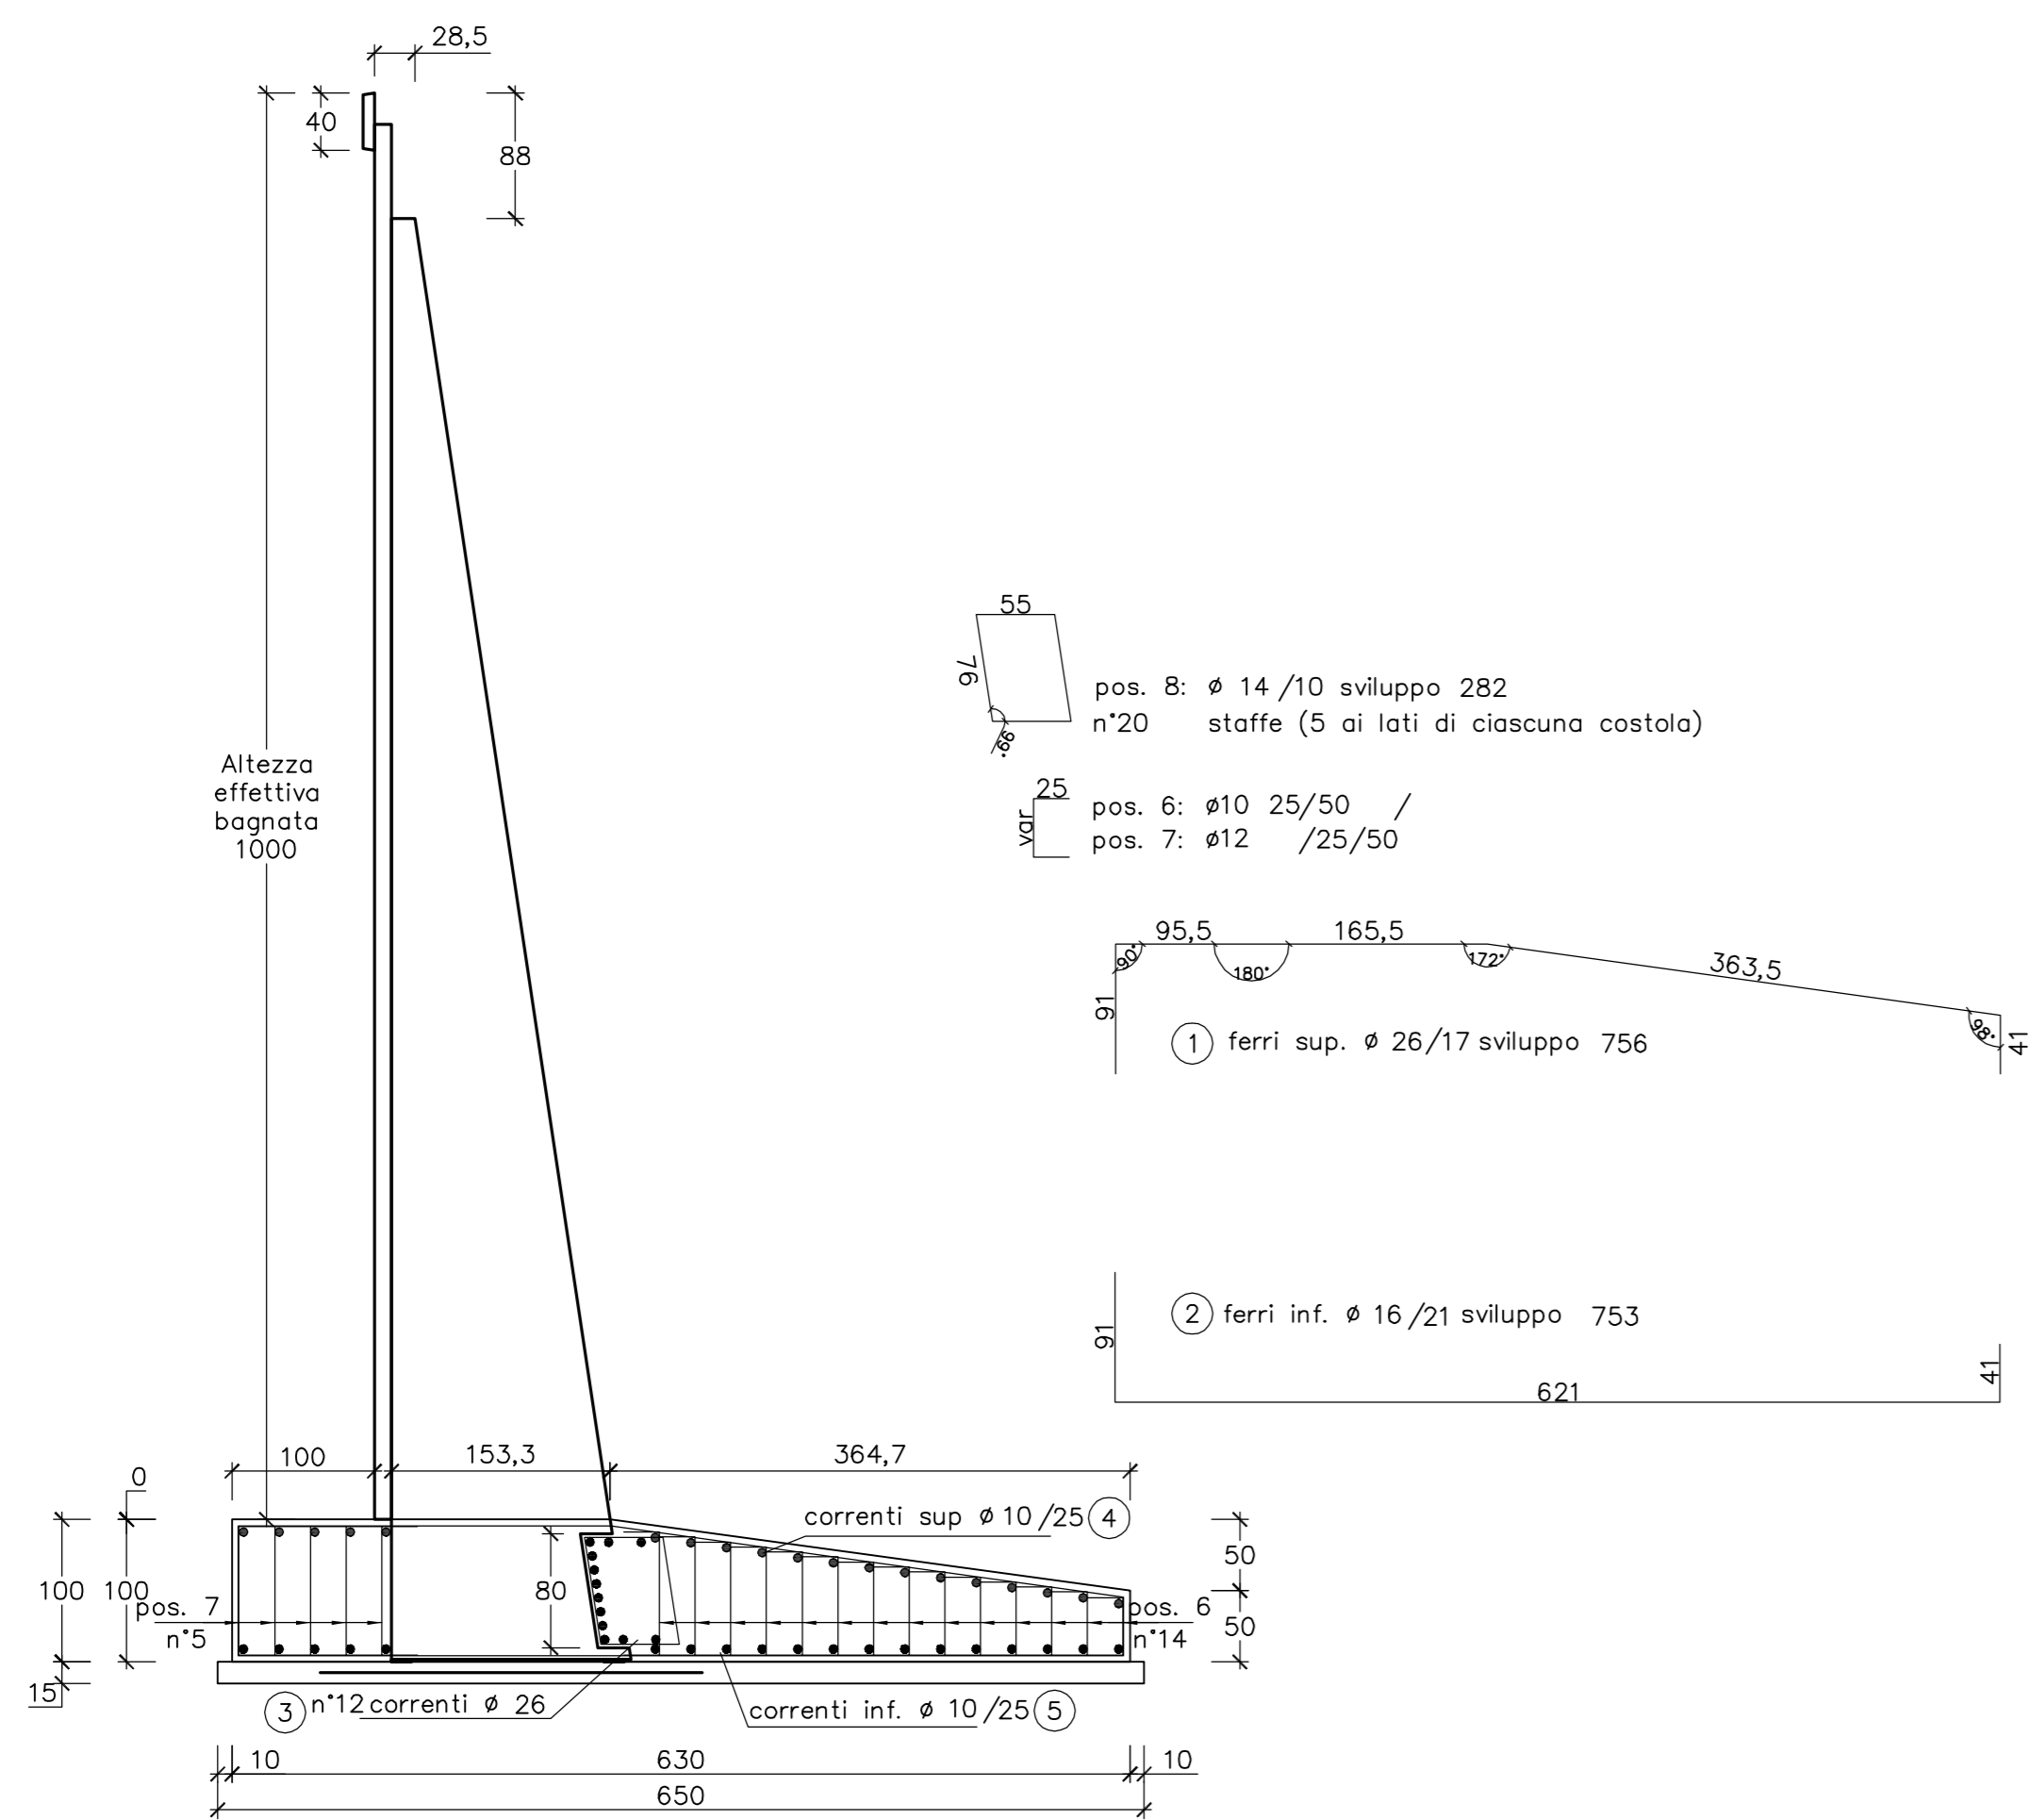

MURO TIPO: A10.0
FONDAZIONE RASTREMATA

FERRI DI ARMATURA (kg/ml)					
Pos.	n°	diam.	sviluppo	passo	kg/ml
1	26	756	17		185.3
2	16	75.3	21		56.6
3	12	26	100		50.0
4	19	10	100		11.7
5	19	10	100		11.7
6	28	10	25+var+2	25/50	20.0
7	10	12	25+var+2	25/50	12.5
8	8	14	282	10	27.2
TOTALE					375.0

CALCESTRUZZO (mc/ml)		
Larghezza	Altezza	mc/ml
630	100	5.39

CARPENTERIA (mq/ml)			
Altezza lato valle	Altezza lato monte	mq/ml	
100	50	1.50	

PIANO DI APPOGGIO		
FERRI DI ARMATURA (kg/ml) (rete)		
Larghezza rete	Peso (kg/mq)	kg/ml
268	1.59	4.26

CALCESTRUZZO (mc/ml)		
Larghezza	Altezza	mc/ml
650	15	0.97

MATRICE DI REVISIONE

REV	DATA	DESCRIZIONE MODIFICA

N.B.: LA TAVOLA SOSTITUISCE QUELLA RELATIVA AL CODICE [E - - - - -] DEL PROGETTO ESECUTIVO

CONCESSIONARI AUTOSTRADALI LOMBARDE
Autosstrada Pedemontana Lombarda

COLLEGAMENTO AUTOSTRADALE
DALMINE - COMO - VARESE - VALICO DEL GAGGIOLIO E OPERE AD ESSO CONNESSE
CODICE C.U.P. F118060027007

TRATTE B1, B2, C, D, TRVA13+14, GREENWAY
AS BUILT
TRATTA B1
OPERE D'ARTE MINORI - OPERE DI SOSTEGNO
ASSE PRINCIPALE
MURO 2 - Sezioni armatura - Tav. 3 di 17

IDENTIFICAZIONE ELABORATO			
CODICE PROGETTO: F001078			
WBS			
FASE PROGETTUALE	LOTTO	ZONA	OPERA
A	1	A02	TR003
B	08	AR	003
C	003		
D			
E			
F			

Scala: 1:50

DATA	DESCRIZIONE	REV	PROGETTISTA - PROGETTO ESECUTIVO DI DETTAGLIO
Novembre 2015	Elaborazione	E	RAGGRUPPAMENTO TEMPORANEO PROGETTISTI:

CONCEDENTE: CONCESSIONARI AUTOSTRADALI LOMBARDE

CONCESSIONARIO: Autosstrada Pedemontana Lombarda

APPROVATO: Autosstrada Pedemontana Lombarda

IMPRESA: RAGGRUPPAMENTO TEMPORANEO IMPRESE

Mandatario	Mandante	Mandante	Mandatario cooptato
STRABAG A.G.	GLF Grandi Lavori Fincosit S.p.A.	Impresa costruzioni Giuseppe Maitauro S.p.A.	STRABAG S.p.A.

RESPONSABILE DI PROGETTO ED INCARICATO DELL'INTEGRAZIONE FRA LE VARIE PRESTAZIONI: Ing. Alberto Cecchini

ELABORAZIONE PROGETTUALE: PROGETTISTA: Coopprogetti Soc. Coop. DIRETTORE TECNICO: Ing. Alessandro Placucci

Redatto: Ragnacci Verificato: Panfil