


TIPOLOGIE BARRIERE	
BAR_00	Nessuna barriera
BAR_01	Barriera guard-rail
BAR_02	Barriera fonosorbente
BAR_03	Barriera metallica di recinzione

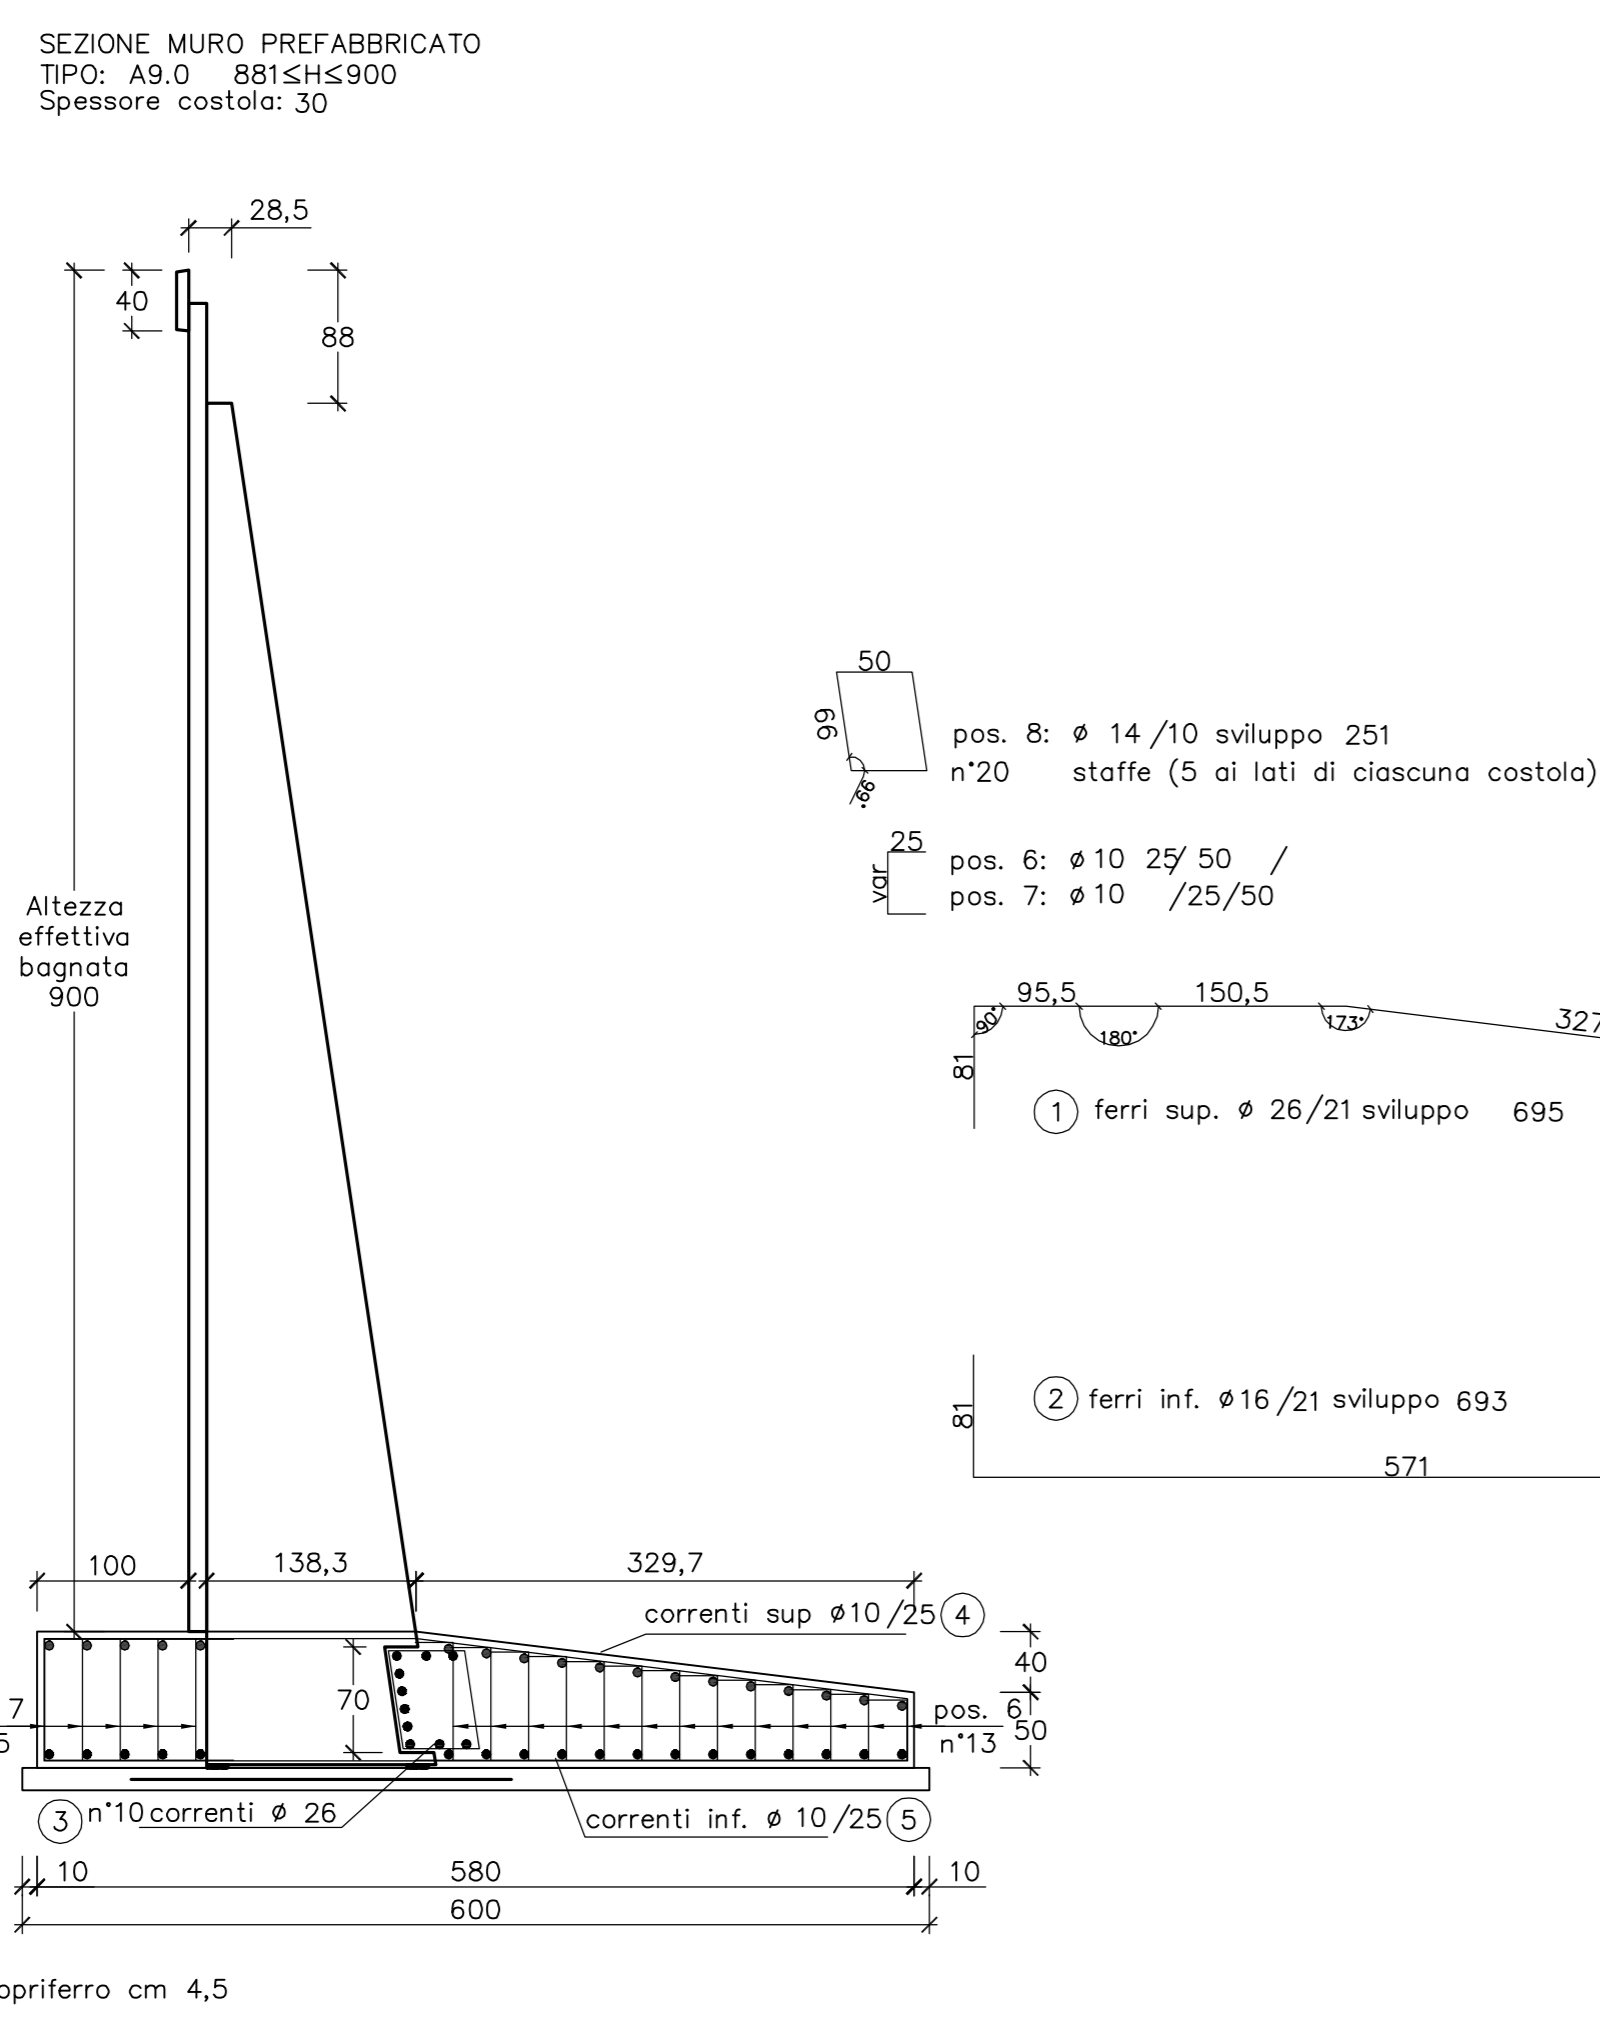

MURO TIPO: A9.0  
FONDAZIONE RASTREMATA

FERRI DI ARMATURA (kg/ml)					
Pos.	n°	diam.	sviluppo	passo	kg/ml
1	26	695	21		137,9
2	16	693	21		52,1
3	10	26	100		41,7
4	18	10	100		11,1
5	18	10	100		11,1
6	26	10	25+var+2 5	25/50	17,8
7	10	10	25+var+2 5	25/50	8,1
8	8	14	251	10	24,3
TOTALE					303,9

CALCESTRUZZO (mc/ml)				
Larghezza	Altezza	mc/ml		
580	90	4,56		
Detrazione costola				
Altezza costola	B1	B2	Sp. costola	
88	138	151,5	30	-0,27
TOTALE CALCESTRUZZO				4,29

CARPENTERIA (mq/ml)		
Altezza lato valle	Altezza lato monte	mq/ml
90	50	1,40

PIANO DI APPOGGIO		
FERRI DI ARMATURA (kg/ml) (rete Ø5/20x20)		
Larghezza rete	Peso (kg/mq)	kg/ml
252	1,59	4,00

CALCESTRUZZO (mc/ml)		
Larghezza	Altezza	mc/ml
600	15	0,90

MATRICE DI REVISIONE

REV	DATA	DESCRIZIONE MODIFICA
-	-	-
-	-	-
N.B.: LA TAVOLA SOSTITUISCE QUELLA RELATIVA AL CODICE [E - - - - -] DEL PROGETTO ESECUTIVO

CONCESSIONARI AUTOSTRADALI LOMBARDE

Autosstrada Pedemontana Lombarda

COLLEGAMENTO AUTOSTRADALE  
DALMINE - COMO - VARESE - VALICO DEL GAGGIOLIO E OPERE AD ESSO CONNESSE  
CODICE C.U.P. F118960027607

TRATTE B1, B2, C, D, TRVA13+14, GREENWAY

**AS BUILT**

TRATTA B1  
OPERE D'ARTE MINORI - OPERE DI SOSTEGNO  
ASSE PRINCIPALE  
MURO 2 - Sezioni armatura - Tav. 5 di 17

IDENTIFICAZIONE ELABORATO		IMPRESA	
CODICE PROGETTO: F01078		RAGGRUPPAMENTO TEMPORANEO IMPRESE:	
WBS			
FASE PROGETTUALE	LOTTO	ZONA	OPERA
A	1	A02	TR003
TRATTO D'OPERA			
AMBITO	TIPO ELABORATO	PROGRESSIVO	REVISIONE
B	OS	AR	005
Mandatario		Mandante	Mandante cooptata
STRABAG A.G.		GLF Grandi Lavori Fincosit S.p.A.	Impresa costruzioni Giuseppe Maltauro S.p.A.
STRABAG		STRABAG	STRABAG S.p.A.

Scala: 1:50

DATA	DESCRIZIONE	REV	PROGETTISTA - PROGETTO ESECUTIVO DI DETTAGLIO
Novembre 2015	Ente	E	RAGGRUPPAMENTO TEMPORANEO PROGETTISTI:
Mandatario		Mandante	Mandante
3PI PROGETTI ITALIA		GP Progettisti	Arch. Salvatore Cerignolo

CONCEDENTE: CONCESSIONARI AUTOSTRADALI LOMBARDE

RESPONSABILE DI PROGETTO ED INCARICATO DELL'INTEGRAZIONE FRA LE VARIE PRESTAZIONI: Ing. Alberto Cecchini

CONCESSIONARIO: Autosstrada Pedemontana Lombarda

ELABORAZIONE PROGETTUALE: PROGETTISTA: Coopprogetti Soc. Coop. DIRETTORE TECNICO: Ing. Alessandro Placucci

APPROVATO: Autosstrada Pedemontana Lombarda

Il Direttore dei Lavori: Ing. Francesco Domenico

Redatto: Ragnacci Verificato: Panfil

INGEGNERI DELLA PROVINCIA DI SOMBRIANO  
Scabba A. N° 1740  
DOTTOR INGEGNERE ALESSANDRO PLACUCCI  
SISTEMI CIVILI E AMBIENTALI  
ATTIVITÀ PROFESSIONALE  
Approvato: Placucci