

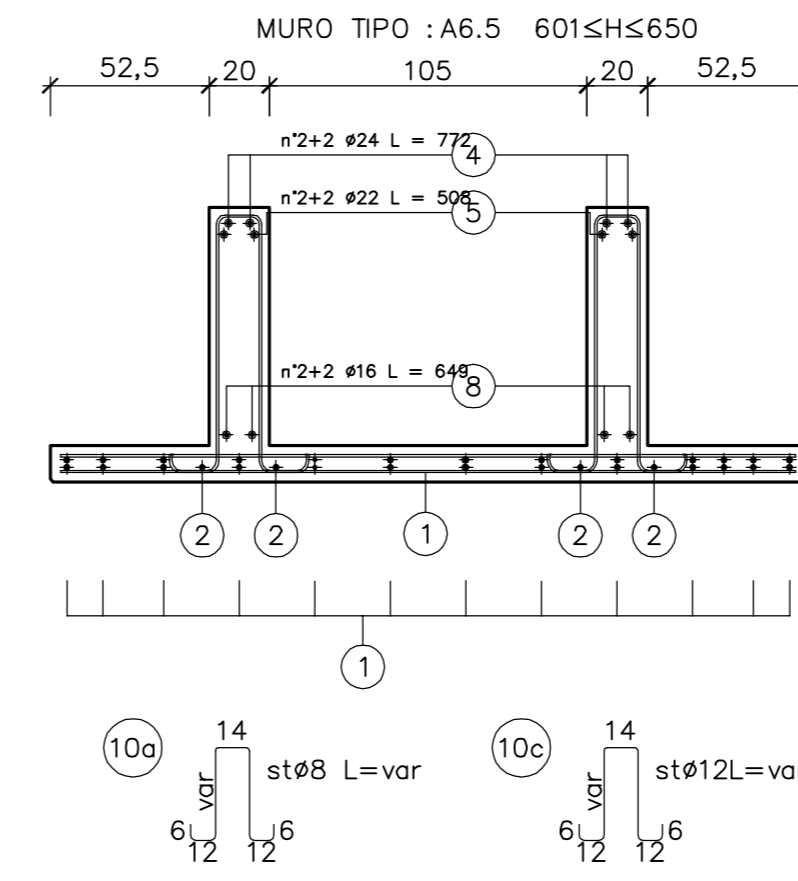
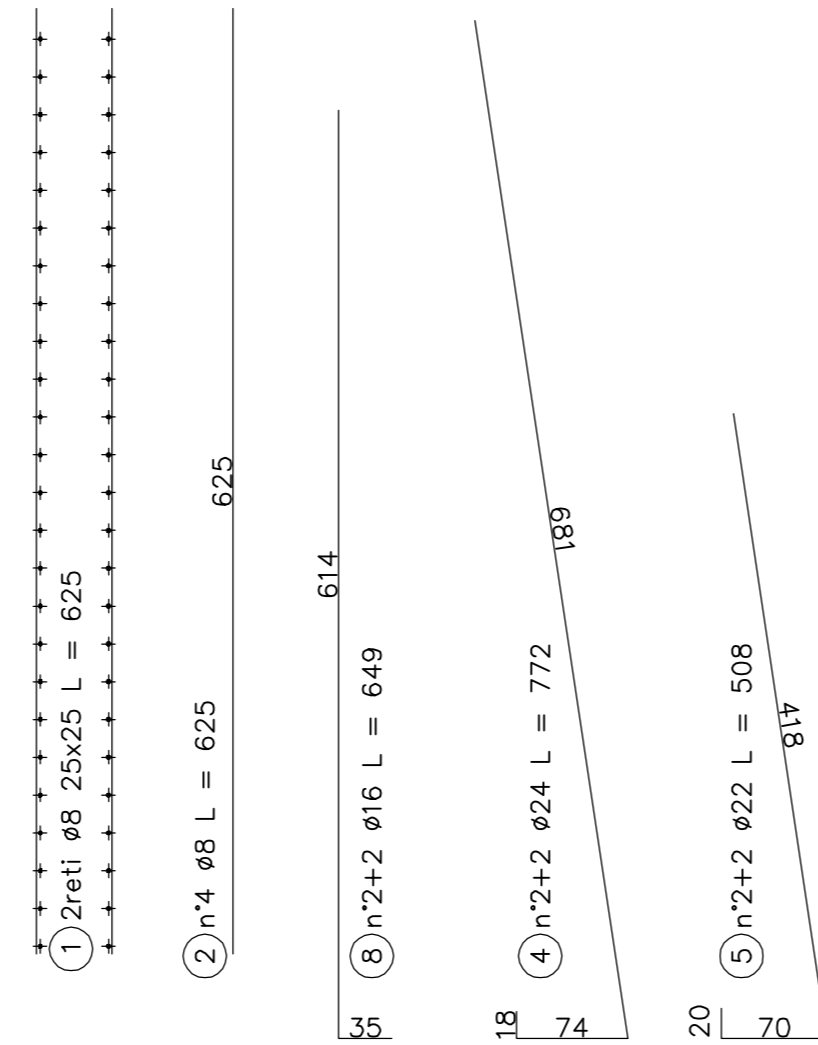


SEZIONE MURO PREFABBRICATO
TIPO : A6.5 601≤H≤650

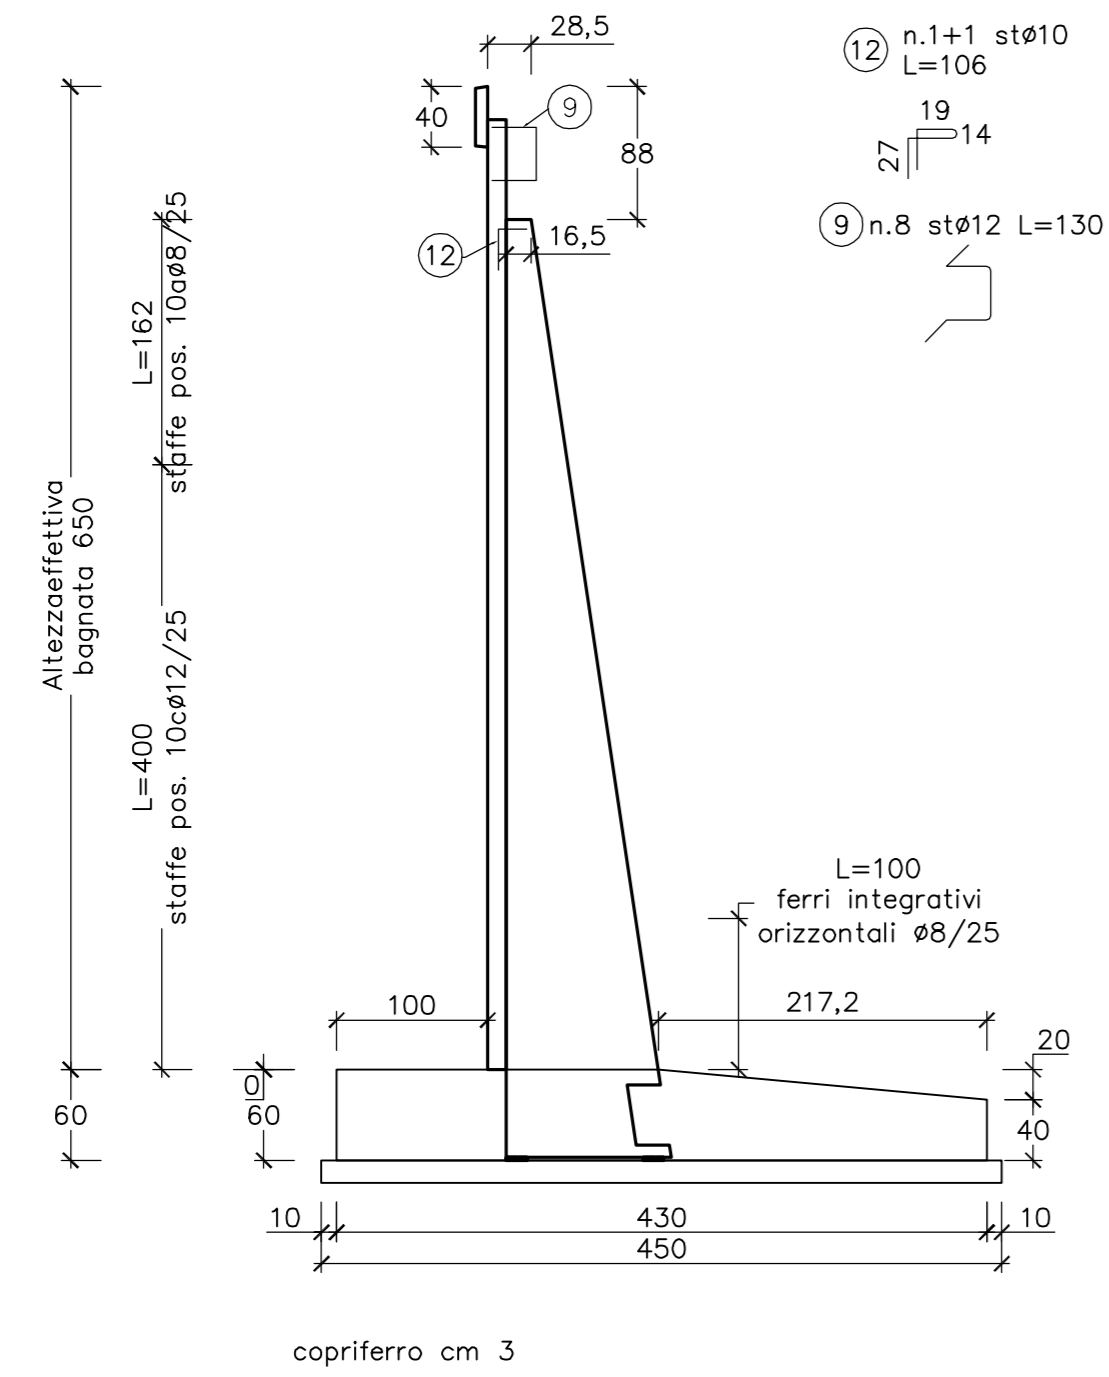

SEZIONE MURO PREFABBRICATO
TIPO: A6.5 601≤H≤650
Spessore costola:20

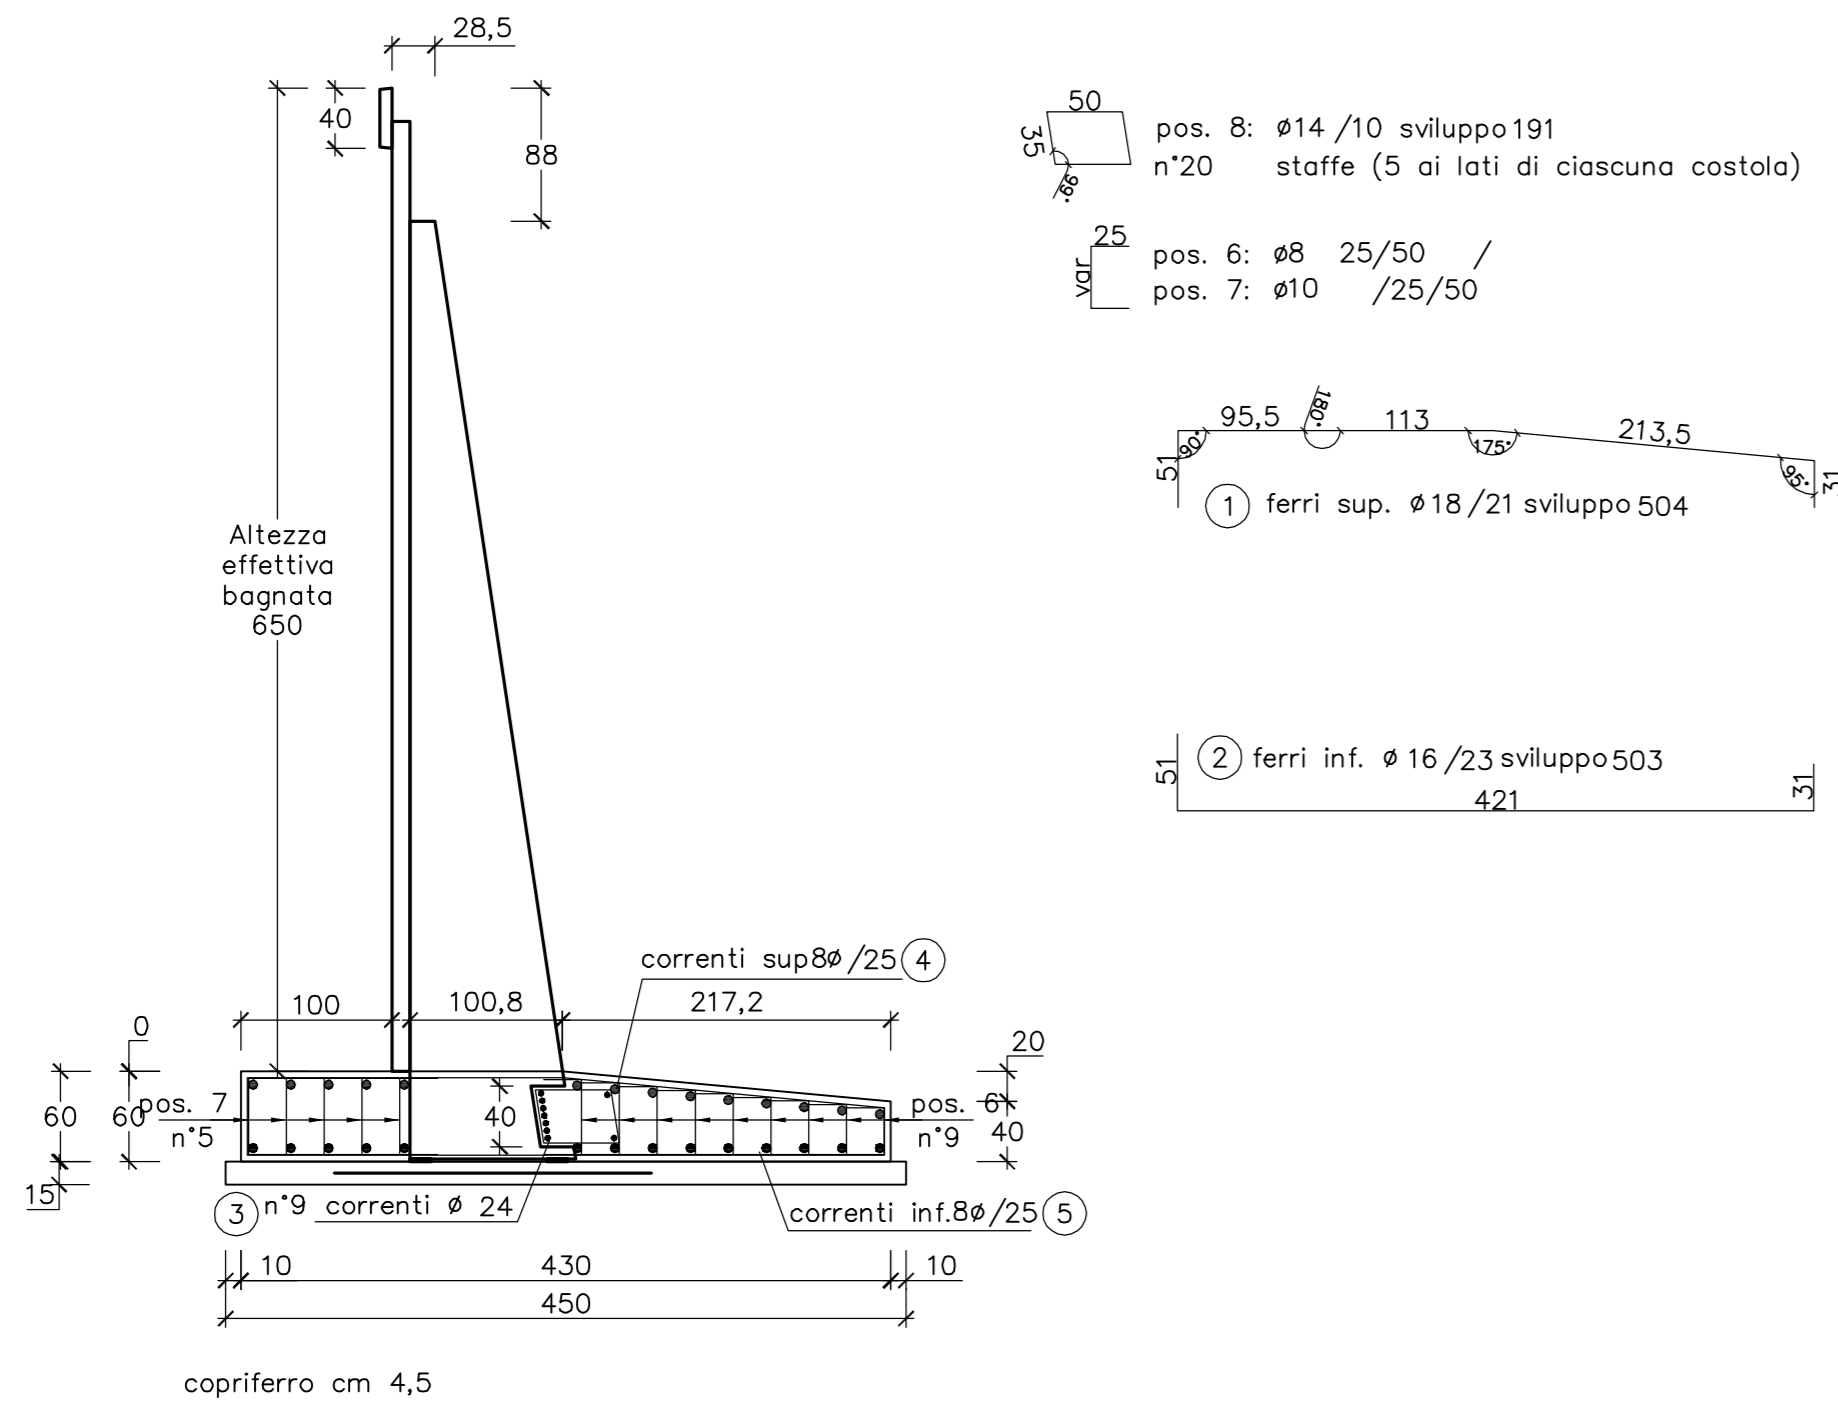

MURO TIPO: A6.5
FONDAZIONE RASTREMATA

FERRI DI ARMATURA (kg/m)

Pos.	n°	diam.	sviluppo	passo	kg/m
3	9	Ø24	100		31.9
4	14	Ø8	100		5.5
5	14	Ø8	100		5.5
6	18	Ø8	25+var+2	25/50	6.5
7	10	Ø10	25+var+2	25/50	6.2
8	8	Ø14	191	10	18.5
TOTALE					156.5

CALCESTRUZZO (mc/ml)

Larghezza	Altezza	mc/ml		
430	60	2.36		
Detrazione costola				
Altezza costola	B1	B2	Sp. costola	
58	101	109.5	20	-0.08
TOTALE CALCESTRUZZO				2.28

CARPENTERIA (mq/ml)

Altezza lato valle	Altezza lato monte	mq/ml
60	40	1.00

PIANO DI APPOGGIO
FERRI DI ARMATURA (kg/ml) (rete
Ø5/20x20)

Larghezza rete	Peso (kg/mq)	kg/ml
210	1.59	3.33

CALCESTRUZZO (mc/ml)

Larghezza	Altezza	mc/ml
450	15	0.67

MATRICE DI REVISIONE

REV	DATA	DESCRIZIONE MODIFICA
-	-	-
-	-	-
N.B.: LA TAVOLA SOSTITUISCE QUELLA RELATIVA AL CODICE [E - - - - -] DEL PROGETTO ESECUTIVO

CONCESSIONARI AUTOSTRADALI LOMBARDE
Autosstrada Pedemontana Lombardia

COLLEGAMENTO AUTOSTRADALE
DALMINE - COMO - VARESE - VALICO DEL GAGGIOLO E OPERE AD ESSO CONNESSE
CODICE C.U.P. F1180600270007

TRATTE B1, B2, C, D, TRVA13+14, GREENWAY
AS BUILT
TRATTA B1
OPERE D'ARTE MINORI - OPERE DI SOSTEGNO
ASSE PRINCIPALE
MURO 2 - Sezioni armatura - Tav. 11 di 17

IDENTIFICAZIONE ELABORATO
CODICE PROGETTO: F01079

IMPRESA
RAGGRUPPAMENTO TEMPORANEO IMPRESE:

Mandatario	Mandante	Mandante	Mandante cooptata
STRABAG A.G.	GLF Grandi Lavori Fincosit S.p.A.	Impresa costruzioni Giuseppe Malturo S.p.A.	STRABAG S.p.A.

Scala: 1:50

DATA DESCRIZIONE REV

NOVEMBRE 2015 Emissione

PROGETTISTA - PROGETTO ESECUTIVO DI DETTAGLIO
RAGGRUPPAMENTO TEMPORANEO PROGETTISTI:

Mandatario	Mandante	Mandante	Mandante
3PI PROGETTI ITALIA	GP Progettisti	Arch. Salvatore Cerriglio	Arch. Salvatore Cerriglio

CONCEDENTE
CONCESSIONARI AUTOSTRADALI LOMBARDE

RESPONSABILE DI PROGETTO ED INCARICATO DELL'INTEGRAZIONE FRA LE VARIE PRESTAZIONI:
Ing. Alberto Cecchini

ELABORAZIONE PROGETTUALE
PROGETTISTA:
Coopprogetti Soc. Coop.
DIRETTORE TECNICO:
Ing. Alessandro Placucci

APPROVATO
Autosstrada Pedemontana Lombardia
Il Direttore dei Lavori:
Ing. Francesco Domenico

Redatto: Ragnacci Verificato: Panfil

INGEGNERI DELLA PROVINCIA DI SOMBRIO
Scabba A. N° 1740
DOTTOR INGEGNERE ALESSANDRO PLACUCCI
SISTEMI CIVILI E AMBIENTALI SETTORE INGEGNERIALE
Approvato: Placucci