



PROSPETTO MURO 2 – Scala 1:200

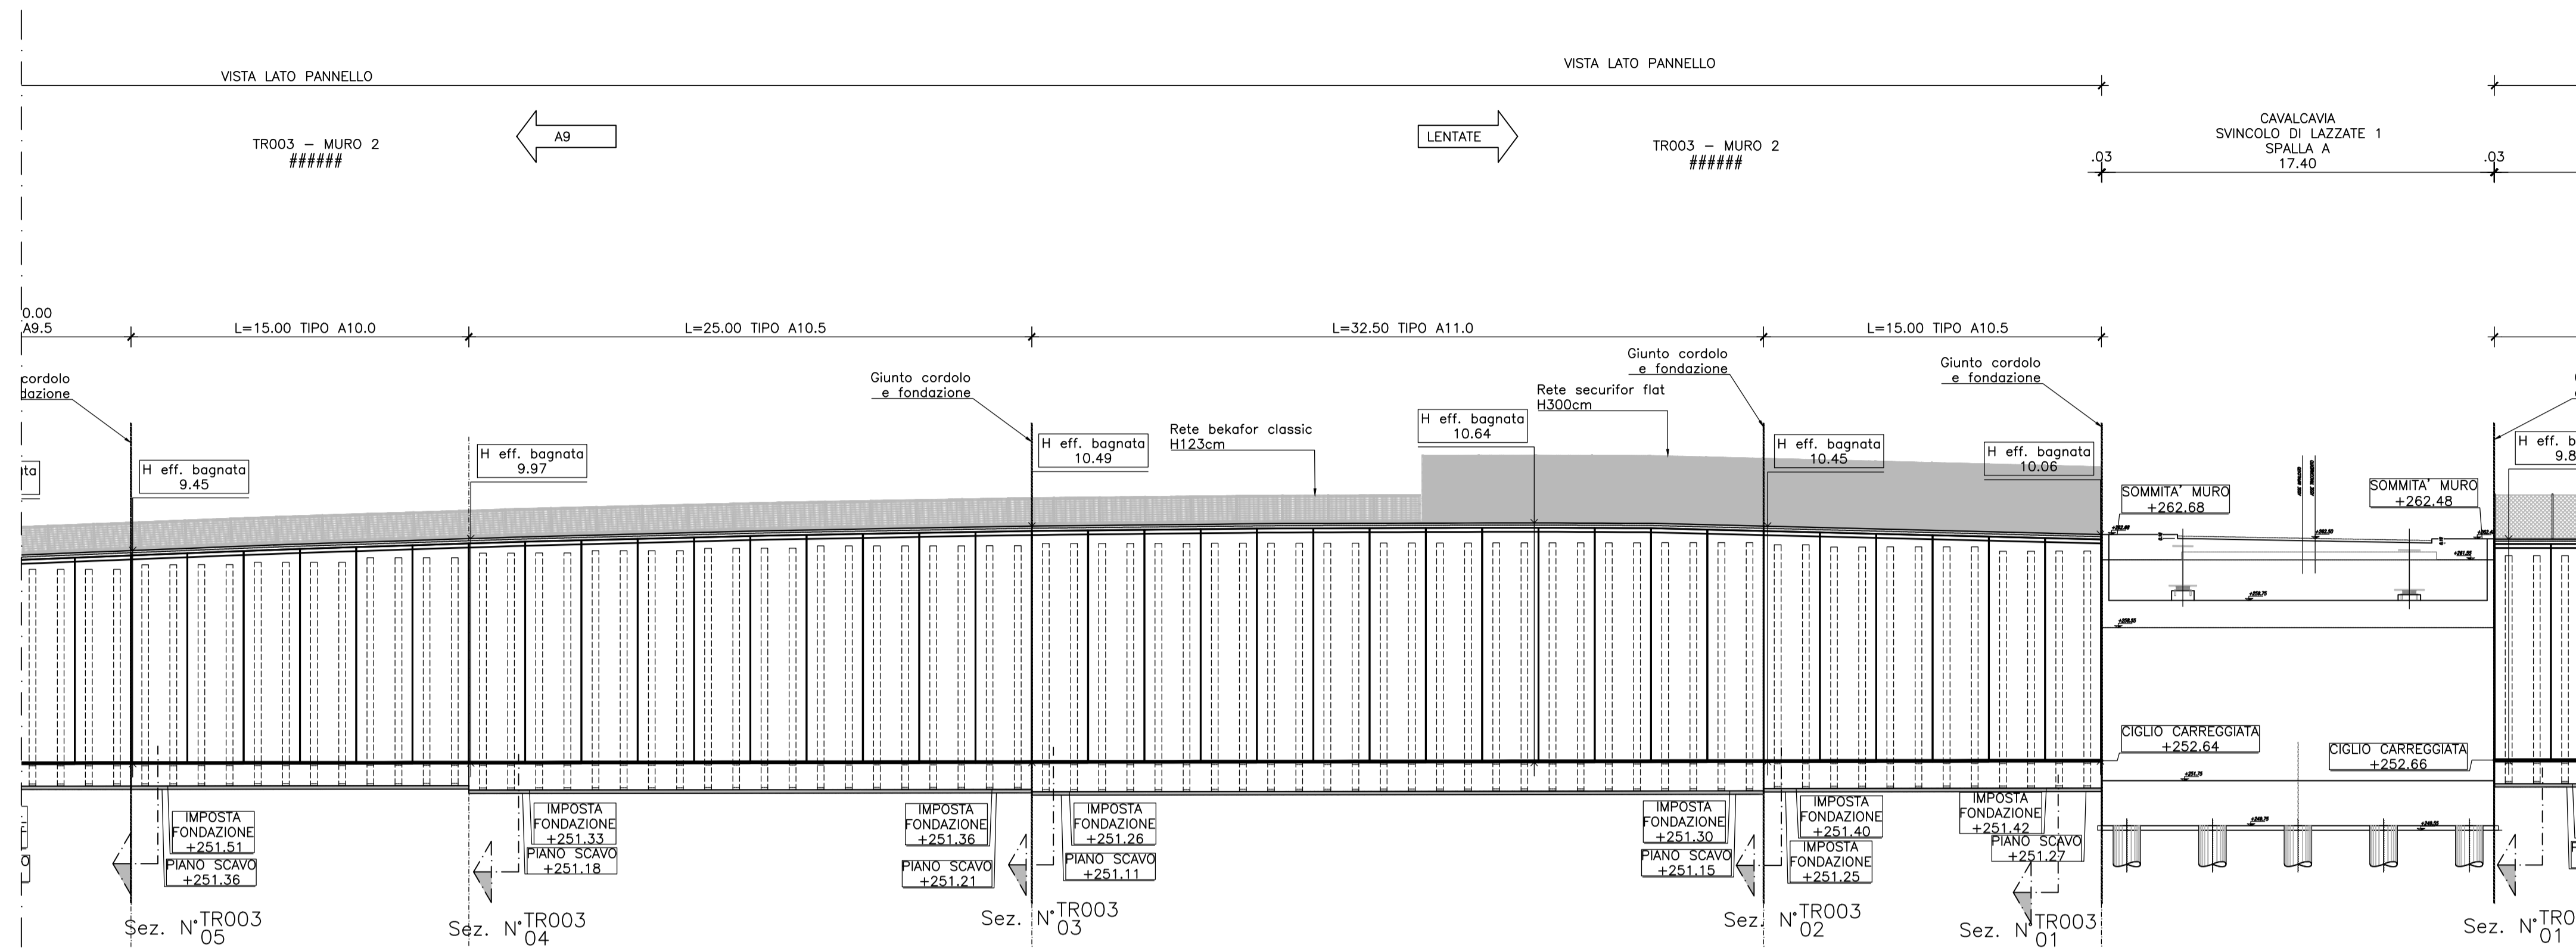

PIANTA MURO 2 – Scala 1:200

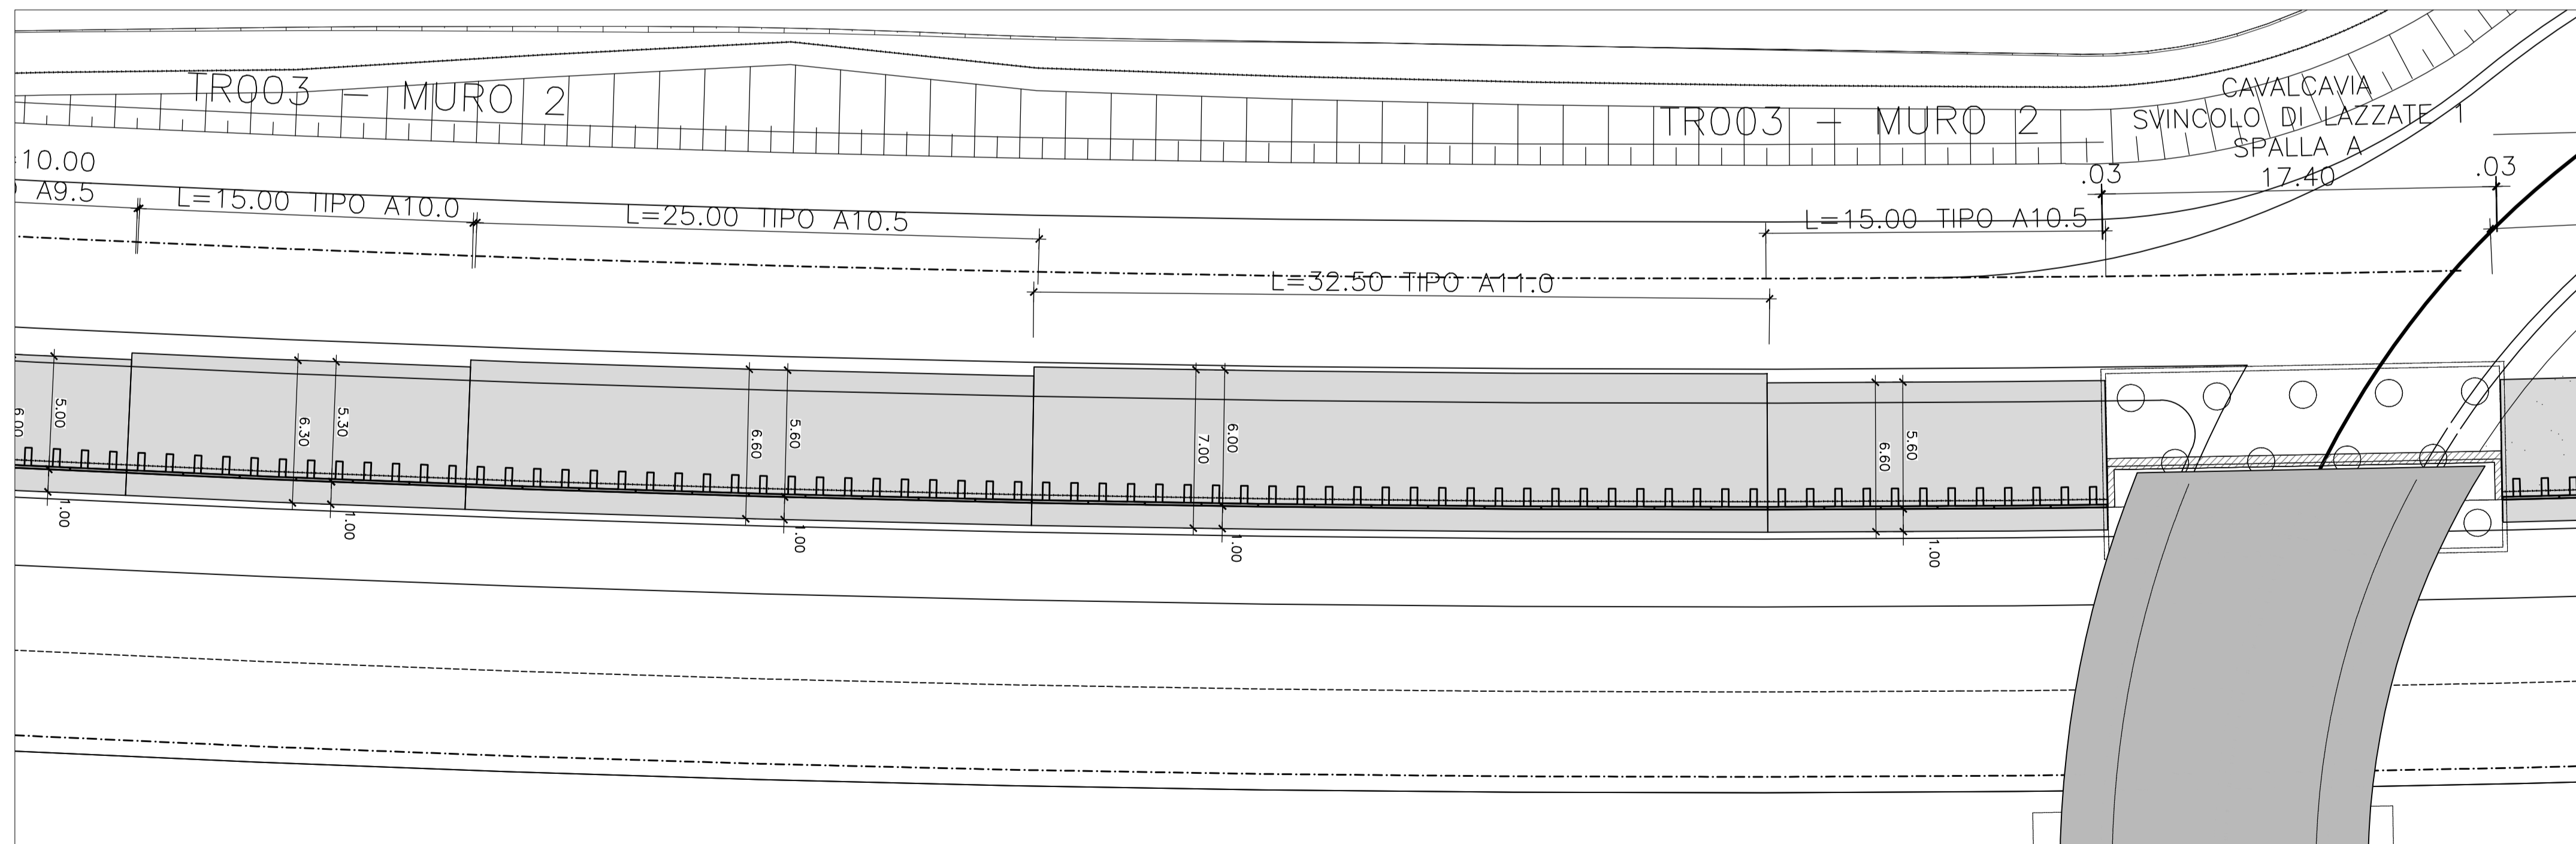

MATRICE DI REVISIONE

REV	DATA	DESCRIZIONE MODIFICA

N.B.: LA TAVOLA SOSTITUISCE QUELLA RELATIVA AL CODICE [ ] DEL PROGETTO ESECUTIVO

CONCESSIONARI AUTOSTRADALI LOMBARDE

**COLLEGAMENTO AUTOSTRADE DALMINE - COMO - VARESE - VALICO DEL GAGGIOLO E OPERE AD ESSO CONNESSE**  
 CODICE C.U.P. F180600027007

**TRATTE B1, B2, C, D, TRVA13+14, GREENWAY**

**AS BUILT**

**TRATTA B1**  
 OPERE D'ARTE MINORI - OPERE DI SOSTEGNO  
 ASSE PRINCIPALE  
 MURO 2 - Pianta e prospetto - Tav. 1 di 3

**IDENTIFICAZIONE ELABORATO**  
 CODICE PROGETTO: F001078  
 WBS

**IMPRESA**  
**RAGGRUPPAMENTO TEMPORANEO IMPRESE:**  
 Mandatario: STRABAG A.G.  
 Mandante: GLF Grandi Lavori Fincosit S.p.A.  
 Mandante cooptata: Impresa costruzioni Giuseppe Malturo S.p.A.  
 Mandante STRABAG S.p.A.

**STRABAG** **GLF** **MALTAURO** **STRABAG**

**CONCEDENTE**  
 CONCESSIONARI AUTOSTRADALI LOMBARDE

**CONCESSIONARIO**  
 Direttore Tecnico: Ing. Enrico Arini  
 Referente Tecnico: Arch. Giovanni Camillo

**APPROVATO**  
 Il Direttore dei Lavori: Ing. Francesco Domenico

**PROGETTISTA - PROGETTO ESECUTIVO DI DETTAGLIO**  
**RAGGRUPPAMENTO TEMPORANEO PROGETTISTI:**  
 Mandatario: 3TI PROGETTITALIA  
 Mandante: GP Ingegneria e Gestione Progetti di Ingegneria  
 Mandante: Arch. Salvatore Vermiglio

**RESPONSABILE DI PROGETTO ED INCARICATO DELL'INTEGRAZIONE FRA LE VARIE PRESTAZIONI:**  
 Ing. Alberto Cecchini

**ELABORAZIONE PROGETTUALE**  
**PROGETTISTA:**  
 Coopprogetti Soc. Coop.  
**DIRETTORE TECNICO:**  
 Ing. Alessandro Placucci

**REDAZIONE:** Ragnacci  
**VERIFICAZIONE:** Panfilì

**DOITTORE INGEGNERE**  
**ALESSANDRO PLACUCCI**  
 SEZIONE A  
 N° A1740  
 APPROVATO: PLACUCCI