



PROSPETTO MURO 2 – Scala 1:200

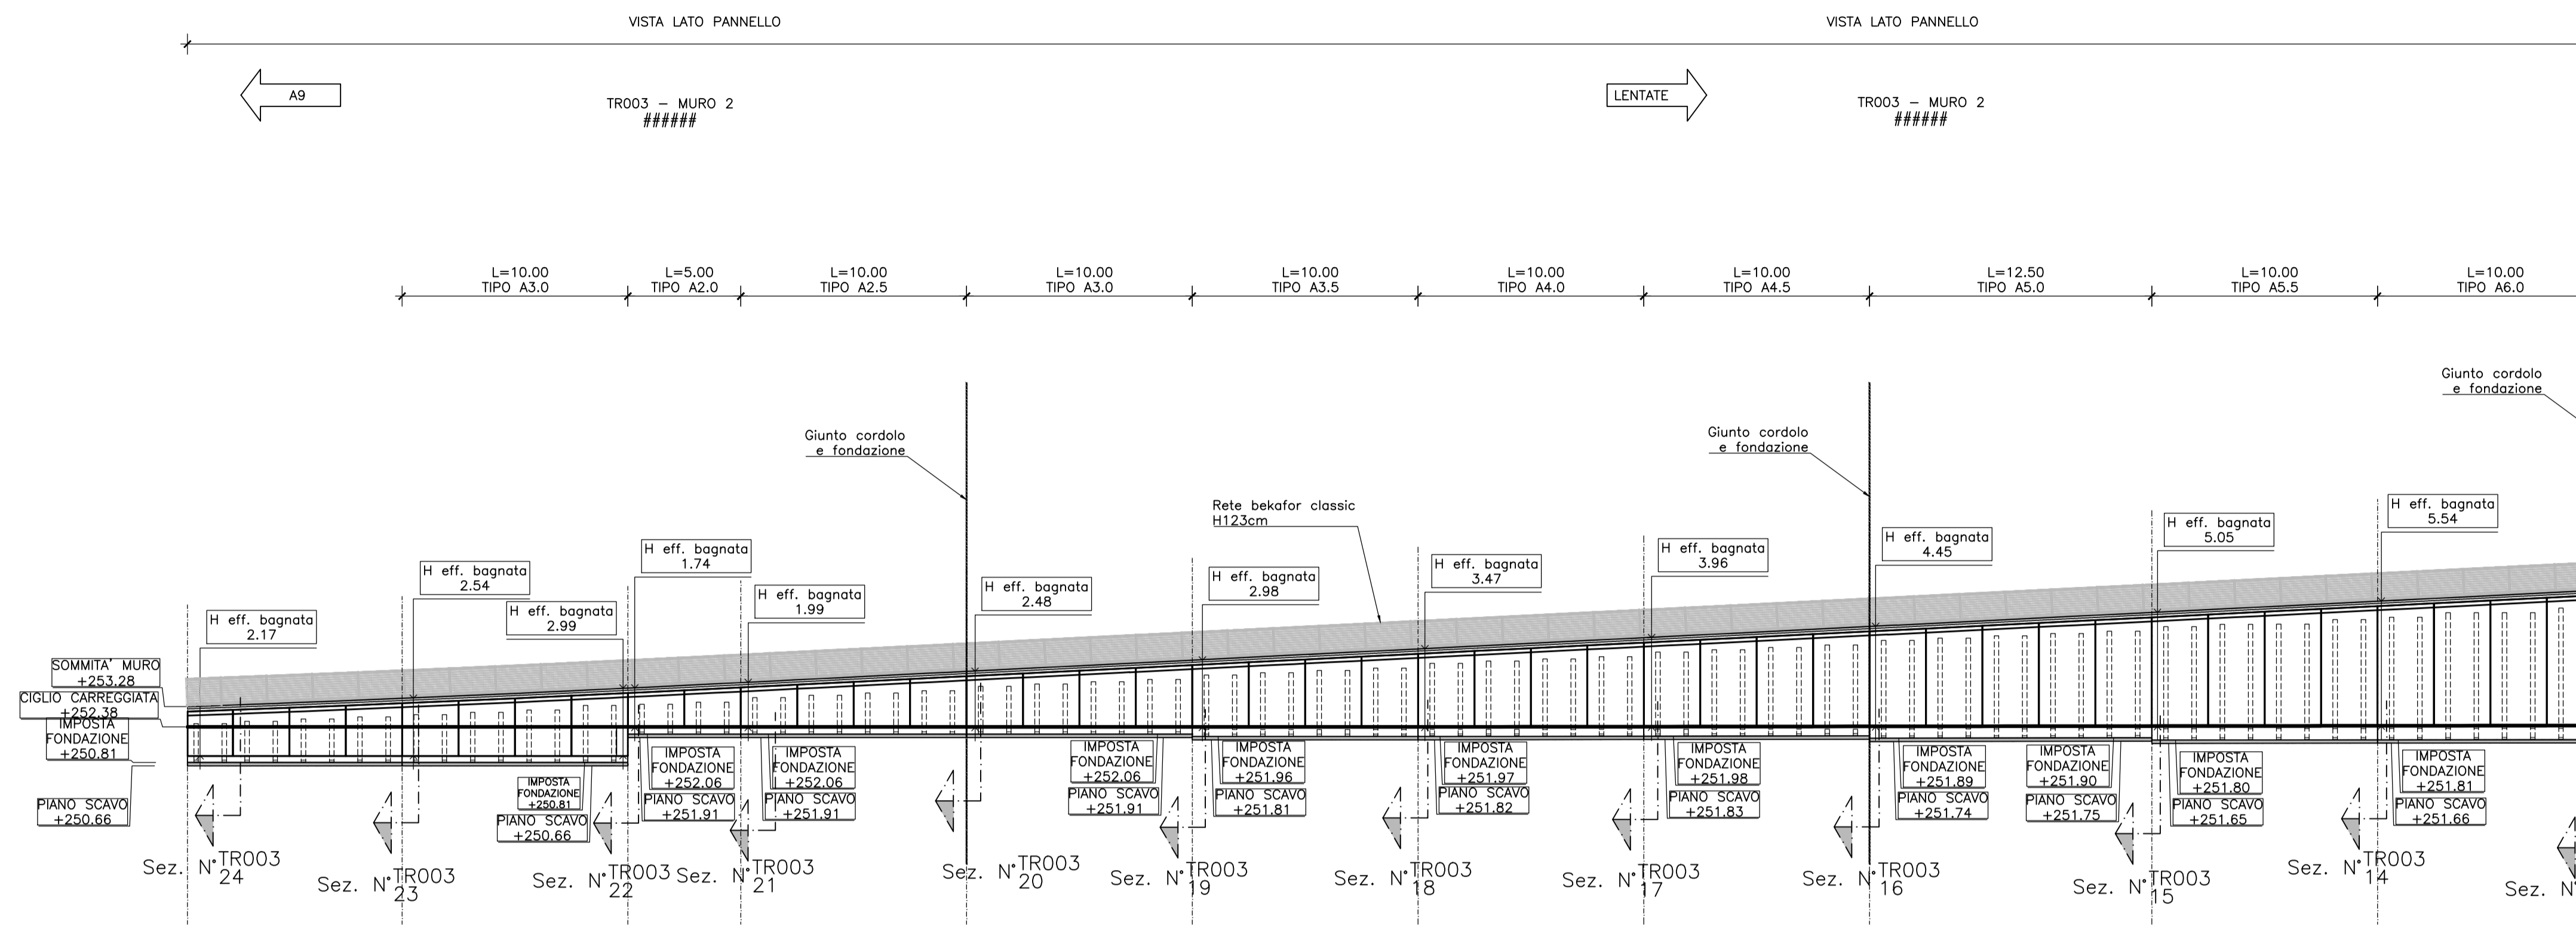

PIANTA MURO 2 – Scala 1:200

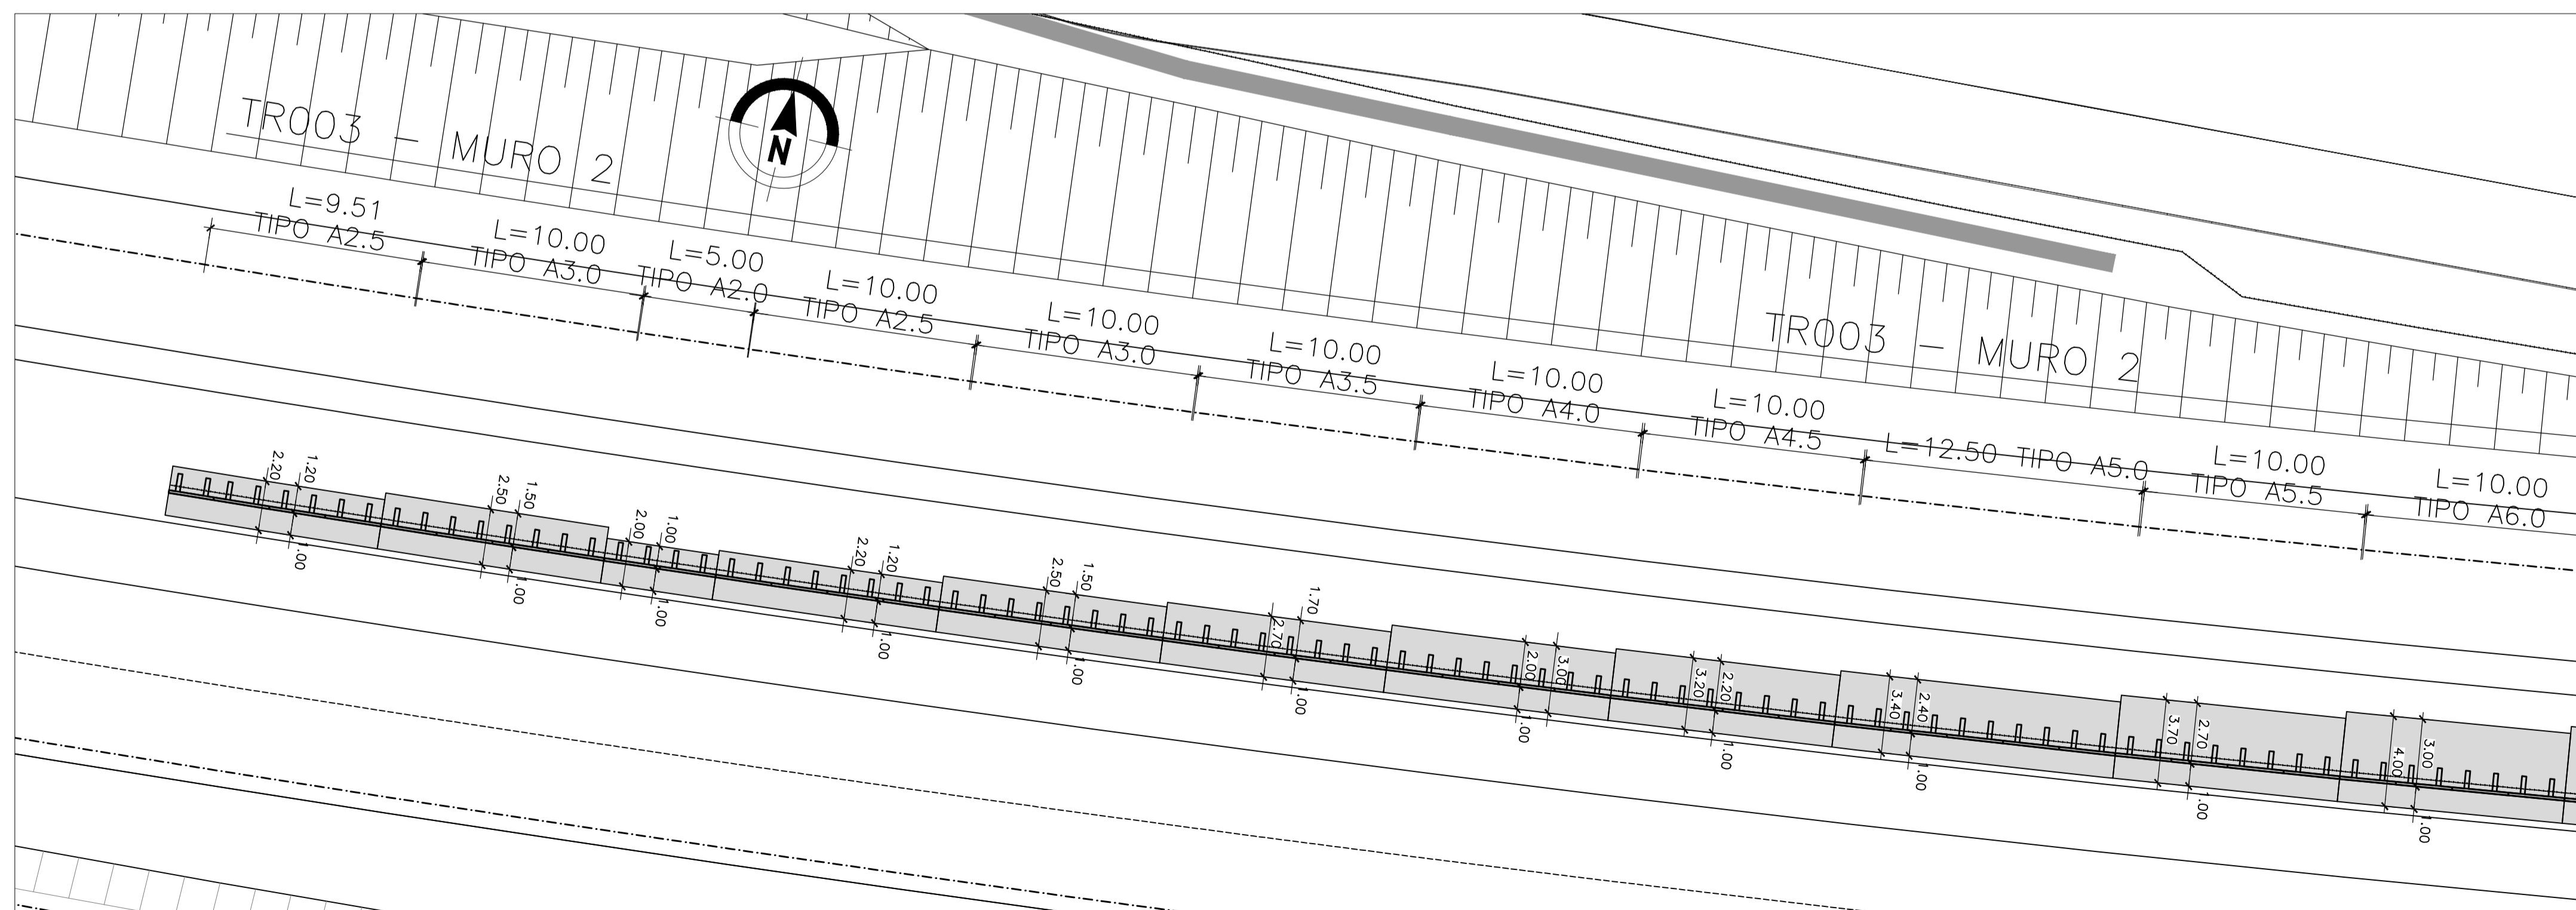

MATRICE DI REVISIONE

REV	DATA	DESCRIZIONE MODIFICA

N.B.: LA TAVOLA SOSTITUISCE QUELLA RELATIVA AL CODICE [] DEL PROGETTO ESECUTIVO

CONCESSIONE AUTOSTRADALI LOMBARDE

COLLEGAMENTO AUTOSTRADE DALMINE - COMO - VARESE - VALICO DEL GAGGIOLO E OPERE AD ESSO CONNESSE
 CODICE C.U.P. F118000027007

TRATTE B1, B2, C, D, TRVA13+14, GREENWAY

AS BUILT

TRATTA B1
 OPERE D'ARTE MINORI - OPERE DI SOSTEGNO
 ASSE PRINCIPALE
 MURO 2 - Pianta e prospetto - Tav. 3 di 3

IDENTIFICAZIONE ELABORATO CODICE PROGETTO: F001078 WBS		IMPRESA RAGGRUPPAMENTO TEMPORANEO IMPRESE:	
Mandatario	Mandatario	Mandatario	Mandatario cooptata
STRABAG A.G.	GLF Grandi Lavori Fincosit S.p.A.	Impresa costruzioni Giuseppe Malturo S.p.A.	STRABAG S.p.A.
FASE PROGETTUALE		STRABAG	
A	1	A02	TR003
OP	02	TR	003
DATA Febbraio 2016		PROGETTISTA - PROGETTO ESECUTIVO DI DETTAGLIO RAGGRUPPAMENTO TEMPORANEO PROGETTISTI:	
Emissione		Emissione	
Mandatario		Mandatario	
371 PROGETTI ITALIA		GP Impresa	
CONCEDENTE		RESPONSABILE DI PROGETTO ED INCARICATO DELL'INTEGRAZIONE FRA LE VARIE PRESTAZIONI:	
CONCESSIONE AUTOSTRADALI LOMBARDE		Ing. Alberto Cecchini	
CONCESSIONARIO		ELABORAZIONE PROGETTUALE	
Autstrade Pademontana Lombarda		PROGETTISTA: Cooprotetti Soc. Coop.	
APPROVATO		DIRETTORE TECNICO: Ing. Alessandro Placucci	
Il Direttore dei Lavori: Ing. Francesco Domenico		Redatto: Ragnacci	
		Verificato: Panfilì	