



SEZIONE "D" MURO PREFABBRICATO
 276 < H ≤ 330 CON STABILIZZAZIONE DA 30 cm
 Scala 1:50

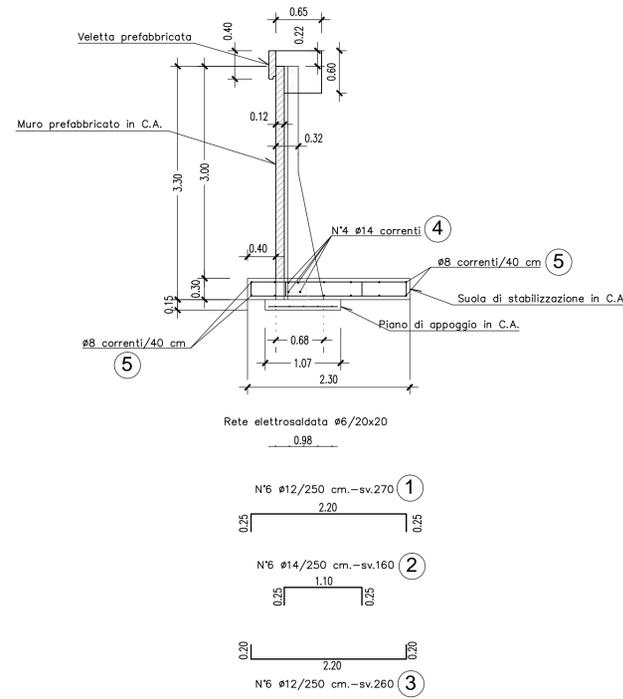


SEZIONE "G" MURO PREFABBRICATO
 441 < H ≤ 495 CON STABILIZZAZIONE DA 45 cm
 Scala 1:50

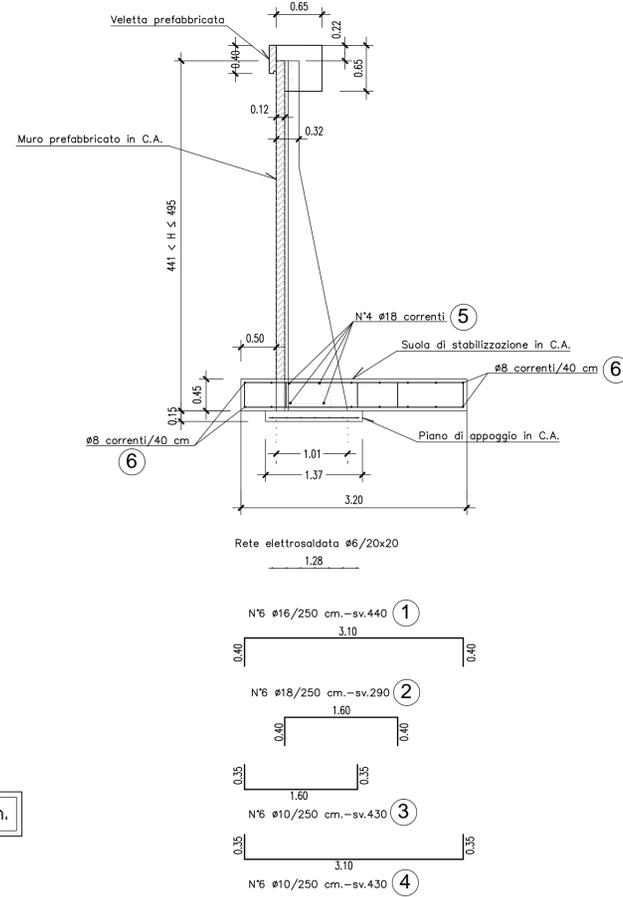

N.B. COPRIFERRO FONDAZIONI 5cm.

PARTICOLARE COSTRUTTIVO

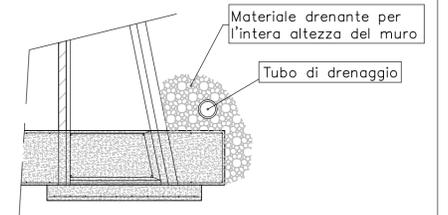

N.B. Prevedere opportuno drenaggio a tergo del muro

MURO "D" - 276<H<330

POSIZIONE	n°/elemento	Ø	sviluppo [cm]
①	6	12	270
②	6	14	160
③	6	12	260
④	4	14	250
⑤	12	8	250


MURO "G" - 441<H<495

POSIZIONE	n°/elemento	Ø	sviluppo [cm]
①	6	16	440
②	6	18	290
③	6	10	430
④	6	10	430
⑤	4	18	250
⑥	14	8	250


CORDOLO

POSIZIONE	n°/elemento	Ø	sviluppo [cm]
①	2	12	250
②	4	16	250
③	10	12	216


PARTICOLARE COSTRUTTIVO PER MURI TIPO "T"

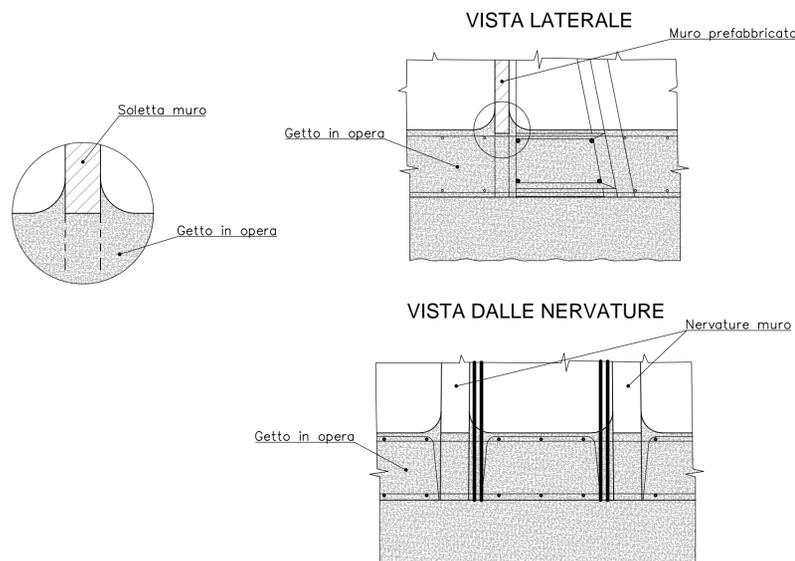

SCHEMA TIPOLOGICI MURI PREFABBRICATI

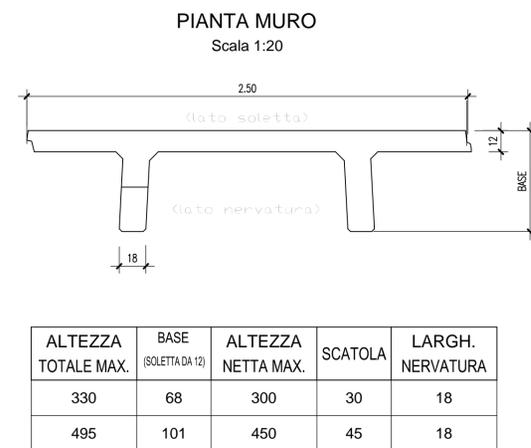

PARTICOLARE VELETTA PREFABBRICATA

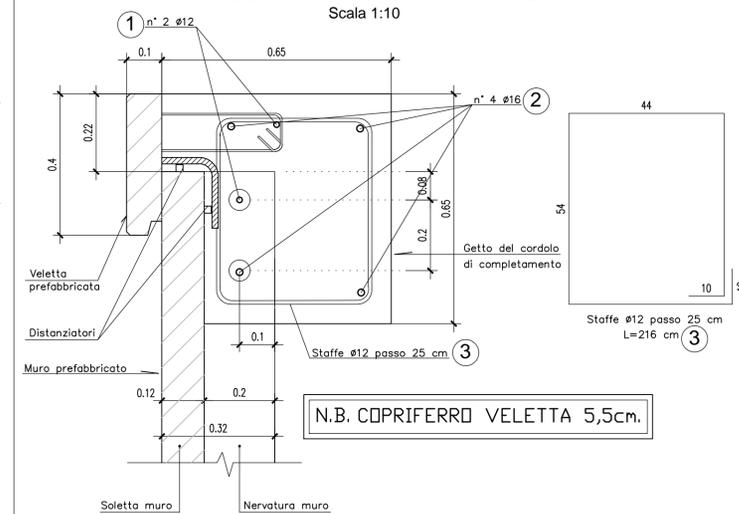

MATRICE DI REVISIONE

REV	DATA	DESCRIZIONE MODIFICA

N.B.: LA TAVOLA SOSTITUISCE QUELLA RELATIVA AL CODICE [] DEL PROGETTO ESECUTIVO

COLLEGAMENTO AUTOSTRADALE DALMINE - COMO - VARESE - VALICO DEL GAGGIOLO E OPERE AD ESSO CONNESSE
 CODICE C.U.P. ES180900510004

TRATTE B1, B2, C, D, TRVA13+14, GREENWAY

AS BUILT

TRATTA B1
 OPERE D'ARTE MINORI - OPERE DI SOSTEGNO
 GALLERIA COPRENO MURO OVEST
 MURO OVEST - ARMATURA TAV 1/10

FASE	PROGETTUALE	ELABORATO
A	LOTTO	AD4
B	ZONA	GA201
C	OPERA	OP
D	TRATTO D'OPERA	OP
E	AMBITO	OP
F	TIPO ELABORATO	AR
G	PROGRESSIVO	001
H	REVISIONE	E01

Scale: 1:50

IDENTIFICAZIONE ELABORATO
 CODICE PROGETTO: F00107B
 WBS

IMPRESA
RAGGRUPPAMENTO TEMPORANEO IMPRESE:
 Mandatario: STRABAG A.G.
 Mandante: GLF Grandi Lavori Fincosit S.p.A.
 Mandatario cooptato: ICM S.p.A.
 Mandante cooptato: STRABAG S.p.A.

CONCEDENTE
 CONCESSIONI AUTOSTRADALI LOMBARDE

CONCESSIONARIO
 Direttore Tecnico: Ing. Giuseppe Samba
 Responsabile Tecnico: Arch. Giovanni Carlotto

PROGETTISTA
 Coopprogetti Soc. Coop.
DIRETTORE TECNICO: Ing. Alessandro Placucci

APPROVATO
 Il Direttore dei Lavori: Ing. Francesco Domani

ELABORAZIONE PROGETTUALE
PROGETTISTA: Coopprogetti Soc. Coop.
DIRETTORE TECNICO: Ing. Alessandro Placucci

Redatto: Ragnacci Verificato: Panfilo