


SEZIONE "M" MURO PREFABBRICATO

611 < H ≤ 660 CON STABILIZZAZIONE DA 60 cm

Scala 1:50

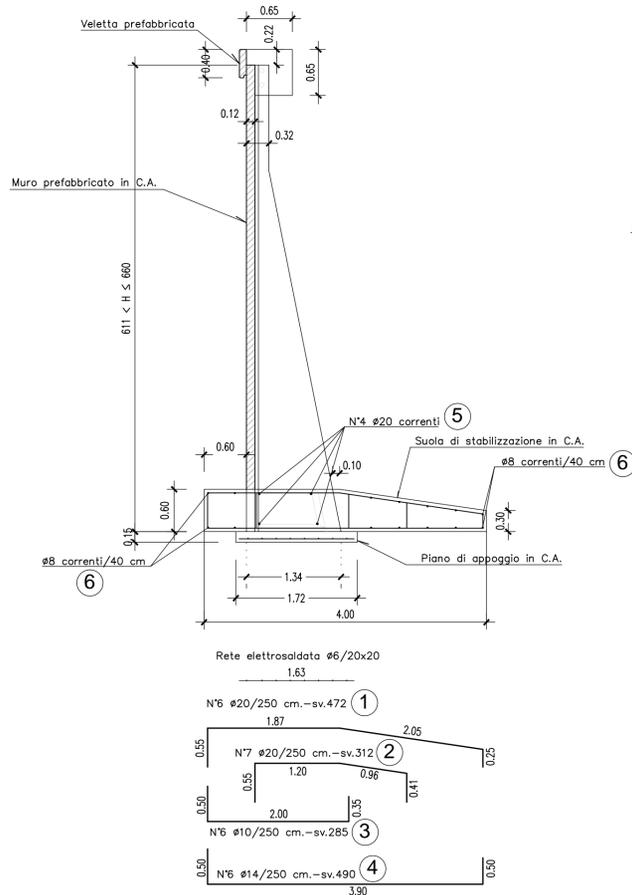


N.B. COPRIFERRO FONDAZIONI 5cm.

SEZIONE "U" MURO PREFABBRICATO

831 < H ≤ 880 CON STABILIZZAZIONE DA 80 cm


Scala 1:50

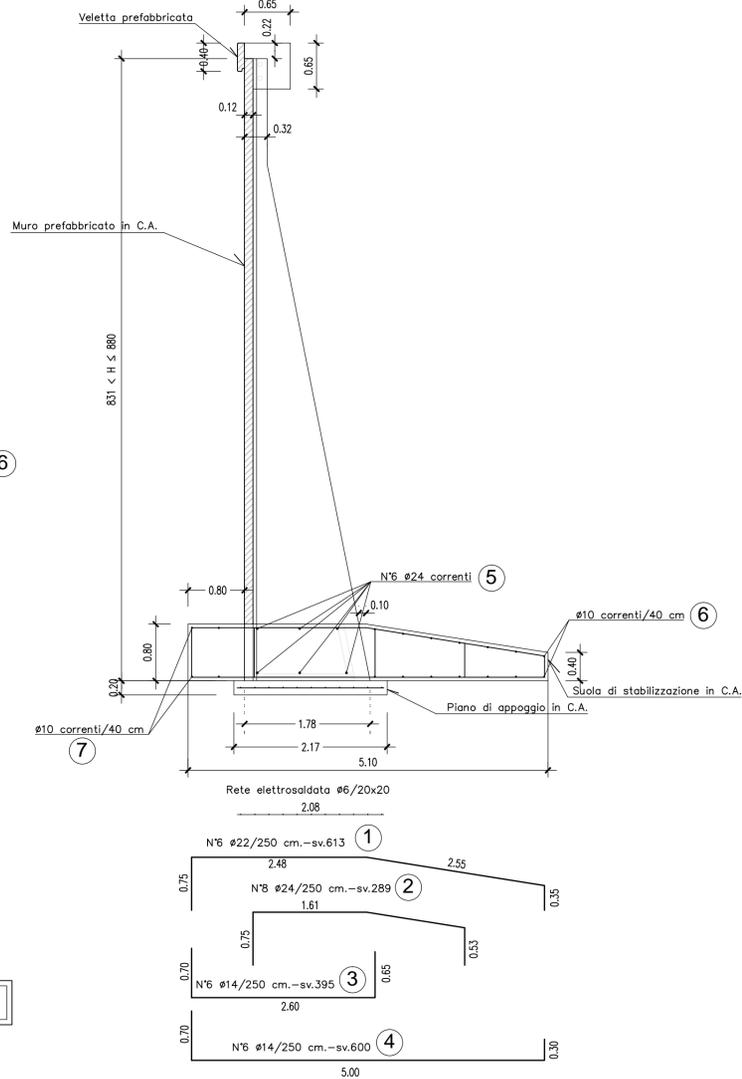


SEZIONE "S" MURO PREFABBRICATO

930 < H ≤ 1010 CON STABILIZZAZIONE DA 100 cm

Scala 1:50

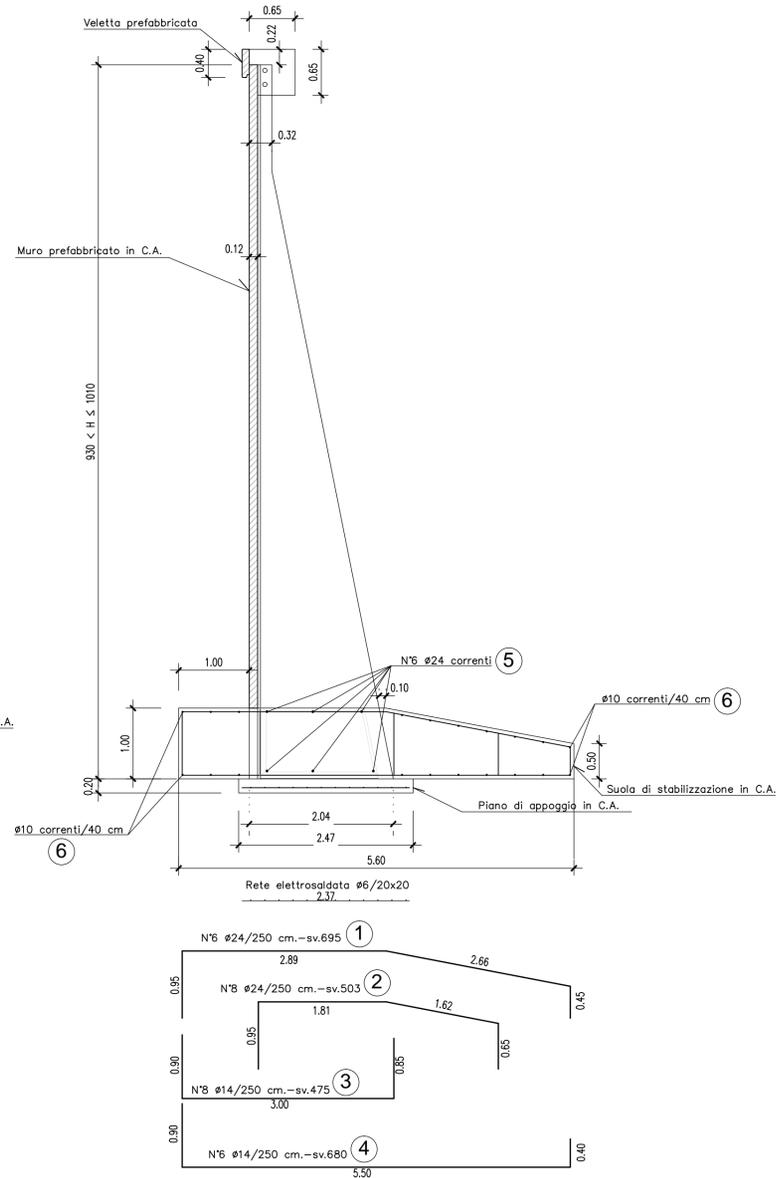

PARTICOLARE COSTRUTTIVO

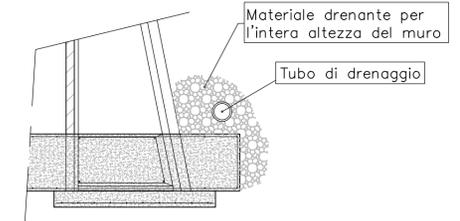


N.B. Prevedere opportuno drenaggio a tergo del muro


MURO "M" - 611<H<660				MURO "S" - 930<H<1010			
POSIZIONE	n°/elemento	Ø	sviluppo [cm]	POSIZIONE	n°/elemento	Ø	sviluppo [cm]
①	6	20	472	①	6	24	695
②	7	20	312	②	8	24	503
③	6	10	285	③	8	14	475
④	6	14	490	④	6	14	680
⑤	4	20	250	⑤	6	24	250
⑥	14	8	250	⑥	20	10	250

MURO "U" - 831<H<880				CORDOLO			
POSIZIONE	n°/elemento	Ø	sviluppo [cm]	POSIZIONE	n°/elemento	Ø	sviluppo [cm]
①	6	22	613	①	2	12	250
②	8	24	289	②	4	16	250
③	6	14	395	③	10	12	216
④	6	14	600				
⑤	6	24	250				
⑥	18	10	250				

PARTICOLARE COSTRUTTIVO PER MURI TIPO "T"

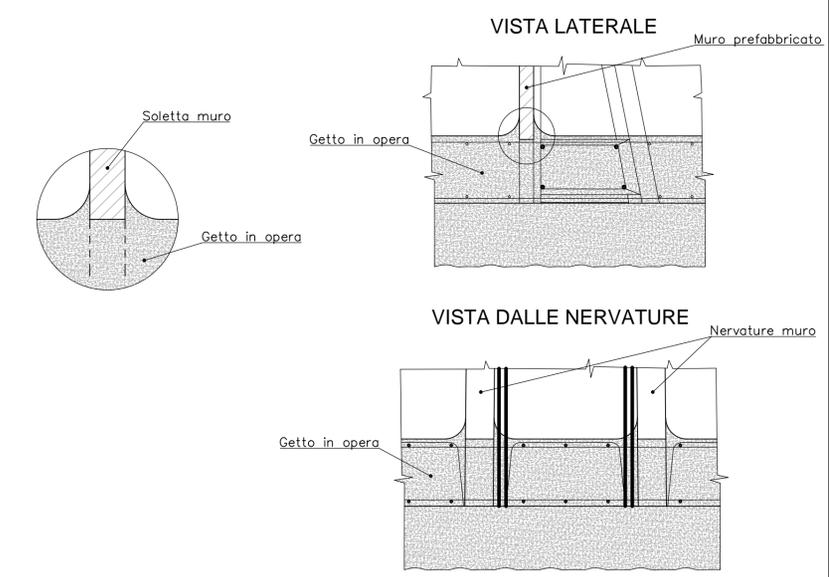


SCHEMA TIPOLOGICI MURI PREFABBRICATI

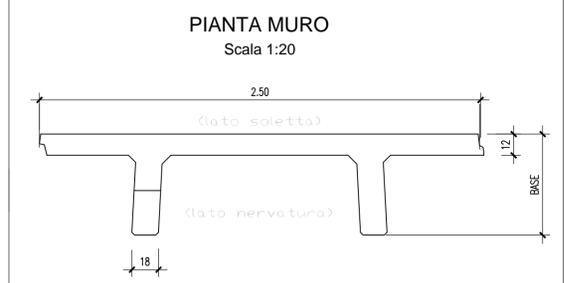

ALTEZZA TOTALE MAX.	BASE (SOLETTA DA 12)	ALTEZZA NETTA MAX.	SCATOLA	LARGH. NERVATURA
660	134	600	60	18
880	178	800	80	18
1010	204	910	100	18

PARTICOLARE VELETTA PREFABBRICATA

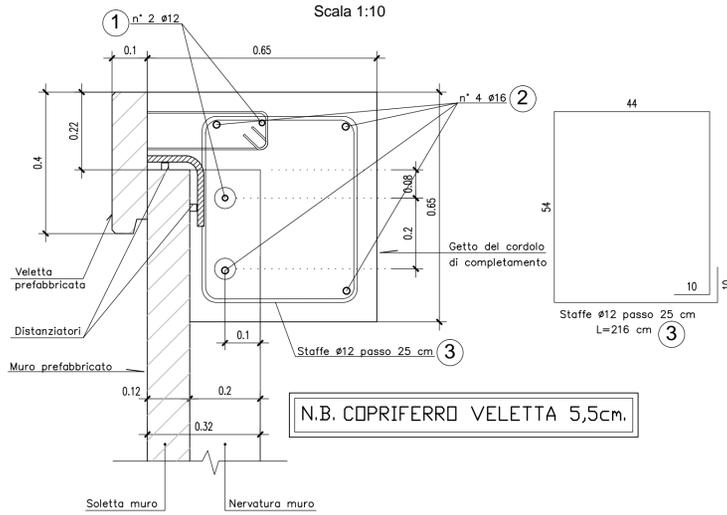

N.B. COPRIFERRO VELETTA 5,5cm.

MATRICE DI REVISIONE

REV	DATA	DESCRIZIONE MODIFICA

N.B.: LA TAVOLA SOSTITUISCE QUELLA RELATIVA AL CODICE [] DEL PROGETTO ESECUTIVO

COLLEGAMENTO AUTOSTRADALE DALMINE - COMO - VARESE - VALICO DEL GAGGIOLO E OPERE AD ESSO CONNESSE
 CODICE C.U.P. ES180900510004

TRATTE B1, B2, C, D, TRVA13+14, GREENWAY

AS BUILT

TRATTA B1
 OPERE D'ARTE MINORI - OPERE DI SOSTEGNO
 GALLERIA COPRENO MURO OVEST
 MURO OVEST - ARMATURA TAV 2/10

FASE PROGETTUALE	LOTTO	ZONA	OPERA	TRATTO D'OPERA	AMBITO	TIPO ELABORATO	PROGRESSIVO	REVISIONE
A	1	A04	GA201	OP	AR	002	ED1	

Scala: 1:50

DATA	DESCRIZIONE	REV
Novembre 2015	Emissione	E
Giugno 2018	Revisione	E01

IMPRESA
RAGGRUPPAMENTO TEMPORANEO IMPRESE:
 Mandatario: STRABAG A.G.
 Mandante: CLF Grandi Lavori Fincosit S.p.A.
 Mandatario cooptato: ICM S.p.A.
STRABAG **ICM** **STRABAG**

PROGETTISTA - PROGETTO ESECUTIVO DI DETTAGLIO
RAGGRUPPAMENTO TEMPORANEO PROGETTISTI:
 Mandatario: 3TI PROGETTI ITALIA
 Mandante: GP
 Mandatario cooptato: Arch. Salvatore Vermiglio

CONCEDENTE
 CONCESSIONI AUTOSTRADALI LOMBARDE
RESPONSABILE DI PROGETTO ED INCARICATO DELLA INTEGRAZIONE FRA LE VARIE PRESTAZIONI:
 Ing. Alberto Cecchini

CONCESSIONARIO
 Direttore Tecnico: Ing. Giuseppe Samba
 Responsabile Tecnico: Arch. Giovanni Carlotto
ELABORAZIONE PROGETTUALE
PROGETTISTA:
 Coopprogetti Soc. Coop.
DIRETTORE TECNICO:
 Ing. Alessandro Placucci

APPROVATO
 Il Direttore dei Lavori:
 Ing. Francesco Domenico

Redatto: Ragnacci Verificato: Panfilo