


SEZIONE "V" MURO PREFABBRICATO

1100 < H ≤ 1170 CON STABILIZZAZIONE DA 110 cm

Scala 1:50

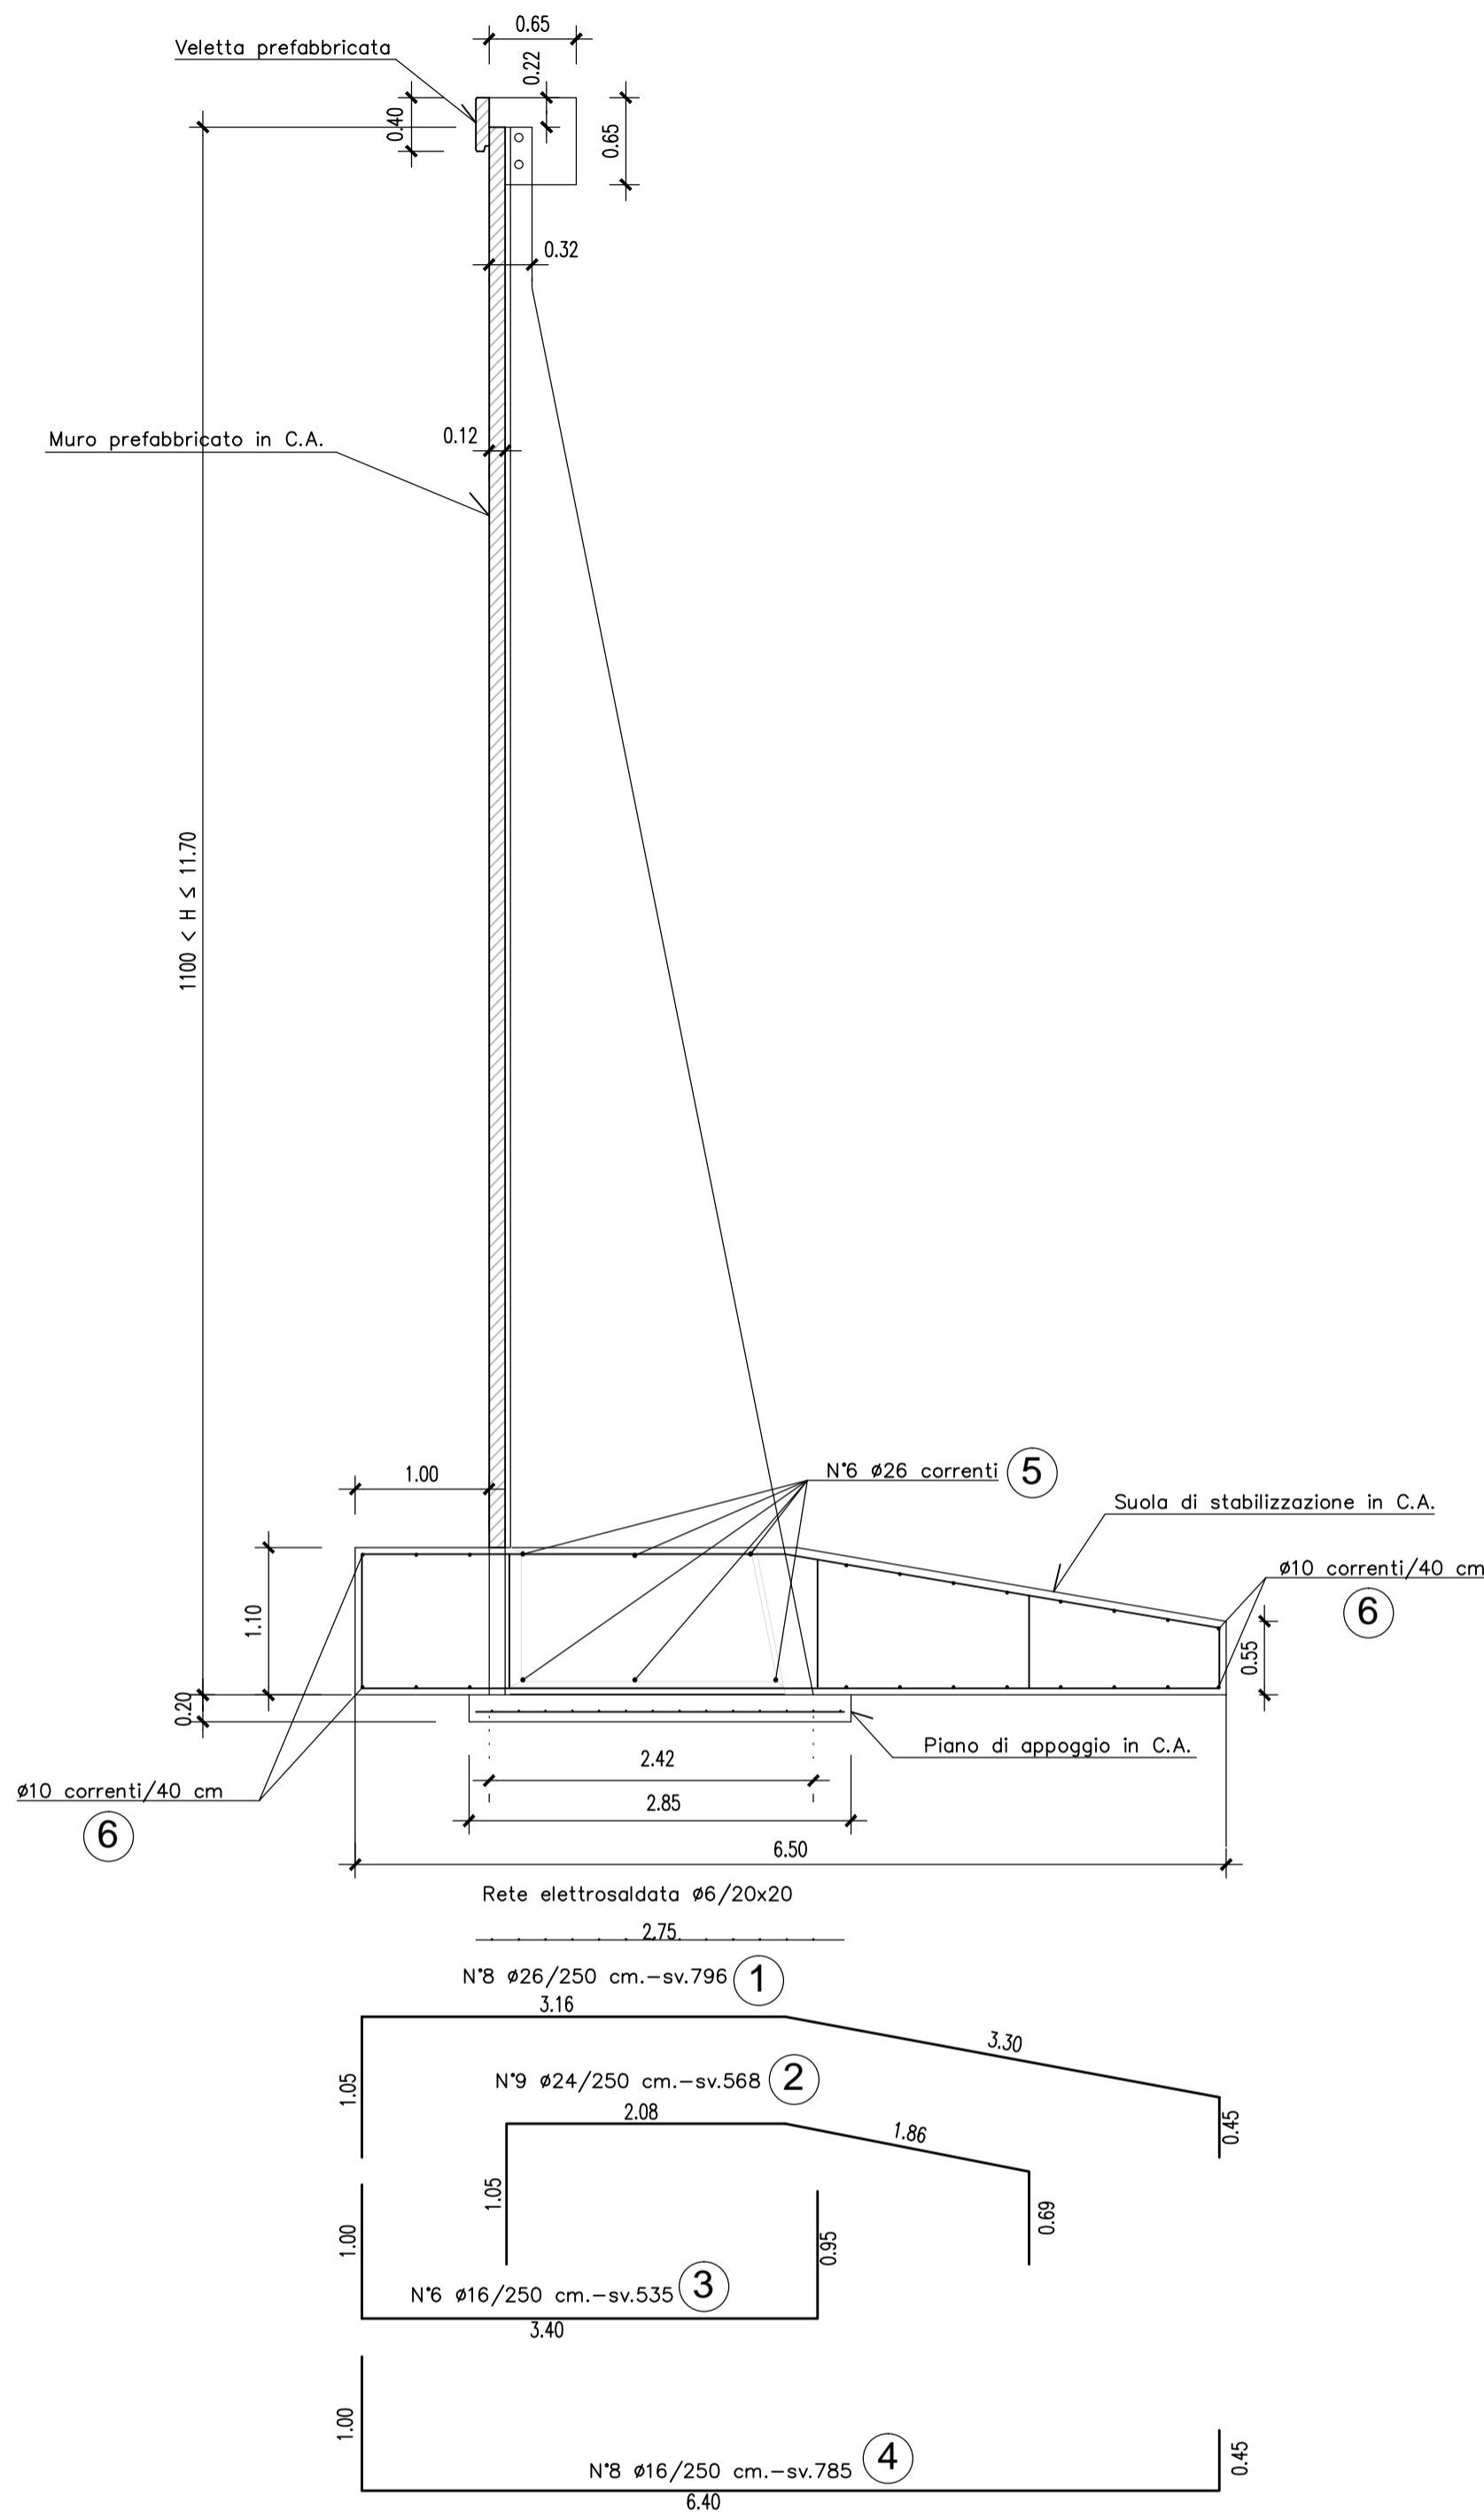


N.B. COPRIFERRO FONDAZIONI 5cm.

SEZIONE "X" MURO PREFABBRICATO


1220 < H ≤ 1330 CON STABILIZZAZIONE DA 130 cm

Scala 1:50

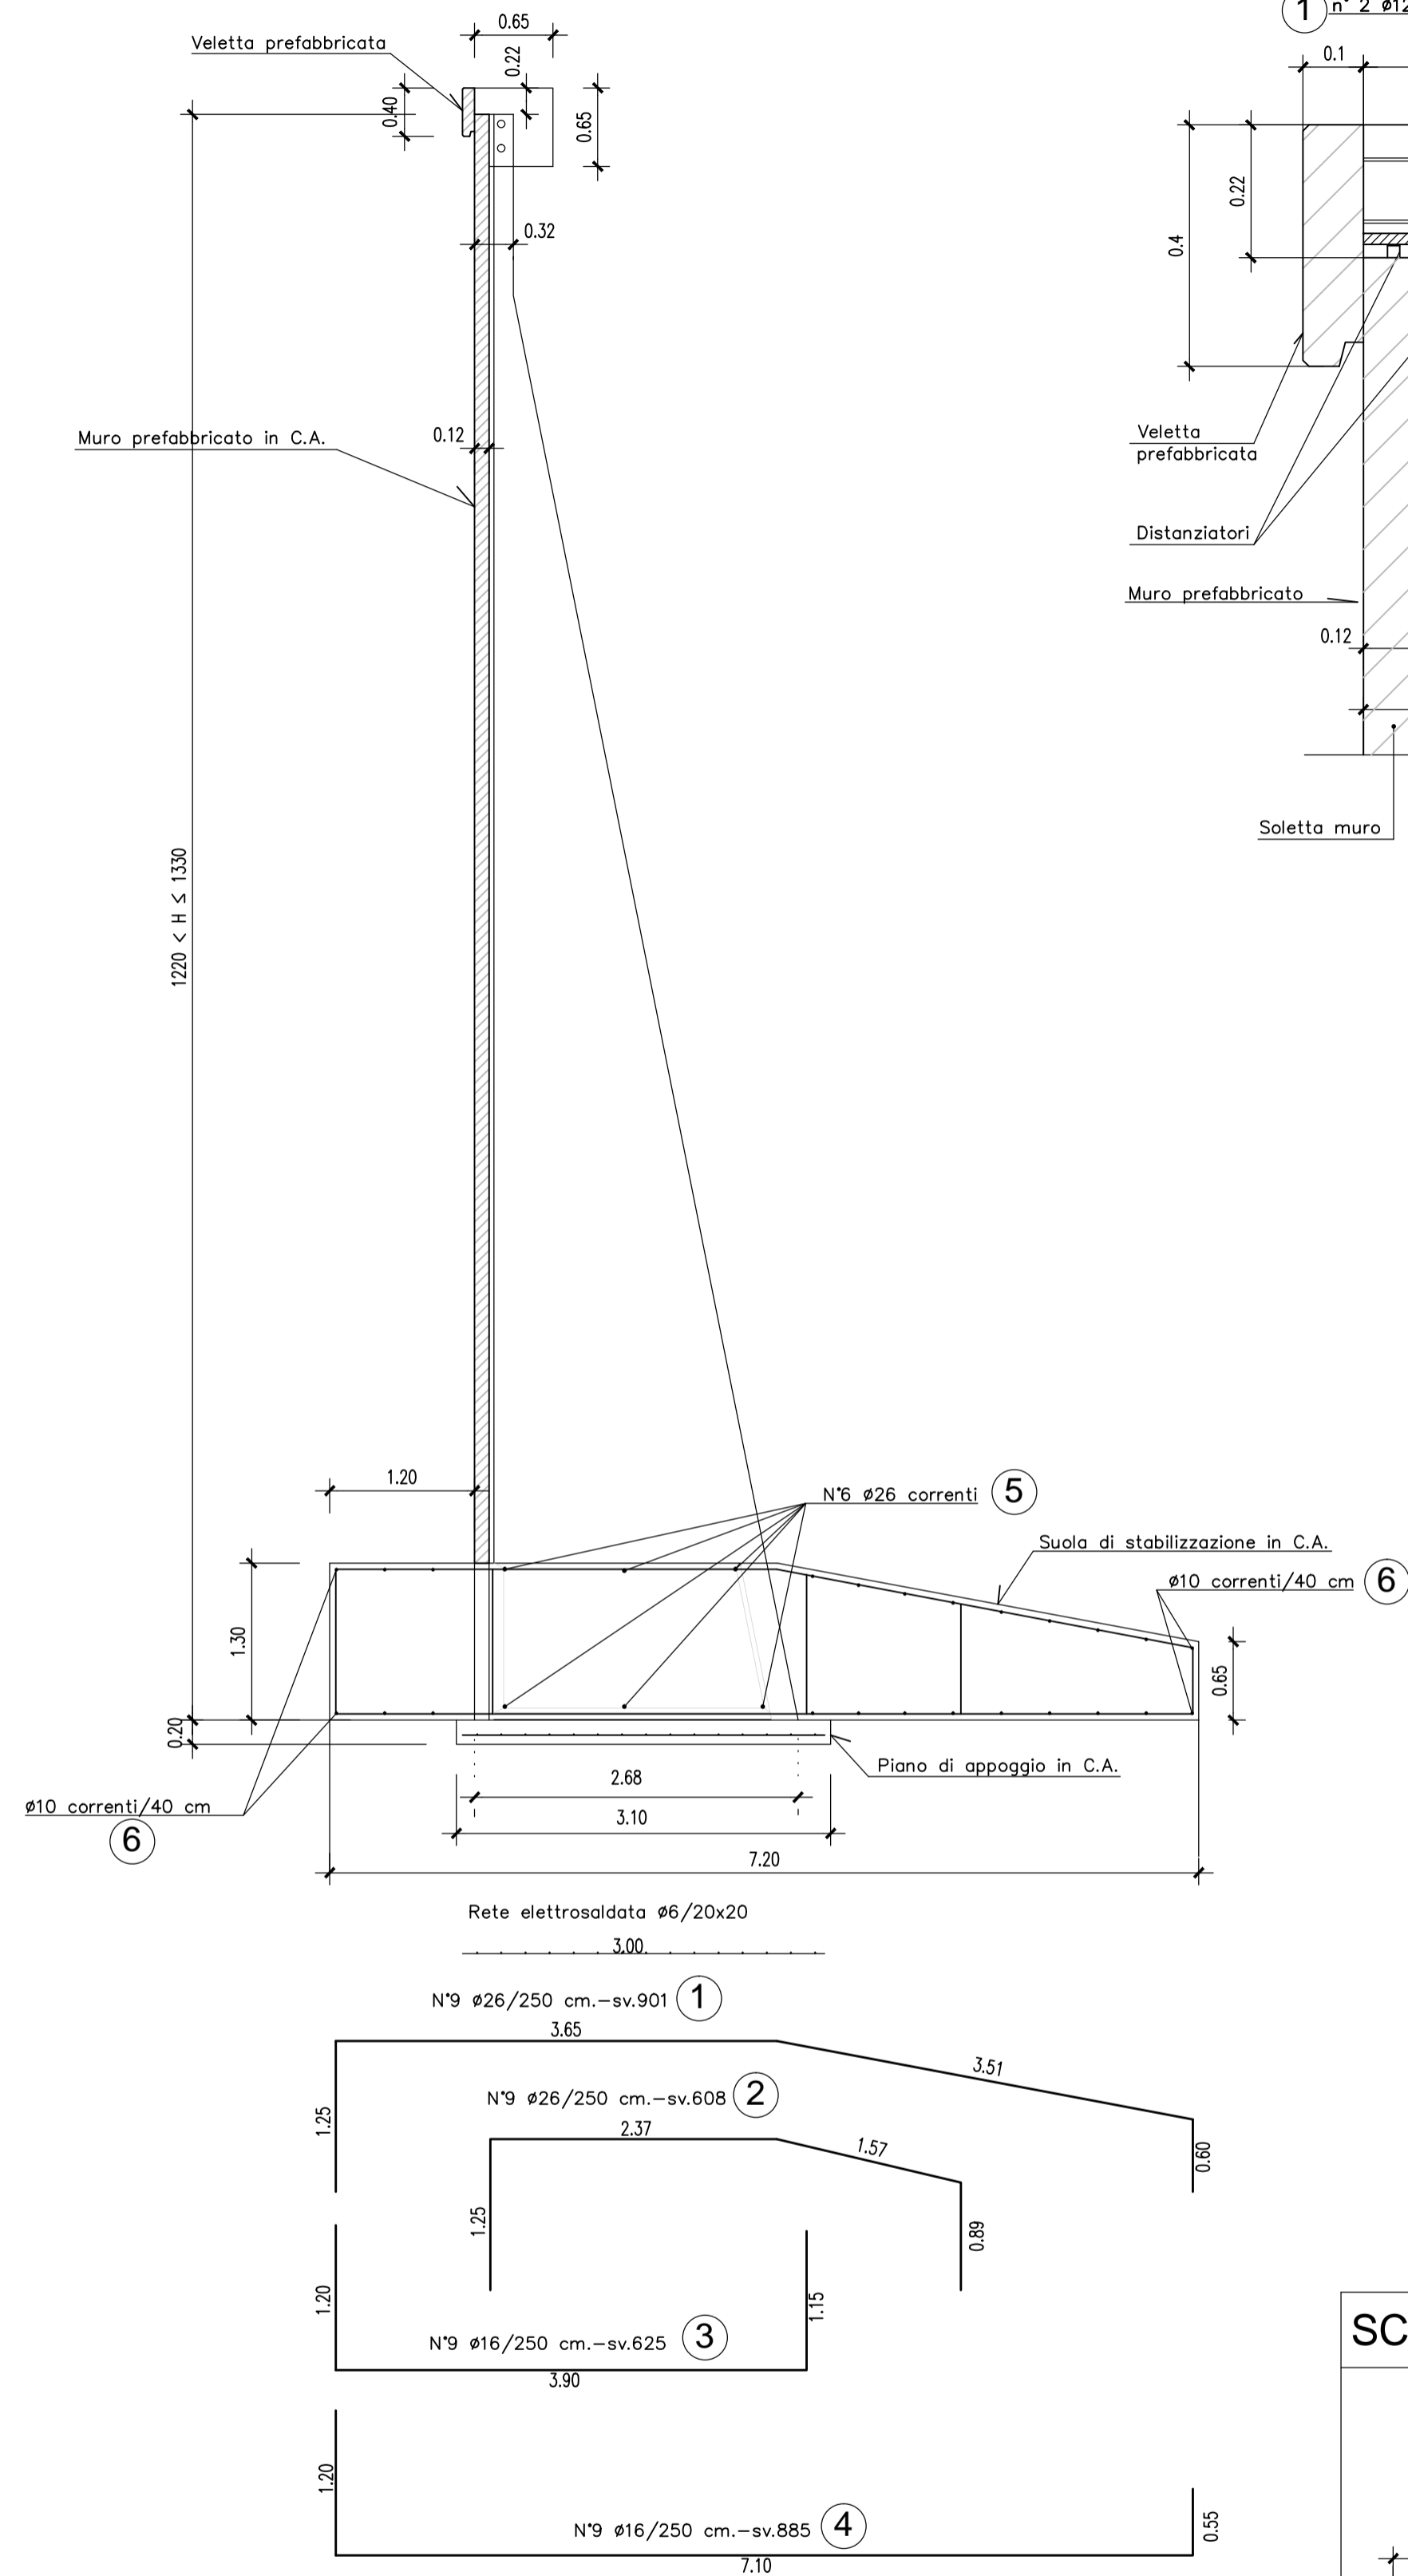


PARTICOLARE VELETTA PREFABBRICATA

Scala 1:10

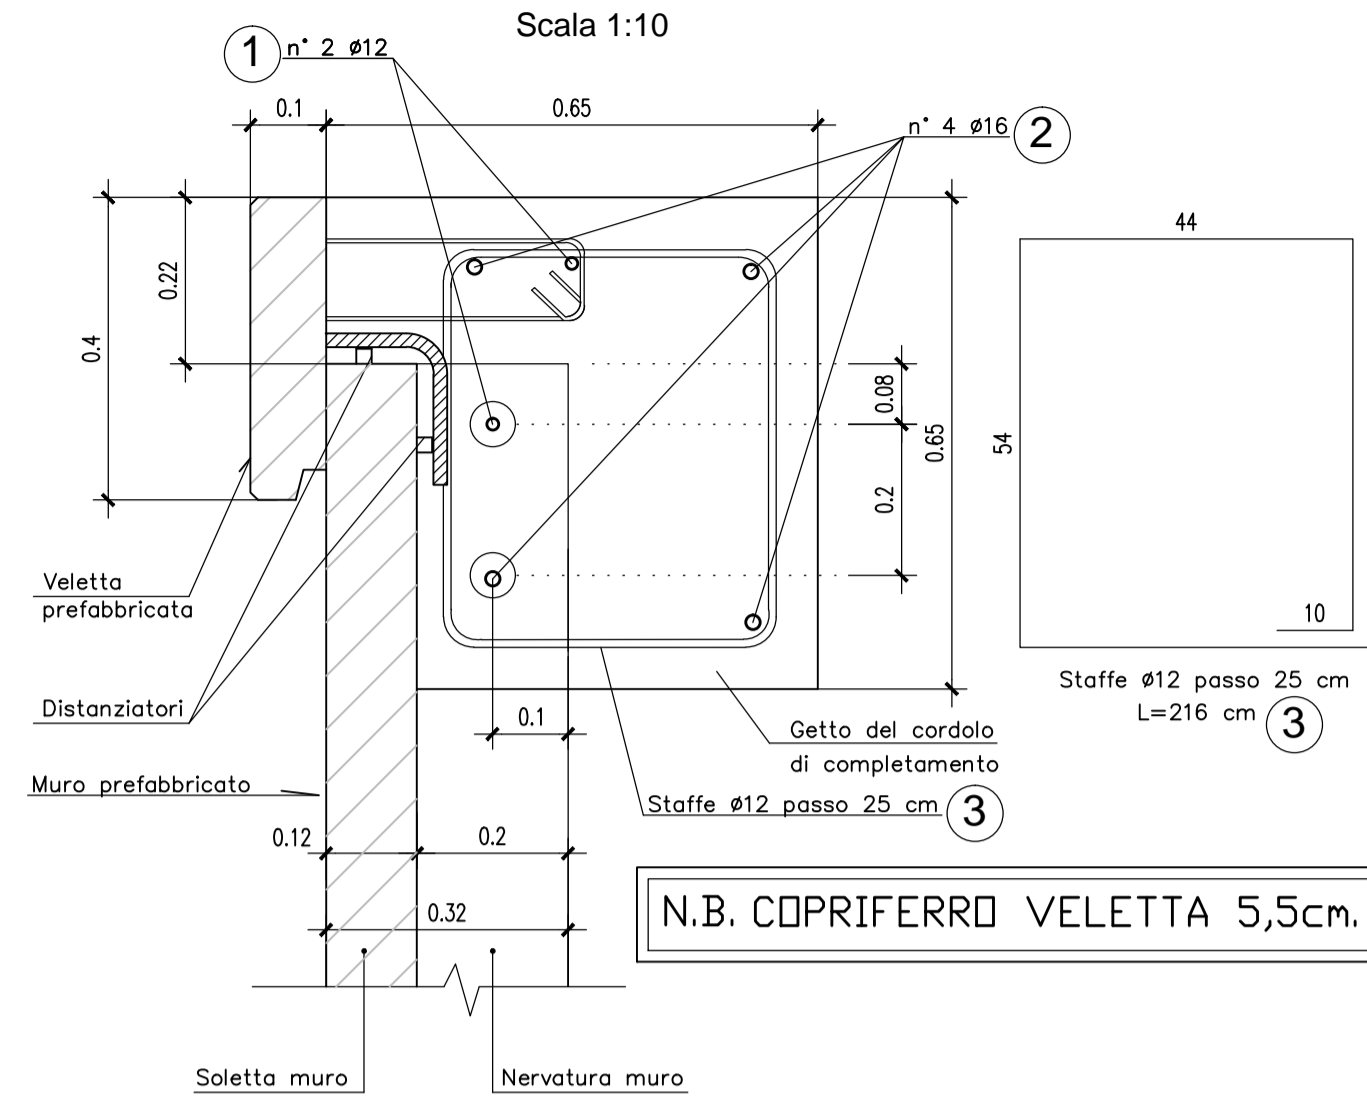

N.B. COPRIFERRO VELETTA 5,5cm.

PARTICOLARE COSTRUTTIVO

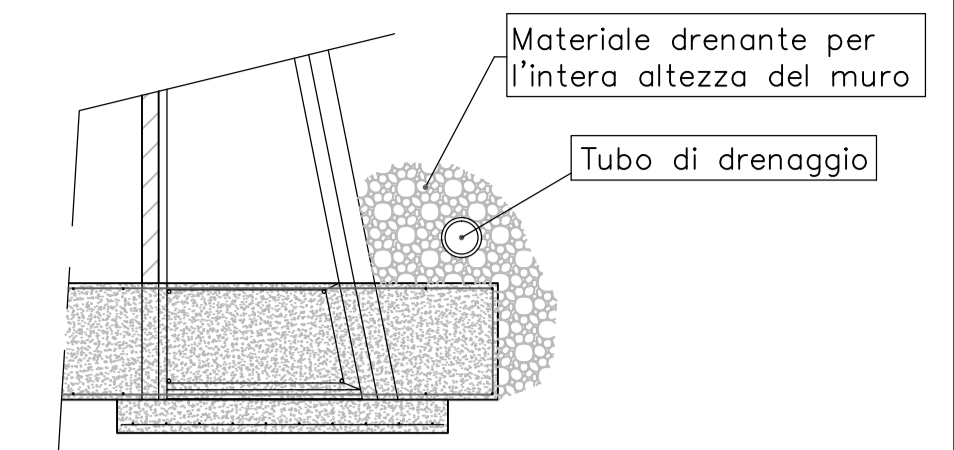

N.B. Prevedere opportuno drenaggio a tergo del muro

MURO "V" - 1100<H<1170

POSIZIONE	n°/elemento	Ø	sviluppo [cm]
①	8	26	795
②	9	24	568
③	6	16	535
④	8	16	785
⑤	6	26	250
⑥	22	10	250

MURO "X" - 1220<H<1330

POSIZIONE	n°/elemento	Ø	sviluppo [cm]
①	9	26	901
②	9	26	608
③	9	16	625
④	9	16	885
⑤	6	26	250
⑥	22	10	250

CORDOLO


POSIZIONE	n°/elemento	Ø	sviluppo [cm]
①	2	12	250
②	4	16	250
③	10	12	216

MATRICE DI REVISIONE


REV	DATA	DESCRIZIONE MODIFICA

N.B.: LA TAVOLA SOSTITUISCE QUELLA RELATIVA AL CODICE [] DEL PROGETTO ESECUTIVO

SCHEMA TIPOLOGICI MURI PREFABBRICATI

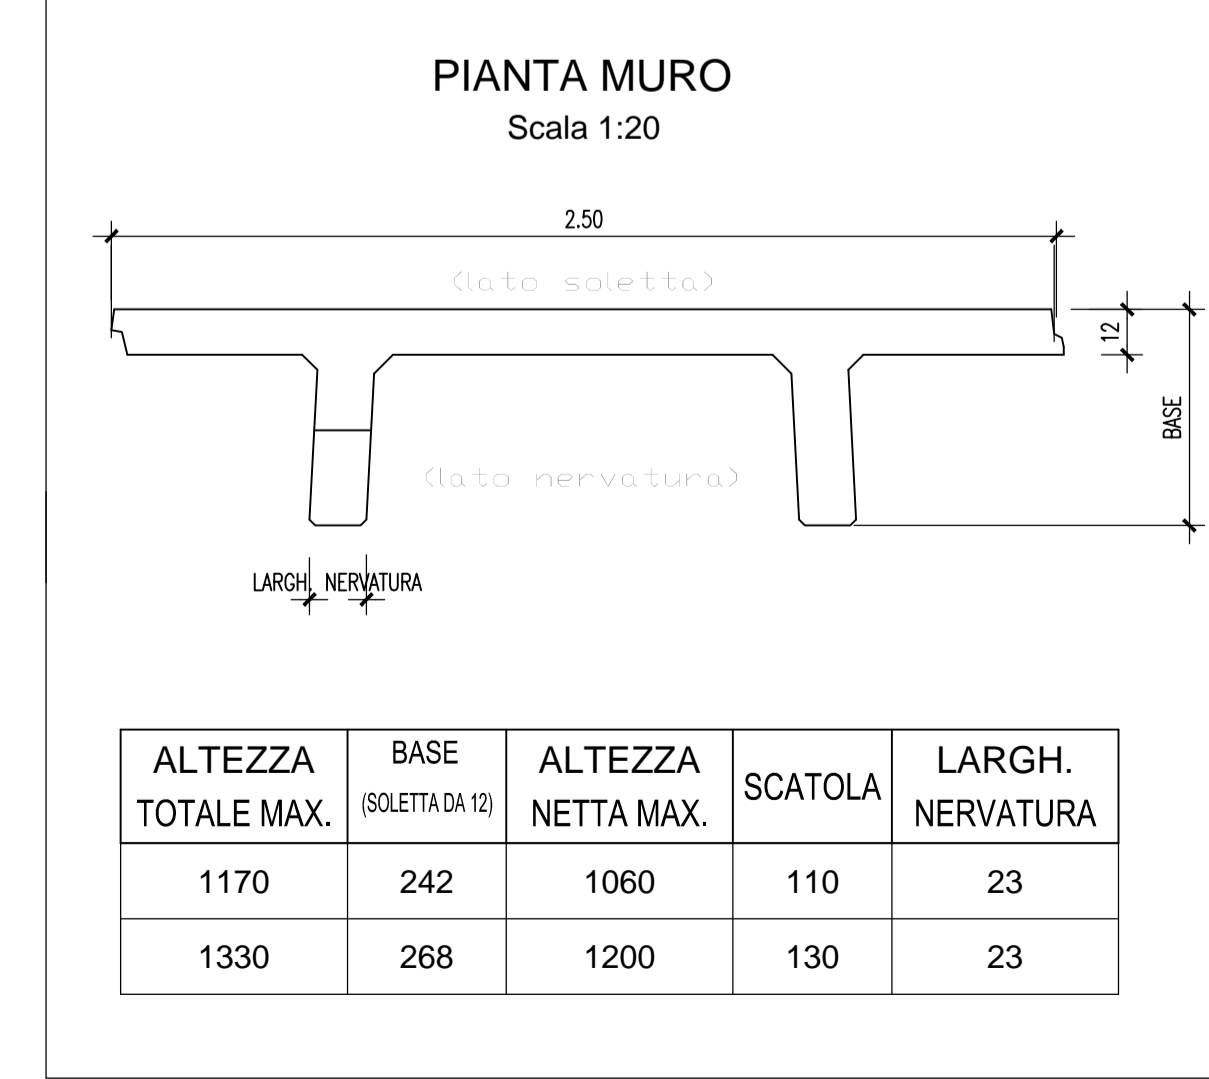

PARTICOLARE COSTRUTTIVO PER MURI TIPO "T"

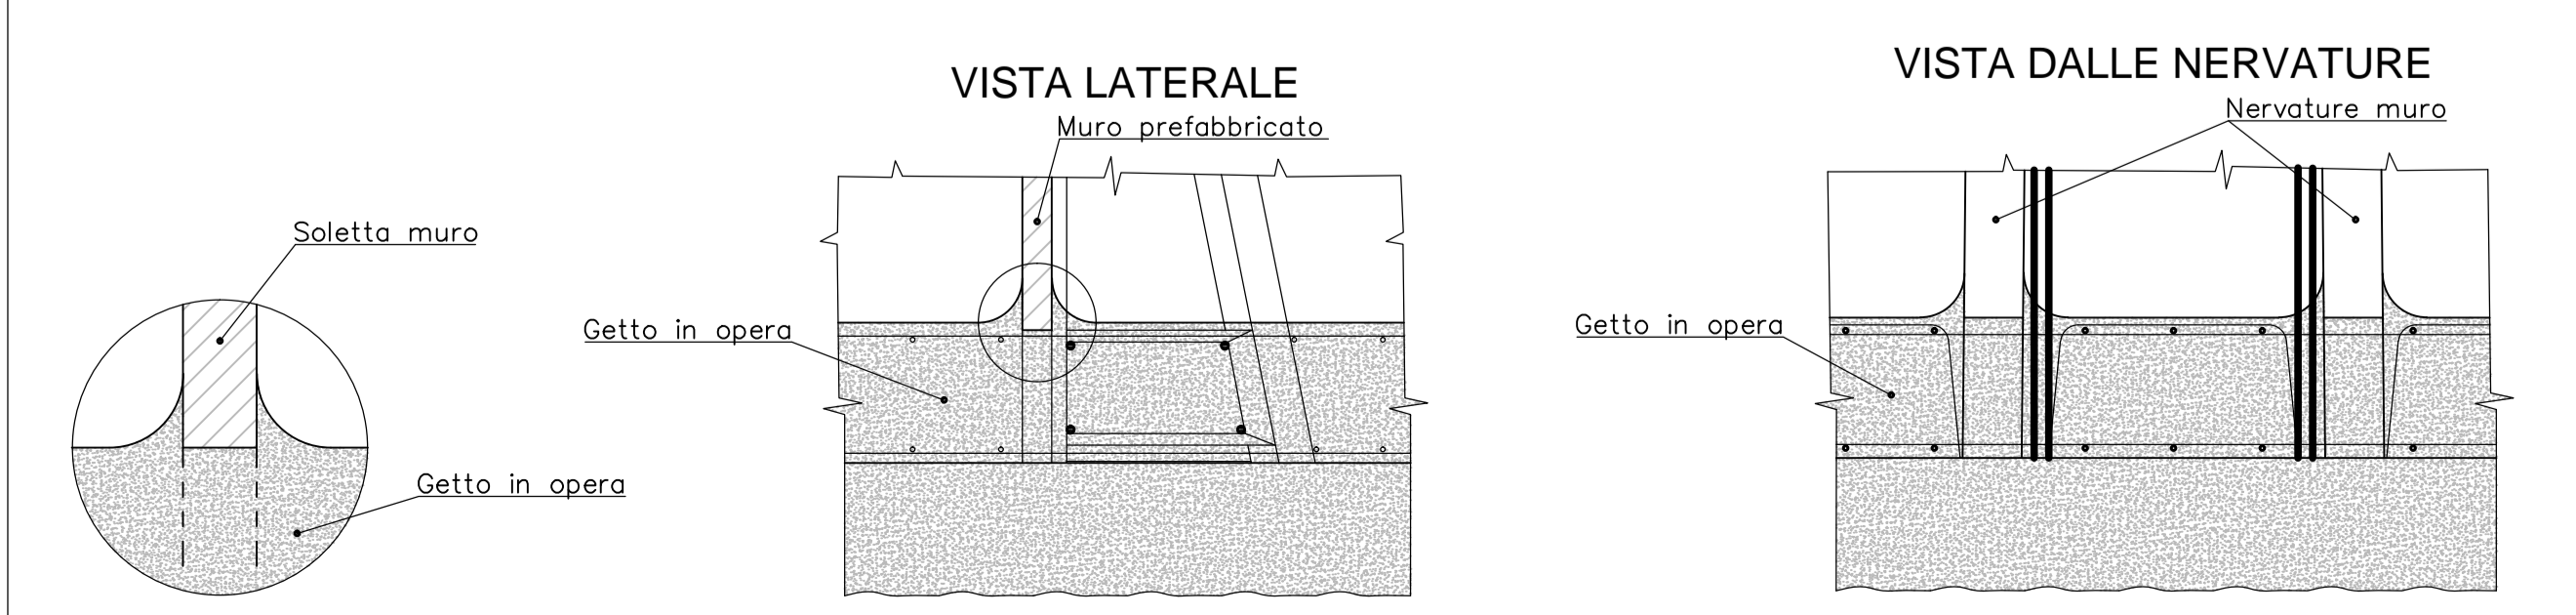

COLLEGAMENTO AUTOSTRADALE DALMINE - COMO - VARESE - VALICO DEL GAGGIOLO E OPERE AD ESSO CONNESSE
 CODICE C.U.P. ES180900510004

TRATTE B1, B2, C, D, TRVA13+14, GREENWAY

AS BUILT

TRATTA B1
 OPERE D'ARTE MINORI - OPERE DI SOSTEGNO
 GALLERIA COPRENO MURO OVEST
 MURO OVEST - ARMATURA 3/10

FASE PROGETTUALE	LOTTO	ZONA	OPERA	TRATTO D'OPERA	AMBITO	TIPO ELABORATO	PROGRESSIVO	REVISIONE
A	A04	GA201	OP	TR	AR	003	E01	

Scala: 1:50

DATA	DESCRIZIONE	REV
Novembre 2015	Emissione	E
Giugno 2018	Revisione	E01

IMPRESA
RAGGRUPPAMENTO TEMPORANEO IMPRESE:
 Mandatario: STRABAG A.G.
 Mandante: GLF Grandi Lavori Fincosit S.p.A.
 Mandatario coprogata: ICM S.p.A., STRABAG S.p.A.

PROGETTISTA - PROGETTO ESECUTIVO DI DETTAGLIO
RAGGRUPPAMENTO TEMPORANEO PROGETTISTI:
 Mandatario: 3TI PROGETTI ITALIA
 Mandante: GP
 Arch. Salvatore Vermiglio

CONCEDENTE
 CONCESSIONI AUTOSTRADALI LOMBARDE
 RESPONSABILE DI PROGETTO ED INCARICATO DELL'INTEGRAZIONE FRA LE VARIE PRESTAZIONI:
 Ing. Alberto Cecchini

CONCESSIONARIO
 Direttore Tecnico: Ing. Giuseppe Sarnio
 Responsabile Tecnico: Arch. Giovanni Carlotto

ELABORAZIONE PROGETTUALE
PROGETTISTA:
 Coopprogetti Soc. Coop.
DIRETTORE TECNICO:
 Ing. Alessandro Placucci

APPROVATO
 Il Direttore dei Lavori:
 Ing. Francesco Domarico

Redatto: Ragnacci
 Verificato: Panfilì