



SEZIONE LONGITUDINALE
Scala 1:25

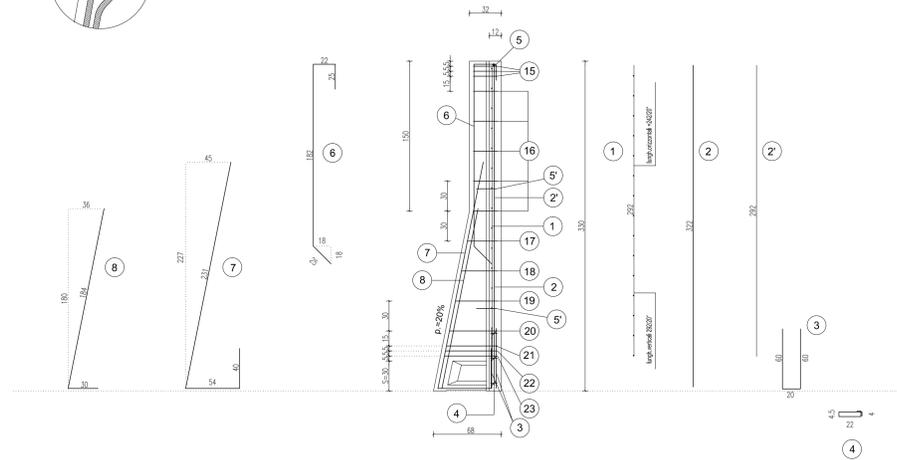

SEZIONE TRASVERSALE
Scala 1:20

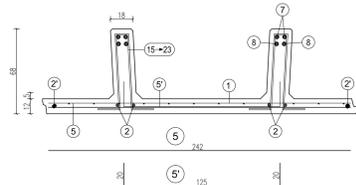

15
n°3 staffe Ø8 da concentrare nei primi 15 cm alla sommità del pannello (vedi tabella)


16
staffe Ø8/30 cm, da posizionare nel tratto verticale della nervatura del pannello (vedi tabella)

da pos. 17 a pos. 20
staffe Ø8/30 cm, da posizionare nel tratto obliquo della nervatura del pannello (vedi tabella)

da pos. 21 a pos. 23
n°3 staffe Ø10 da concentrare nei primi 15 cm sopra la suola di fondazione (vedi tabella)

H	1	2	3	4	5	6	7	8		
staffe s=30 cm: 3:30	n°1 Ø8-20/20 n°2 L=242	n°2-2 Ø8 sv=322	n°1+1 Ø8 sv=292	n°2-2 Ø8 sv=140	n°3-3 Ø8 sv=63	n°1 Ø8 sv=242	n°2 Ø8 Pannello sv=100	n°2-2 Ø12 sv=204	n°2-2 Ø12 sv=325	n°2-2 Ø12 sv=214

PARTICOLARE SPONDE LATERALI
Scala 1:4

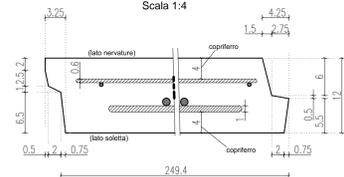

PARTICOLARE PROSPETTO ANTERIORE

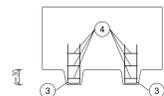


TABELLA STAFFE

POS.	n°	Ø	h	sv.
15	3+3	8	24	94
16	5+5	8	24	92
17	1+1	8	30	104
18	1+1	8	36	116
19	1+1	8	42	128
20	1+1	8	48	140
21	1+1	10	51	146
22	1+1	10	52	148
23	1+1	10	53	150

ARMATURA TIPOLOGICA VALIDA PER I MURI

195 196

MATRICE DI REVISIONE

REV	DATA	DESCRIZIONE MODIFICA

N.B. - LA TAVOLA SOSTITUISCE QUELLA RELATIVA AL CODICE [] DEL PROGETTO ESECUTIVO

COLLEGAMENTO AUTOSTRADALE
DALMINE - COMO - VARESE - VALICO DEL GAGGIULO E OPERE AD ESSO CONNESSE
CODICE CLUP F11800000001
TRATTE B1, B2, C, D, TRVA13+14, GREENWAY
AS BUILT
TRATTA B1
OPERE D'ARTE MINORI - OPERE DI SOSTEGNO
GALLERIA COPRENO OVEST
MURO OVEST - ARMATURA TAV. 410

IDENTIFICAZIONE LABORATORIO
CODICE PROGETTO: F01078
WBS

IMPRESA
RAGGRUPPAMENTO TEMPORANEO IMPRESE:
Mandatario: STRABAG A.G.
Mandatario: GLE Grandi Lavori Fincosit S.p.A.
Mandatario: Impresa costruzioni Giuseppe Malbasso S.p.A.
Mandatario cooptato: STRABAG S.p.A.

CONCEDENTE
CONSORZIO AUTOSTRADALE LOMBARDO

CONCESSIONARIO

PROGETTISTA
Cooprogredi Soc. Coop.
DIREZIONE TECNICA:
Ing. Alessandro Piacucci

ELABORAZIONE PROGETTUALE
PROGETTISTA:
Cooprogredi Soc. Coop.
DIREZIONE TECNICA:
Ing. Alessandro Piacucci

REDAZIONE
Redatto: Ragnacci
Verificato: Panfilì

