


PLANIMETRIA
Scala 1:200



PROFILO
Scala 1:200

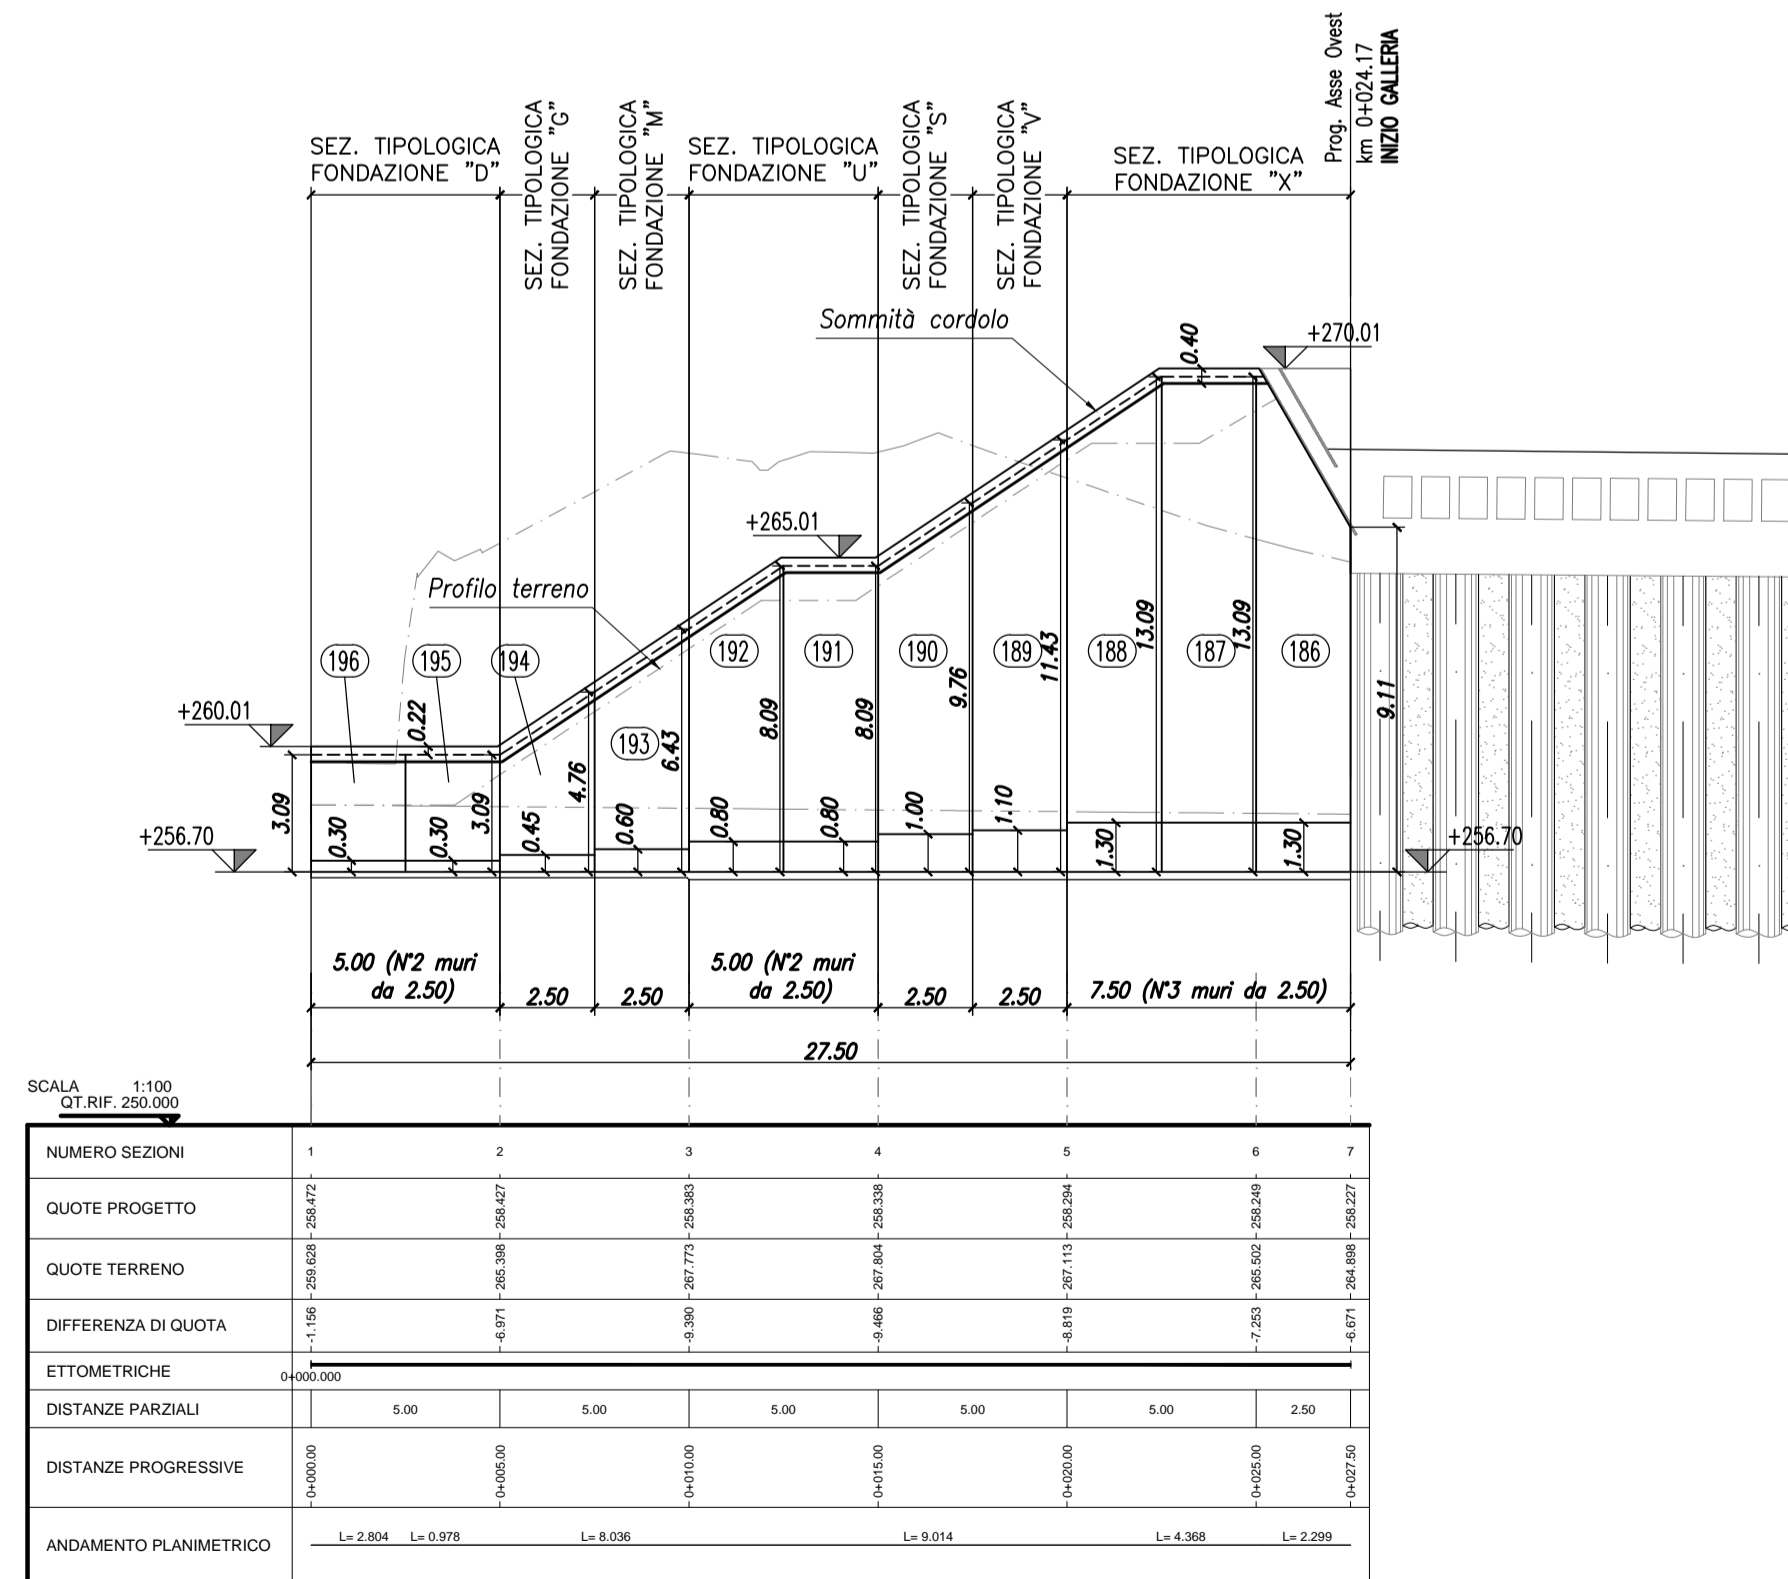

COORDINATE PER IL TRACCIAMENTO

PUNTI	EST	NRD
1	141897.23	245882.64
2	141902.05	245881.35
3	141904.47	245880.72
4	141906.89	245880.09
5	141911.74	245878.85
6	141914.16	245878.24
7	141916.58	245877.63
8	141923.86	245875.86

MATRICE DI REVISIONE

REV	DATA	DESCRIZIONE MODIFICA

N.B.: LA TAVOLA SOSTITUISCE QUELLA RELATIVA AL CODICE [] DEL PROGETTO ESECUTIVO

COLLEGAMENTO AUTOSTRADALE DALMINE - COMO - VARESE - VALICO DEL GAGGIOLO E OPERE AD ESSO CONNESSE
CODICE C.U.P. F11B0600270007

TRATTE B1, B2, C, D, TRVA13+14, GREENWAY

AS BUILT

TRATTA B1
OPERE D'ARTE MINORI - OPERE DI SOSTEGNO
GALLERIA COPRENO MURO OVEST
PIANTA E PROSPETTO

IDENTIFICAZIONE ELABORATO
CODICE PROGETTO: F00107B

IMPRESA
RAGGRUPPAMENTO TEMPORANEO IMPRESE:

Mandatario STRABAG A.G.	Mandatario GLF Grandi Lavori Fincosit S.p.A.	Mandatario Impresa costruzioni Giuseppe Maltauro S.p.A.	Mandatario coprogata STRABAG S.p.A.
-----------------------------------	--	--	---

CONTRATTI

LOTTO A	ZONA A04	OPERA GA201	TRATTO D'OPERA 02	AMBITO PE	TIPO ELABORATO 001	PROGRESSIVO 01	REVISIONE
------------	-------------	----------------	----------------------	--------------	-----------------------	-------------------	-----------

Scala: 1:200

DATA DESCRIZIONE REV

Febbraio 2016	Emissione	E
---------------	-----------	---

PROGETTISTA - PROGETTO ESECUTIVO DI DETTAGLIO
RAGGRUPPAMENTO TEMPORANEO PROGETTISTI:

Mandatario 3TI PROGETTI ITALIA INGEGNERIA ASSOCIATA S.p.A.	Mandatario GP CONTRATTI PROGETTI DI INGEGNERIA	Mandatario CCHN ING. ALBERTO CECCHINI	Mandatario Arch. Salvatore Vermiglio
--	--	---	--

CONCEDENTE
CONCESSIONI AUTOSTRADALI LOMBARDE

RESPONSABILE DI PROGETTO ED INCARICATO DELL'INTEGRAZIONE FRA LE VARIE PRESTAZIONI:
Ing. Alberto Cecchini

CONCESSIONARIO
Autosstrada Pedemontana Lombardia
Direttore Tecnico: Ing. Enrico Anni
Relatore Tecnico: Arch. Giovanni Caruso

ELABORAZIONE PROGETTUALE
PROGETTISTA: Coopprogetti Soc. Coop.
DIRETTORE TECNICO: Ing. Alessandro Placucci

APPROVATO
Autosstrada Pedemontana Lombardia
Il Direttore dei Lavori: Ing. Francesco Domarico

REDAZIONE
Redatto: Ragnacci
Verificato: Panfilo