


PIANTA
Scala 1:100



PROSPETTO
Scala 1:100

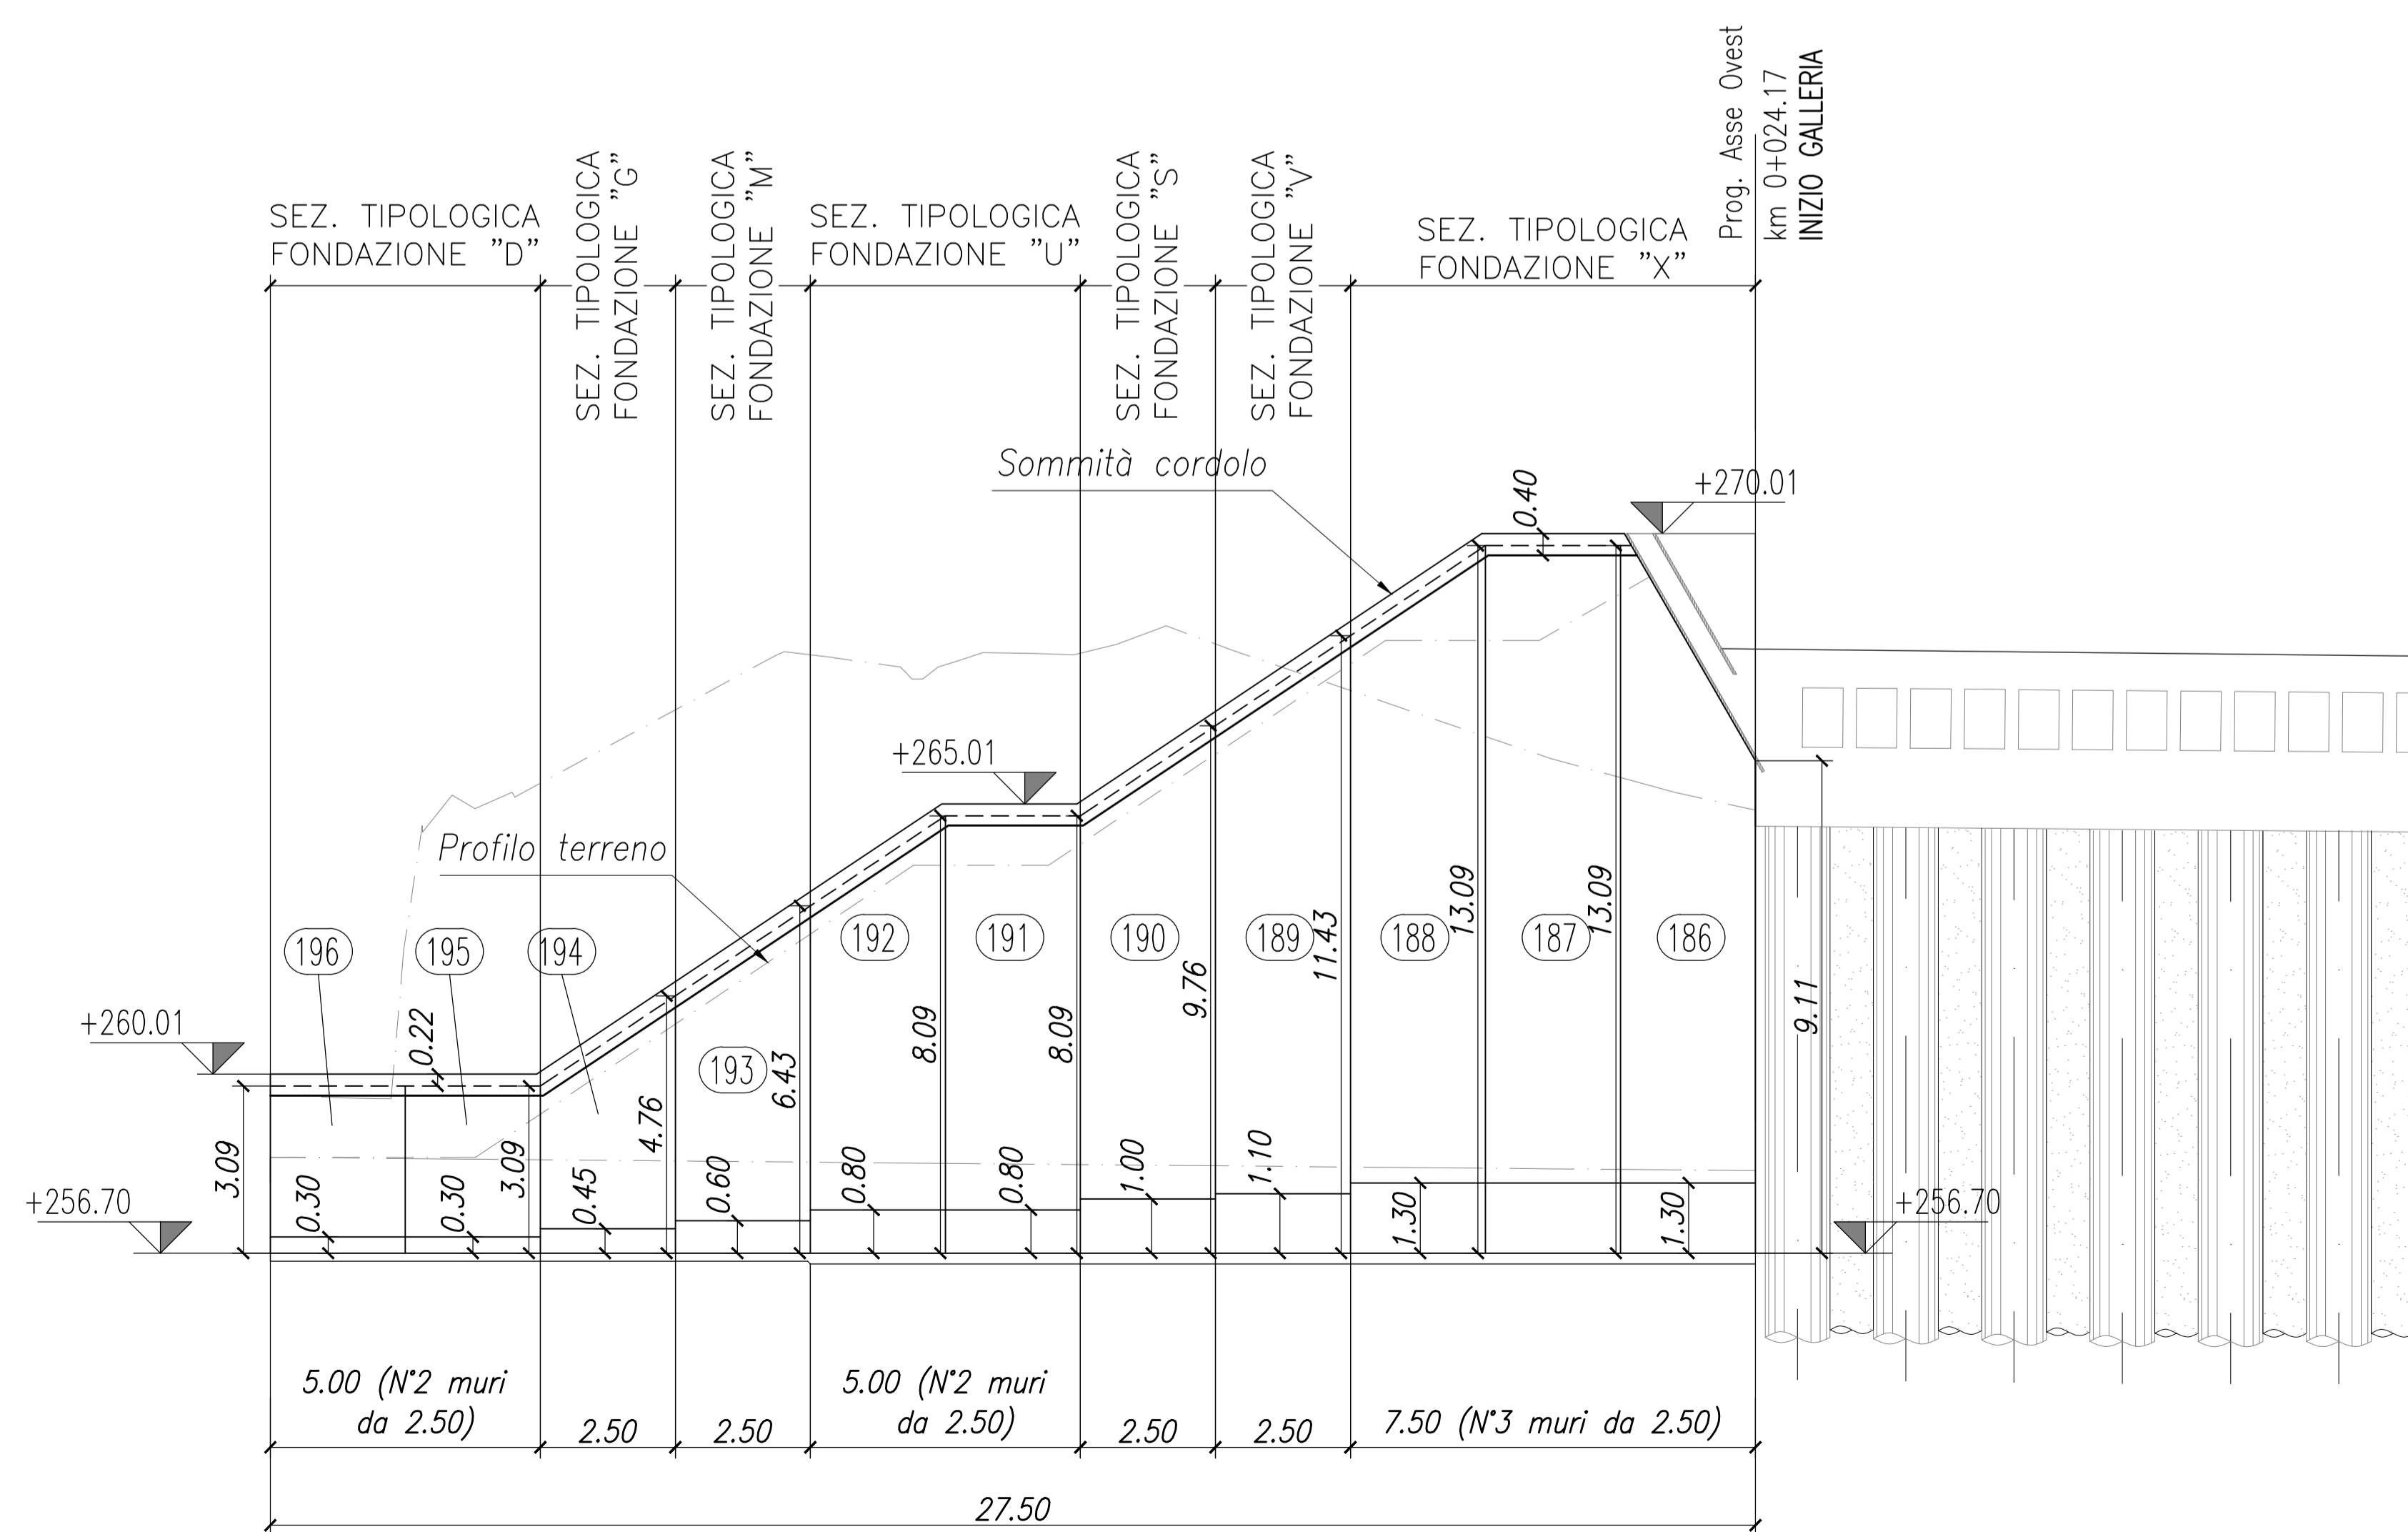

MATRICE DI REVISIONE

REV	DATA	DESCRIZIONE MODIFICA

N.B.: LA TAVOLA SOSTITUISCE QUELLA RELATIVA AL CODICE [] DEL PROGETTO ESECUTIVO

CONCESSIONARI AUTOSTRADALI LOMBARDE
COLLEGAMENTO AUTOSTRADE DALMINE - COMO - VARESE - VALICO DEL GAGGIOLO E OPERE AD ESSO CONNESSE
 CODICE C.U.P. F41B060027007
TRATTE B1, B2, C, D, TRVA13+14, GREENWAY
AS BUILT
TRATTA B1
 OPERE D'ARTE MINORI - OPERE DI SOSTEGNO
 GALLERIA COPRENO MURO OVEST
 PIANTE E PROSPETTO

IDENTIFICAZIONE ELABORATO CODICE PROGETTO: F00107B WBS		IMPRESA RAGGRUPPAMENTO TEMPORANEO IMPRESE: Mandatario: STRABAG A.G. Mandante: GLF Grandi Lavori Fincosit S.p.A. Mandatario coprogata: STRABAG S.p.A.	
FASE PROGETTUALE A LOTTO B ZONA C OPERA D TRATTO D'OPERA E AMBITO F2 TIPO ELABORATO G1 PROGRESSIVO H1 REVISIONE	A 1 B 1 C 1 D 1 E 1 F2 1 G1 1 H1 1	STRABAG MALTAURO STRABAG	PROGETTISTA - PROGETTO ESECUTIVO DI DETTAGLIO RAGGRUPPAMENTO TEMPORANEO PROGETTISTI: Mandataria: 3TI PROGETTI ITALIA Mandante: GP Mandatario: Inp. Alberici Arch. Salvatore Vermiglio
CONCEDENTE CONCESSIONARI AUTOSTRADALI LOMBARDE		RESPONSABILE DI PROGETTO ED INCARICATO DELL'INTEGRAZIONE FRA LE VARIE PRESTAZIONI: Ing. Alberto Cecchini	
CONCESSIONARIO Autostreda Pedemontana Lombardia Direttore Tecnico: Ing. Enrico Anni Relatore Tecnico: Arch. Giovanni Caristi		ELABORAZIONE PROGETTUALE PROGETTISTA: Coopretti Soc. Coop. DIRETTORE TECNICO: Ing. Alessandro Placucci	
APPROVATO Autostreda Pedemontana Lombardia Il Direttore dei Lavori: Ing. Francesco Dominico		Redatto: Ragnacci Verificato: Panfilì	