


SEZIONE "D" MURO PREFABBRICATO

276 < H ≤ 330 CON STABILIZZAZIONE DA 30 cm


Scala 1:50

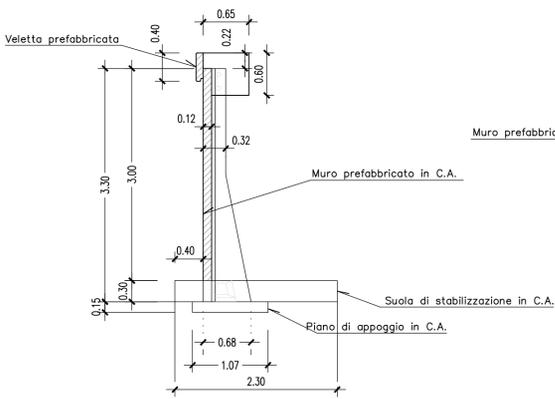

SEZIONE "G" MURO PREFABBRICATO

441 < H ≤ 495 CON STABILIZZAZIONE DA 45 cm


Scala 1:50

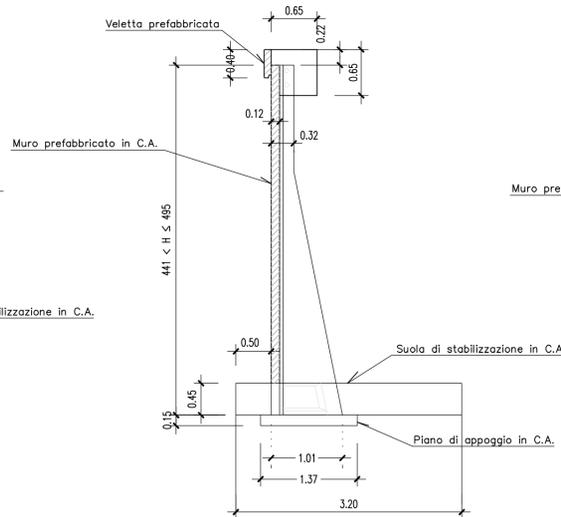

SEZIONE "M" MURO PREFABBRICATO

611 < H ≤ 660 CON STABILIZZAZIONE DA 60 cm


Scala 1:50

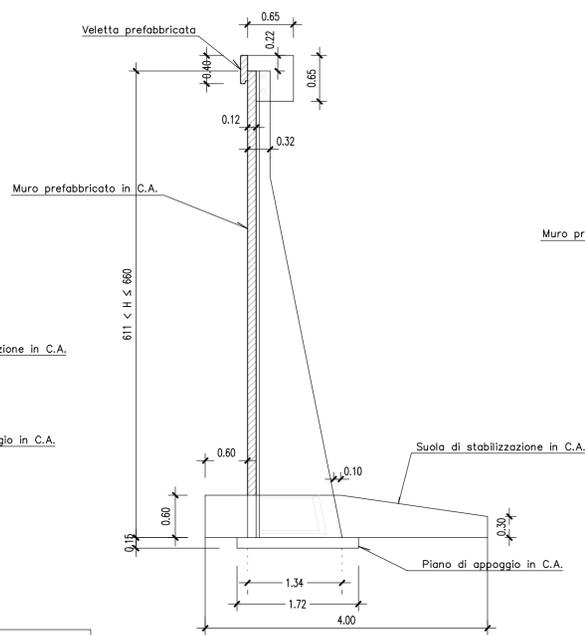

SEZIONE "U" MURO PREFABBRICATO

831 < H ≤ 880 CON STABILIZZAZIONE DA 80 cm


Scala 1:50

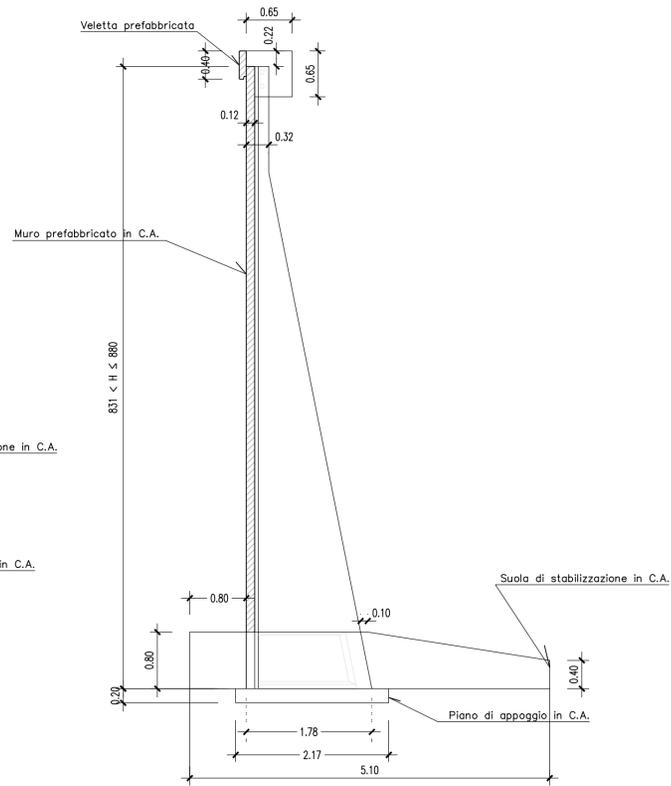

SCHEMA TIPOLOGICI MURI PREFABBRICATI

PIANTA MURO

Scala 1:20

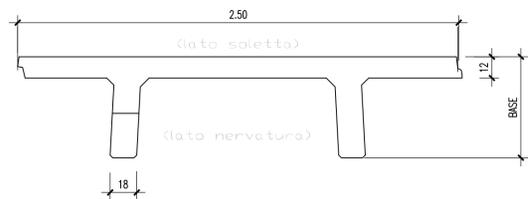


ALTEZZA TOTALE MAX.	BASE (SOLETTA DA 12)	ALTEZZA NETTA MAX.	SCATOLA	LARGH. NERVATURA
330	68	300	30	18
495	101	450	45	18

N.B. COPRIFERRO FONDAZIONI 5cm.

SEZIONE "S" MURO PREFABBRICATO

930 < H ≤ 1010 CON STABILIZZAZIONE DA 100 cm


Scala 1:50

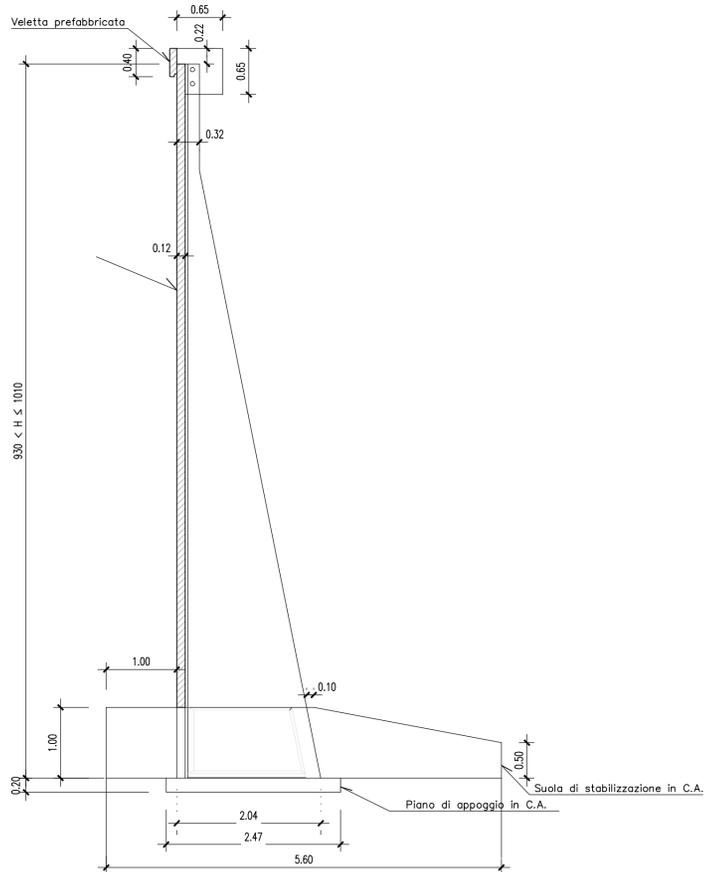

SCHEMA TIPOLOGICI MURI PREFABBRICATI

PIANTA MURO


Scala 1:20

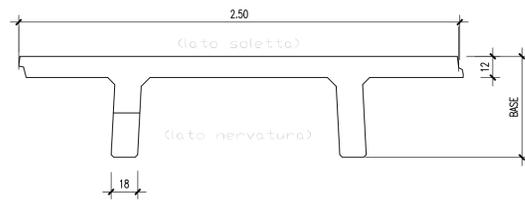


ALTEZZA TOTALE MAX.	BASE (SOLETTA DA 12)	ALTEZZA NETTA MAX.	SCATOLA	LARGH. NERVATURA
660	134	600	60	18
880	178	800	80	18
1010	204	910	100	18

PARTICOLARE COSTRUTTIVO PER MURI TIPO "T"

VISTA LATERALE

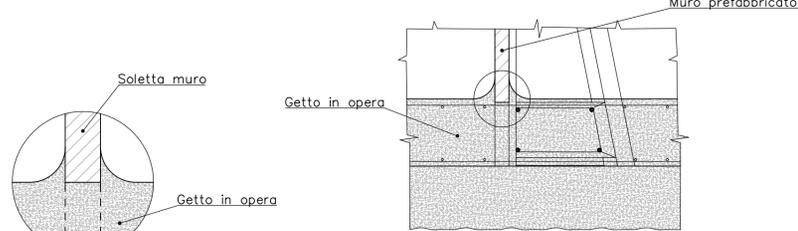


VISTA DALLE NERVATURE

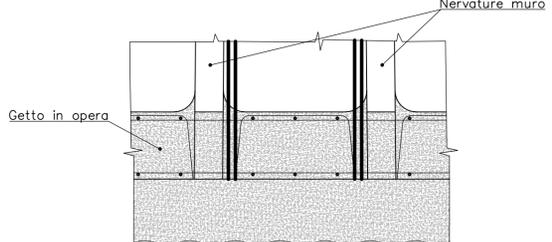

SEZIONE TIPOLOGICA

Scala 1:50

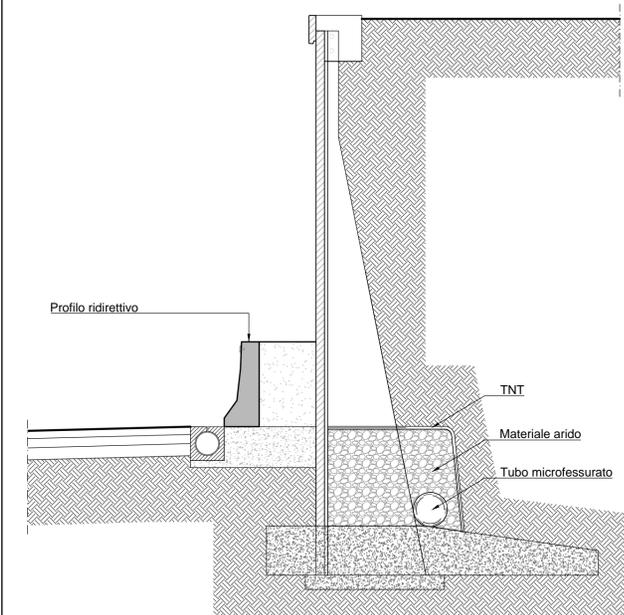

MATRICE DI REVISIONE

REV	DATA	DESCRIZIONE MODIFICA

N.B.: LA TAVOLA SOSTITUISCE QUELLA RELATIVA AL CODICE [] DEL PROGETTO ESECUTIVO

COLLEGAMENTO AUTOSTRADALE DALMINE - COMO - VARESE - VALICO DEL GAGGIOLO E OPERE AD ESSO CONNESSE
 CODICE C.U.P. F11B060027007
TRATTE B1, B2, C, D, TRVA13+14, GREENWAY
AS BUILT
 OPERE D'ARTE MINORI - OPERE DI SOSTEGNO
 GALLERIA COPRENO MURO OVEST
 SEZIONI CARPENTERIA MURI TAV 1/2

IDENTIFICAZIONE ELABORATO
 CODICE PROGETTO: F00107B
 WBS

IMPRESA
RAGGRUPPAMENTO TEMPORANEO IMPRESE:
 Mandatario: STRABAG A.G.
 Mandante: GLF Grandi Lavori Fincosit S.p.A.
 Mandatario cooptato: STRABAG S.p.A.
 Mandante cooptato: Giuseppe Maltauro S.p.A.

STRABAG **MALTAURO** **STRABAG**

PROGETTISTA - PROGETTO ESECUTIVO DI DETTAGLIO
RAGGRUPPAMENTO TEMPORANEO PROGETTISTI:
 Mandatario: 3TI PROGETTI ITALIA
 Mandante: GP
 Mandatario cooptato: Arch. Salvatore Vermiglio

CONCEDENTE
 CONCESSIONI AUTOSTRADALI LOMBARDE
RESPONSABILE DI PROGETTO ED INCARICATO DELL'INTEGRAZIONE FRA LE VARIE PRESTAZIONI:
 Ing. Alberto Cecchini

CONCESSIONARIO
 Direttore Tecnico: Ing. Enrico Anni
 Relatore Tecnico: Arch. Giovanni Carlotto

ELABORAZIONE PROGETTUALE
PROGETTISTA:
 Coopprogetti Soc. Coop.
DIRETTORE TECNICO:
 Ing. Alessandro Placucci

APPROVATO
 Il Direttore dei Lavori:
 Ing. Francesco Dominico

 Sezione A
 N° A1740
 DOTTOR INGEGNERE
ALESSANDRO PLACUCCI
 SETTORE CIVILE E AMBIENTALE
 VICTORIO VENTURALE
 Approvato: PIAGUCCI

Redatto: Ragnacci Verificato: Panfilo