


SEZIONE "V" MURO PREFABBRICATO

1100 < H ≤ 1170 CON STABILIZZAZIONE DA 110 cm


Scala 1:50

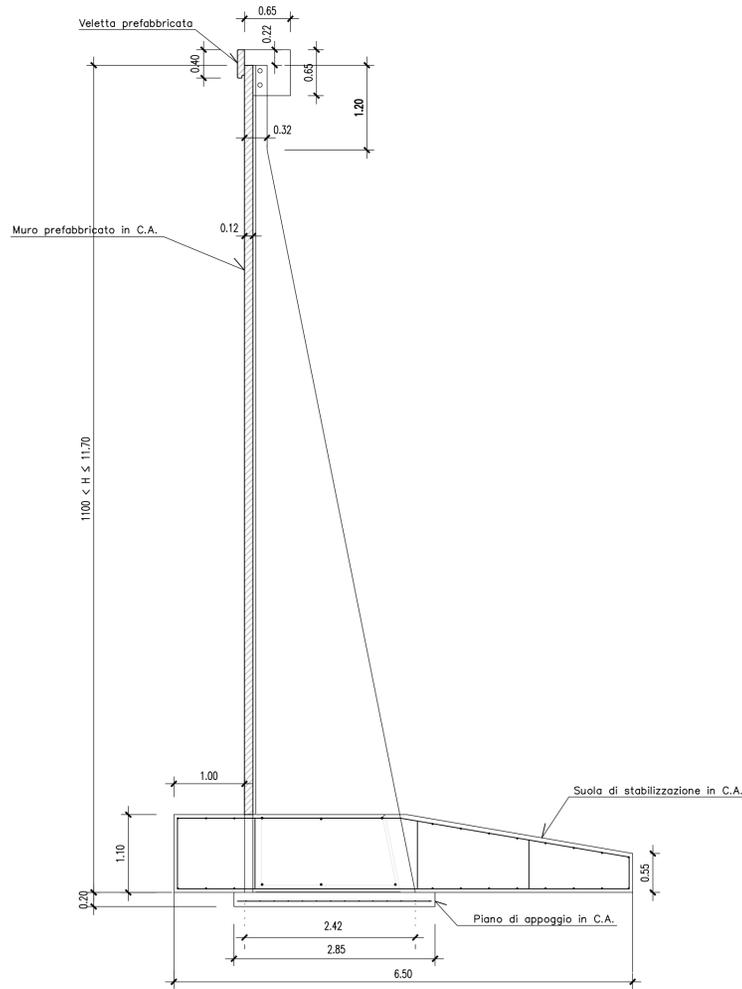

SEZIONE "X" MURO PREFABBRICATO


1220 < H ≤ 1330 CON STABILIZZAZIONE DA 130 cm

Scala 1:50

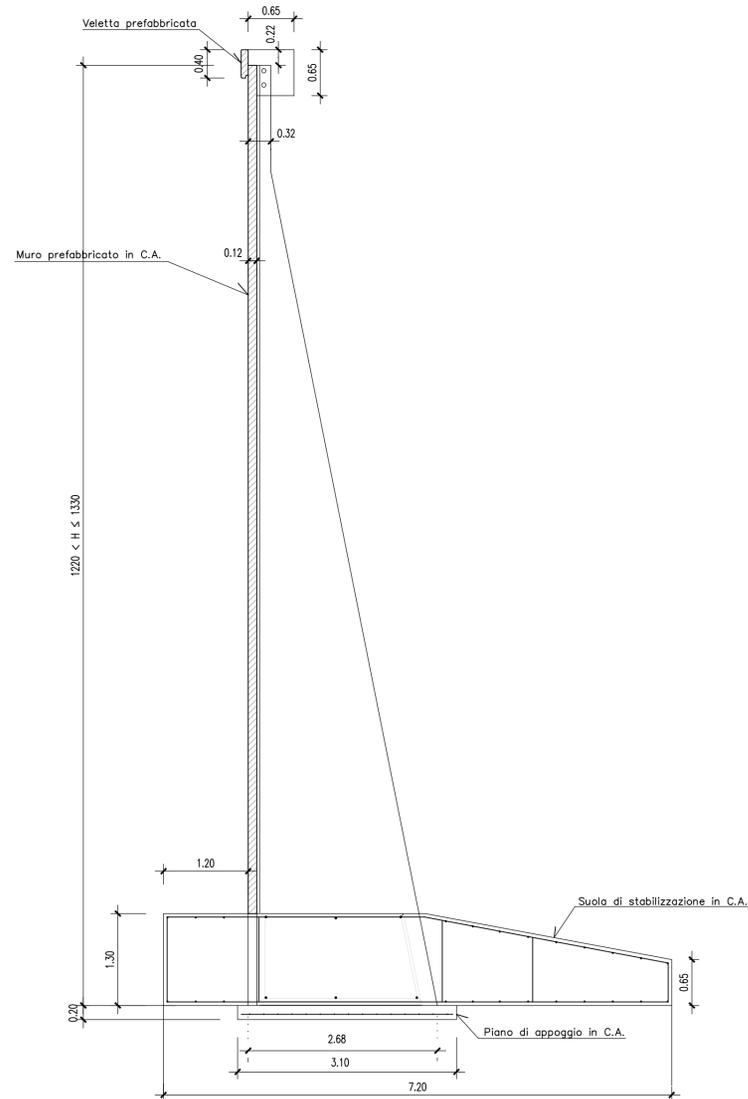


SEZIONE TIPOLOGICA

Scala 1:50

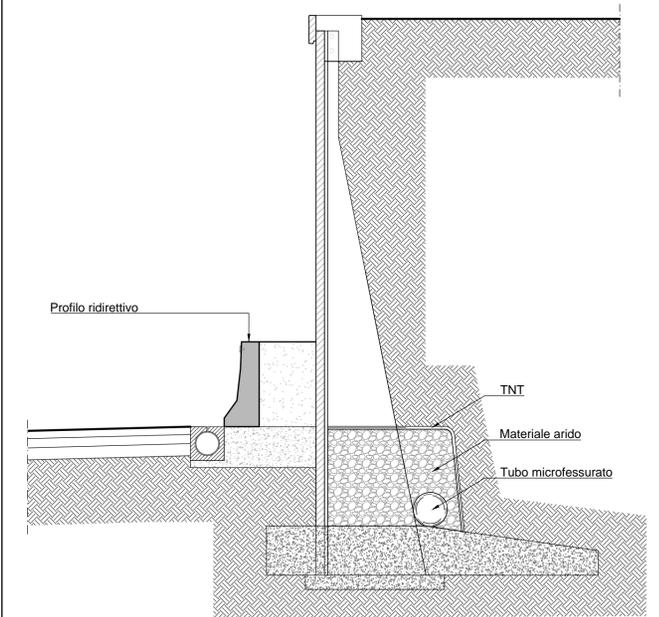


PARTICOLARE COSTRUTTIVO PER MURI TIPO "T"

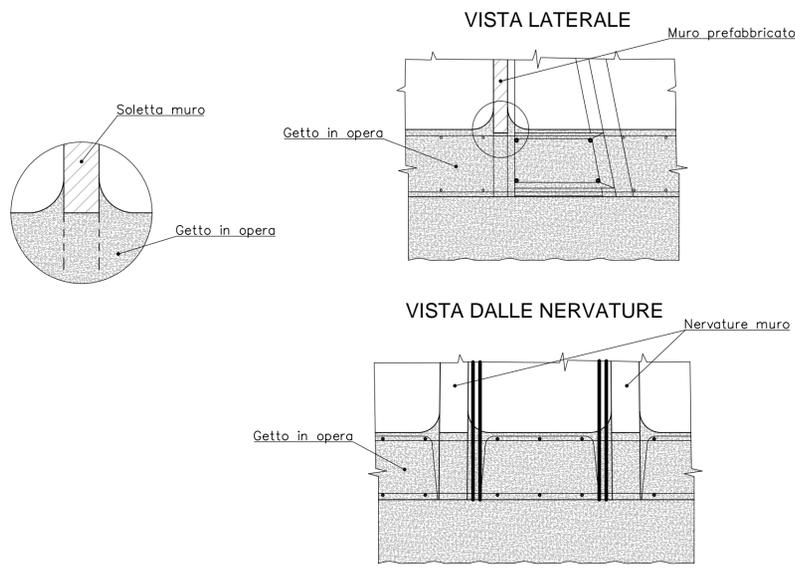

SCHEMA TIPOLOGICI MURI PREFABBRICATI

PIANTA MURO

Scala 1:20

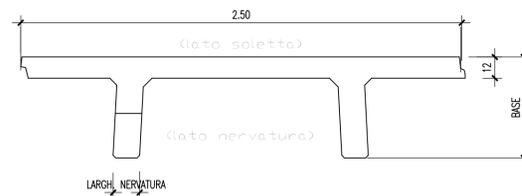

N.B. COPRIFERRO FONDAZIONI 5cm.

ALTEZZA TOTALE MAX.	BASE (SOLETTA DA 12)	ALTEZZA NETTA MAX.	SCATOLA	LARGH. NERVATURA
1170	242	1060	110	23
1330	268	1200	130	23

MATRICE DI REVISIONE

REV	DATA	DESCRIZIONE MODIFICA

N.B.: LA TAVOLA SOSTITUISCE QUELLA RELATIVA AL CODICE [] DEL PROGETTO ESECUTIVO

COLLEGAMENTO AUTOSTRADALE DALMINE - COMO - VARESE - VALICO DEL GAGGIOLO E OPERE AD ESSO CONNESSE
 CODICE C.U.P. F11B060027007
TRATTE B1, B2, C, D, TRVA13+14, GREENWAY
AS BUILT
 OPERE D'ARTE MINORI - OPERE DI SOSTEGNO
 GALLERIA COPRENO MURO OVEST
 SEZIONI CARPENTERIA MURI TAV 2/2

IDENTIFICAZIONE ELABORATO
 CODICE PROGETTO: F00107B
 WBS

IMPRESA
RAGGRUPPAMENTO TEMPORANEO IMPRESE:
 Mandatario: STRABAG A.G.
 Mandante: GLF Grandi Lavori Fincosit S.p.A.
 Mandatario copagata: STRABAG S.p.A.
 Mandante: Giuseppe Maltauro S.p.A.

Scale: 1:50

CONCEDENTE
 CONCESSIONI AUTOSTRADALI LOMBARDE

CONCESSIONARIO
 Autostreda Pedemontana Lombardia
 Direttore Tecnico: Ing. Enrico Anni
 Responsabile Tecnico: Arch. Giovanni Carlotto

PROGETTISTA - PROGETTO ESECUTIVO DI DETTAGLIO
RAGGRUPPAMENTO TEMPORANEO PROGETTISTI:
 Mandatario: 3TI PROGETTI ITALIA
 Mandante: GP
 Mandante: Inp. Alberici Cecchini

CONCETTORE
 RESPONSABILE DI PROGETTO ED INCARICATO DELLA INTEGRAZIONE FRA LE VARIE PRESTAZIONI:
 Ing. Alberto Cecchini

ELABORAZIONE PROGETTUALE
PROGETTISTA:
 Coopprogetti Soc. Coop.
DIRETTORE TECNICO:
 Ing. Alessandro Placucci

APPROVATO
 Il Direttore dei Lavori:
 Ing. Francesco Domenico

REDAZIONE
 Redatto: Ragnacci
 Verificato: Panfilì

STABAG **MALTAURO** **STRABAG**

INTEGRAZIONE DELLA PROVVISORIA
 Sezione A
 N° A1740
 DOTTORE INGEGNERE
ALESSANDRO PLACUCCI
 SETTORE CIVILE E AMBIENTALE
 VICTORIO VENTURALE
 Approvato: Placucci