


### SEZIONE "S" MURO PREFABBRICATO

930 < H ≤ 1010 CON STABILIZZAZIONE DA 100 cm

Scala 1:50

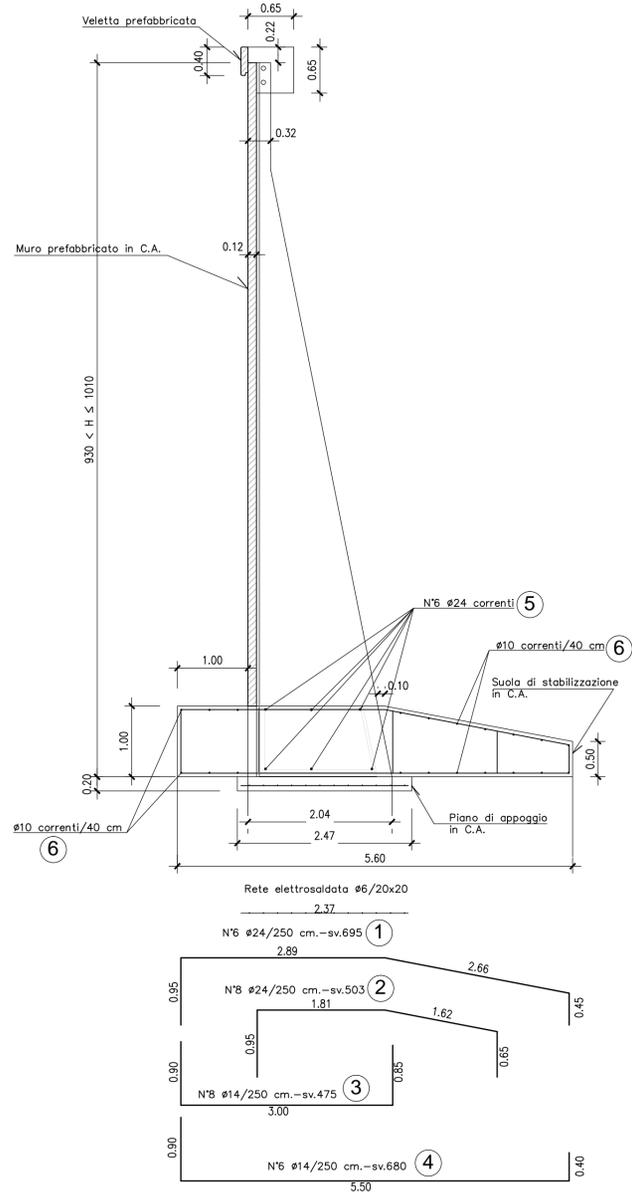


N.B. COPRIFERRO FONDAZIONI 5cm.


### SEZIONE "T" MURO PREFABBRICATO

1010 < H ≤ 1100 CON STABILIZZAZIONE DA 100 cm

Scala 1:50

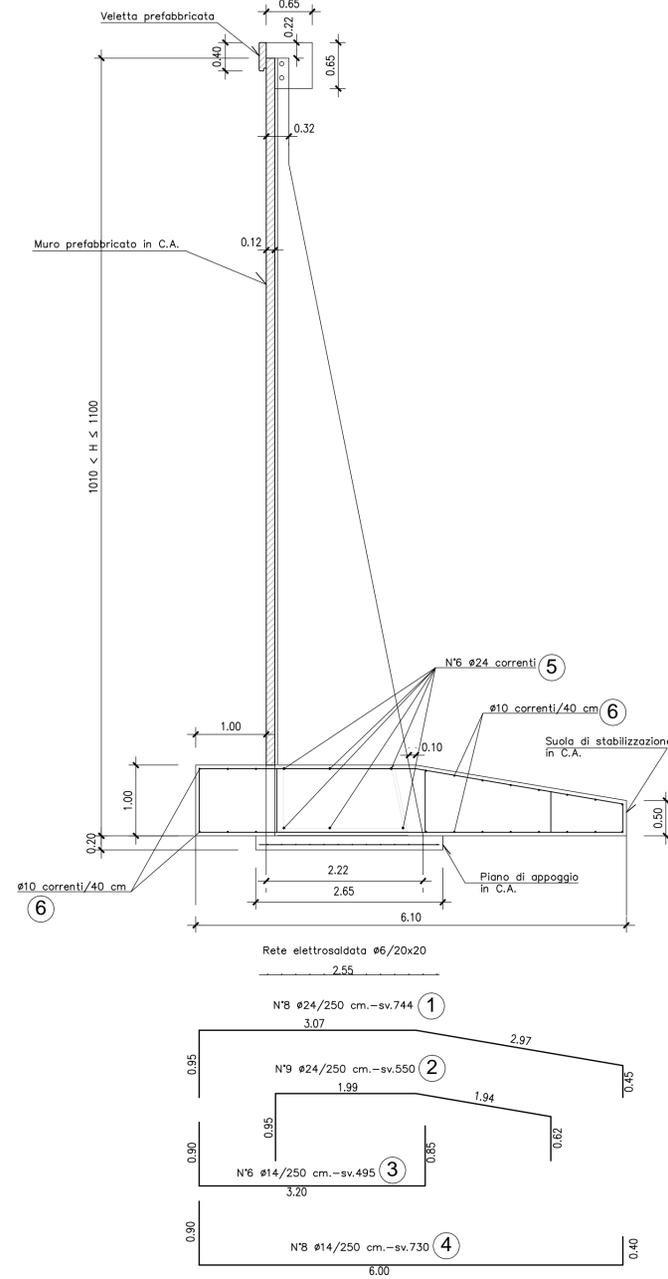


### PARTICOLARE COSTRUTTIVO PER MURI TIPO "T" VISTA LATERALE

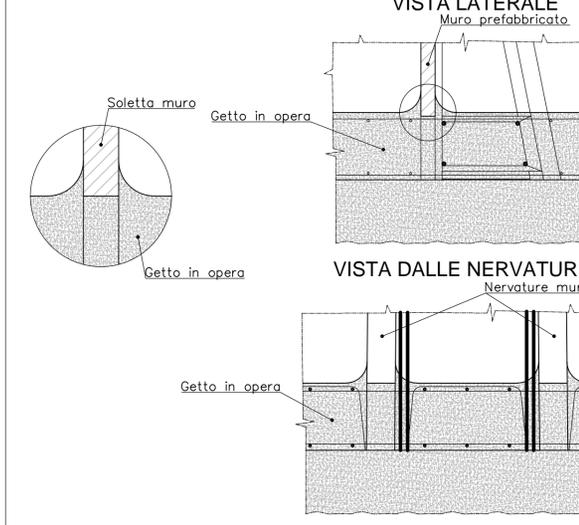

### PARTICOLARE VELETTA PREFABBRICATA

Scala 1:10

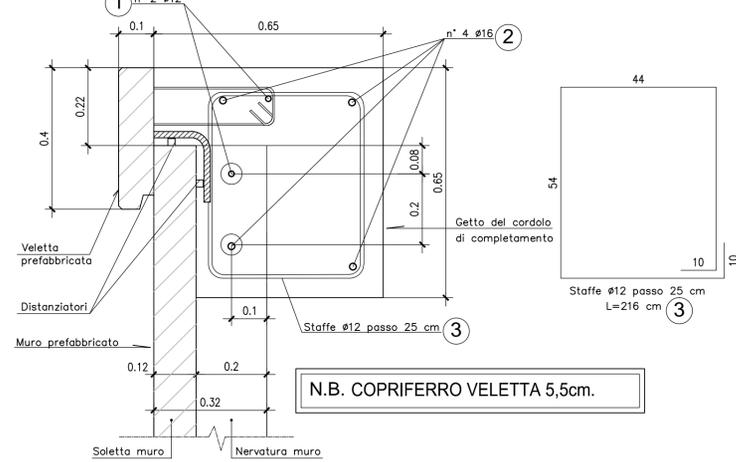


N.B. COPRIFERRO VELETTA 5,5cm.


### SEZIONE "V" MURO PREFABBRICATO

1100 < H ≤ 1170 CON STABILIZZAZIONE DA 110 cm


Scala 1:50

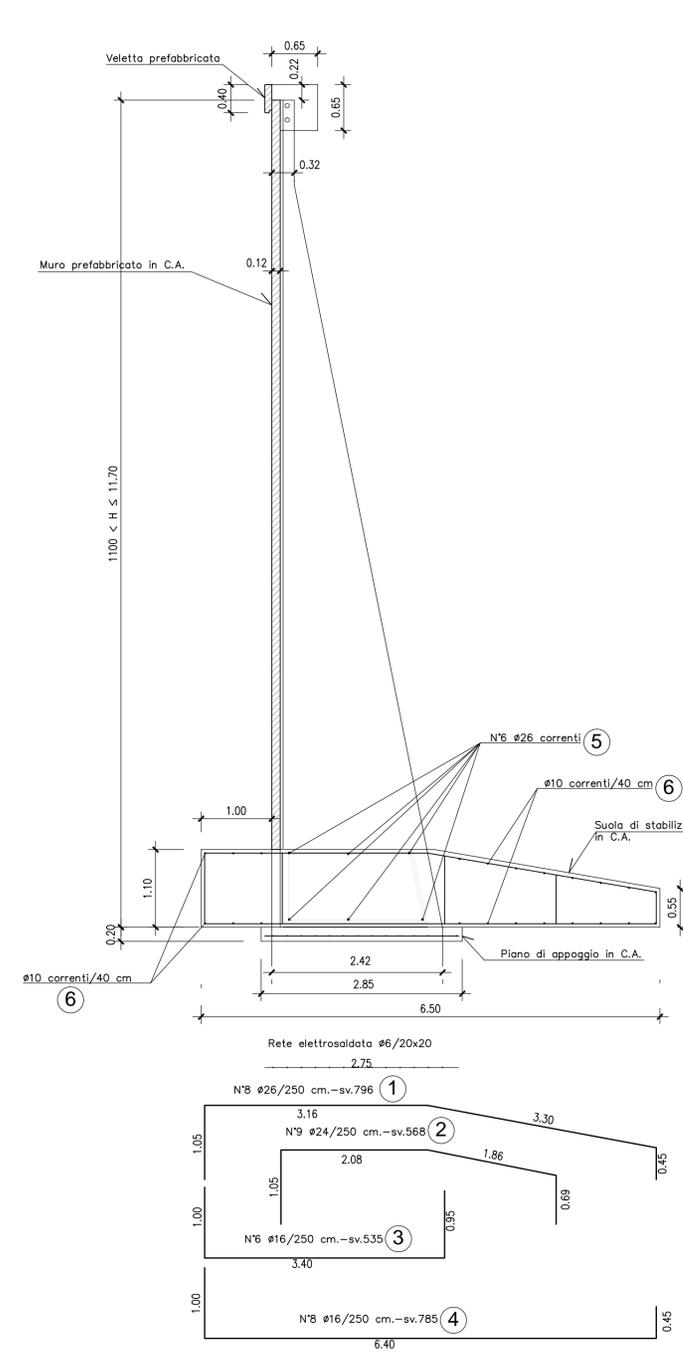

### SCHEMA TIPOLOGICI MURI PREFABBRICATI

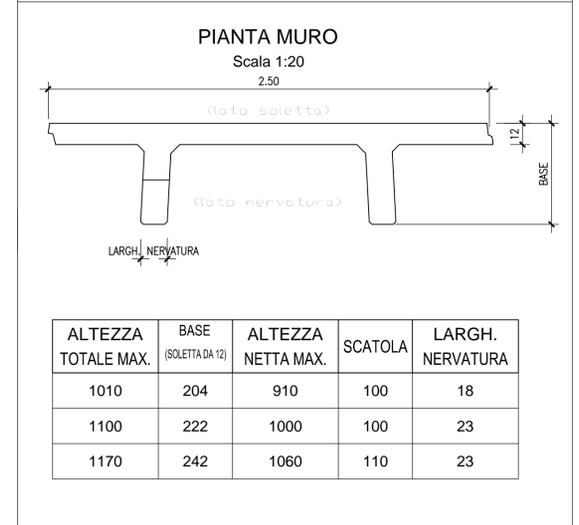

### PARTICOLARE COSTRUTTIVO

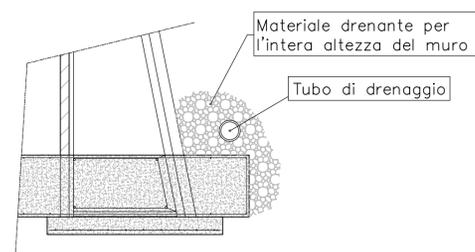

N.B. Prevedere opportuno drenaggio a tergo del muro

MURO "S" - 930<H<1010				MURO "V" - 1100<H<1170			
POSIZIONE	n°/elemento	Ø	sviluppo [cm]	POSIZIONE	n°/elemento	Ø	sviluppo [cm]
①	6	24	695	①	8	26	796
②	8	24	503	②	9	24	568
③	8	14	475	③	6	16	535
④	6	14	680	④	8	16	785
⑤	6	24	250	⑤	6	26	250
⑥	20	10	250	⑥	22	10	250

MURO "T" - 1010<H<1100				CORDOLO			
POSIZIONE	n°/elemento	Ø	sviluppo [cm]	POSIZIONE	n°/elemento	Ø	sviluppo [cm]
①	8	24	744	①	2	12	250
②	9	24	550	②	4	16	250
③	6	14	495	③	10	12	216
④	8	14	730				
⑤	6	24	250				
⑥	22	10	250				

### MATRICE DI REVISIONE

REV	DATA	DESCRIZIONE MODIFICA

N.B.: LA TAVOLA SOSTITUISCE QUELLA RELATIVA AL CODICE [ ] DEL PROGETTO ESECUTIVO

**COLLEGAMENTO AUTOSTRADALE DALMINE - COMO - VARESE - VALICO DEL GAGGIOLO E OPERE AD ESSO CONNESSE**  
 CODICE C.U.P. ES180900010004  
**TRATTE B1, B2, C, D, TRVA13+14, GREENWAY**  
**AS BUILT**  
**TRATTA B1**  
 OPERE D'ARTE MINORI - OPERE DI SOSTEGNO  
 OPERA DI SOSTEGNO N.52  
 Sezioni armatura muro TAV 2/9

**IDENTIFICAZIONE ELABORATO**  
 CODICE PROGETTO: F00107B  
 WBS

**IMPRESA**  
**RAGGRUPPAMENTO TEMPORANEO IMPRESE:**  
 Mandataria: STRABAG A.G.  
 Mandataria: GLF Grandi Lavori Fincosit S.p.A.  
 Mandante: ICM S.p.A.  
 Mandante cooptata: STRABAG S.p.A.

**CONCEDENTE**  
 CONCESSIONARI AUTOSTRADALI LOMBARDE

**PROGETTISTA - PROGETTO ESECUTIVO DI DETTAGLIO**  
**RAGGRUPPAMENTO TEMPORANEO PROGETTISTI:**  
 Mandataria: STI 311 PROGETTI ITALIA (Società a partecipazione paritetica STI - SIDA)  
 Mandante: OP Impianti e Gestione Progetti di Infrastrutture  
 Mandante: Ing. Alberto Cecchini  
 Arch. Salvatore Vermiglio

**CONCEDENTE**  
 RESPONSABILE DI PROGETTO ED INCARICATO DELLA INTEGRAZIONE FRA LE VARIE PRESTAZIONI:  
 Ing. Alberto Cecchini

**CONCSSIONARIO**  
 Direttore Tecnico: Ing. Giuseppe Schemo  
 Referente Tecnico: Arch. Giovanni Carito

**ELABORAZIONE PROGETTUALE**  
**PROGETTISTA:**  
 Coopprogetti Soc. Coop.  
**DIRETTORE TECNICO:**  
 Ing. Alessandro Placucci

**APPROVATO**  
 Il Direttore dei Lavori:  
 Ing. Francesco Basso, mandataria  
 No Gap Control

**REDAZIONE:** Ragnacci  
**VERIFICATO:** Panfilii