



PIANTA SCALA 1:200

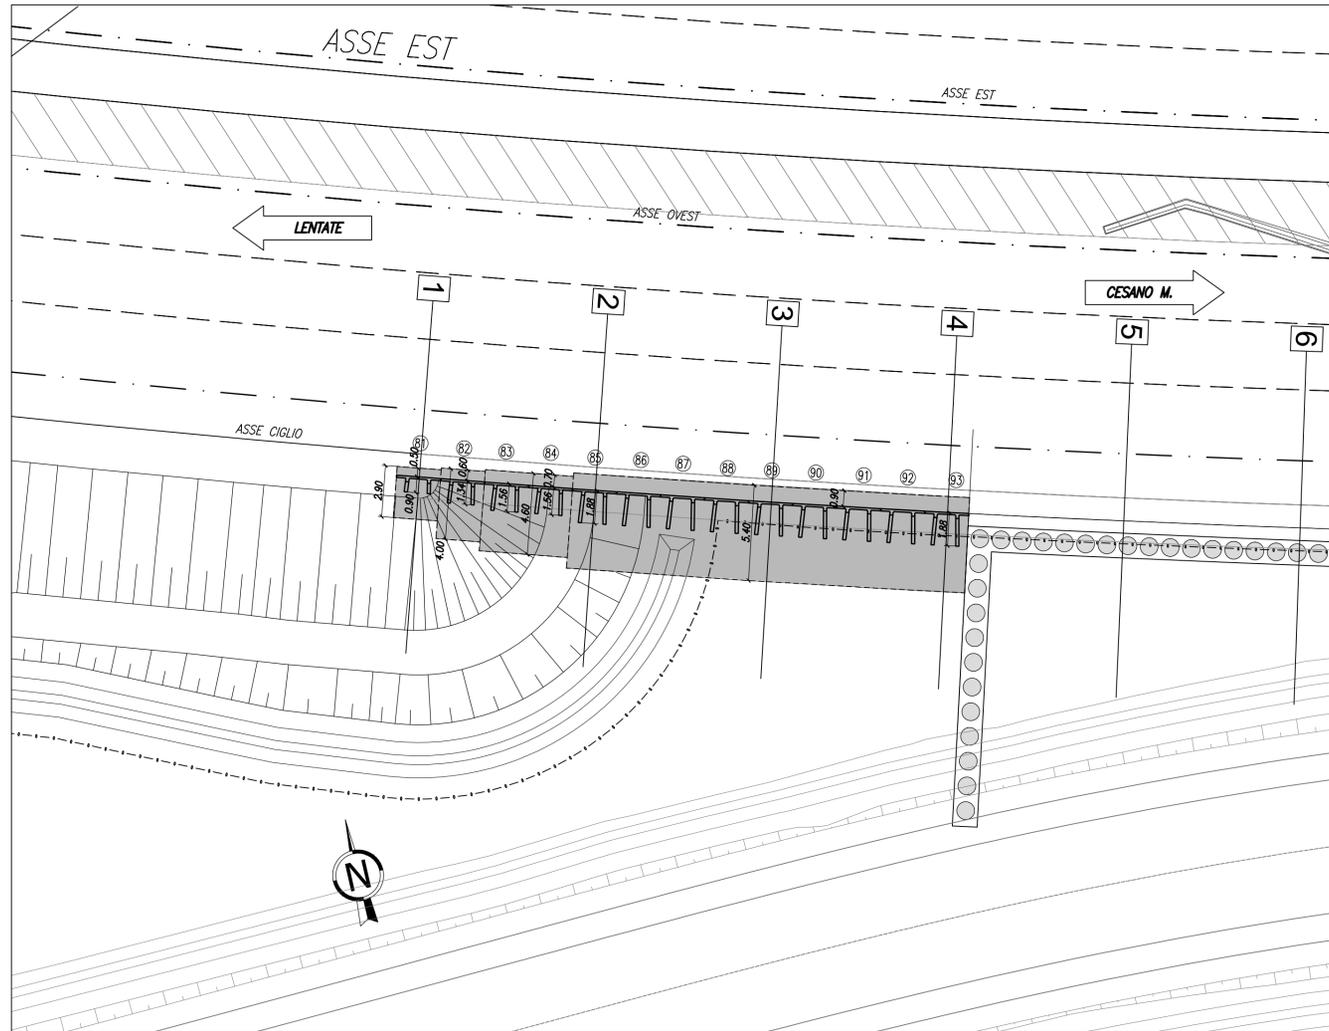

PROFILO SCALA 1:200

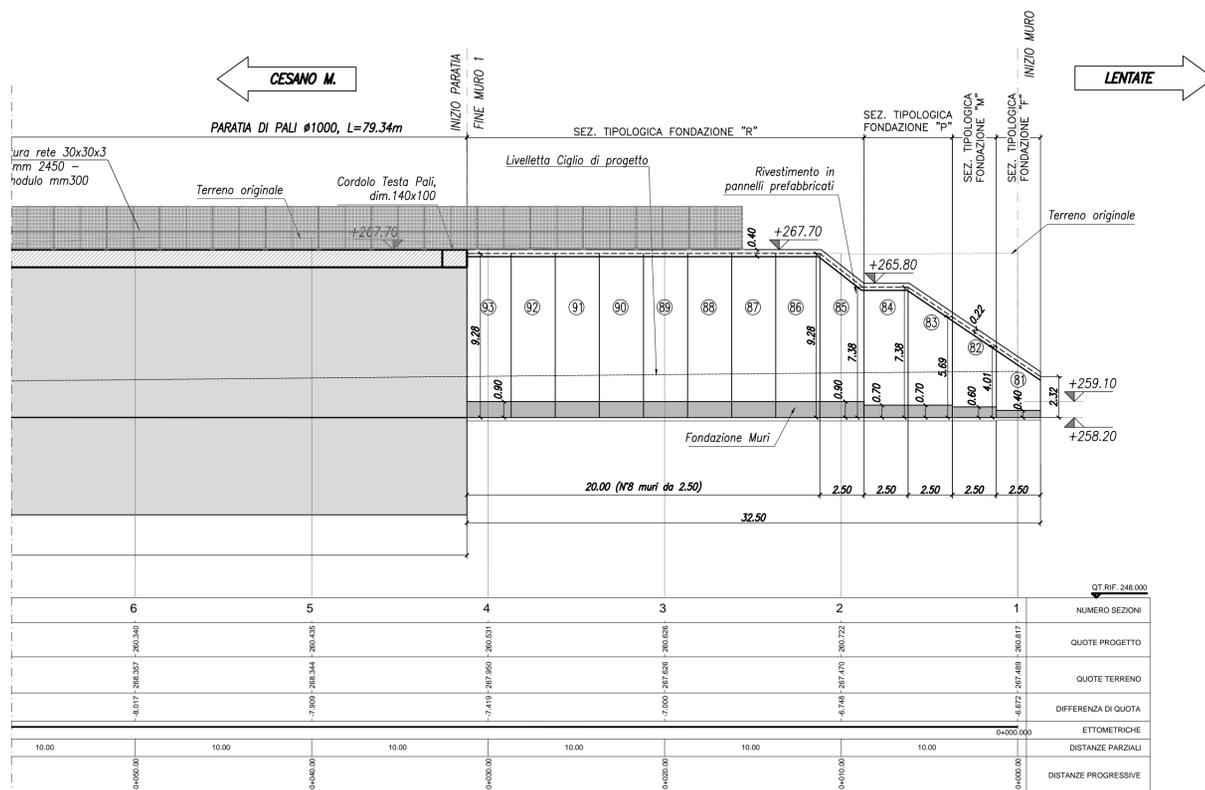

NUMERO SEZIONI	1	2	3	4	5	6
DISTANZE PROGRESSIVE	0+000.00	0+010.00	0+020.00	0+030.00	0+040.00	0+050.00

MATRICE DI REVISIONE

REV	DATA	DESCRIZIONE MODIFICA

N.B.: LA TAVOLA SOSTITUISCE QUELLA RELATIVA AL CODICE [] DEL PROGETTO ESECUTIVO

COLLEGAMENTO AUTOSTRADALE DALMINE - COMO - VARESE - VALICO DEL GAGGIOLO E OPERE AD ESSO CONNESSE
 CODICE C.U.P. F118000027007
TRATTE B1, B2, C, D, TRVA13+14, GREENWAY
AS BUILT
 TRATTA B1
 OPERE D'ARTE MINORI - OPERE DI SOSTEGNO
 OPERA DI SOSTEGNO N.52
 PIANTA E PROSPETTO - TAV. 1/2

IMPRESA
 RAGGRUPPAMENTO TEMPORANEO IMPRESE:
 Mandatario: STRABAG A.G.
 Mandante: GLF Grandi Lavori Fincosit S.p.A.
 Mandante: Impresa costruzioni Giuseppe Maitauro S.p.A.
 Mandante cooptata: STRABAG S.p.A.

STRABAG **MALTAURO** **STRABAG**

PROGETTISTA - PROGETTO ESECUTIVO DI DETTAGLIO
 RAGGRUPPAMENTO TEMPORANEO PROGETTISTI:
 Mandatario: 3TI PROGETTI ITALIA INGEGNERIA ASSOCIATA S.p.A.
 Mandante: GP Ingegneria e Progettazione
 Mandante: Arch. Salvatore Vermiglio

CONCEDENTE
 CONCESSIONI AUTOSTRADALI LOMBARDE
RESPONSABILE DI PROGETTO ED INCARICATO DELL'INTEGRAZIONE FRA LE VARIE PRESTAZIONI:
 Ing. Alberto Cecchini

CONCESSIONARIO
 Autostreda Pademontana Lombarda
 Direttore Tecnico: Ing. Enrico Arini
 Referente Tecnico: Arch. Giovanni Carlotto

ELABORAZIONE PROGETTUALE
PROGETTISTA:
 Coopprogetti Soc. Coop.
DIRETTORE TECNICO:
 Ing. Alessandro Placucci

APPROVATO
 Autostreda Pademontana Lombarda
 Il Direttore dei Lavori: Ing. Francesco Basso
 No Gap Controlli S.r.l.

ELABORAZIONE DELLA PROVVISORIA
 Sezione A
 N° A1740
 Dottore Ingegnere **ALESSANDRO PLACUCCI**
 SETTORE CIVILE E AMBIENTALE
 SETTORE PROGETTUALE
 Approvato: Placucci

Redatto: Ragnacci Verificato: Panfilì